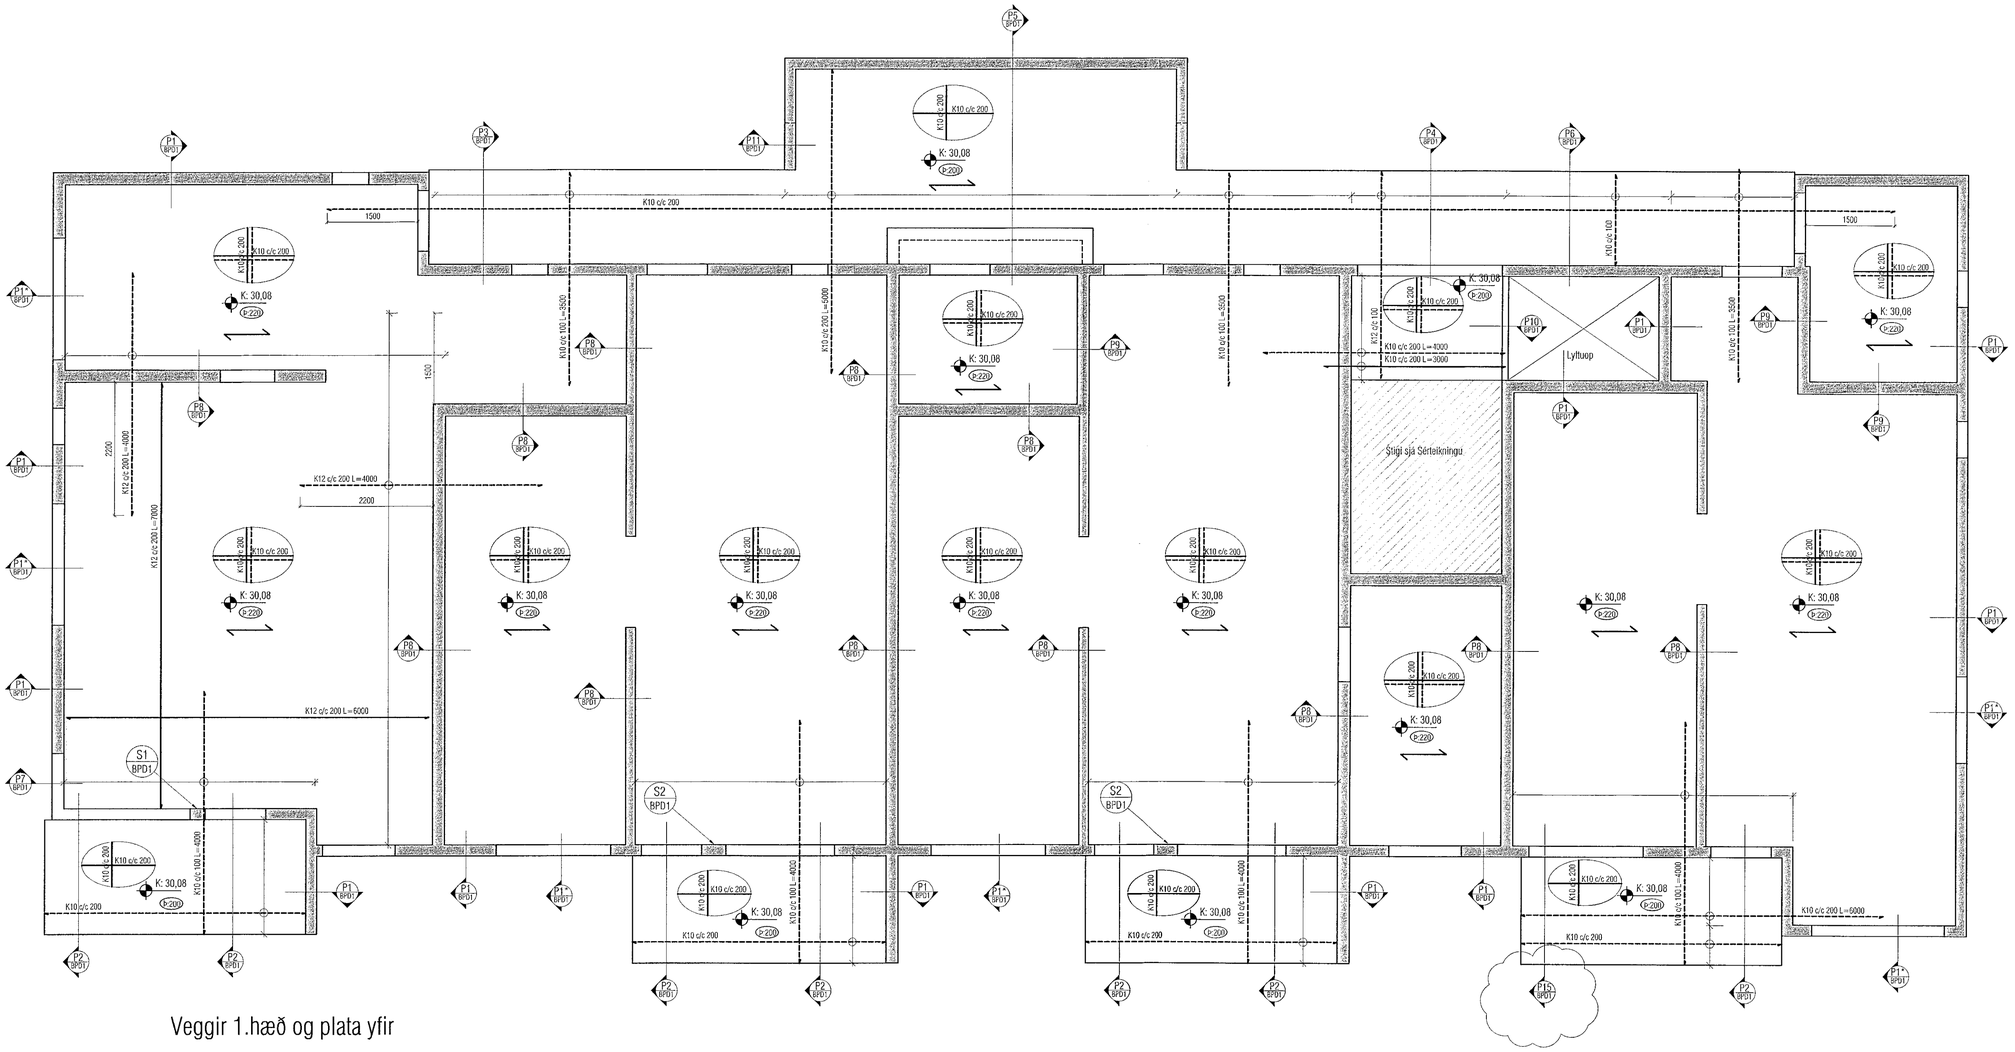

Veggir 1.hæð og plata yfir

SVALIR:
-SVALANIÐURFÖLL OG RÖR EIGA AÐ VERA INNSTEYPT
-ÚRTAK SKAL SETT NEÐAN Í SVALIR FYRIR LJÓS
-STAÐSETNING OG MÁL, SJÁ GATAPLÖN

Samþykkt þann
15. okt. 2021
Byggingarfulltrúans í Hafnarfirði
Elín Ósk A. Jónsson
HAJ

Útgáfa	Lýsing	Dags.
A	Veggir færðir.	26.05.2021
B	Deili við svalir breytt.	06.10.2021
-		
-		
-		

ALMENNT, JÁRNABENDING:

GRUNNBENDING Í NEÐRI BRÚN:
Sjá tákn á viðkomandi plötu.
Járn spanna alla plötuna
og skeytilengd yfir ásetur milliveggja.
Neðribrúnarjárn skal skeyta yfir ásetum.

GRUNNBENDING Í EFRI BRÚN:
K10 c/c 200 í báðar áttir.
Efribrúnarjárn skal skeyta á hafi.
Flettuhlutar þar sem steypa má efribrúnarbendingu eru mælsettir og skástrikaðir, (þám þarfa ekki að ganga skeytilengd inn á skástrikaða tiltörm).

ATH: ÖLL JÁRN SEM ERU SÉRSTAKLEGA TEIKNUÐ Á GRUNNMYND ERU VIÐBÓTARJÁRN SEM ÆTAST VIÐ ÞESSA GRUNNBENDINGU.
Járn með heilli línu í neðri brún.
Járn með slittótti línu í efri brún.

Skýringar:
Á teikningu B-01 eru almennar skýringar og öll lágmarks ákvæði varðandi steypu og bendistál t.d. frágangur á járnum kringum op og brúnir og fl.
Kótar í íbúðum eru 100mm neðar en endanlegir kótar á teikningum aðalhönnuðar. Kótar stigahúsa eru þeir sömu og endanlegir kótar á teikningum aðalhönnuðar.
Um nákvæma stærð og staðsetningu einstakra byggingahluta, sjá nánar á sérteikningum aðalhönnuðar.
Göt og raufar (sjá lagnateikn.)
Öll mál skal yfirfara áður en framkvæmdir hefjast.

ATH !
Leiðbeiningar um yfirhæð á plötum og bitum er á skýringablaði B01

ATH!
Heimilt er að nota jámabakka, með sama járnamagni og fyrirskrifað er á uppdráttum, í stað tengijárna úr veggjum í plötur.

ATH!
Steypuhula í útveggjum og útiplötum skal vera 30 mm. Sjá nánar á skýringablaði B01.

ATH!
ÖLL MÁL SKULU YFIRFARIN ÁÐUR EN FRAMKVÆMDIR HEFJAST.

VEKTOR
- hönnun og ráðgjöf -
Síðumúla 3, 108 Rvk, s: 554-6650 / 897-5363

Nónhamar 4, Hafnarfjörður

Burður-Plötur
Veggir 1.hæð og plata yfir

Hannað	Teiknað	Teikn. nr.
SH/ÓJ	MMA	BP1
Dagsetning 28.01.2021	Mkv. 1:50	

Sigurður Hafsteinsson kt. 030859-7749
Byggingatæknifræðingur
Netfang: sigurdur@vektor.is

Samþykkt af hönnuði

Samþykkt aðalhönnuðar / samræmingarhönnuðar:

Blaðst. A1