


Útgáta	Lýsing	Dags.
A	Veggir færðir.	26.05.2021
B	Deili við svalir breytt.	06.10.2021
-		
-		
-		

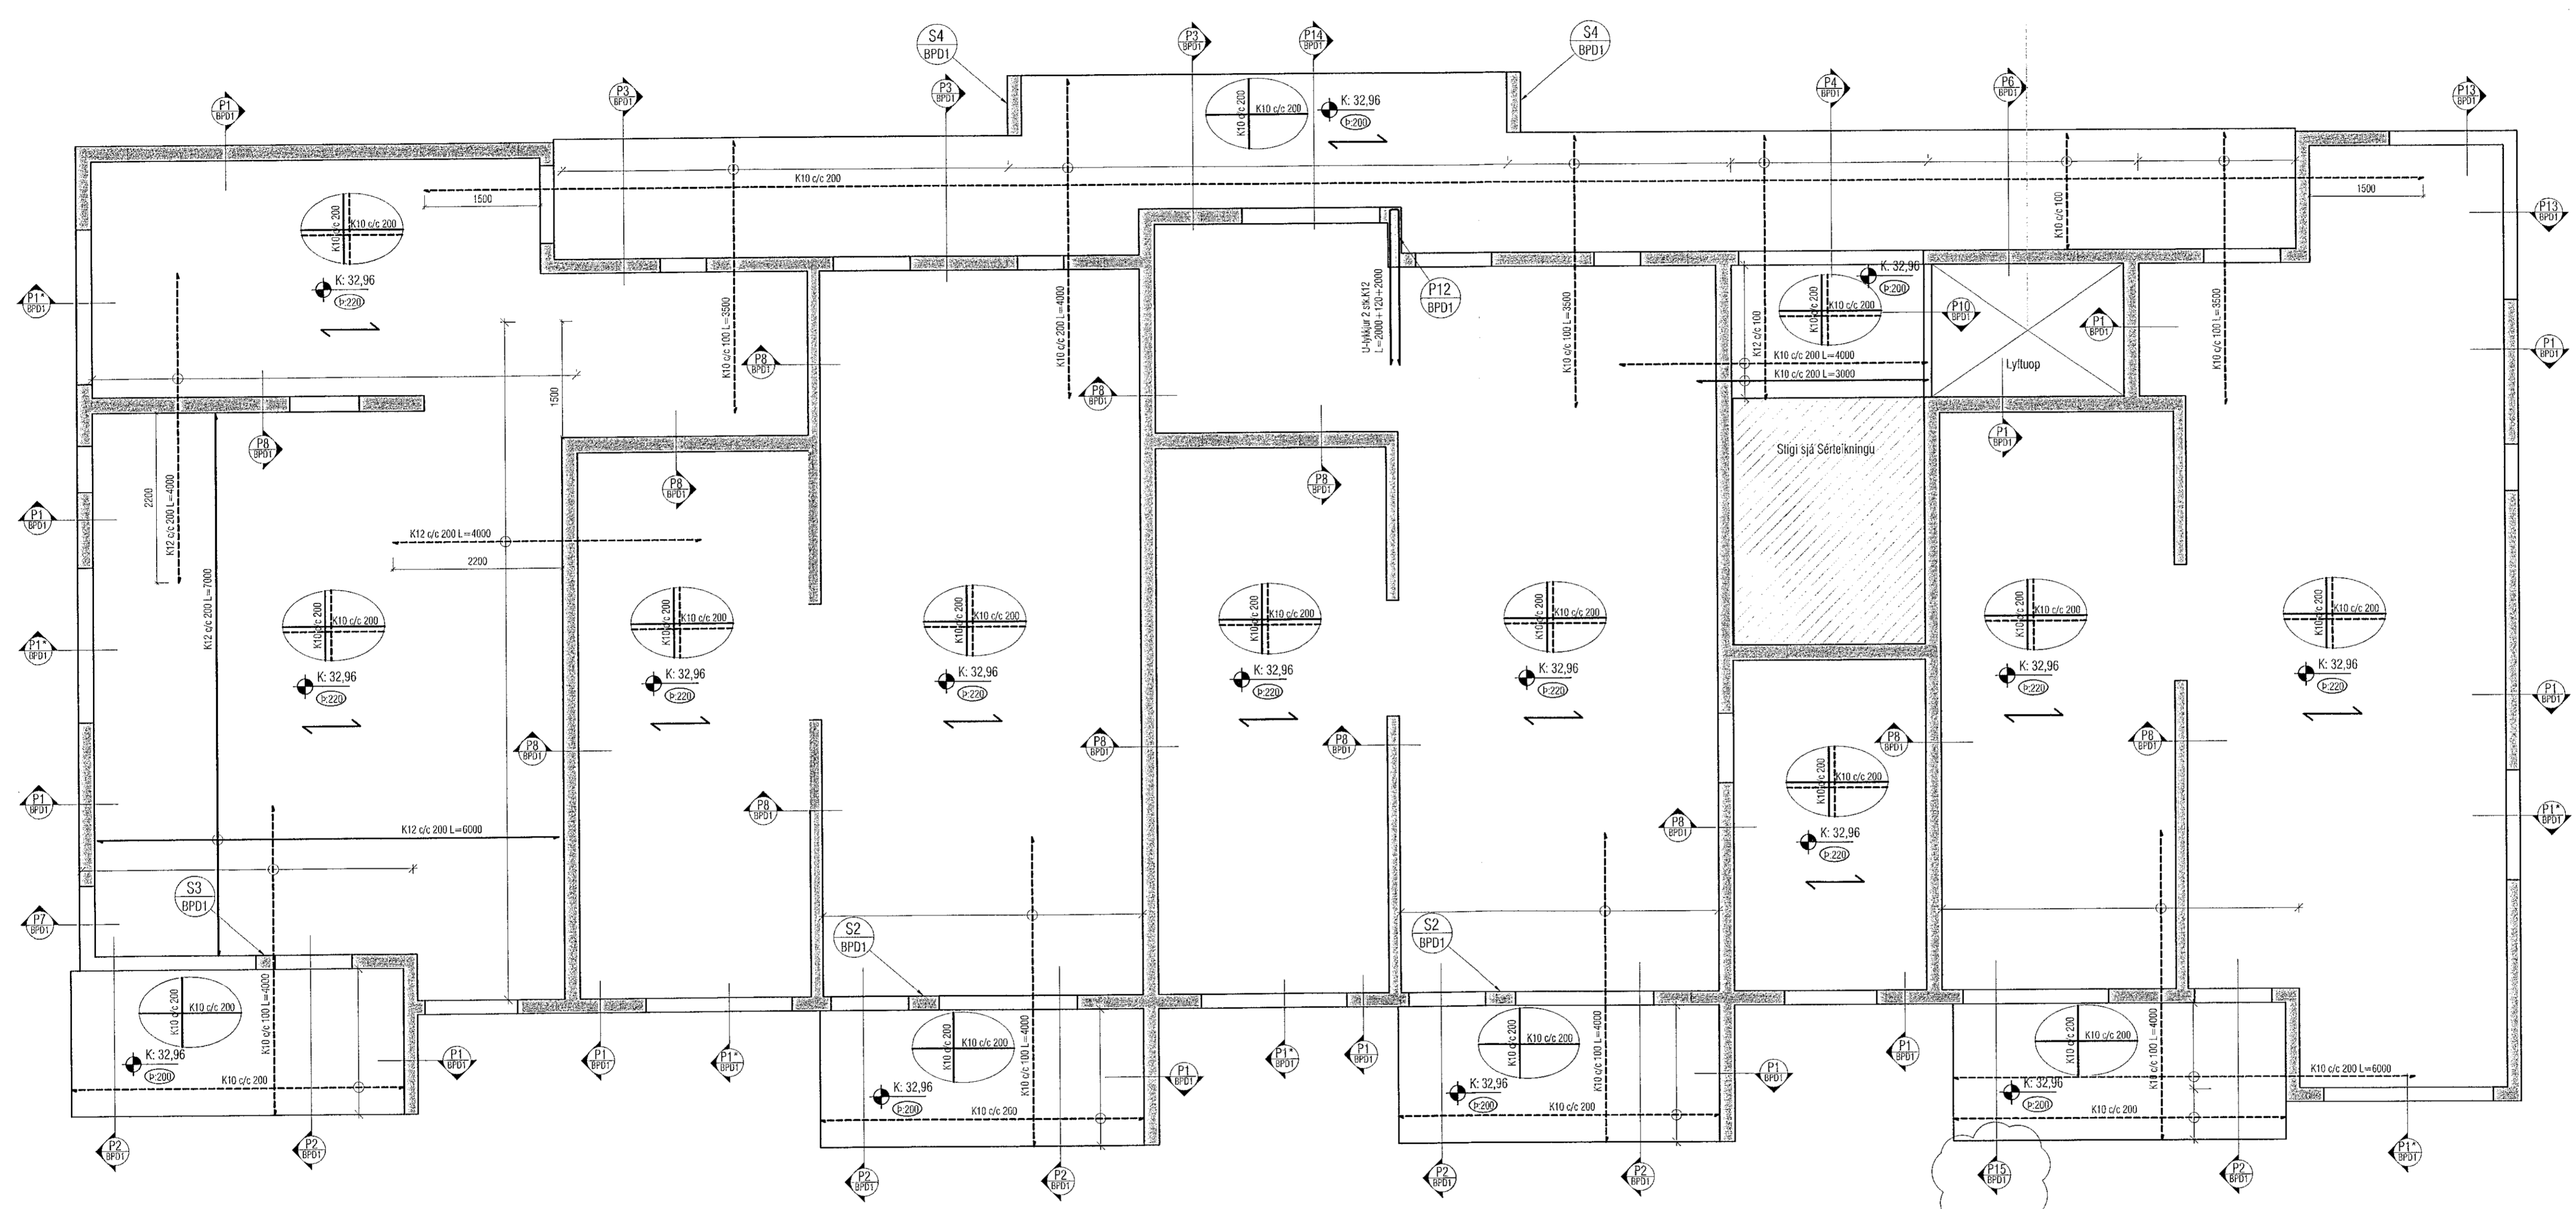

Veggir 2.hæð og plata yfir

**ALMENNT, JÄRNABENDING:**

**GRUNNBENDING Í NEDRI BRÚN:**  
Sjá teikn á viðkomandi plötu.  
Járn spanna alla plötuna og skyllingd yfir ásetur milliveggja.  
Nefribrúnarjárn skal skreyta yfir ásetum.

**GRUNNBENDING Í EFRI BRÚN:**  
K10 c/c 200 í baðar áttir.  
Eftirbrúnarjárn skal skreyta á halli.  
Plötuhúlar þar sem sleipa má eftirbrúarbendingu eru málsettir og skidstíðir, (járn þurfa ekki að ganga skyllingd inn á skidstíðaba flösum).

ATH: ÖLL JÄRN SEM ERU SÉRSTAKLEGA TEIKNUÐ Á GRUNNMÝND ERU VIÐGÖTARJÄRN SEM BÆTAST VIÐ ÞESSA GRUNNBENDINGU.  
Járn með heilli línu í neðri brún.  
Járn með stíðri línu í efri brún.

**Skýringar:**  
Á teikningu B-01 eru almennar skýringar og öll lágmarks ákæði varðandi steypu og bendistál. I.d. frágangur á jörnum kröngum op og brúir og fl. Kötur í íbúðum eru 100mm neðan endanlegrir kötur á teikningum aðalhönnuðar. Kötur stíghúsa eru þeir sömu og endanlegrir kötur á teikningum aðalhönnuðar. Um nákvæma stærð og staðsetningu einstakra byggingahluta, sjá nánar á sérteikningum aðalhönnuðar.  
Göt og rautar (sjá lagnatekn.)  
Öll mál skal yfirlara áður en framkvæmdir hefjast.

ATH!  
Leiðbeiningar um yfirhæð á plötum og bitum er á skýringablaði B01

ATH!  
Heimilt er að nota járnabakka, með sama járnmagni og fyrirskrifað er á uppráttum, í stað lengjarna úr veggjum í plötur.

ATH!  
Steypuhúla í úrveggjum og útlíplötum skal vera 30 mm. Sjá nánar á skýringablaði B01.

ATH!  
ÖLL MÁL SKULU YFIRFARIN ÁÐUR EN FRAMKVÆMDIR HEFJAST.

**VEKTOR**  
- hönnun og ráðgjöf -  
Síðumúla 3, 108 Rvk, s. 554-6650 / 897-5363

Nónhamar 4, Hafnarfjörður

Burður-Plötur  
Veggir 2.hæð og plata yfir

Hamad	SHVÖJ	Teiknad	MMA	Töskn. nr.
Dagsetning	28.01.2021	Msk.	1:50	BP2
Sigurður Halsteinnsson kt. 030859-7749 Byggingateikningafréttir Netfang: sigur@vektor.is				

SVALIR:  
-SVALANIDURFÖLL OG RÖR EIGA AÐ VERA INNSTEYPT  
-ÚRTAK SKAL SETT NEÐAN Í SVALIR FYRIR LJÓS  
-STABSETNING OG MÁL, SJÁ GATAPLÖN

Sambykki aðalhönnuðar / samþættingarhönnuðar:  
*[Signature]*