




Núverandi útlit NV hliðar húss

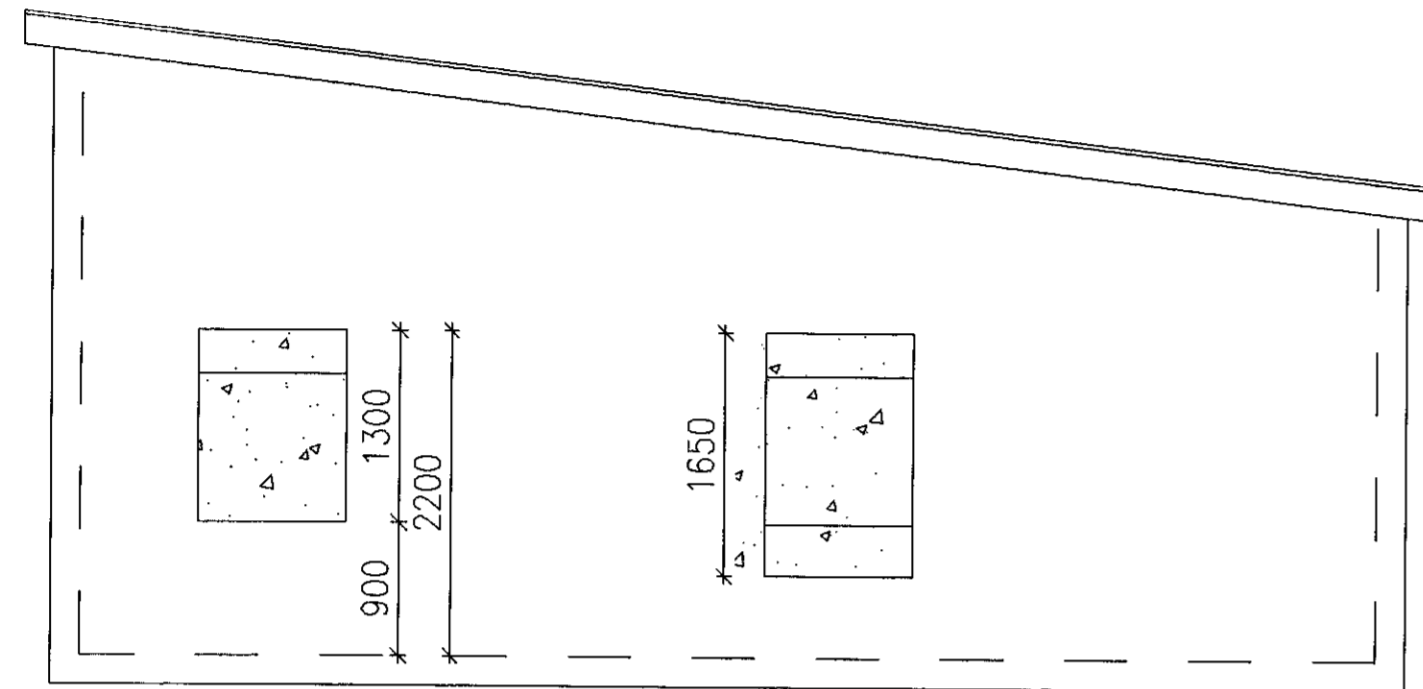


Sólstofa, norðvesturhlið

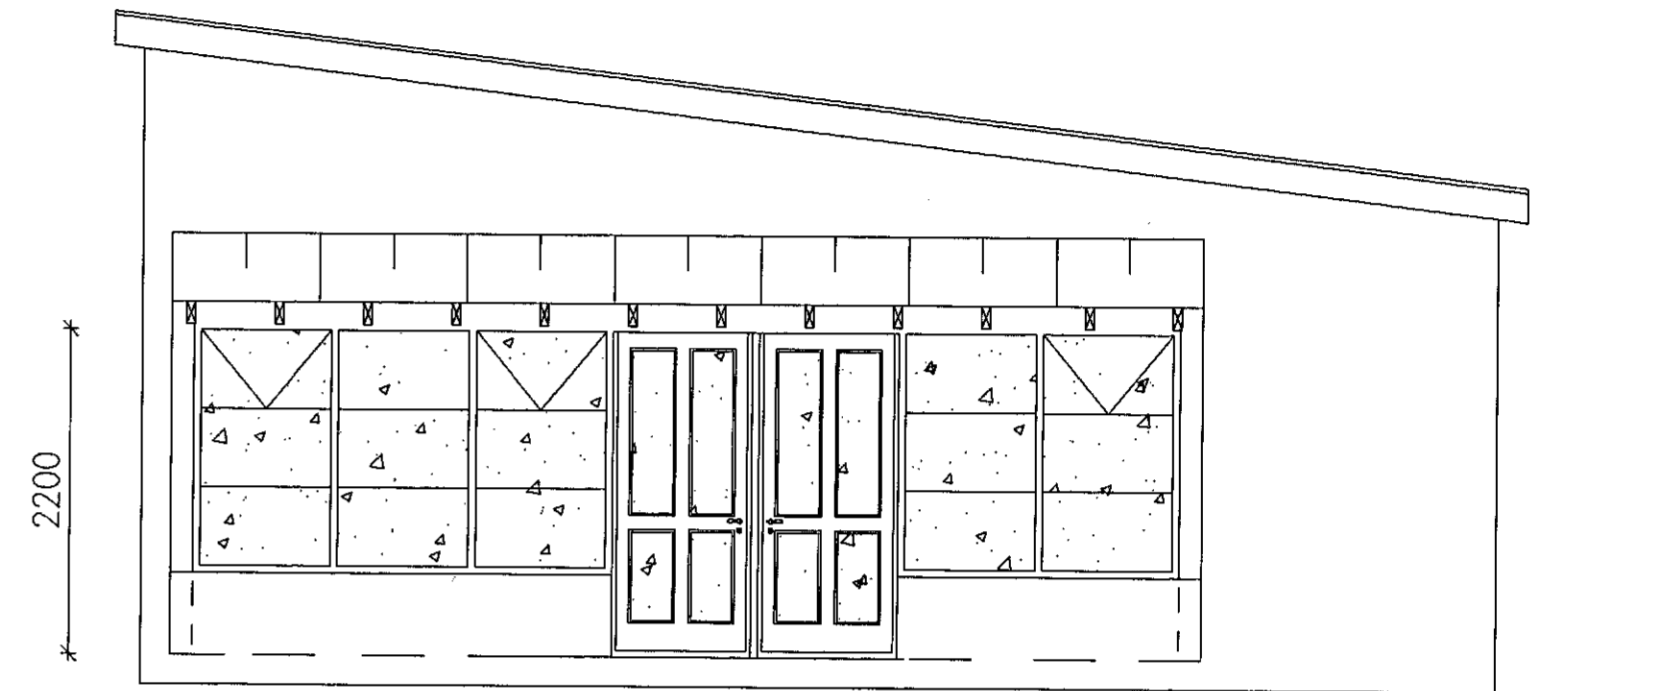

NV hlið húss eftir breytingu

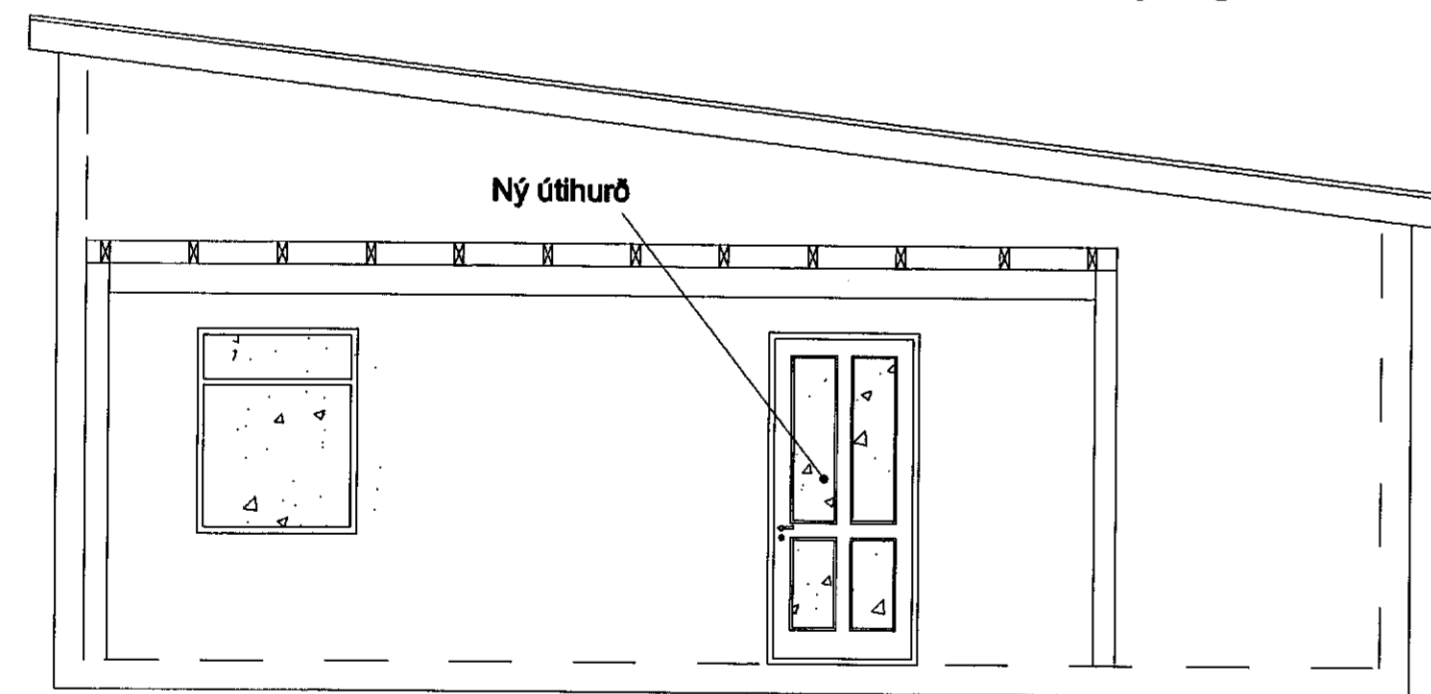

Grunnmynd sólstofu

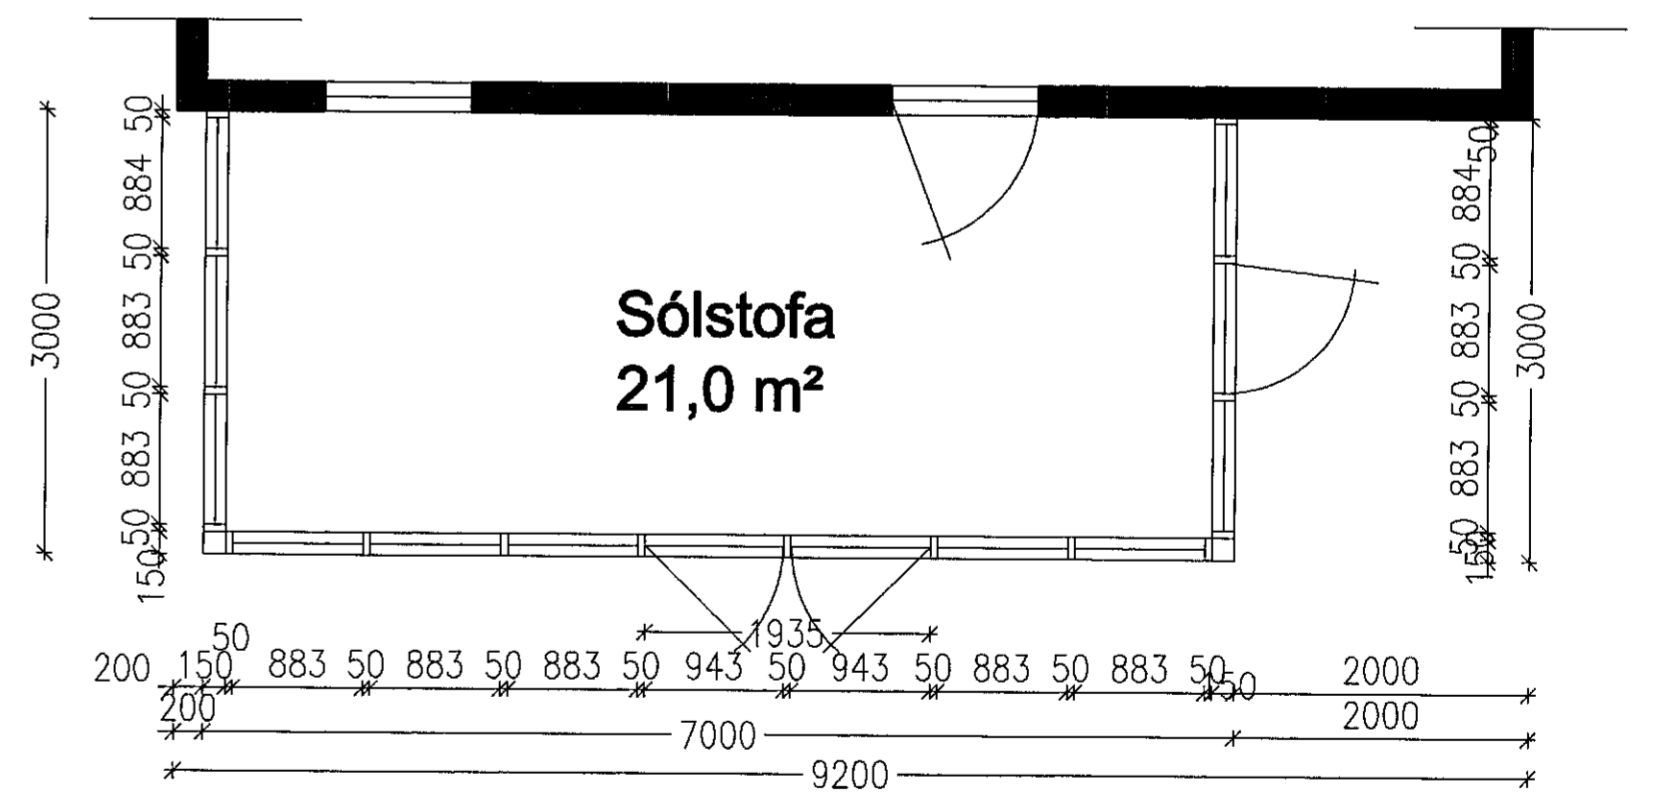

21.8.22 *Dr. Arnar P. Rúnarsson*

VERKFRÆÐISTOFA HALLDÓRS HANNESSONAR 8.8531573
GUNNARSSUNDI 10 HAFNARFIRÐI halhannes@gmail.com

Brekkuhvammur 10 Hafnarfirði

Sólstofa

Útlit norðvesturhliðar og grunnmynd

Mkv.	1:50
Reiknað	HH
Telknað	HH
Kl. hönnuðar:	141139-2159
Breytt:	

Verk: Brekkuhvammur 10

Telkn.nr.: 3

Daga.: 22.júlí 2022