PRENTAÐ: 2022-09-23 16:57:21

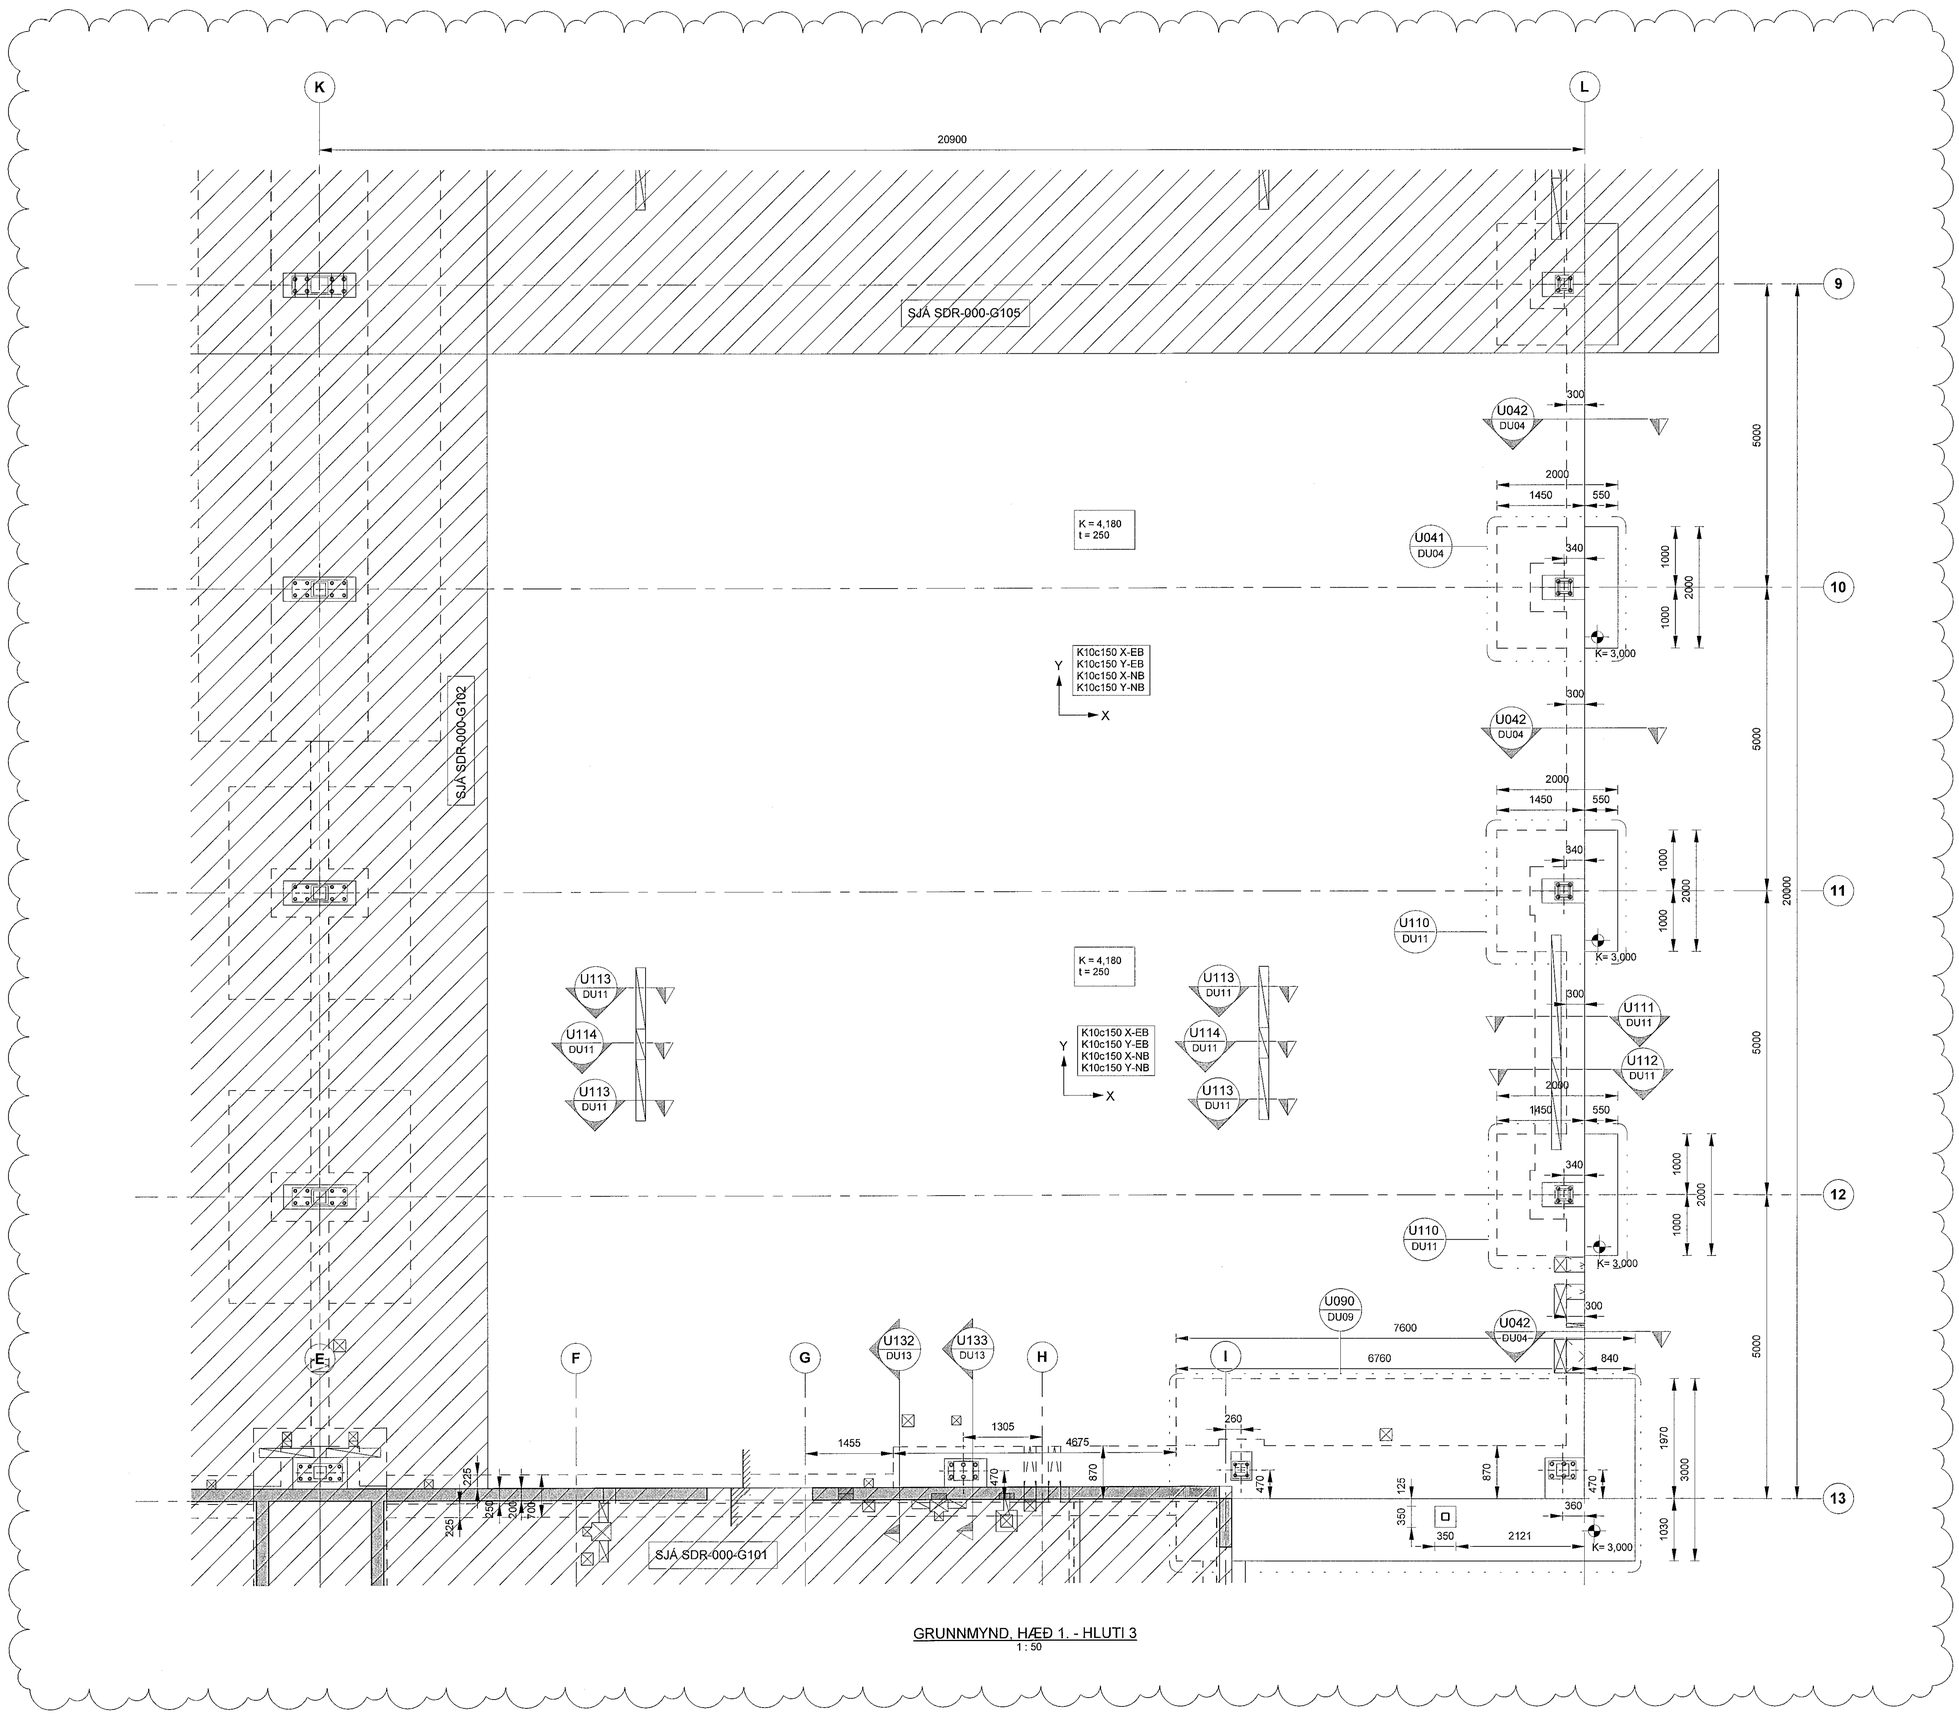

GRUNNMYND, HÆÐ 1. - HLUTI 3
1 : 50

Samþykkt þann
17. okt. 2022
Byggingafulltrúinn í Hafnarfirði

LYKILMYND

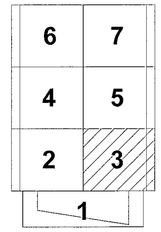

SKÝRINGAR:

ALMENNAR SKÝRINGAR: SJÁ SDR-AX TEIKNINGAR.

HÆÐARKÓTAR FYRIR SÖKKULFÆTUR ERU BOTNKÓTAR.

ALMENN JÁRNBENDING VEGGJA:

YTRA BYRÐI ER VIÐ ÚTHLIÐ BYGGINGARINNAR.

ALLIR 200 mm OG 250 mm VEGGIR: TVÖFÖLD JÁRNAGRIND Í YTRA OG INNRA BYRÐI K10c200 LÓÐ- OG LÁRÉTT

EINANGRA SKAL UNDIR BOTNPLÖTUR FRÁ MÁTLÍNU 1 TIL 13. LÁGMARKSKRÖFUR TIL EINANGRUNAR ERU
- ÞRÝSTIÞOL 0,2 MPa
- EINANGRUNARGILDI 0,036 W/mK

EINANGRA SKAL UNDIR BOTNPLÖTUR FRÁ MÁTLÍNU 13 TIL 16 MEÐ 100 mm ÞYKKRI EPS EINANGRUN MEÐ RÚMÞYND AÐ LÁGMARKI 24 kg/m3.

EINANGRA SKAL 500 mm NIÐUR SÖKKULVEGGI AÐ INNANVERÐU MEÐ 75 mm ÞYKKRI EPS EINANGRUN MEÐ RÚMÞYNGD AÐ LÁGMARKI 24 kg/m3.

EFTIR AÐ STÁLVIRKI HEFUR VERIÐ REIST OG STILLT AF SKAL STEYPA Í ÖLL ÚRTÖK Í BOTNPLÖTU OG UNDIRSTÖÐUM. STEYPA SKAL VERA Í SAMRÆMI VIÐ SG-3 EÐA ÞANNIG AÐ LÁGMARKI SAMBÆRILEGAN ÞRÝSTISTYRK OG SG-3.

TÁKNAR MIÐLÍNU BOLTASETTS ÞAR SEM HÚN LIGGUR EKKI Í MÁTLÍNU.

0m 1m 2m 3m 4m 5m
1:50 (A1)

ÚTGÁFUFERILL

ÚTG.	DAGS.	SKÝRINGAR	HANNAÐ	YFIRF.	SAMÞ.
01	08.06.2022	VERKTEIKNING	GG	VÖH	VÖH
02	23.09.2022	TEIKNING UPPFÆRÐ	GG	VÖH	VÖH

DAGS. UNDIRSKRIFTAR: 26 SEP 2022
F.H. MANNVITS (NAFN OG KT.): MANNVIT hf. Vilhelm Örn Hansson Kt. 160282-7469 VöH
DAGS. UNDIRSKRIFTAR:
SAMRÆMINGARHÖNNUÐUR / HÖNNUNARSTJÓRI (NAFN OG KT.):

BYGGT Á AÐALUPPDRÁTTUM - DAGS.: 03.06.2022 - ÚTGÁFA: a

HÖNNUÐIR
MANNVIT
Urðarhvarfi 6 203 Kópavogi Sími: 422 3000
www.mannvit.is mannvit@mannvit.is Kt: 430572-0169

© ÖLL AFNOT OG AFRITUN TEIKNINGAR, AÐ HLUTA EÐA HEILD, ER HÁÐ SKRIFLEGU LEYFI HÖFUNDA.

HEITI VERKS
ÓSEYRARBRAUT 25
220 HAFNARFJÖRÐUR

HEITI TEIKNINGAR
BURÐARVIRKI
GRUNNMYND, HÆÐ 1.
HLUTI 3

FRUMÚTGÁFA	MKV.		STÆRÐ
08.06.2022	1:50		A1
VERKNÚMER	VERKHLUTI	TEIKNINGANÚMER	ÚTGÁFA
3.151.348	000	SDR-G103	02

TÖLVUSKRÁ: C:\Users\jonosd\Documents\346-OBR-STR-2022_jonosd.rvt