



LYKILMYND

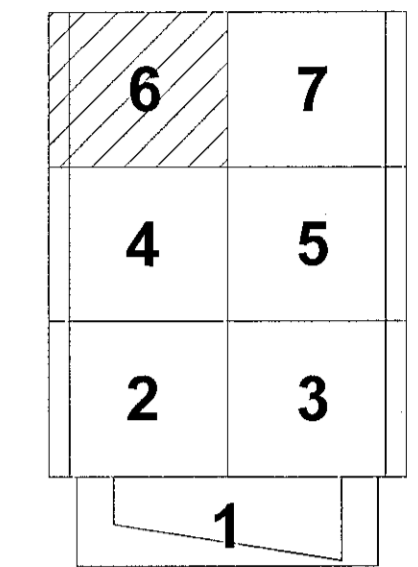

SKÝRINGAR:

- ALMENNAR SKÝRINGAR. SJÁ SDR-AX TEIKNINGAR.
- HÆÐARKÓTAR FYRIR SÖKKULF/ETUR ERU BOTNKÓTAR.
- ALMENN JÄRNBEINDING VEGGJA:
- YTRA BYRÐI ER VIÐ ÚTHLIÐ BYGGINGARINNAR.
- ALLIR 200 mm OG 250 mm VEGGIR: TVÖFÖLD JÄRNAGRIND Í YTRA OG INNRA BYRÐI K10c200 LÖÐ- OG LÆRETT
- EINANGRA SKAL UNDIR BOTNPLÖTUR FRÁ MÁTLÍNU 1 TIL 13. LÁGMARKSKRÖFUR TIL EINANGRUNAR ERU
  - PRÝSTIÞOL 0,2 MPa
  - EINANGRUNARGILDI 0,036 W/mK
- EINANGRA SKAL UNDIR BOTNPLÖTUR FRÁ MÁTLÍNU 13 TIL 16 MED 100 mm ÞYKKRI EPS EINANGRUN MED RÚMPYNGD AD LÁGMARKI 24 kg/m<sup>3</sup>.
- EINANGRA SKAL 500 mm NIÐUR SÖKKULVEGGI AD INNANVERÐU MED 75 mm ÞYKKRI EPS EINANGRUN MED RÚMPYNGD AD LÁGMARKI 24 kg/m<sup>3</sup>.
- EFTIR AD STÁLVIKRI HEFUR VERIÐ REIST OG STILLT AF SKAL STEYPA Í ÖLL ÚRTÖK Í BOTNPLÖTU OG UNDIRSTÖÐUM. STEYPA SKAL VERA Í SAMRÆMI VIÐ SG-3 EÐA ÞANMÜR MED AD LÁGMARKI SAMBÆRILEGAN PRÝSTISTYRK OG SG-3.
- TÁKNAR MIÐLÍNU BOLTASETTS ÞAR SEM HÚN LIGGUR EKKI Í MÁTLÍNU.

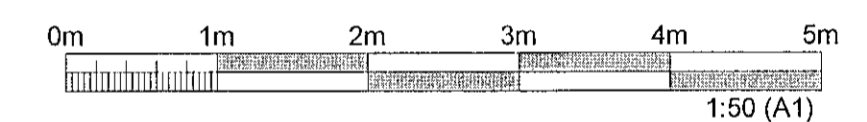

ÚTGÁFUFRILL

ÚTG.	DAGS.	SKÝRINGAR	HANNAÐ	YFRF.	SAMB.
01	08.06.2022	VERKTEIKNING	GG	VOH	VOH
02	23.09.2022	TEIKNING UPPIFÆRD	GG	VOH	VOH

DAGS. UNDIRSKRIFTAR	F.H. MANNVIT (NAFN OG KT.) <b>26 SEP 2022</b>	MANNVIT hf. Stjórnir Sím. Heftason Fst. 160292-7469	VOH
DAGS. UNDIRSKRIFTAR	SAMRÆMINGARHÖNDUR / HÖNNUNARSTJÓRI (NAFN OG KT.)		

BYGGT Á AÐALUPPDRATTUM - DAGS.: 03.06.2022 - ÚTGÁFA: a


HÖNNUR

**MANNVIT**  
Úrdarhvarfi 6 203 Kópavogi Sími: 422 3000  
www.mannvit.is mannvit@mannvit.is KE: 430572-0169

© ÖLL AFNÖT OG AFFRITUN TEIKNINGAR, AD HEUTA EÐA HELD. ER HÁÐ SKRIFLEGGU LEYFI HÖFUNDA.

HEITI VERKS  
**ÓSEYRARBRAUT 25  
220 HAFNARFJÖRÐUR**

HEITI TEIKNINGAR	BURÐARVIRKI GRUNNMYND, HÆÐ 1. HLUTI 6	FRUMÚTGÁFA	08.06.2022	MKV.	1:50	STJÆRD	A1
VERKNAUMER	3.151.348	VERKHILUTI	000	TEIKNINGUNUMER	SDR-G106	ÚTGÁFA	02

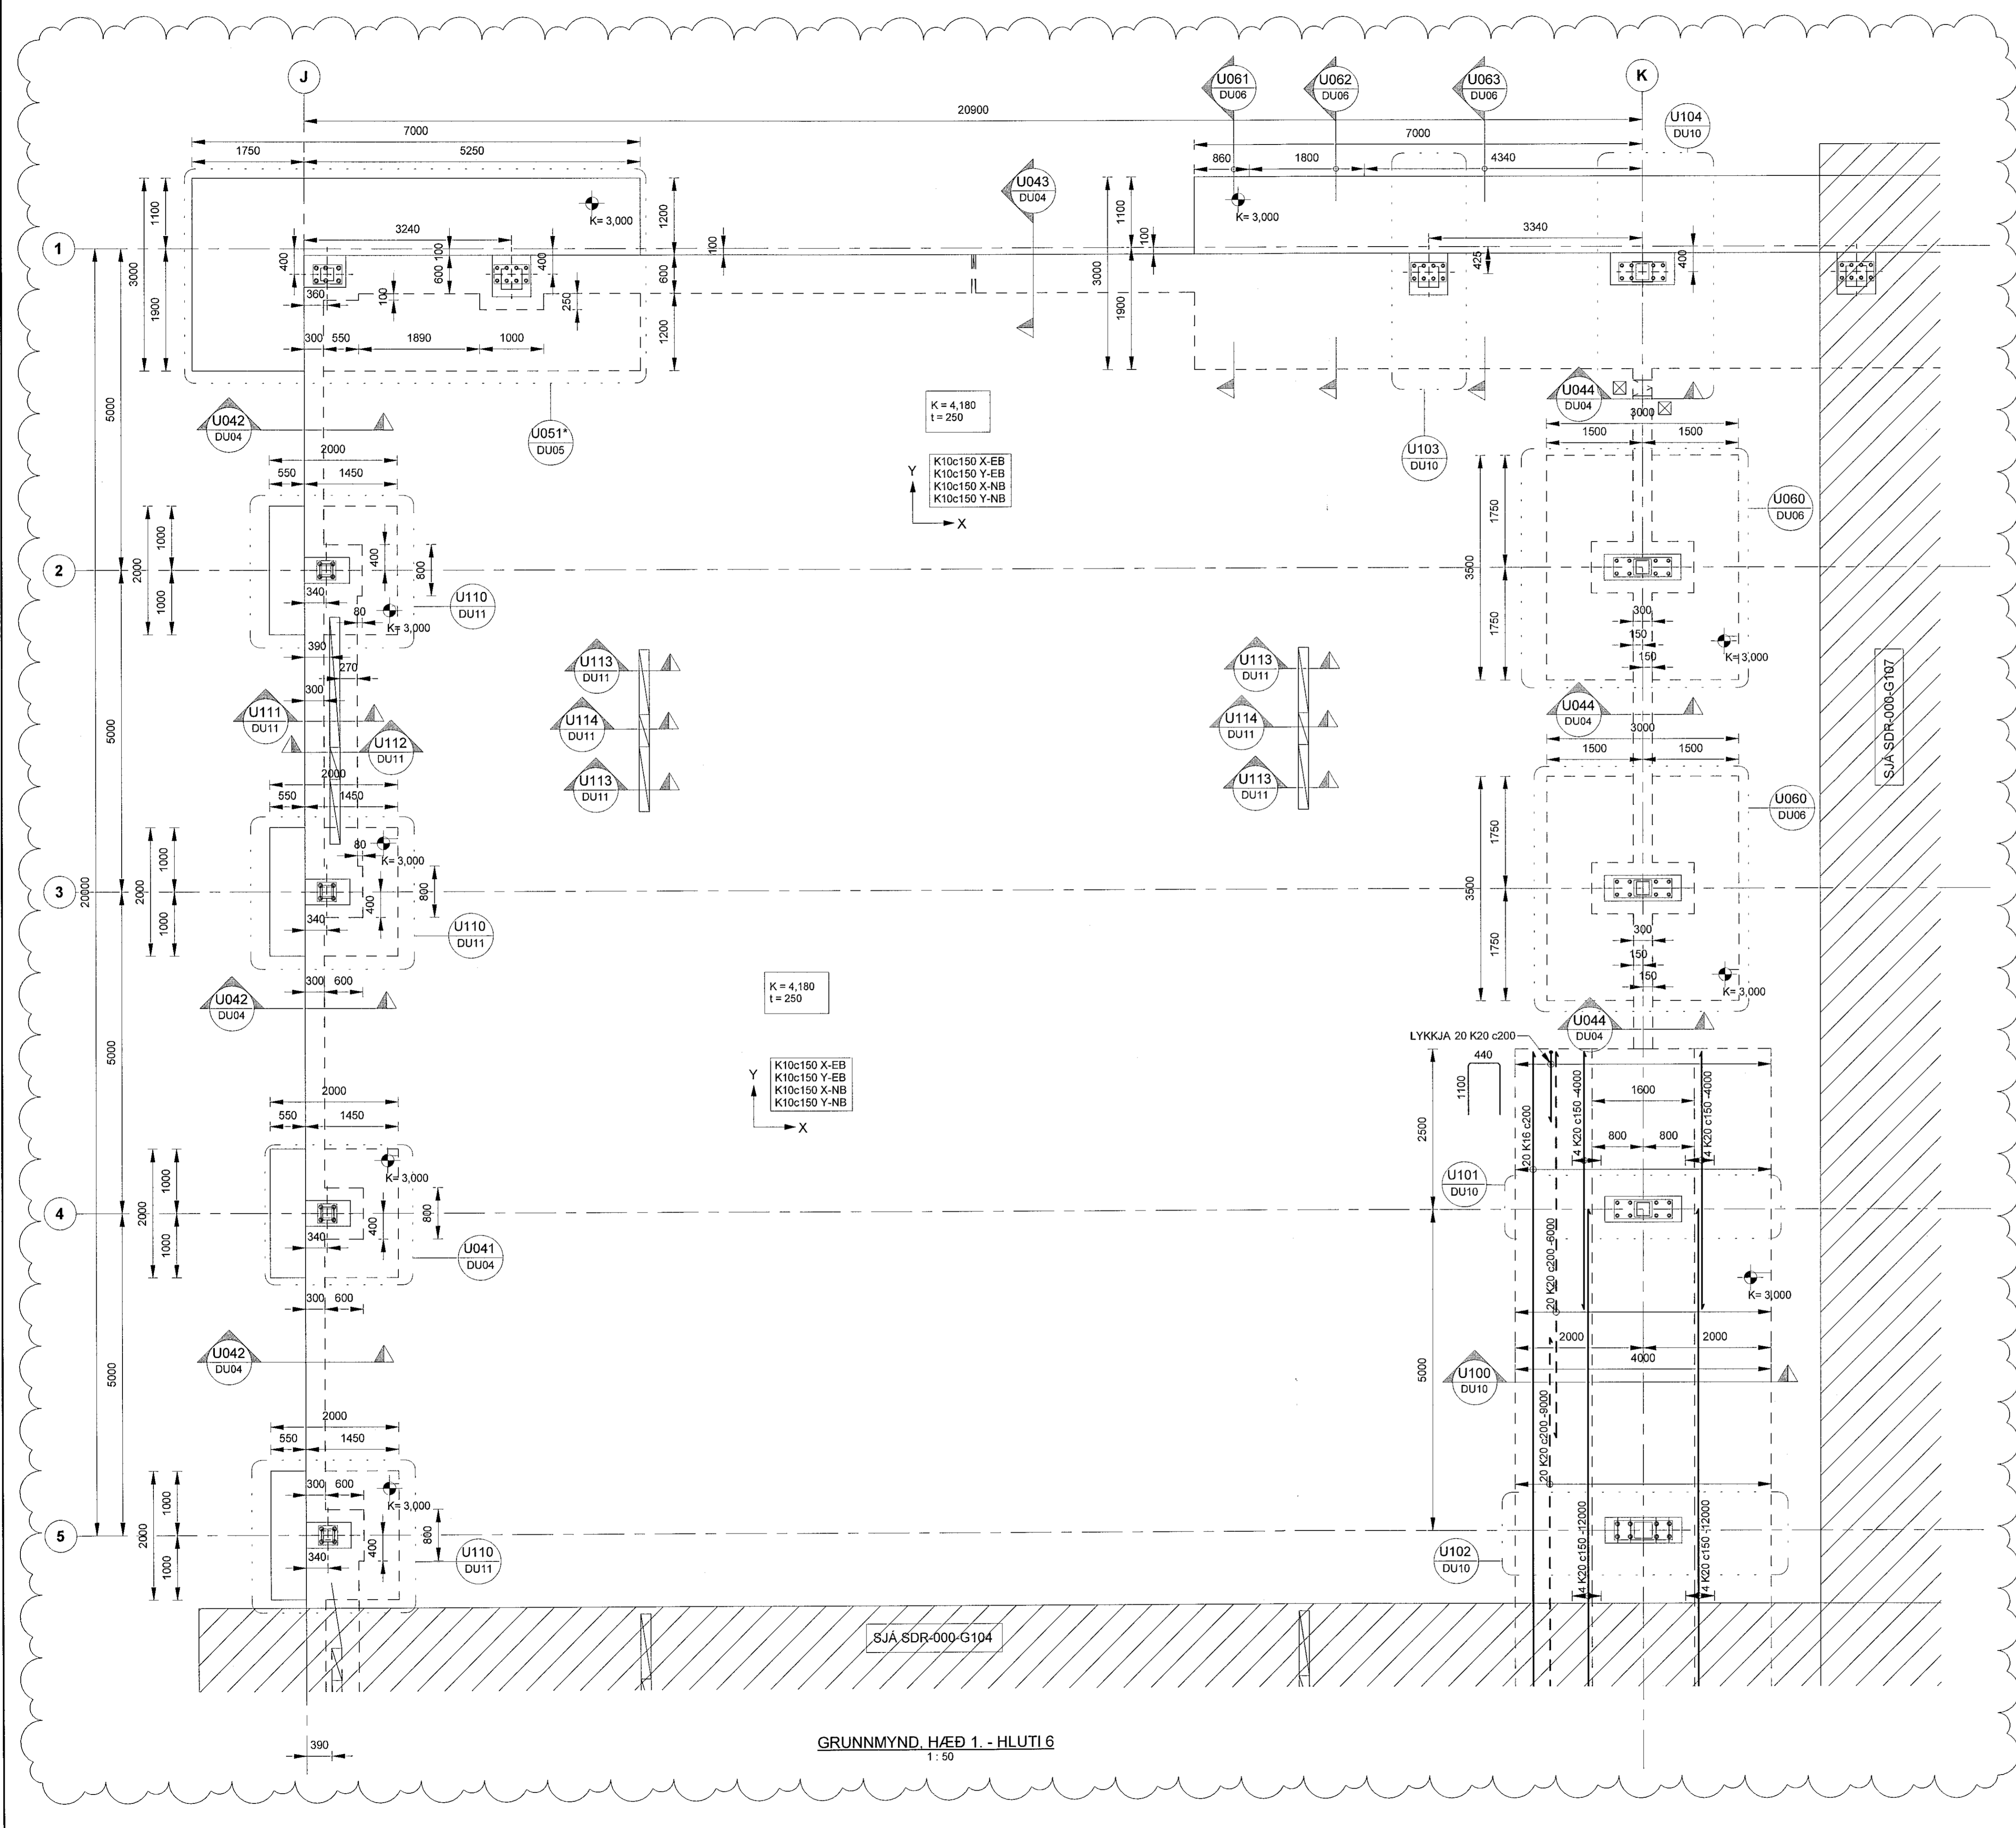

GRUNNMYND, HÆÐ 1. - HLUTI 6  
1:50