



LYKILMYND

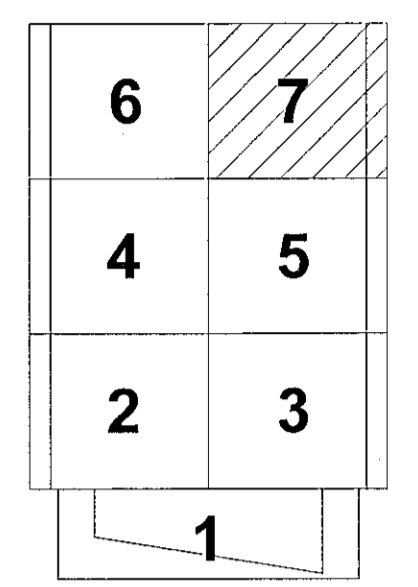

SKÝRINGAR:

ALMENNAR SKÝRINGAR: SJÁ SDR-AX TEIKNINGAR.
 HÆÐARKÓTAR FYRIR SÖKKULFÆTUR ERU BOTNKÓTAR.
 ALMENN JÄRNBENDING VEGGJA:
 YTRA BYRDI ER VID ÚTHLID BYGGINGARINNAR.
 ALLIR 200 mm OG 250 mm VEGGIR: TVÖFOLD JÄRNAGRIND I YTRA OG INNRA BYRDI K10C200 LÖÐ- OG LÄRETT
 EINANGRA SKAL UNDIR BOTNPLOTUR FRÁ MÁTLINU 1 TIL 13. LÄGMARKSKRÖFUR TIL EINANGRUNAR ERU
 - ÞRYSTIÞOL 0,2 MPa
 - EINANGRUNARGILDI 0,036 W/mK
 EINANGRA SKAL UNDIR BOTNPLOTUR FRÁ MÁTLINU 13 TIL 16 MED 100 mm ÞYKKRI EPS EINANGRUN MED RÚMPYNGD AÐ LÄGMARKI 24 kg/m3.
 EINANGRA SKAL 500 mm NIÐUR SÖKKULVEGGI AÐ INNANVERDU MED 75 mm ÞYKKRI EPS EINANGRUN MED RÚMPYNGD AÐ LÄGMARKI 24 kg/m3.
 EFTIR AÐ STÄLVIRKI HEFUR VERIÐ REIST OG STILLT AF SKAL STEYPA I ÖLL ÚRTÖK I BOTNPLOTU OG UNDIRSÖÐUM. STEYPA SKAL VERA I SAMRÆMI MED SG-3 EÐA BANNIUR MED AÐ LÄGMARKI SAMBÆRILEGAN ÞRYSTIÞYRK OG SG-3.
 TÄKNAR MIÐLINU BOLTASETTS ÞAR SEM HUN LIGGUR EKKI I MÁTLINU.

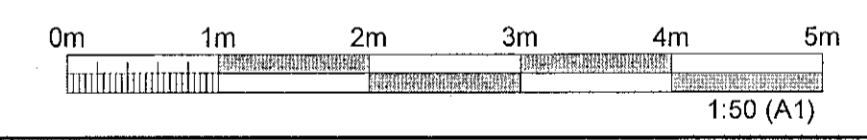

ÚTGÁFUFRILL					
ÚTG.	DAGS.	SKÝRINGAR	HANNAÐ	YFRIF.	SAMÞ.
01	08.06.2022	VERKTEIKNING	GG	VÖH	VÖH
02	23.09.2022	TEIKNING UPPFÆRÐ	GG	VÖH	VÖH


DAGS. UNDRSKRIFTAR: 26 SEP 2022
 F.H. MANNVIT (NAFN OG KT.)
 MANNVIT hf.
 Viktorinn Sím Holmsson
 Kt. 160282-7469
 DAGS. UNDRSKRIFTAR: SAMRÆMINGARHÖNNIÐUR / HÖNNUNARSTJÓRI (NAFN OG KT.)

BYGGT A AÐALUPPDRÄTTUM - DAGS: 03.06.2022 - ÚTGÁFA: a
 HÖNNIÐUR

 Útöðharvafi 6 203 Kópavogji Sími: 422 3000
 www.mannvit.is mannvit@mannvit.is Kt: 430572-0169
 © ÖLL AÐFROT OG AÐFRITUN TEIKNINGAR, AÐ HLUTA EÐA HEILD, ER HÁÐ SKULFLEGGU LEYFI HÖFUNDA.

HEITI VERKS
ÓSEYRARBRAUT 25
220 HAFNARFJÖRÐUR

HEITI TEIKNINGAR			
BURÐARVIRKI			
GRUNNMYND, HÆÐ 1.			
HLUTI 7			
FRUMÚTGÁFA	SKV.	STÆRÐ	
08.06.2022	1:50	A1	
VERKNUMÉR	VERKHLUTI	TEIKNINGANUMÉR	ÚTGÁFA
3.151.348	000	SDR-G107	02

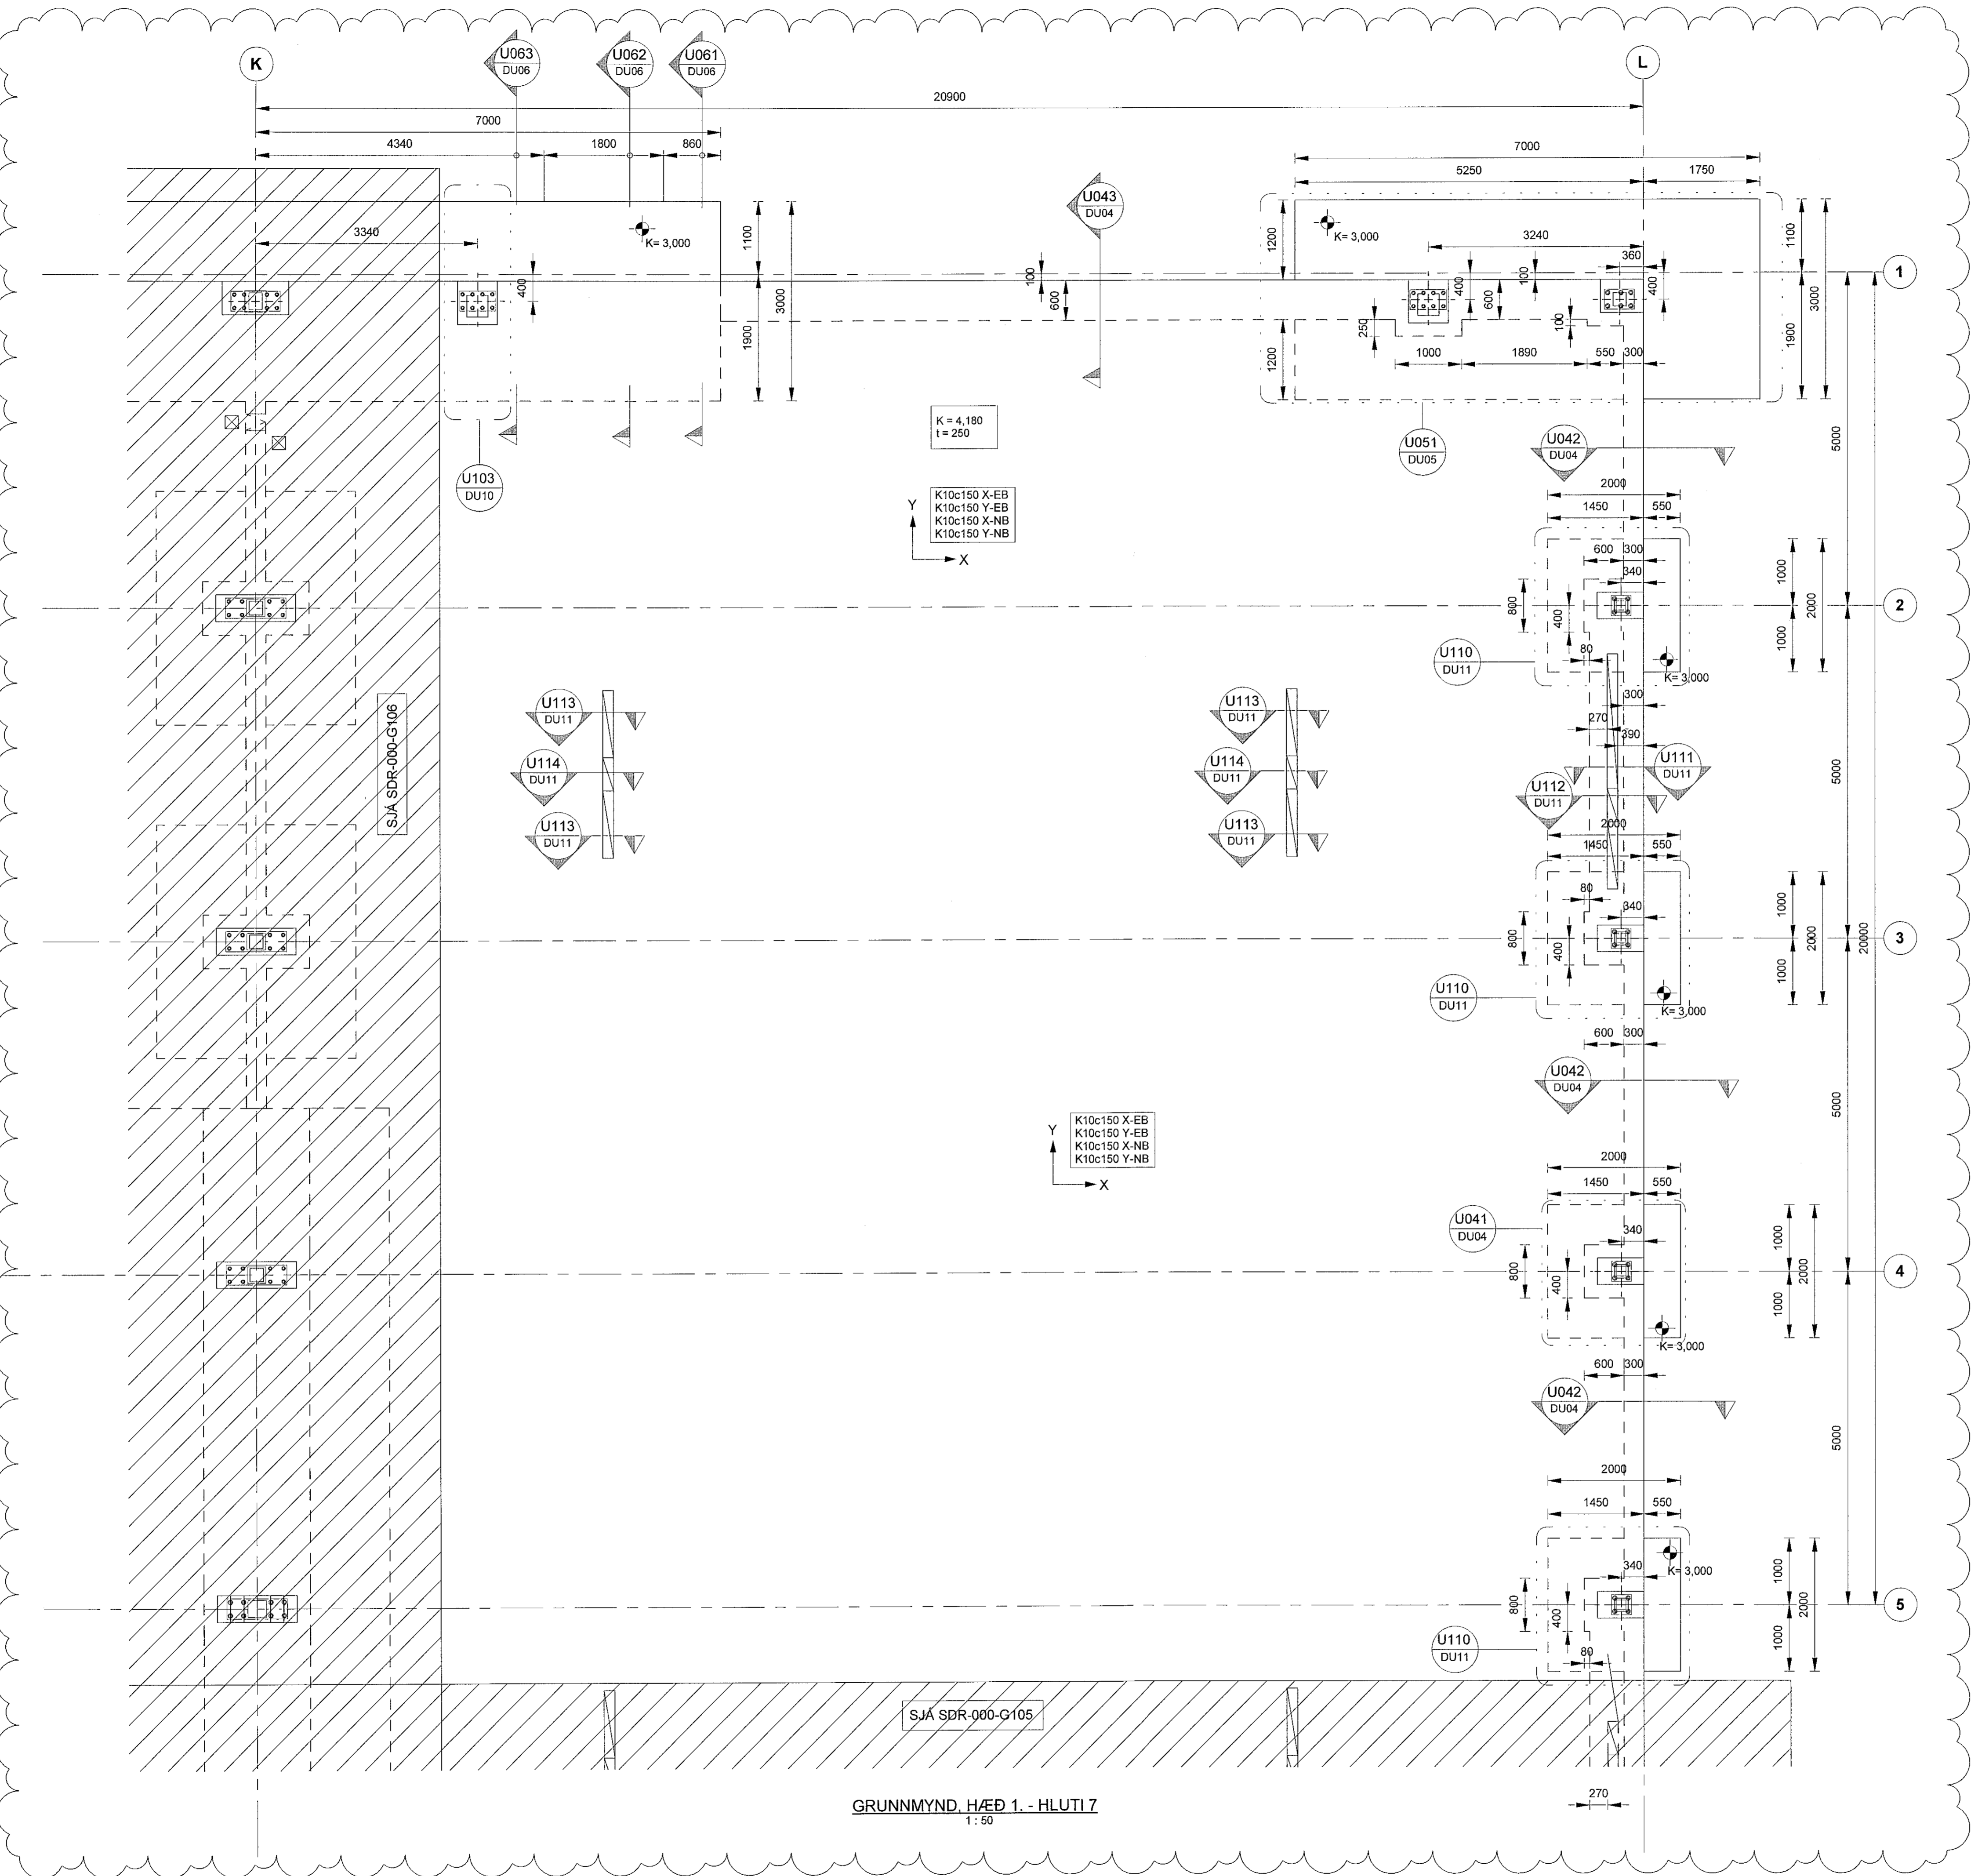

GRUNNMYND, HÆÐ 1. - HLUTI 7
1:50