



U030 SNID  
G101 1:20

**SKÝRINGAR:**

ALMENNAR SKÝRINGAR: SJÄ SDR-AX TEIKNINGAR.  
HÆÐARKÓTAR FYRIR SÖKKULFÆTUR ERU BOTNKÓTAR.  
ALMENN JÄRNENDING VEGGJA:  
YTRA BYRÐI ER VIÐ ÚTHLID BYGGINGARINNAR.  
ALLIR 200 mm OG 250 mm VEGGIR: TVÖFOLD JÄRNAGRIND Í YTRA OG INNRA BYRÐI K10c200 LÖÐ- OG LÁRÉTT  
EINANGRA SKAL UNDIR BOTNPLOTUR FRÄ MÄTLINU 1 TIL 13. LÄGMARKSKRÖFUR TIL EINANGRUNAR ERU  
- ÞRÝSTIÐOL 0,2 MPa  
- EINANGRUNARGILDI 0,036 W/mk  
EINANGRA SKAL UNDIR BOTNPLOTUR FRÄ MÄTLINU 13 TIL 16 MED 100 mm ÞYKKRI EPS EINANGRUN MED RÜMPYNGD AD LÄGMARKI 24 kg/m3.  
EINANGRA SKAL 500 mm NIDUR SÖKKULVEGGI AD INNANVERÐU MED 75 mm ÞYKKRI EPS EINANGRUN MED RÜMPYNGD AD LÄGMARKI 24 kg/m3.  
EFTIR AD STÄLVIRKI HEFUR VERIÐ REIST OG STILLT AF SKAL STEYPA Í ÖLL ÜRTÖK Í BOTNPLOTU OG UNDIRSTÖÐUM. STEYPA SKAL VERA Í SAMRÆMI VIÐ SG-3 EÐA ÞANMÜR MED AD LÄGMARKI SAMBÆRILEGAN ÞRÝSTIÞYRK OG SG-3.

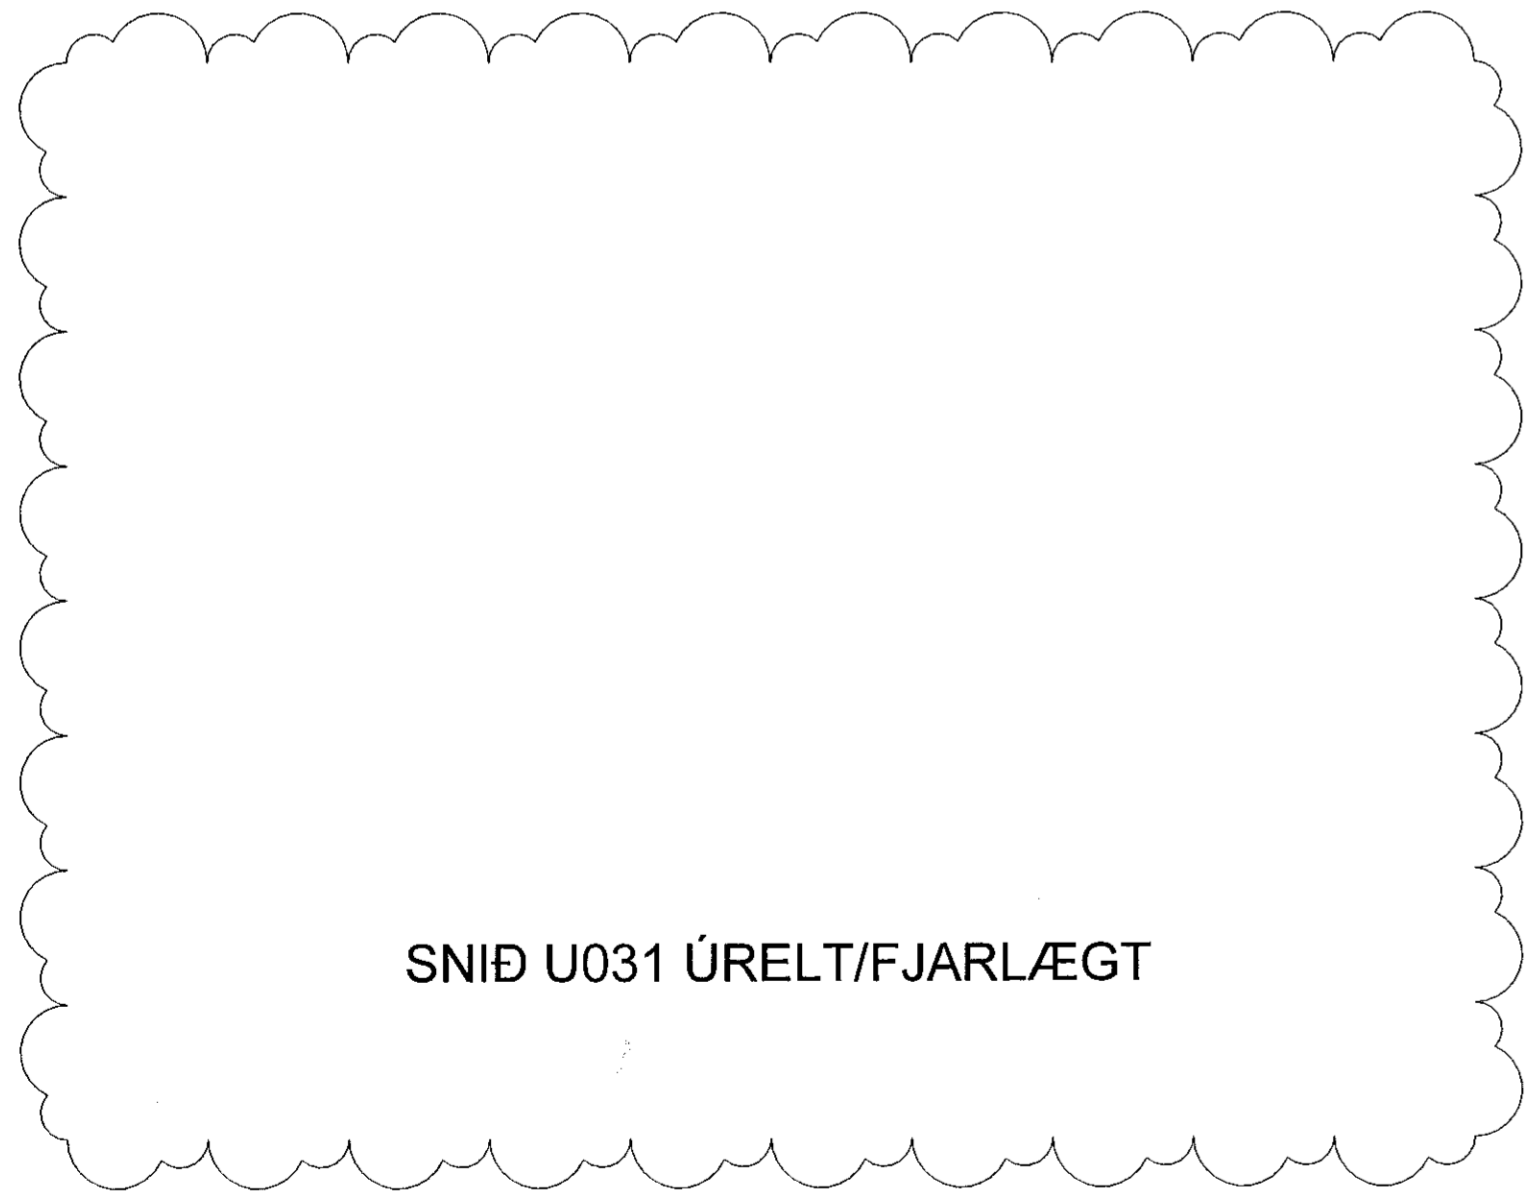

SNID U031 ÜRELT/FJARLÆGT

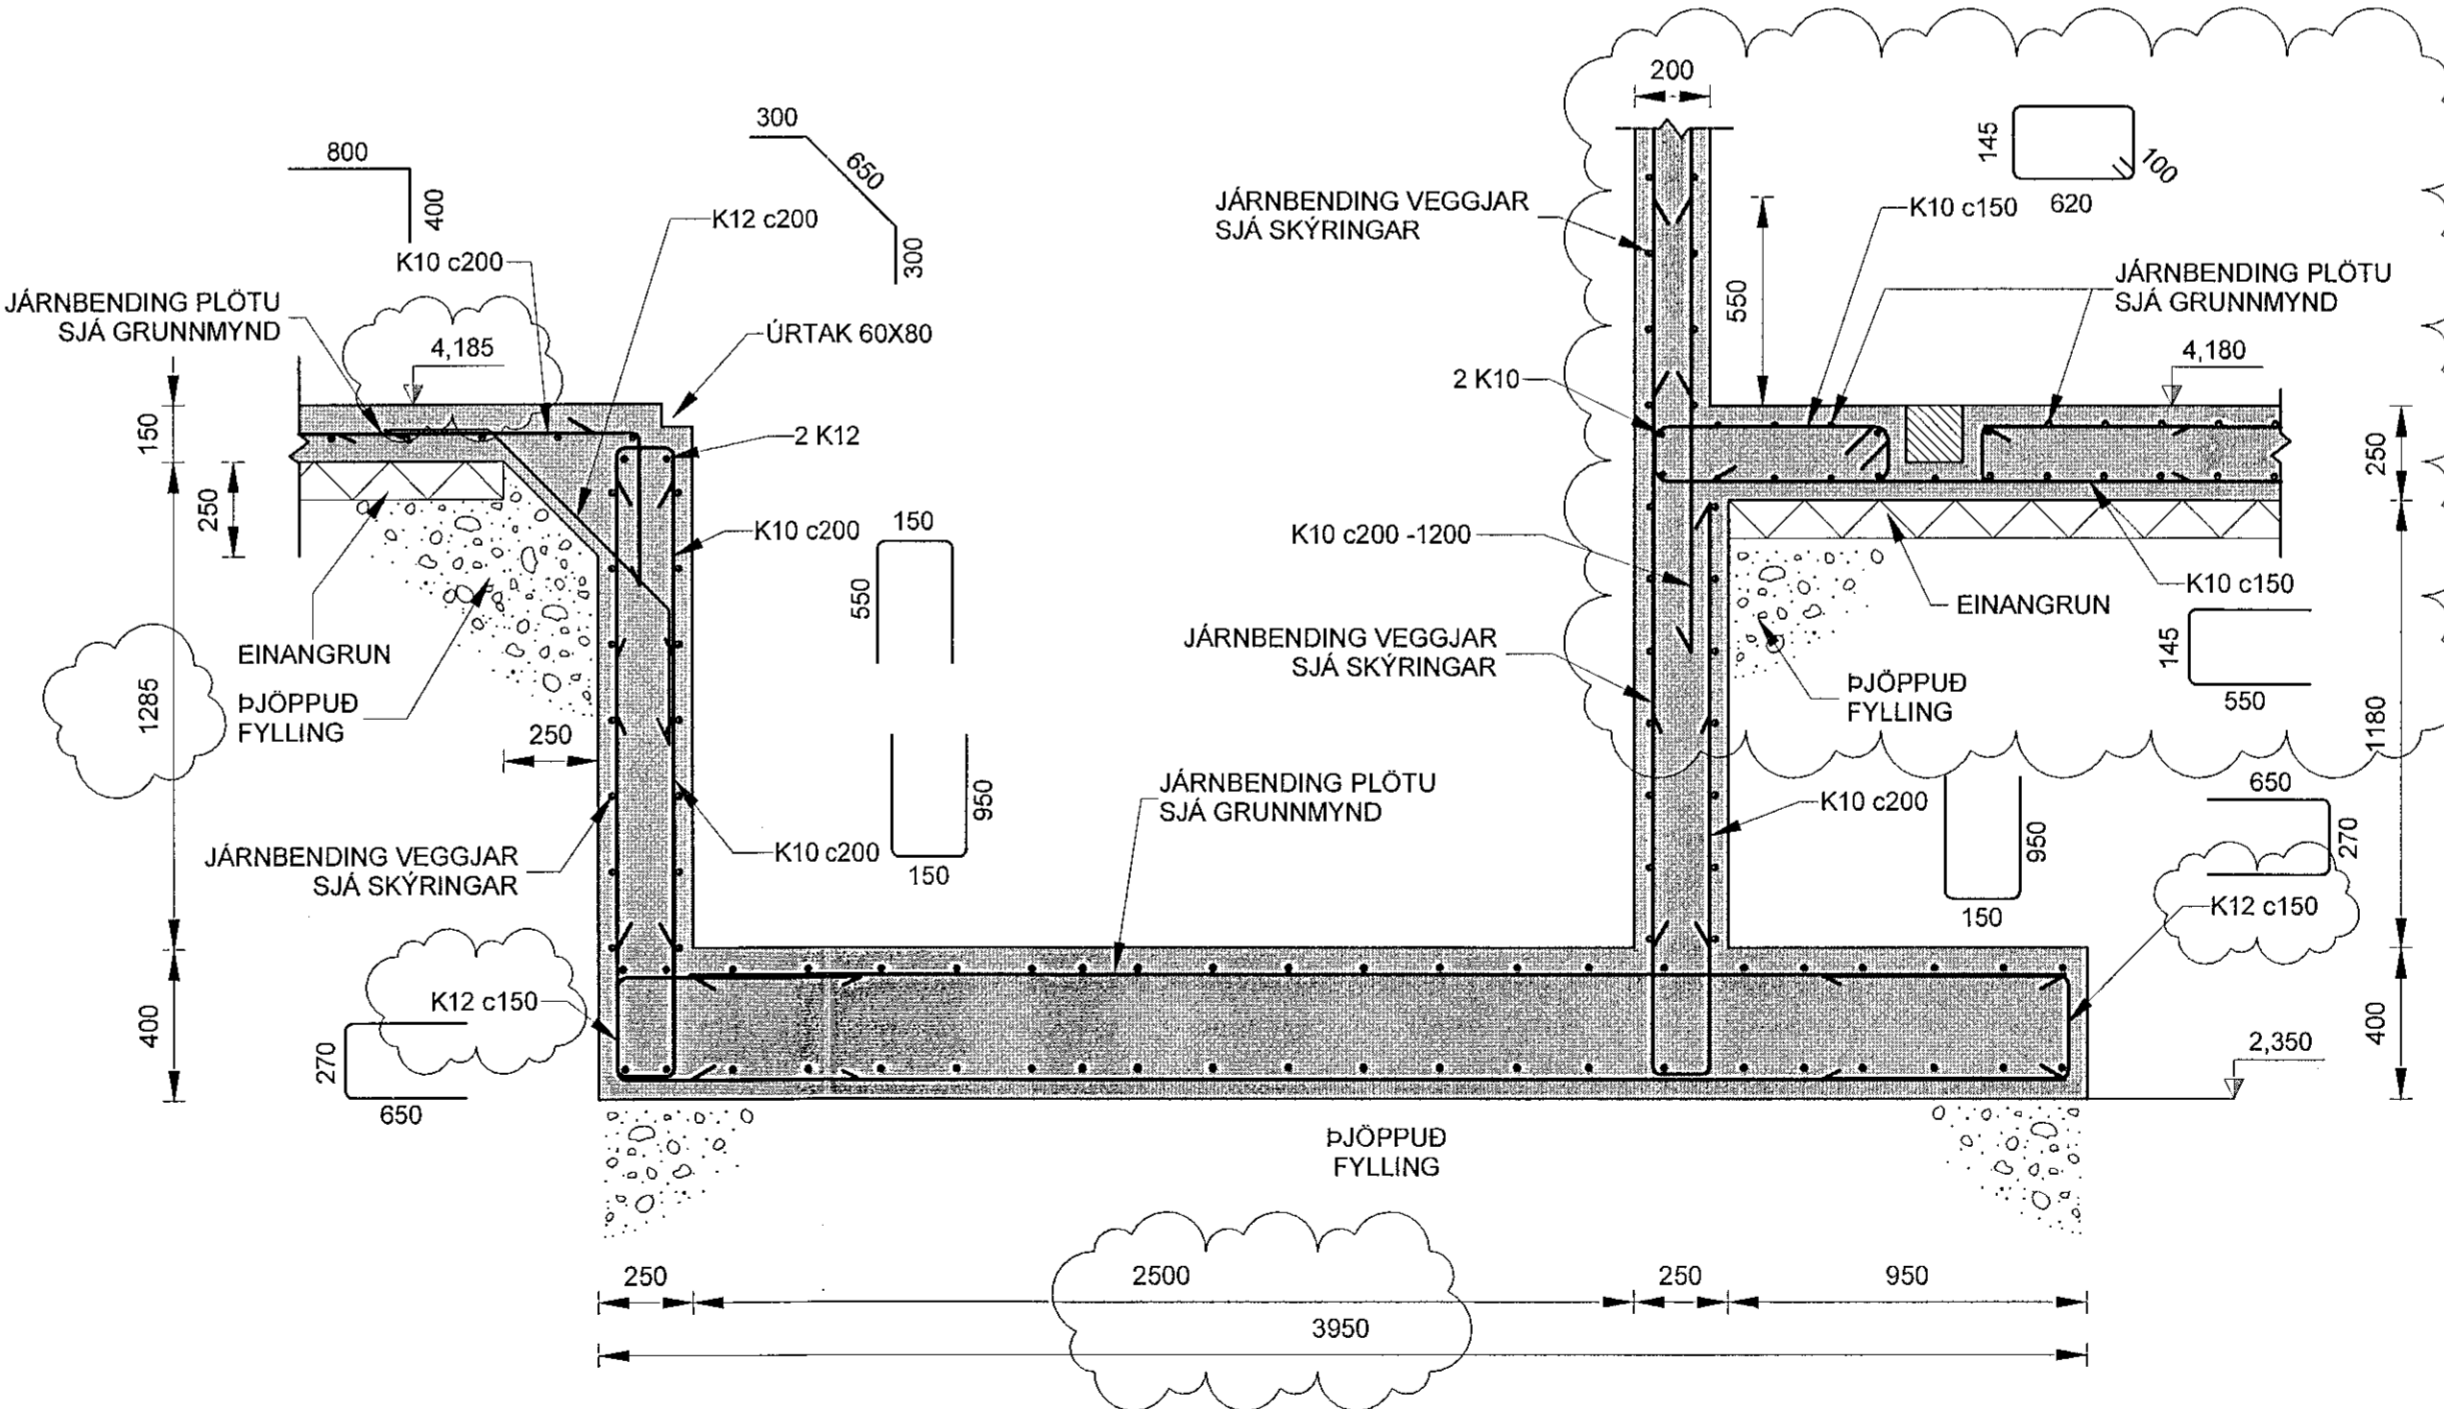

U032 SNID  
G101 1:20

ÜTGÄFUFERILL					
ÜTG.	DAGS.	SKÝRINGAR	HANNAÐ	YFIRF.	SAMB.
01	08.06.2022	VERKTEIKNING	GG	VÖH	VÖH
02	23.09.2022	TEIKNING UPPFÆRD	GG	VÖH	VÖH
DAGS. UNDIRSKRIFTAR					
26 SEP 2022		F.H. MANNVIT UNANEN ÖSKT MANNVIT Elinor Örn Helguson Kt. 160282-7469		VÖH	
DAGS. UNDIRSKRIFTAR					
SAMRÆMINGARHÖNNUÐUR / HÖNNUNARSTJÓRI (NAFN OG KT.)					
BYGGT Á ADALUPPDÁTTUM - DAGS.: 03.06.2022 - ÜTGÄFA: a					
HÖNNUÐIR					
<p><b>MANNVIT</b> Urðarhvarfi 6 203 Kópavogi Sími: 422 3000 www.mannvit.is mannvit@mannvit.is Kt. 430572-0169</p> <p>© ÖLL AFNOT OG AFRITUN TEIKNINGAR, AD HEUTA EÐA HELD. ER HÄÐ SKRIFLEGU LEYFI HÖFUNDA</p>					
HEITI VERKS					
ÖSEYRARBRAUT 25 220 HAFNARFJÖRÐUR					
HEITI TEIKNINGAR					
BURÐARVIRKI UNDIRSTÖÐUR SNID OG DEILI					
FRUMÜTGÄFA	08.06.2022	SKV.	1:20	STÆRD	A1
VERKNUMER	3.151.348	VERKHLUTI	000	TEIKNINGANUMER	SDR-DU03
					ÜTGÄFA
					02