



DEILI U040 ÚRELT/FJARLÆGT

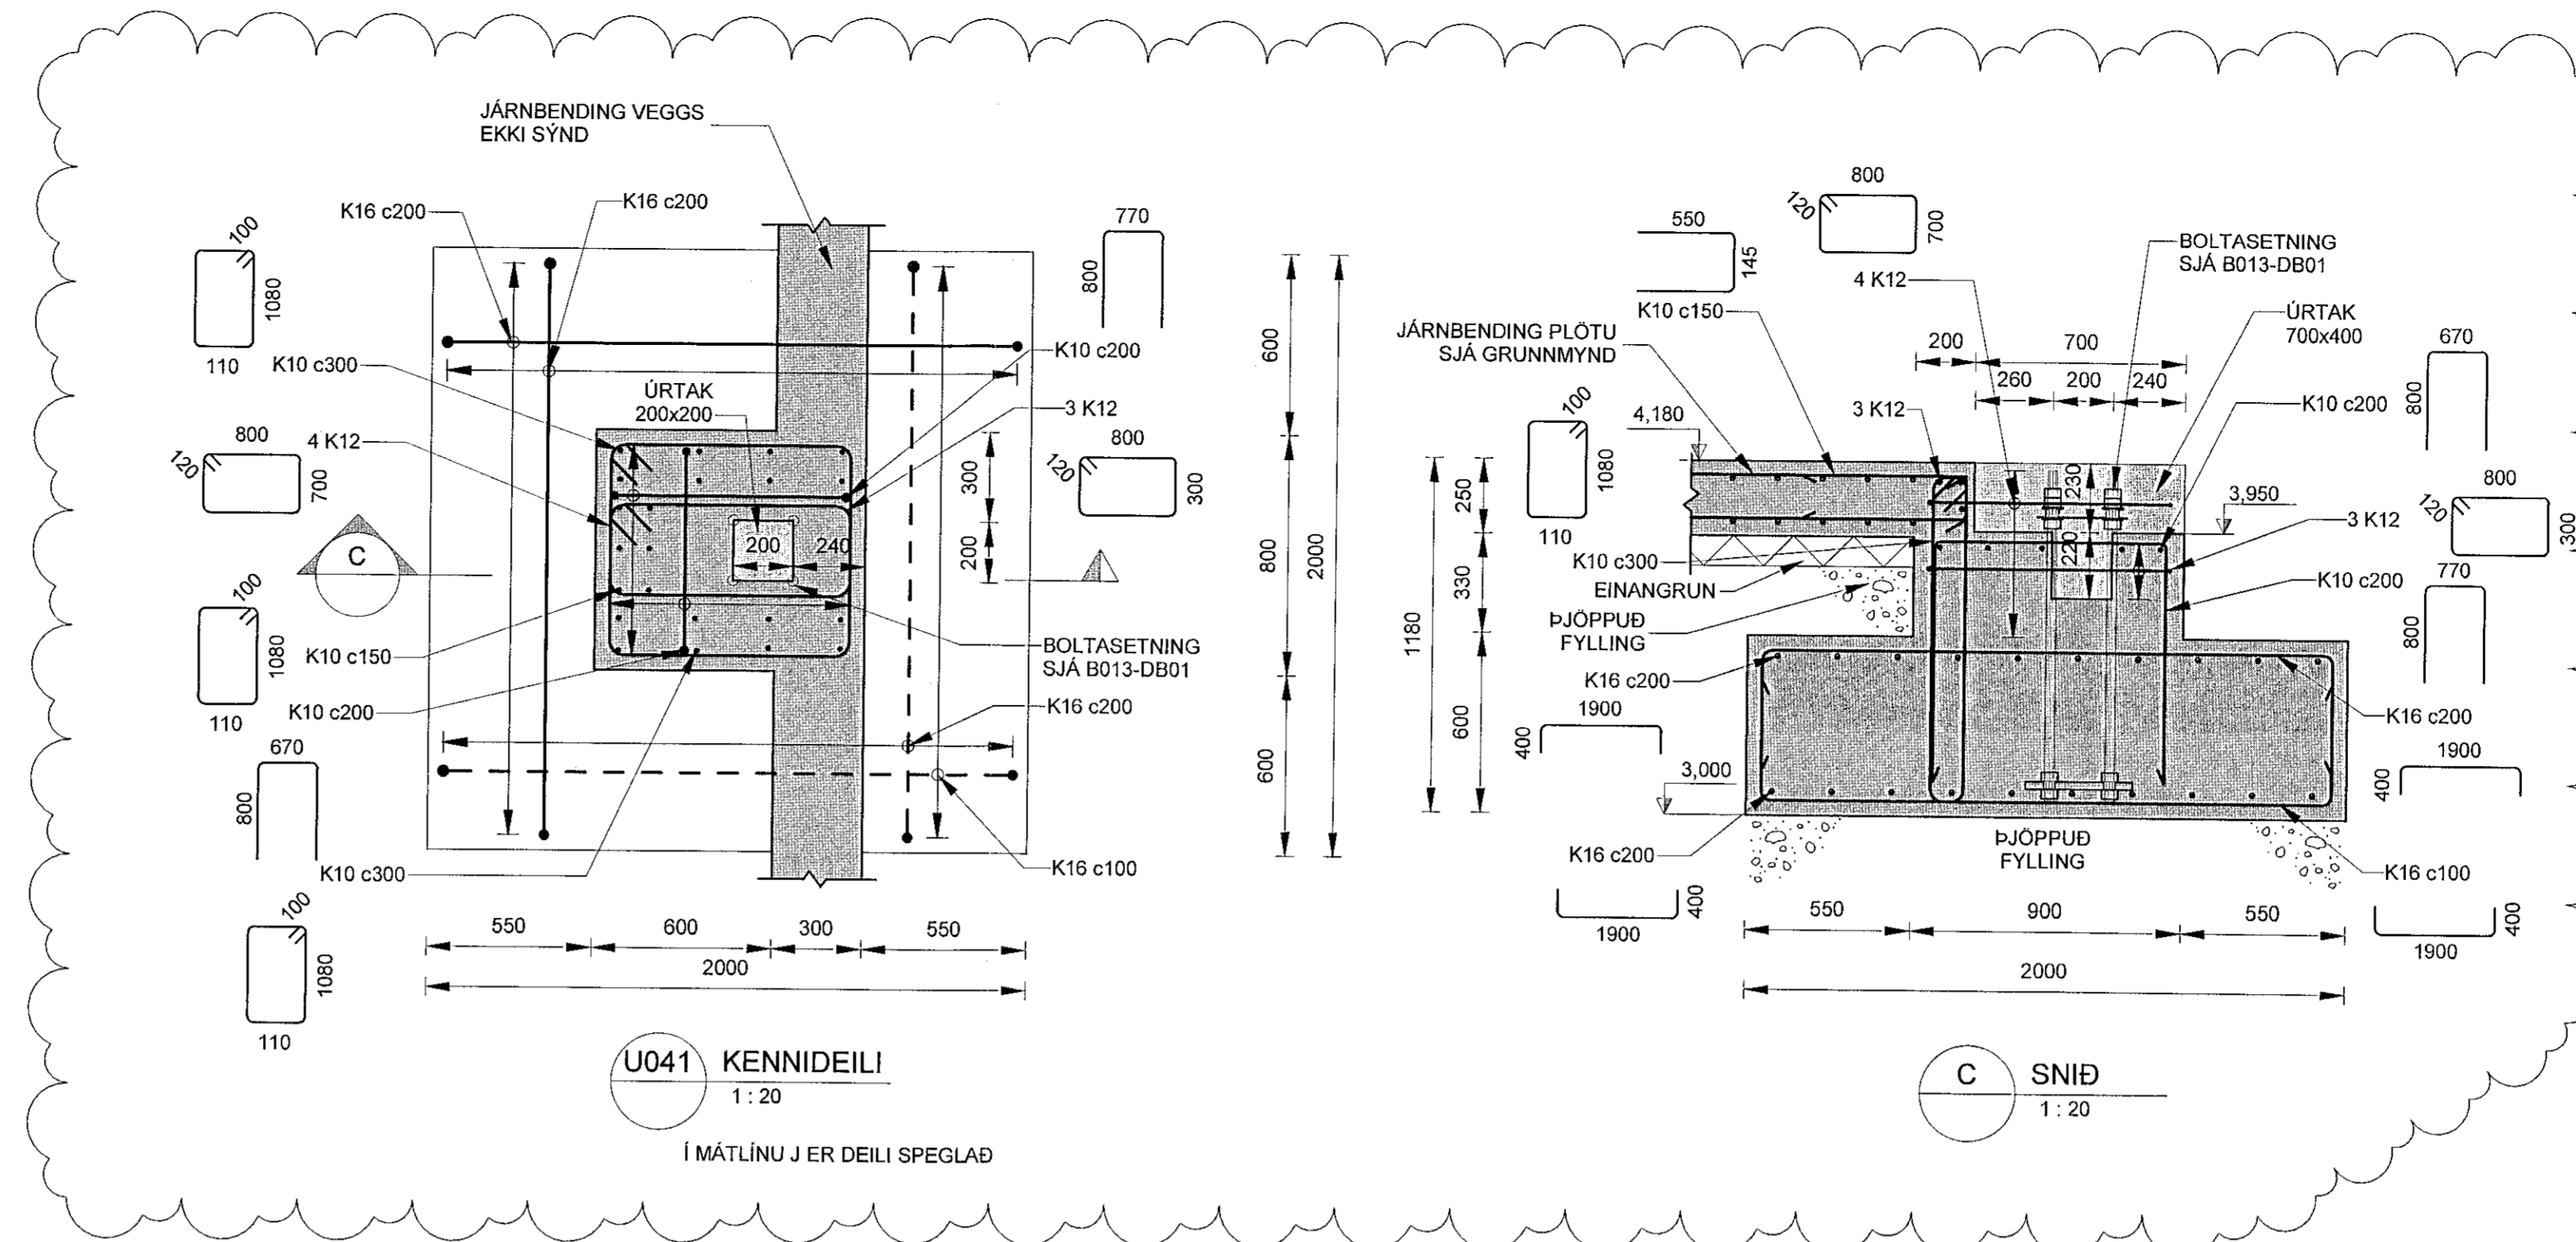




LYKILMYND

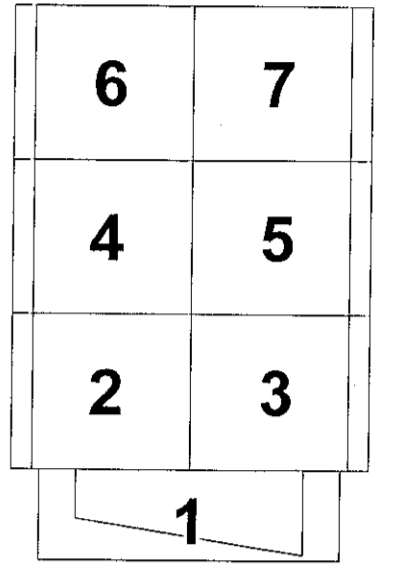


SKÝRINGAR:

- ALMENNAR SKÝRINGAR: SJÁ SDR-AX TEIKNINGAR.
HÆÐARKÓTAR FYRIR SÖKKULFÆTUR ERU BOTNKÓTAR.
ALMENN JÄRNBENDING VEGGJA:
YTRA BYRÐI ER VID ÚTHLIÐ BYGGINGARINNAR.
ALLIR 200 mm OG 250 mm VEGGIR: TVÖFOLD JÄRNRIND I YTRA OG INNRA BYRÐI K10c200 LÖÐ- OG LÁRETT
EINANGRA SKAL UNDIR BOTNPLÖTUR FRÁ MÁTLÍNU 1 TIL 13. LÁGMARKSKRÖFUR TIL EINANGRUNAR ERU
- PRÝSTIPÓL 0,2 MPa
- EINANGRUNARGILDI 0,036 W/mK
EINANGRA SKAL UNDIR BOTNPLÖTUR FRÁ MÁTLÍNU 13 TIL 16 MED 100 mm ÞYKKRI EPS EINANGRUN MED RÚMPYNGD AD LÁGMARKI 24 kg/m³.
EINANGRA SKAL 500 mm NIDUR SÖKKULVEGGI AD INNANVERÐU MED 75 mm ÞYKKRI EPS EINANGRUN MED RÚMPYNGD AD LÁGMARKI 24 kg/m³.
EFTIR AD STÁLVIKRI HEFUR VERID REIST OG STILLT AF SKAL STEYPA I ÖLL ÚRTOK I BOTNPLÖTU OG UNDIRSTÖÐUM. STEYPA SKAL VERA I SAMRÆMI VID SG-3 EDA ÞANMÜR MED AD LÁGMARKI SAMBÆRILEGAN PRÝSTISTYRK OG SG-3.

SNID A ÚRELT/FJARLÆGT

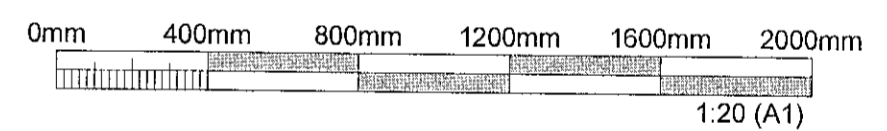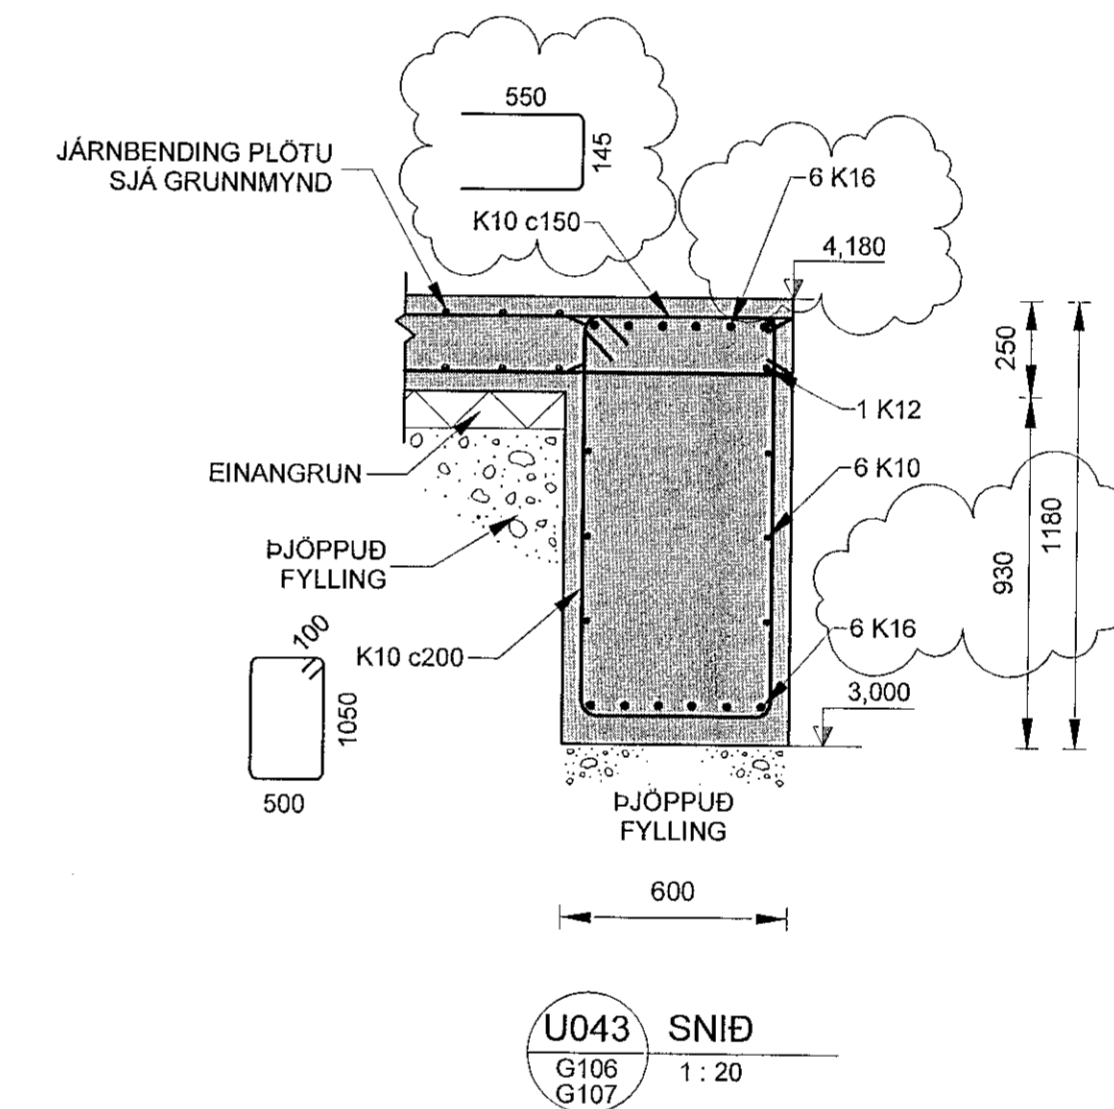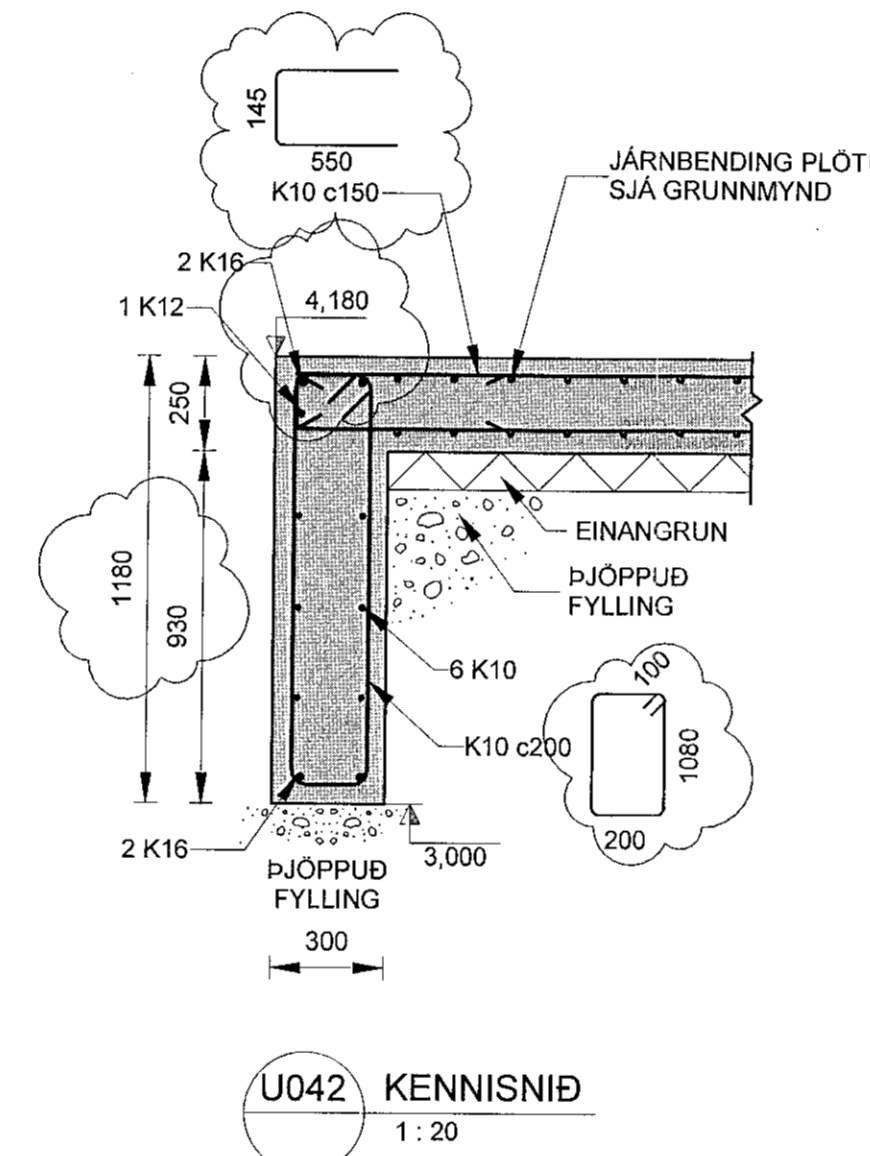

SNID B ÚRELT/FJARLÆGT

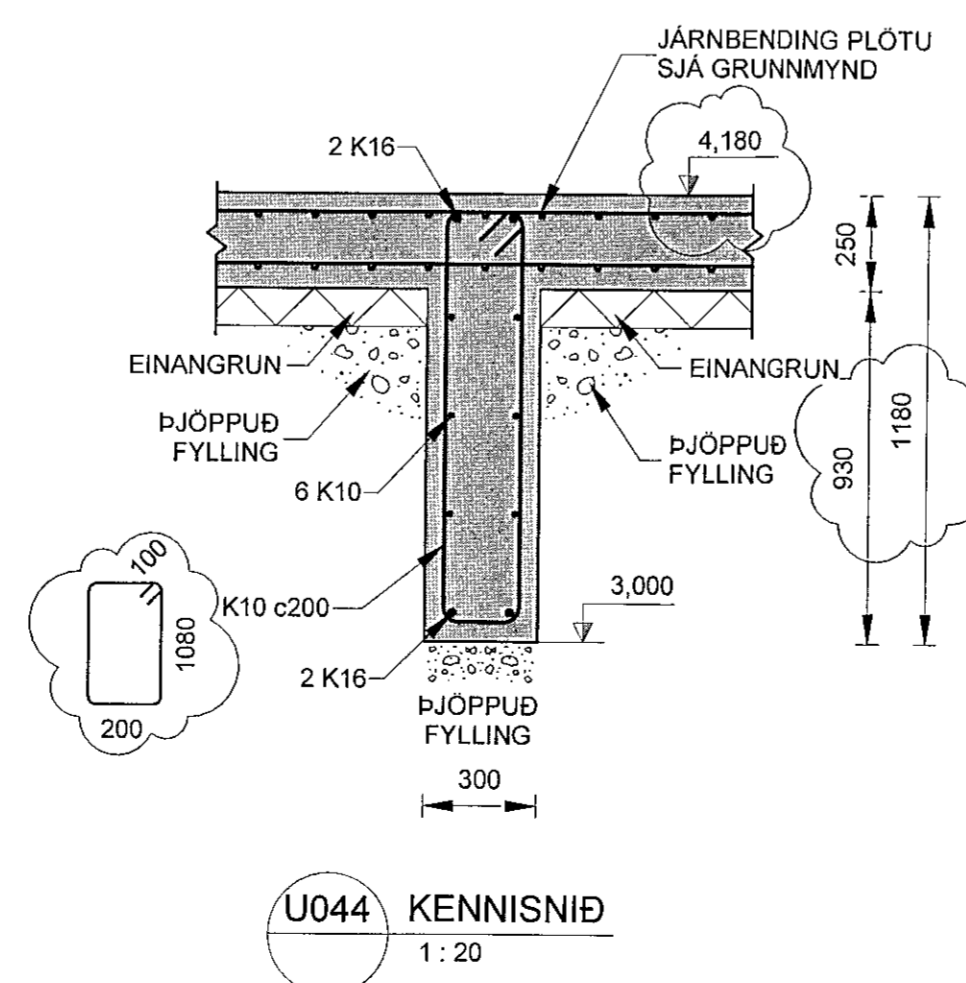

ÚTGÁFUFRILL					
ÚTG.	DAGS.	SKÝRINGAR	HANNAÐ	YFIRF.	SAMB.
01	08.06.2022	VERKTEIKNING	GG	VÖH	VÖH
02	23.09.2022	TEIKNING UPPFÆRD	GG	VÖH	VÖH

DAGS. UNDIRSKRIFTAR	F.H. MANNVITIS NAFN OG KT.
26 SEP 2022	MANNVIT hf. Bláa Són Helguson Kt. 160282-7469
DAGS. UNDIRSKRIFTAR	SAMRÆMINGARHÖNDUÐUR / HÖNNUNARSTJÓRI (NAFN OG KT.)

BYGGT Á ADALUPPRÁTTUM - DAGS.: 03.06.2022 - ÚTGÁFA: a

HÖNDLUR

MANNVIT
Úrðarvarfi 6 203 Kópavogi Sími: 422 3000
www.mannvit.is mannvit@mannvit.is Kt: 430572-0169

© ÖLL AFNOT OG AFRITUN TEIKNINGAR, AD HEUTA EDA HEILD, ER HÁÐ SKRIFLEGI LEYFI HÖFUNDA.

HEITI VERKS
**ÓSEYRARBRAUT 25
220 HAFNARFJÖRÐUR**

HEITI TEIKNINGAR			
BURÐARVIKRI UNDIRSTÖÐUR SNID OG DEILI			
FRUMÚTGÁFA	MKV.	STÆRD	
08.06.2022	1:20		A1
VERKNUMÉR	VERKHLUTI	TEIKNINGANUMÉR	ÚTGÁFA
3.151.348	000	SDR-DU04	02