




LYKILMYND

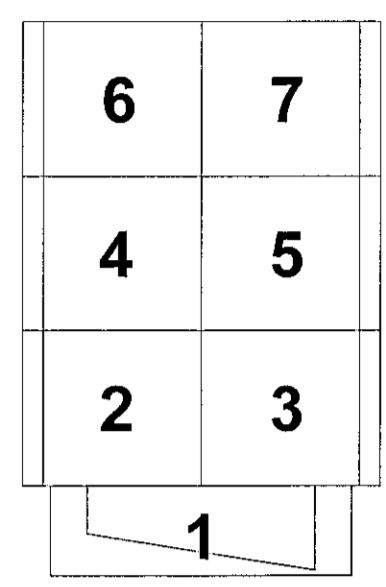


DEILI U050 ÚRELT/FJARLÆGT

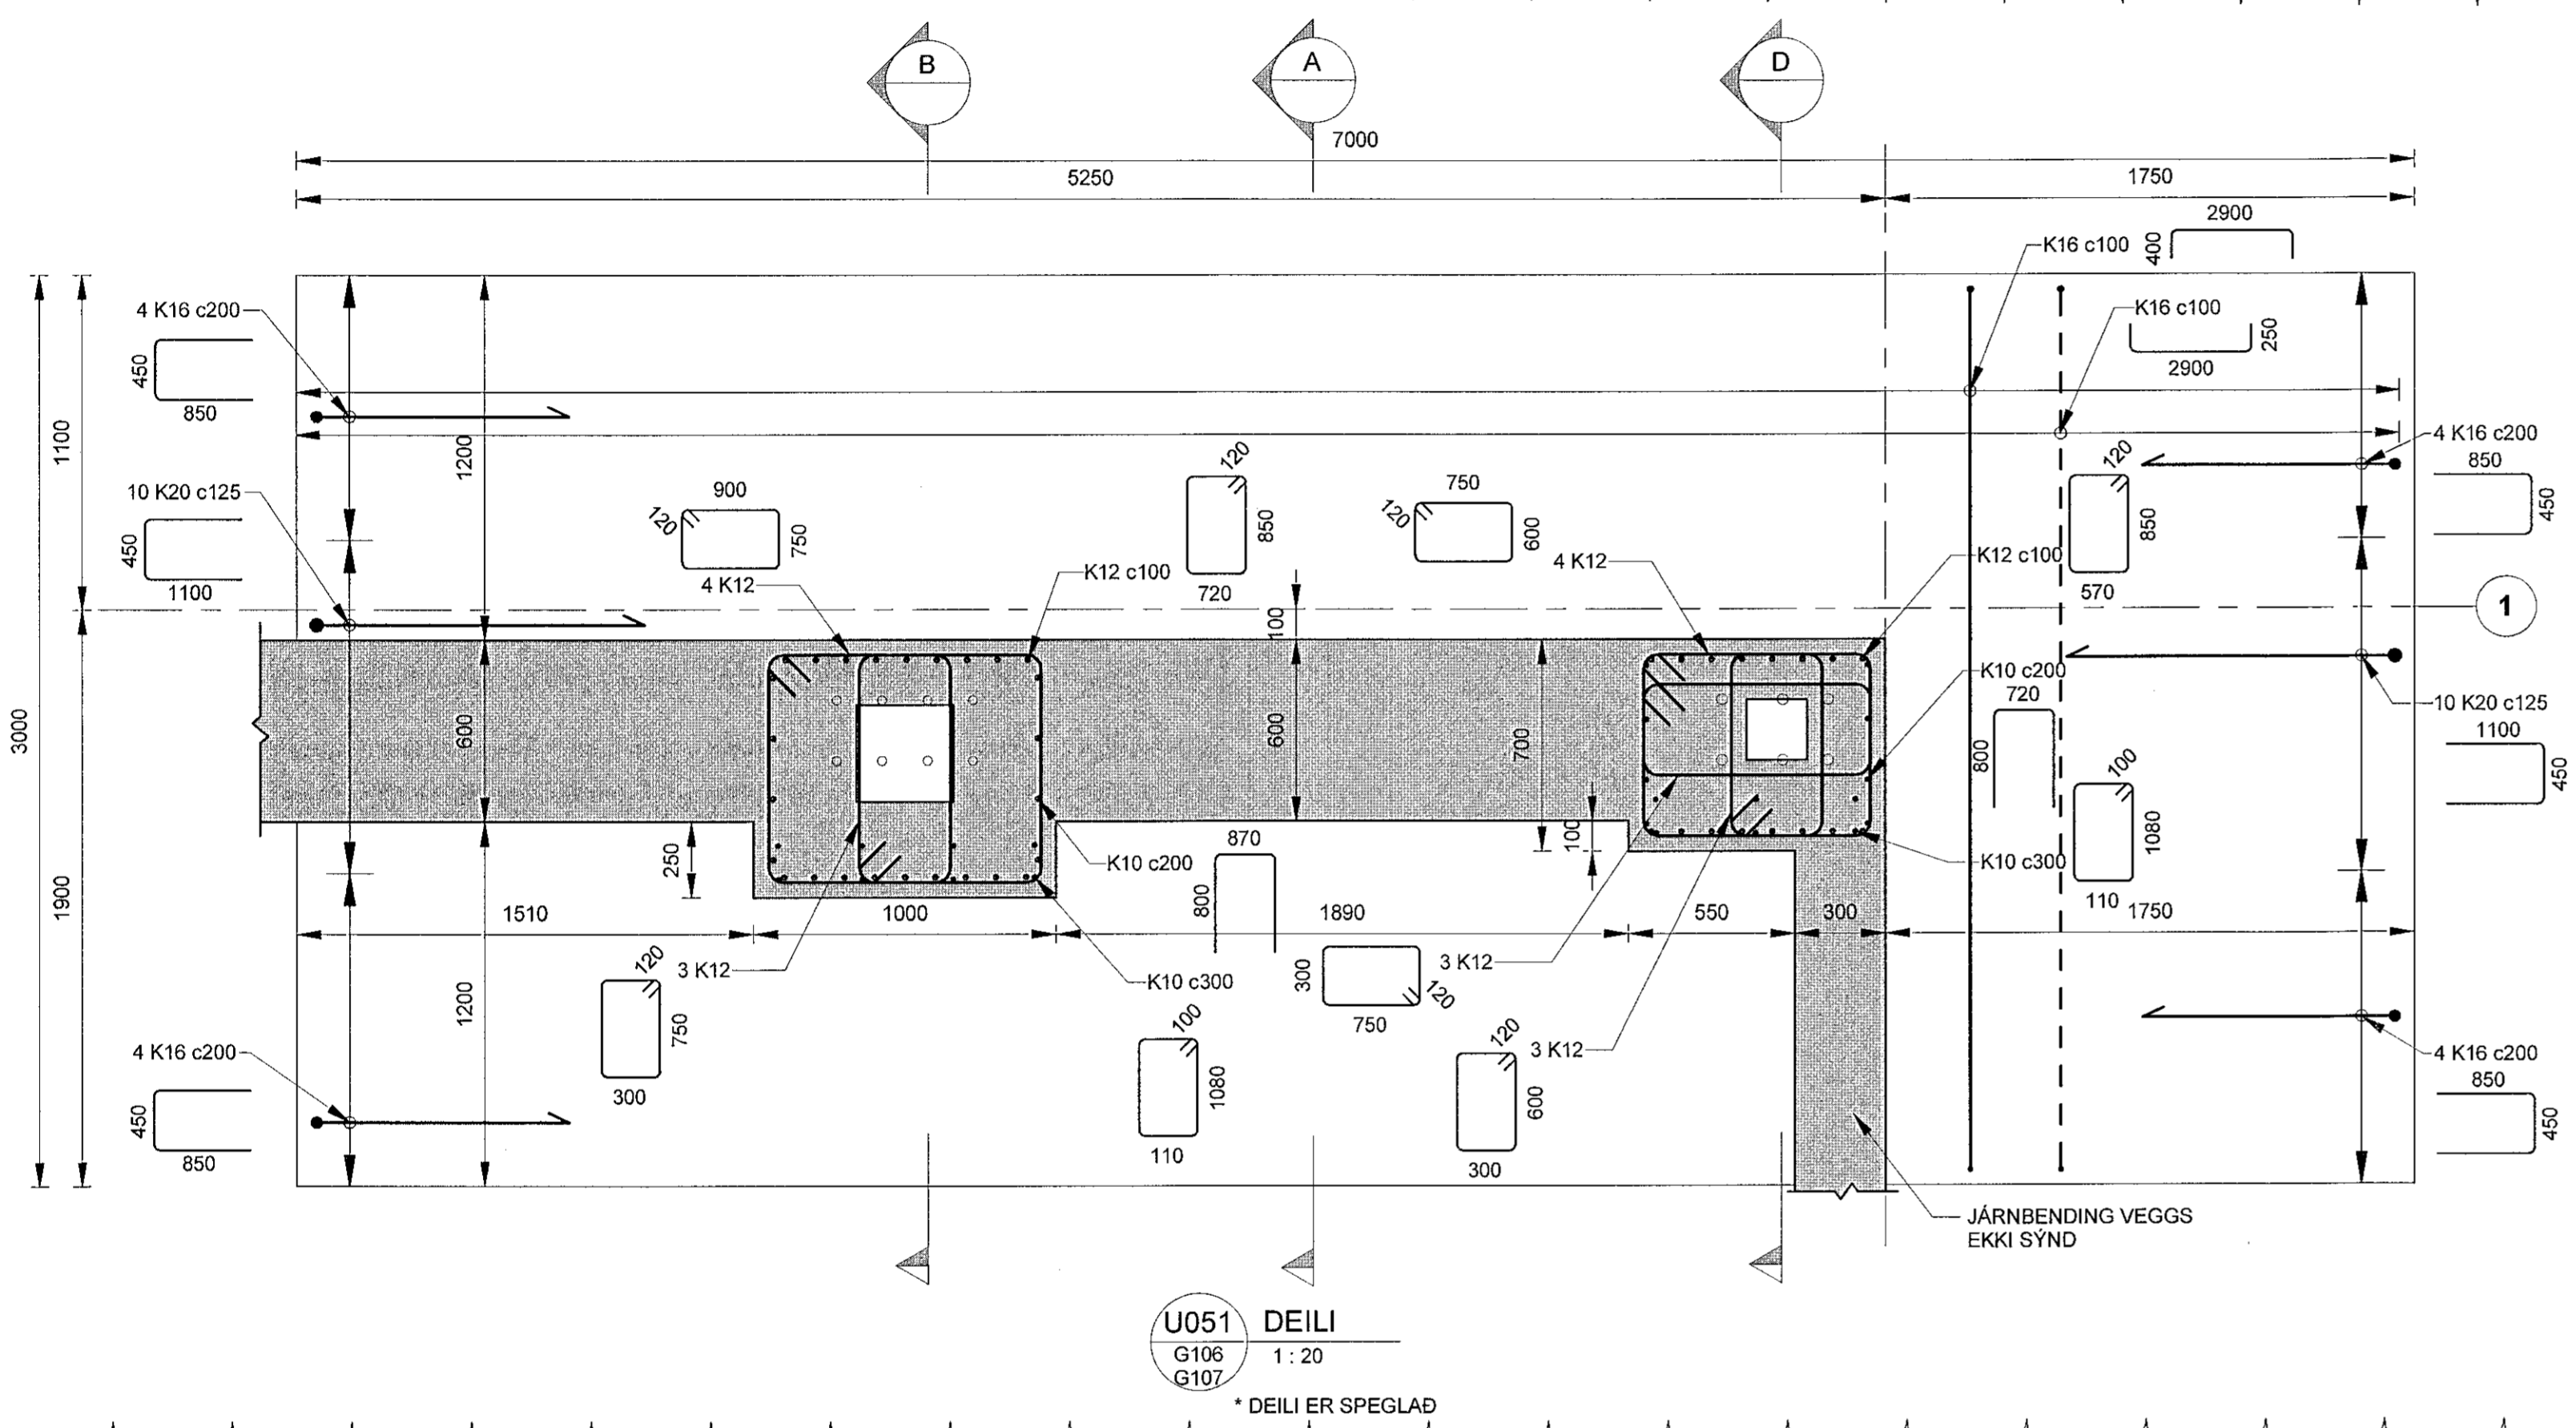


U051 DEILI  
G106 1:20  
G107  
\* DEILI ER SPEGLAD

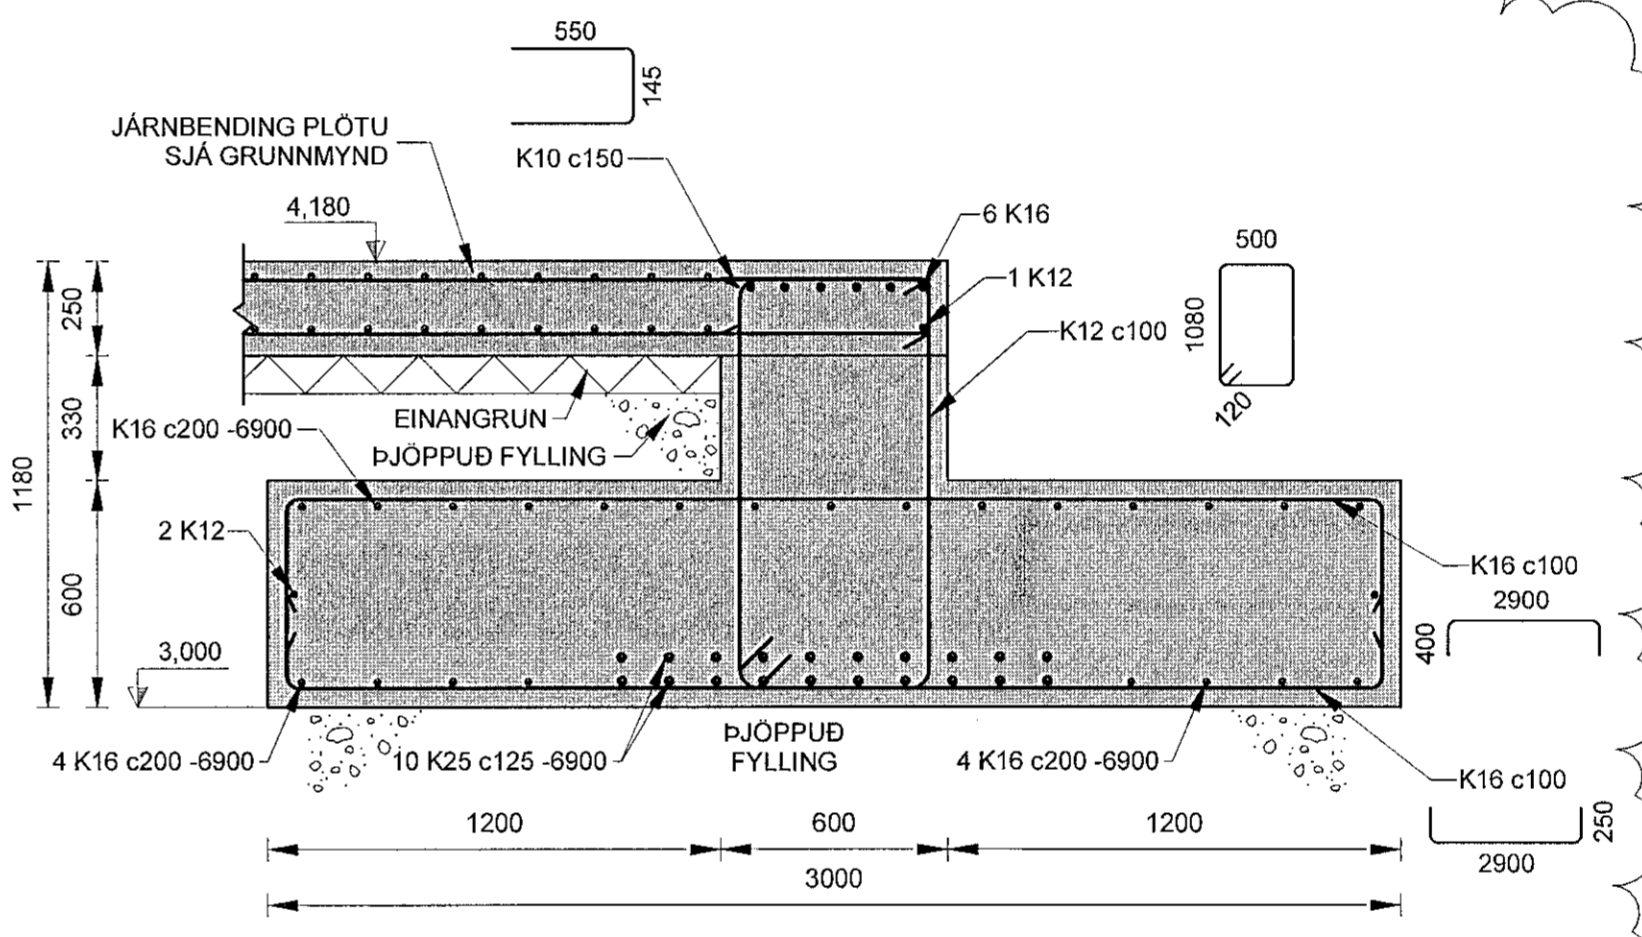


A SNID  
1:20

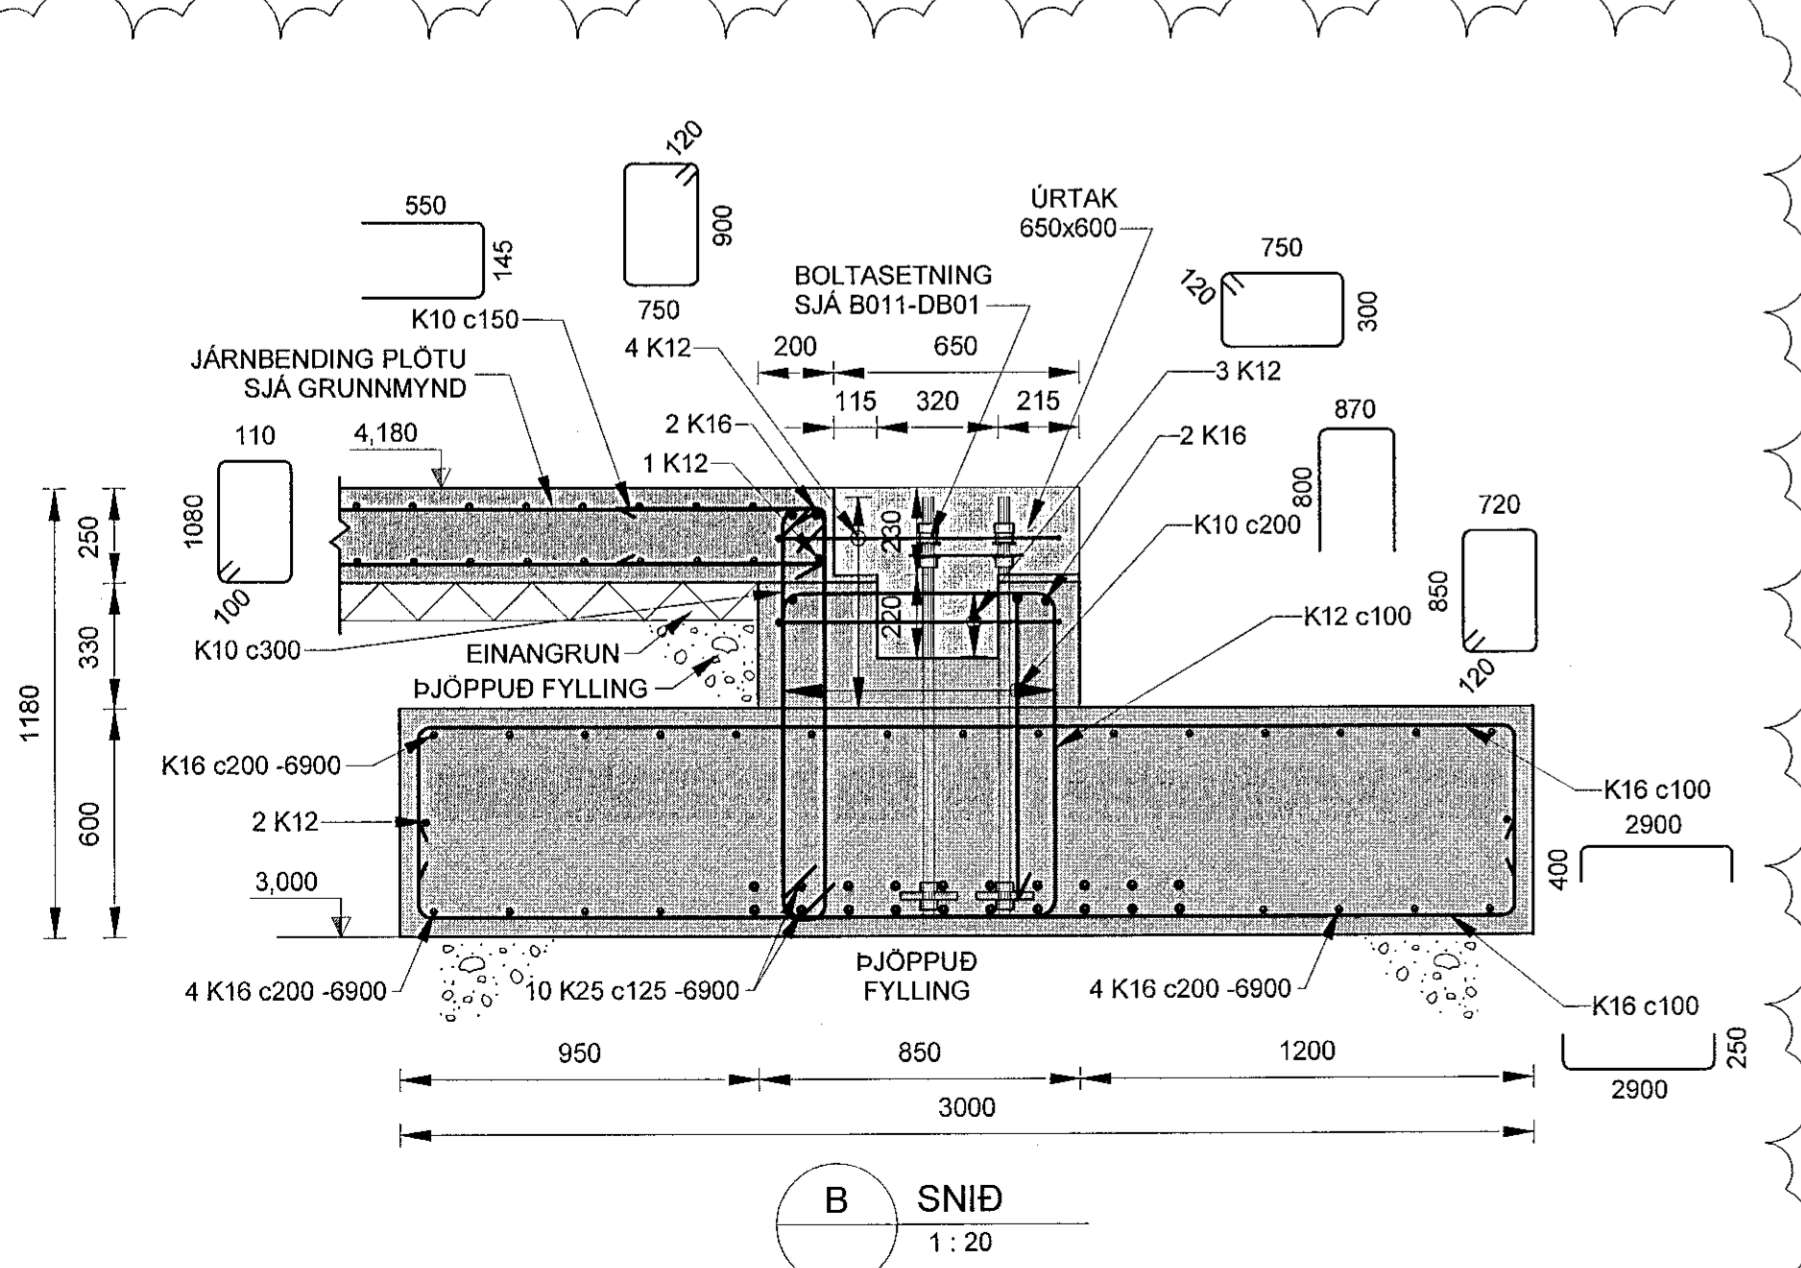

B SNID  
1:20

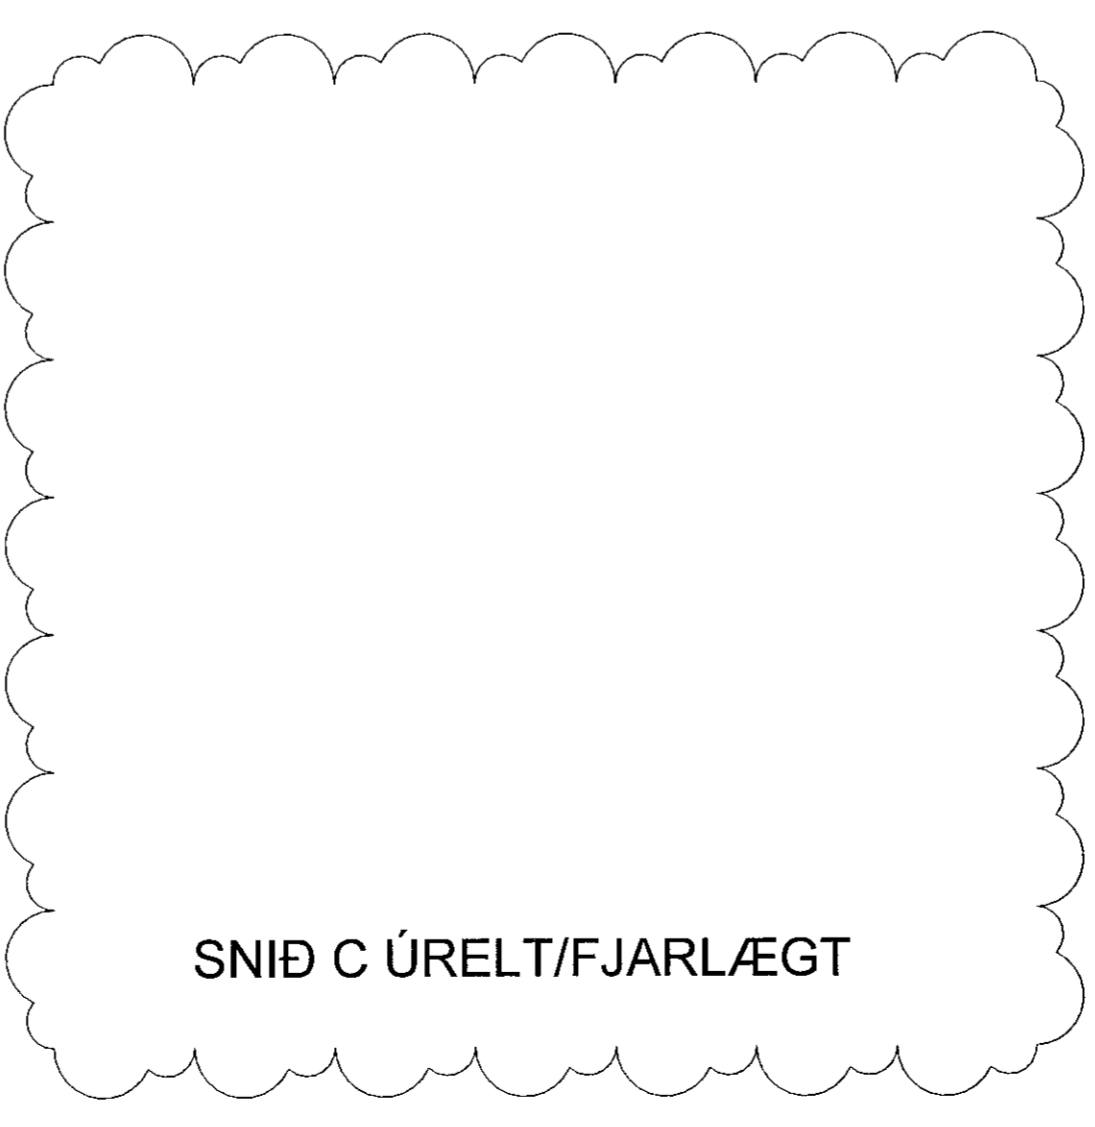


C SNID  
1:20

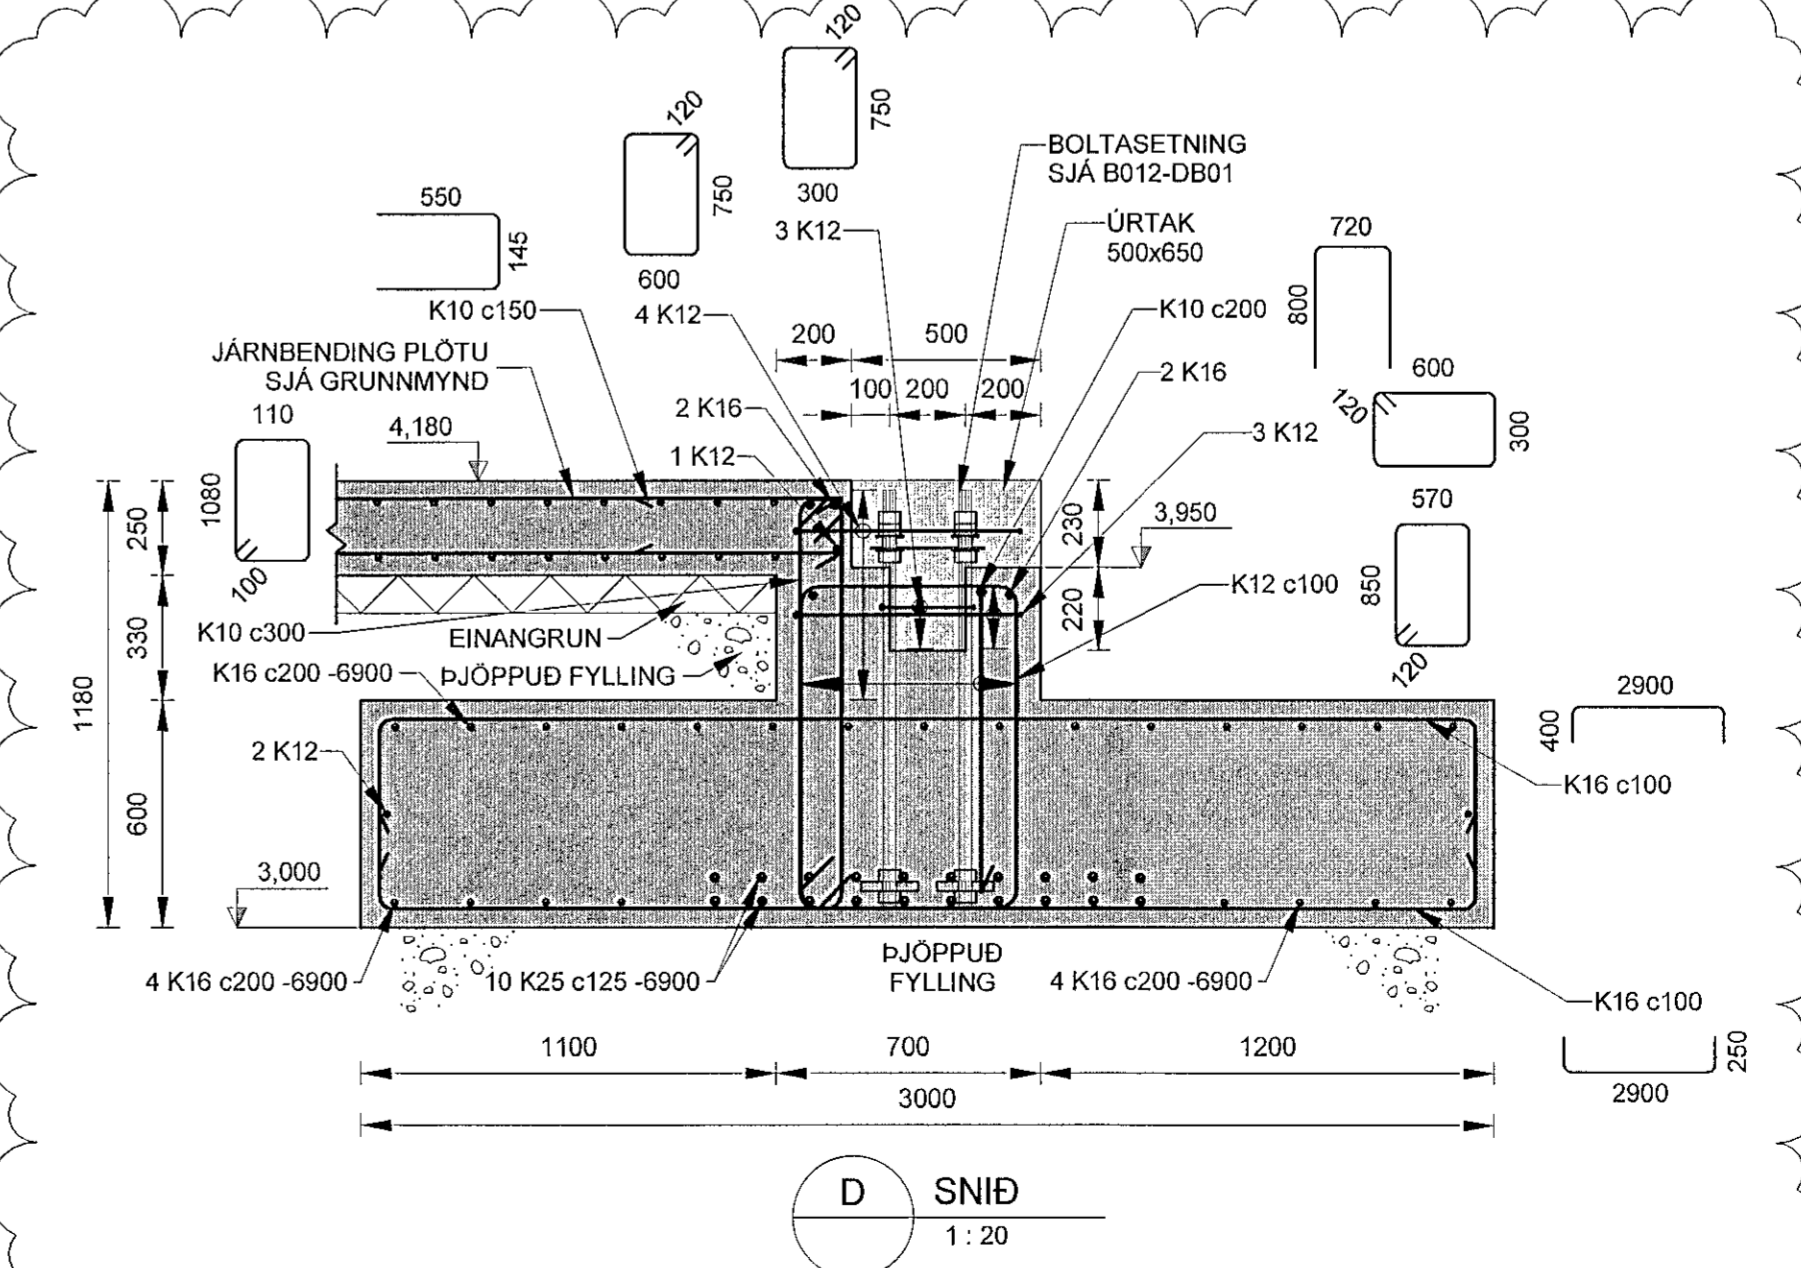

D SNID  
1:20

SKÝRINGAR:

- ALMENNAR SKÝRINGAR: SJÁ SDR-AX TEIKNINGAR.
- HÆÐARKÓTAR FYRIR SÖKKULFÆTUR ERU BOTNKÓTAR.
- ALMENN JÄRNBENDING VEGGJA:
- YTRA BYRÐI ER VIÐ ÚTHLID BYGGINGARINNAR.
- ALLIR 200 mm OG 250 mm VEGGIR: TVÖFOLD JÄRNAGRIND Í YTRA OG INNRA BYRÐI K10c200 LÖB- OG LÆRÉTT
- EINANGRA SKAL UNDIR BOTNPLOTUR FRÁ MÁTLÍNU 1 TIL 13. LAGMARKSKRÖFUR TIL EINANGRUNAR ERU
  - ÞRYSTIÞOL 0,2 MPa
  - EINANGRUNARGILDI 0,036 W/mk
- EINANGRA SKAL UNDIR BOTNPLOTUR FRÁ MÁTLÍNU 13 TIL 16 MED 100 mm ÞYKKRI EPS EINANGRUN MED RÚMÞYNGD AÐ LAGMARKI 24 kg/m<sup>3</sup>.
- EFTIR AÐ STÁLVIKRI HEFUR VERIÐ REIST OG STILLT AF SKAL STEYPA Í ÖLL ÚRTÖK Í BOTNPLOTU OG UNDIRSTÖÐUM. STEYPA SKAL VERA Í SAMRÆMI VÍÐ SG-3 EÐA SAMMUR MED AÐ LAGMARKI SAMBÆRILEGAN ÞRYSTISTYRK OG SG-3.

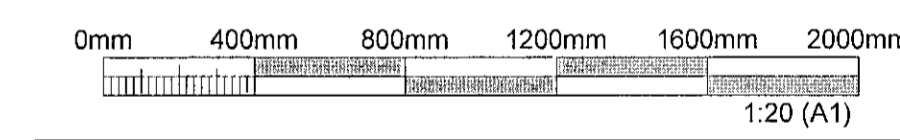

ÚTGÁFUFRILL					
ÚTG.	DAGS.	SKÝRINGAR	HANNAÐ	YRFR.	SAMB.
01	08.06.2022	VERKTEIKNING	GG	VÖH	VÖH
02	23.09.2022	TEIKNING UPPFÆRÐ	GG	VÖH	VÖH

DAGS. UNDIRSKRIFTAR F.H. MANNVIT (NAFN OG KT.)  
 26 SEP 2022  
 DAGS. UNDIRSKRIFTAR SAMRÆMISGANGRHÖNNULUR / HÖNNUNARSTJÓRI (NAFN OG KT.)

BYGGT A AÐALUPPRÁTTUM - DAGS.: 19.08.2021 - ÚTGÁFA: a

HÖNNULUR

**MANNVIT**  
 Úrðarhvarfi 6 203 Kópavogi Sími: 422 3000  
 www.mannvit.is mannvit@mannvit.is Kt. 160282-7469

HEITI VERKS  
**ÓSEYRARBRAUT 25**  
**220 HAFNARFJÖRÐUR**

FRUMÚTGÁFA	MRV.	STÆRÐ
08.06.2022	1:20	A1
VERKUNUMÉR	TEIKNINGANUMÉR	ÚTGÁFA
3.151.348	SDR-DU05	02