


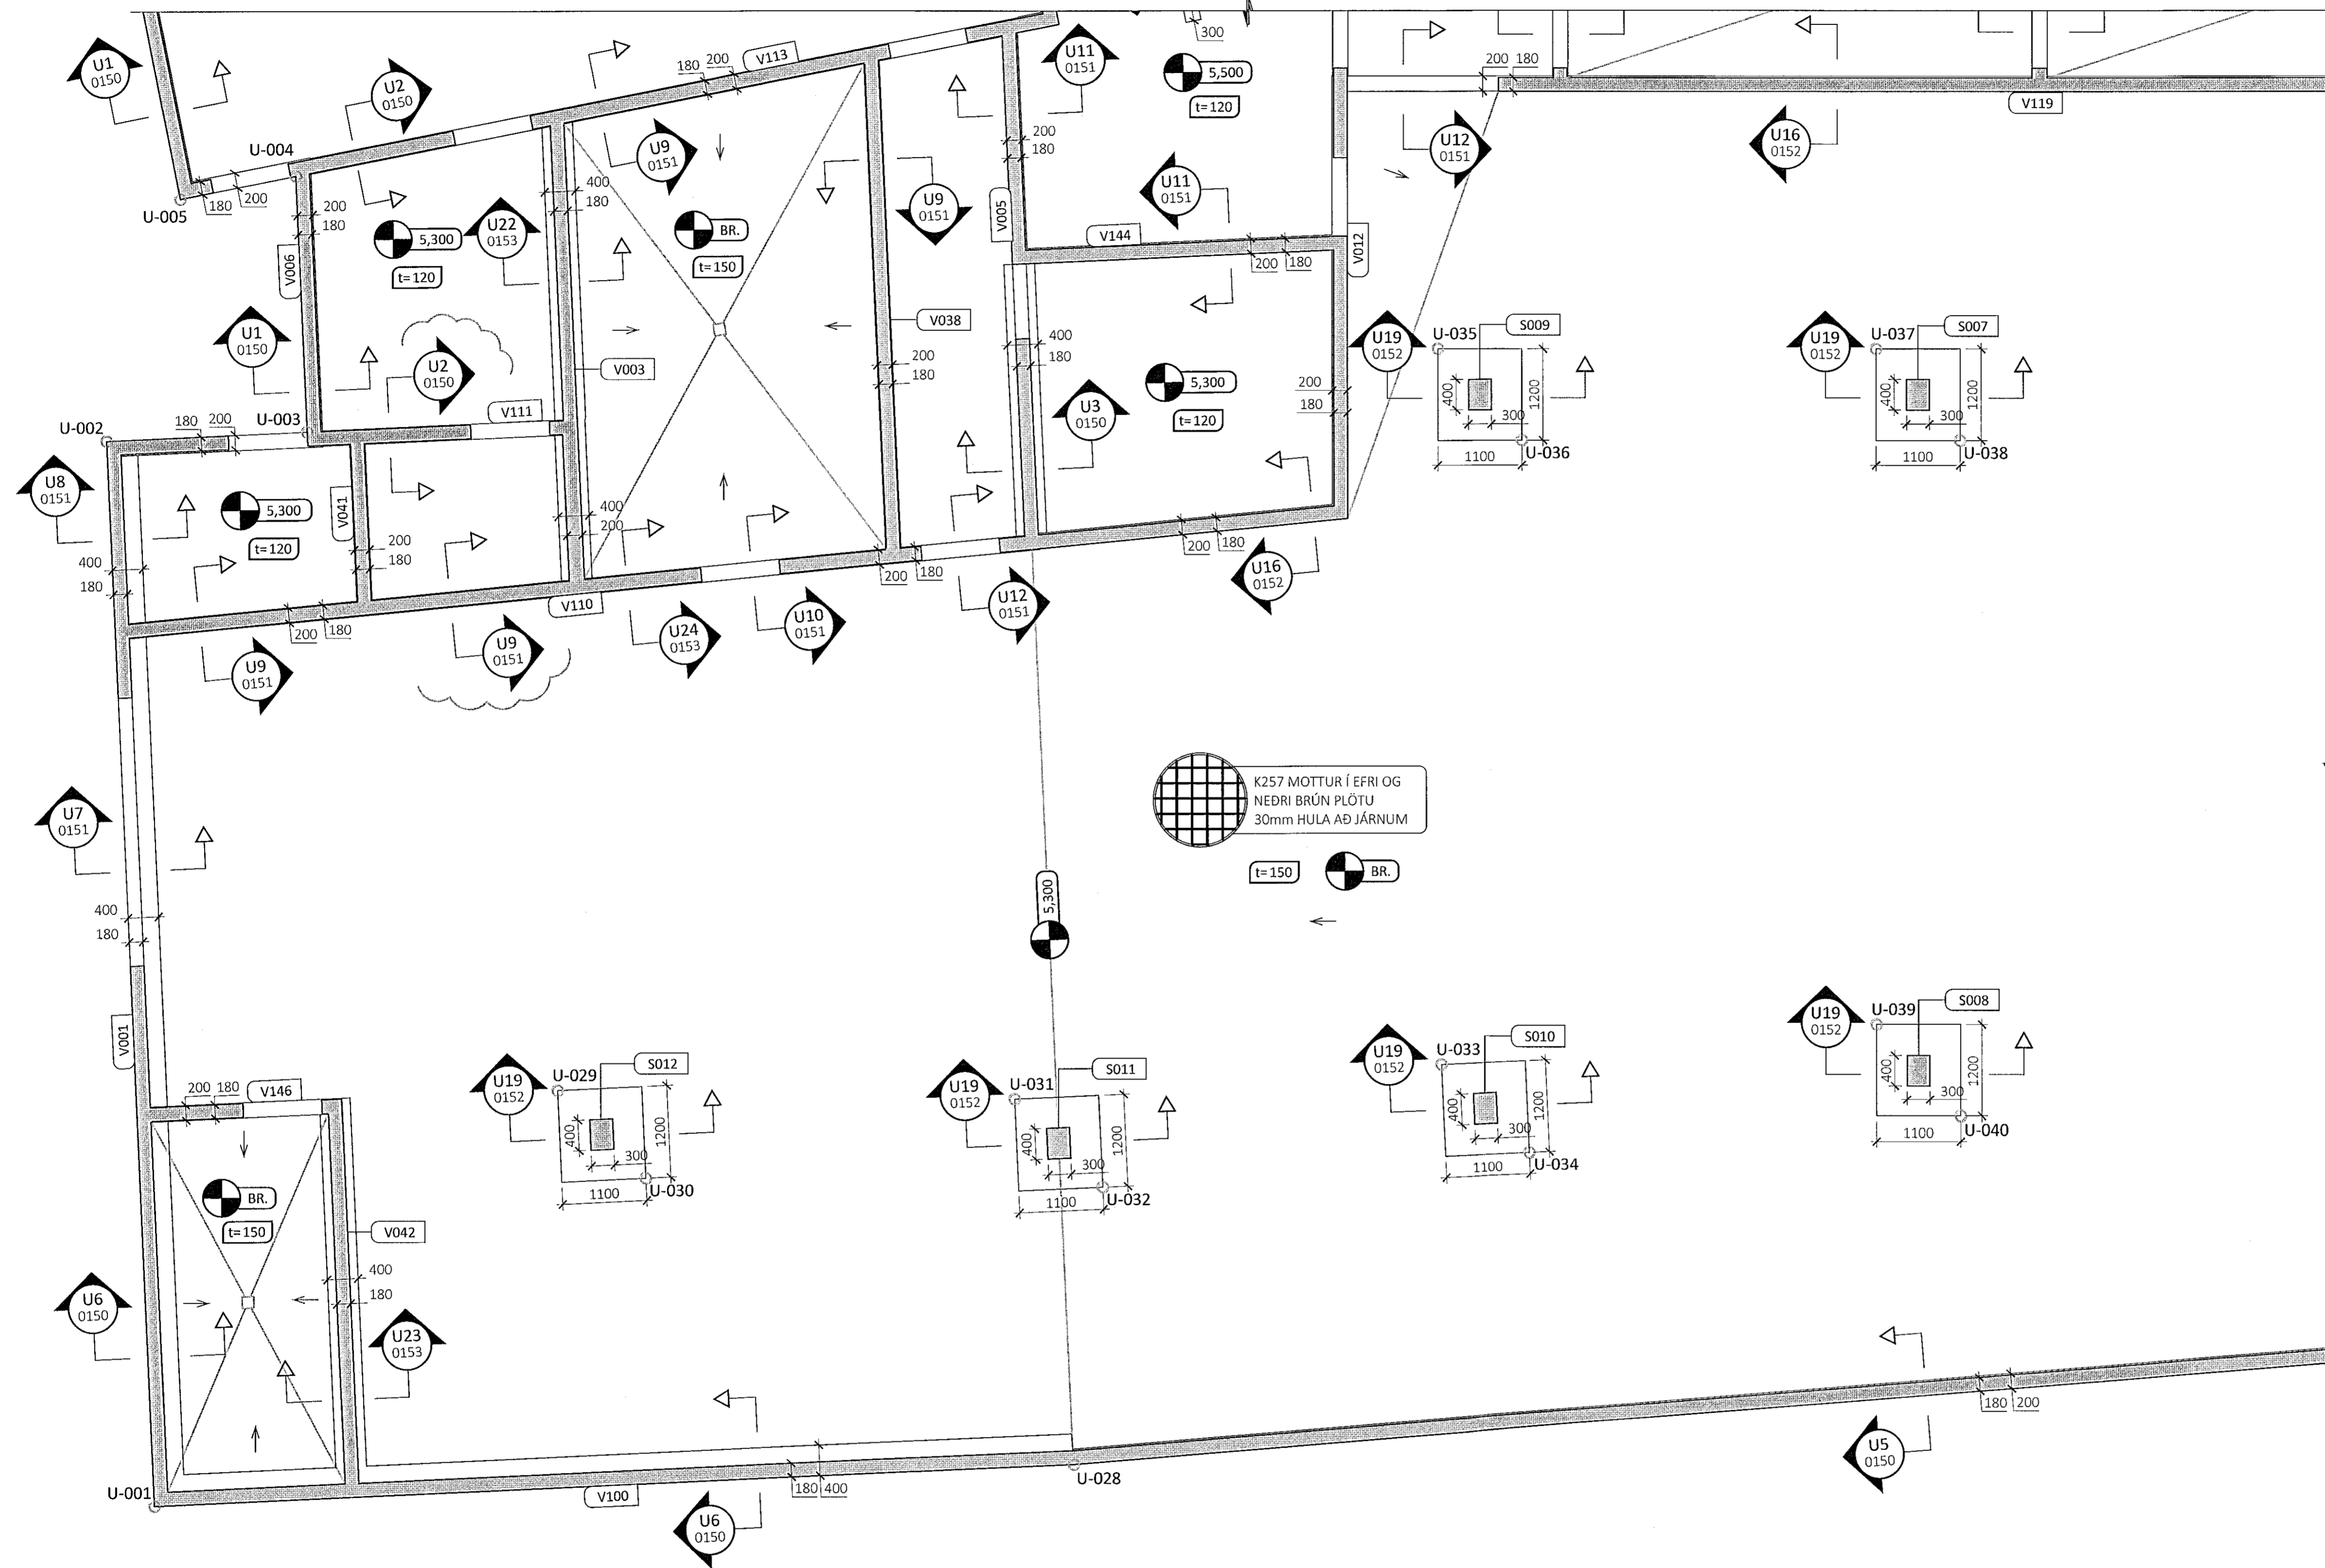

SJÁ TEIKNINGU 0102 FYRIR FRAMHALD



ÁRITUN BYGGINGARFULLTRÚA


Samþykkt þann
18. okt. 2021
f.h. byggingarfulltrúans í Hafnarfirði
Hjalmar A. Jónsson

HJA

ÁRITUN HÖNNUNARSTJÓRA
KT:

- ALMENNAR SKÝRINGAR:
- SJÁ FLEIRI ALMENNAR SKÝRINGAR Á TEIKNINGU 0000
 - ÖLL MÁL ERU Í MILLIMETRUM, EN KÓTAR OG HNIT ERU Í METRUM
 - BYGGINGIN ER GRUNDUÐ Á KLÖPP
 - LEYFILEGT ÁLAG Á KLÖPP ER 1,0 MPa Í BROTMARKARÁSTANDI OG 1,5 MPa Í JARÐSKJÁLFTA
 - SJÁ TEIKNINGAR FRÁ VERKHÖNNUN FYRIR SÖKKULSKAUT FYRIR GÖT Í SÖKKLA OG STAÐSETNINGU GÖLFNIDURFALLA
 - SJÁ TEIKNINGAR FRÁ KRADS ARKITEKTUM FYRIR HALLA Á BOTNPLÖTU Í BÍLAGEYMSLU

- TÁKN:
- U-XXX HNITAPUNKTUR FYRIR UNDIRSTÖÐU
 - 0,000 STEYPUKÓTI OFAN Á PLÖTU
 - t=120 ÞYKKT Á STEYPTRI BOTNPLÖTU

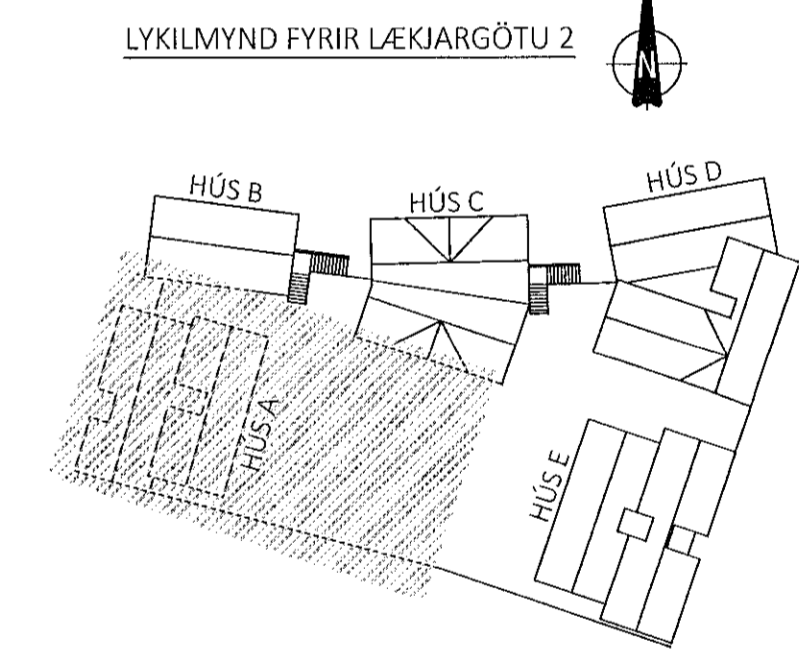

A 13.10.2021 SJÁ SKÝ FYRIR Breytingar
ÓTG. DAGS. SKÝRING

LÆKJARGATA 2
HAFNARFIRÐI

BURÐARVIRKI
UNDIRSTÖÐUR - HLUÐI 1
GRUNNMYND

SAMÞYKKT: *Hannu Þinarsdóttir* 070970-4149
KENNITALA: ES

DAGS. ÓTGÁFU: 31.05.2021 HÖNNUÐUR: HE
DAGS. BREYTT: 13.10.2021 YFIRFARID AF: ES
MÆLIKVAÐI: 1:50