

SÍÁ TEIKNINGU 0104 FYRIR FRAMHALD

ÁRITUN BYGGINGARFULLTRÚA


**Samþykkt þann**  
**18. okt. 2021**  
í h. byggingarfulltrúans í Hafnarfirði  
Hjalmar A. Jónsson

H.A.J.

Kristján Ólafur Kjartansson  
090176-4979  
KT:

- ALMENNAR SKÝRINGAR:
- SJÁ FLEIRI ALMENNAR SKÝRINGAR Á TEIKNINGU 0000
  - ÖLL MÁL ERU Í MILLIMETRUM, EN KÓTAR OG HNIT ERU Í METRUM
  - BYGGINGIN ER GRUNDUÐ Á KLÖPP
  - LEYFILEGT ÁLAG Á KLÖPP ER 1,0 MPa Í
  - BROTMARKARÁSTANDI OG 1,5 MPa Í JARÐSKJÁLFTA
  - SJÁ TEIKNINGAR FRÁ VERKHÖNNUN FYRIR SÖKKULSKAUT
  - SJÁ TEIKNINGAR FRÁ VARMBOÐA VERKFRÆÐISTOFU FYRIR GÖT Í SÖKKLA OG STAÐSETNINGU GÖLFNIDURFALLA
  - SJÁ TEIKNINGAR FRÁ KRADS ARKITEKTUM FYRIR HALLA Á BOTNPLÖTU Í BÍLAGEYMSLU

- TÁKN:
- U-XXX HNITAPUNKTUR FYRIR UNDIRSTÖÐU
  - 0,000 STEYPUKÓTI OFAN Á PLÖTU
  - t=120 ÞYKKT Á STEYPTRI BOTNPLÖTU

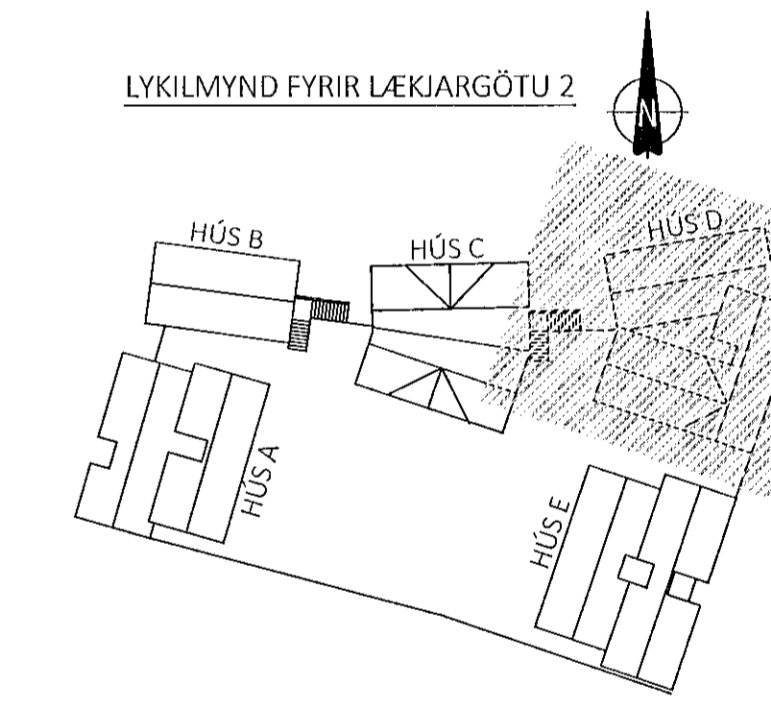

A 13.10.2021 SJÁ SKÝ FYRIR BREYTINGAR  
ÚTG. DAGS. SKÝRING

LÆKJARGATA 2  
HAFNARFIRÐI

DVERGSREITURINN

BURÐARVIRKI  
UNDIRSTÖÐUR - HLUTI 3  
GRUNNMYND

SAMÞYKKT: KENNITALA:  
*Árnald Þinnsdóttir: 070970-4149*

DAGS. ÚTGÁFU: 31.05.2021 HÖNNUÐUR: HE  
DAGS. BREYTT: 13.10.2021 YFIRFARID AF: ES  
MÆLIKVAFDI: 1:50