UNDIRSTÖÐUR - HLUTI 4 - M1:50

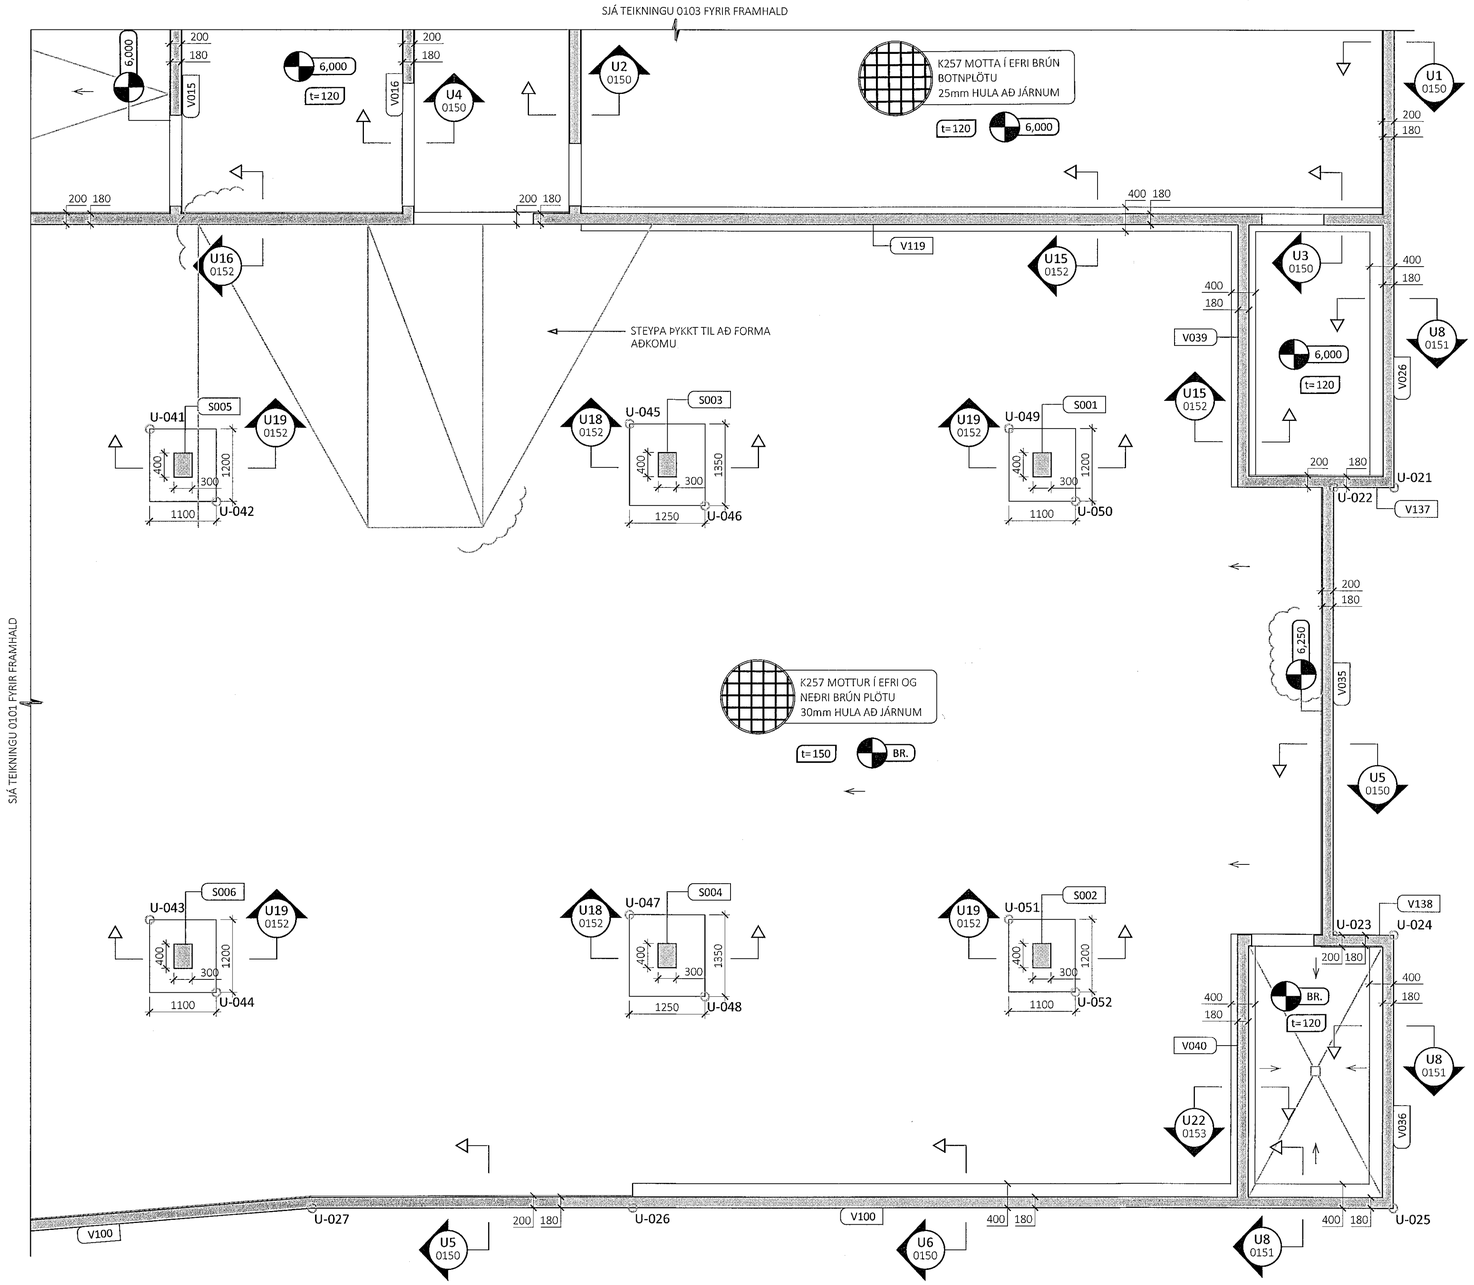

ÁRITUN BYGGINGARFULLTRÚA

Samþykkt þann
18. okt. 2021
f.h. byggingarfulltrúans í Hafnarfirði
Hjálmar A. Jónsson

HAJ

Kristján Óm Kjartansson
040176-4979

ÁRITUN HÖNNUNARSTJÓRA KT:

ALMENNAR SKÝRINGAR:

- SJÁ FLEIRI ALMENNAR SKÝRINGAR Á TEIKNINGU 0000
- ÖLL MÁL ERU Í MILLIMETRUM, EN KÓTAR OG HNIT ERU Í METRUM
- BYGGINGIN ER GRUNDUÐ Á KLÖPP
- LEYFILEGT ÁLAG Á KLÖPP ER 1,0 MPa Í BROTMARKARÁSTANDI OG 1,5 MPa Í JARÐSKJÁLFTA
- SJÁ TEIKNINGAR FRÁ VERKHÖNNUN FYRIR SÖKKULSKAUT
- SJÁ TEIKNINGAR FRÁ VARMBOÐA VERKFRÆÐISTOFU FYRIR GÖT Í SÖKKLA OG STAÐSETNINGU GÓLFNIÐURFALLA
- SJÁ TEIKNINGAR FRÁ KRADS ARKITEKTUM FYRIR HALLA Á BOTNPLÖTU Í BÍLAGEYMSLU

TÁKN:

○ U-XXX HNITAPUNKTUR FYRIR UNDIRSTÖÐU

0,000 STEYPUKÓTI OFAN Á PLÖTU

t=120 ÞYKKT Á STEYPTRI BOTNPLÖTU

LYKILMYND FYRIR LÆKJARGÖTU 2

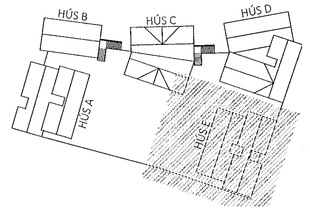

A 13.10.2021 SJÁ SKÝ FYRIR BREYTINGAR
ÚTG. DAGS. SKÝRING

LÆKJARGATA 2 DVERGSREITURINN
HAFNARFIRÐI

BURÐARVIRKI
UNDIRSTÖÐUR - HLUTI 4
GRUNNMYND

SAMÞYKKT: KENNITALA:
070970-4149

DAGS. ÚTGÁFU: 31.05.2021 HÖNNUÐUR: HE
DAGS. BREYT: 13.10.2021 YFIRFARIÐ AF: ES

MÆLIKVARÐI: 1:50

HANNA VERKFRÆÐISTOFA

20038 VERKNR. 0104 NÚMER A ÚTG.

ÁRMÚLA 4-6 108, REYKJAVÍK KT. 631216-0480 SÍMI: 771-5252
hannaverk.is hrund@hannaverk.is