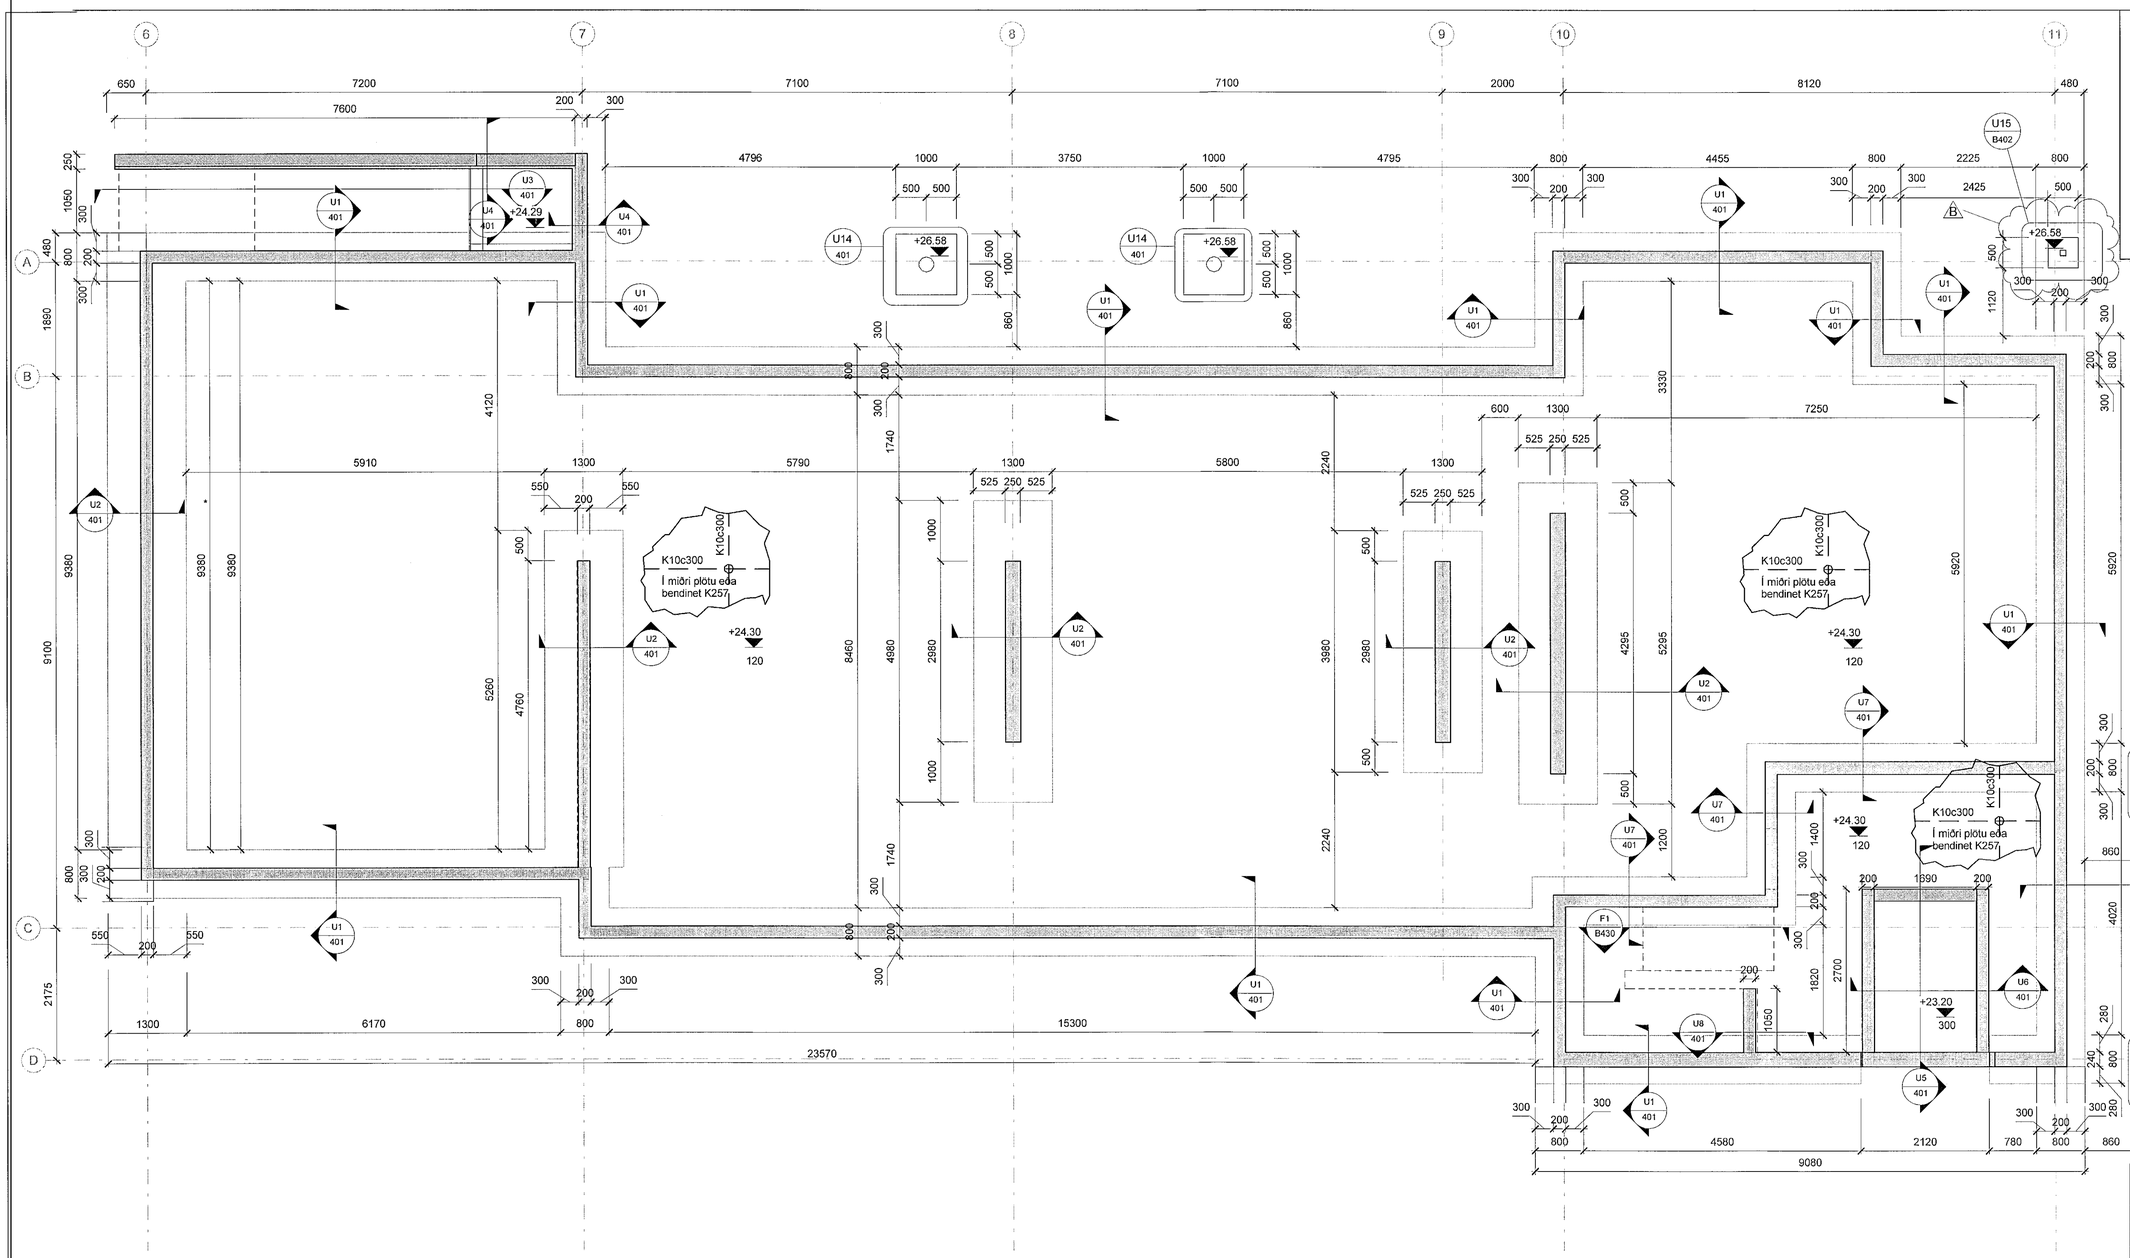

1 Undirstöður kjallara

1 : 50

Samþykkt þann 21. okt. 2021
Hafnarfjarðarbær
Byggingarfulltrúinn í Hafnarfirði
Hringhamar A, Jónsson
HAS

ALMENNAR SKÝRINGAR SJÁ TEIKN. 001

BENDING VEGGJA NEMA ANNAÐ SÉ TEKIÐ FRAM:
180/200/250 mm: K10c200 LÓÐRÉTT, K10c250 LÁRÉTT
150 mm: K10c200 LÓÐRÉTT, K10c250 LÁRÉTT

SÉU JÁRNABAKKAR NOTAÐIR Í STAÐ VINKLA/U-LYKKJA SKULU ÞEIR VALDIR ÞANNIG AÐ JÁRNAMAGNIÐ SÉ ÞAÐ SAMA.
SÉ BENDIMOTTA NOTUÐ Í BOTNPLÖTU SKEYTIST HÚN UM TVÆR MÖSKVASTÆRÐIR

EINANGRUNARÞYKKTIR ERU
-100mm PLASTEINANGRUN UNDIR BOTNPLÖTU
-75mm PLASTEINANGRUN NIÐUR MEÐ SÖKKUL
EINANGRUN SÖKKULS ER SÝND Á TEIKNINGUM ARKITEKTS
-Rúmþyngd á einangrun skal vera 24 kg/m³

KJARNABORA/SAGA MÁ FYRIR LÖGNUM EF EKKI HEFUR VERIÐ GERT FYRIR ÞEIM Í UPPSTEYPU.

UPPGEFIN KÓTI ER Á NEÐRI BRÚN GATS. LENDI KÓTI Á GATI UNDIR NEÐRI BRÚN SÖKKULS (HÁÐ SÖKKULDÝPT) ÞÁ LIGGUR LÖGNIN UNDIR SÖKKULVEGG.

YFIRFARA SKAL ALLAR MÁLSETNINGAR 0PG HÆÐARKÓTA M.T.T TEIKNINGAARKITEKTA OG GERA HÖNNUÐUM VIÐVART EF MISRÆMI FINNST.

Lykilmynd

VERKTEIKNING GERÐ Á GRUNNI AÐALUPPDRÁTTA SEM SAMÞYKKTIR VORU ÞANN:
22 JÚL 2021
Ásgeir Ásgeirsson • kt. 060161-5429

NR.	BREYTING	DAGS	BY
A	Verkteikning	2021-07-08	JÞF
B	Svalaundirstaða	2021-09-29	JÞF

DAGS	F.H. VERKFRÆÐISTOFU REYKJAVÍKUR: Jón Þór Þorgeirsson kt:2009775059
DAGS	HÖNNUNARSTJÓRI: Ásgeir Ásgeirsson kt:060161-5429

Verkfræðistofa REYKJAVÍKUR
FISKISLÓÐ 75, 101, REYKJAVÍK KT: 560415-0600

VERK:
Hringhamar 2
221 Hafnarfjörður

TEIKNING:
BURÐARVIRKI
Undirstöður kjallara

VERKNR.:	MKV.:	
2104	1 : 50	
HANNAÐ: AS	TEIKNAÐ: JÞF	YFIRFARIÐ: JÞF
DAGS: 2021-07-08	TEIKNING NR: B101	ÚTGÁFA NR.: B

www.vsr.is vsr@vsr.is