

SKÝRINGAR



Almennar skýringar sjá teikningu L0 000 og L0 001

Þar sem brunatokur (BRS) geta ekki verið alveg við brunaskil skal einangra á milli brunaloka og brunaskila.

Brunaskil

Skýringar á línur sem almarka brunaskil. Ef missi er á milli arkitekts og verkfræðitöknunga VSB ráða teikningar arkitekts.

— = Brunaskil

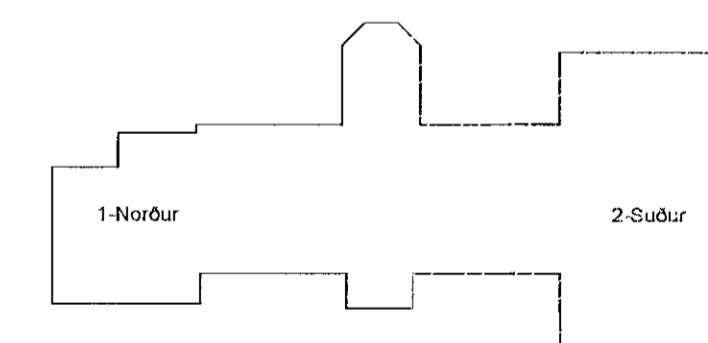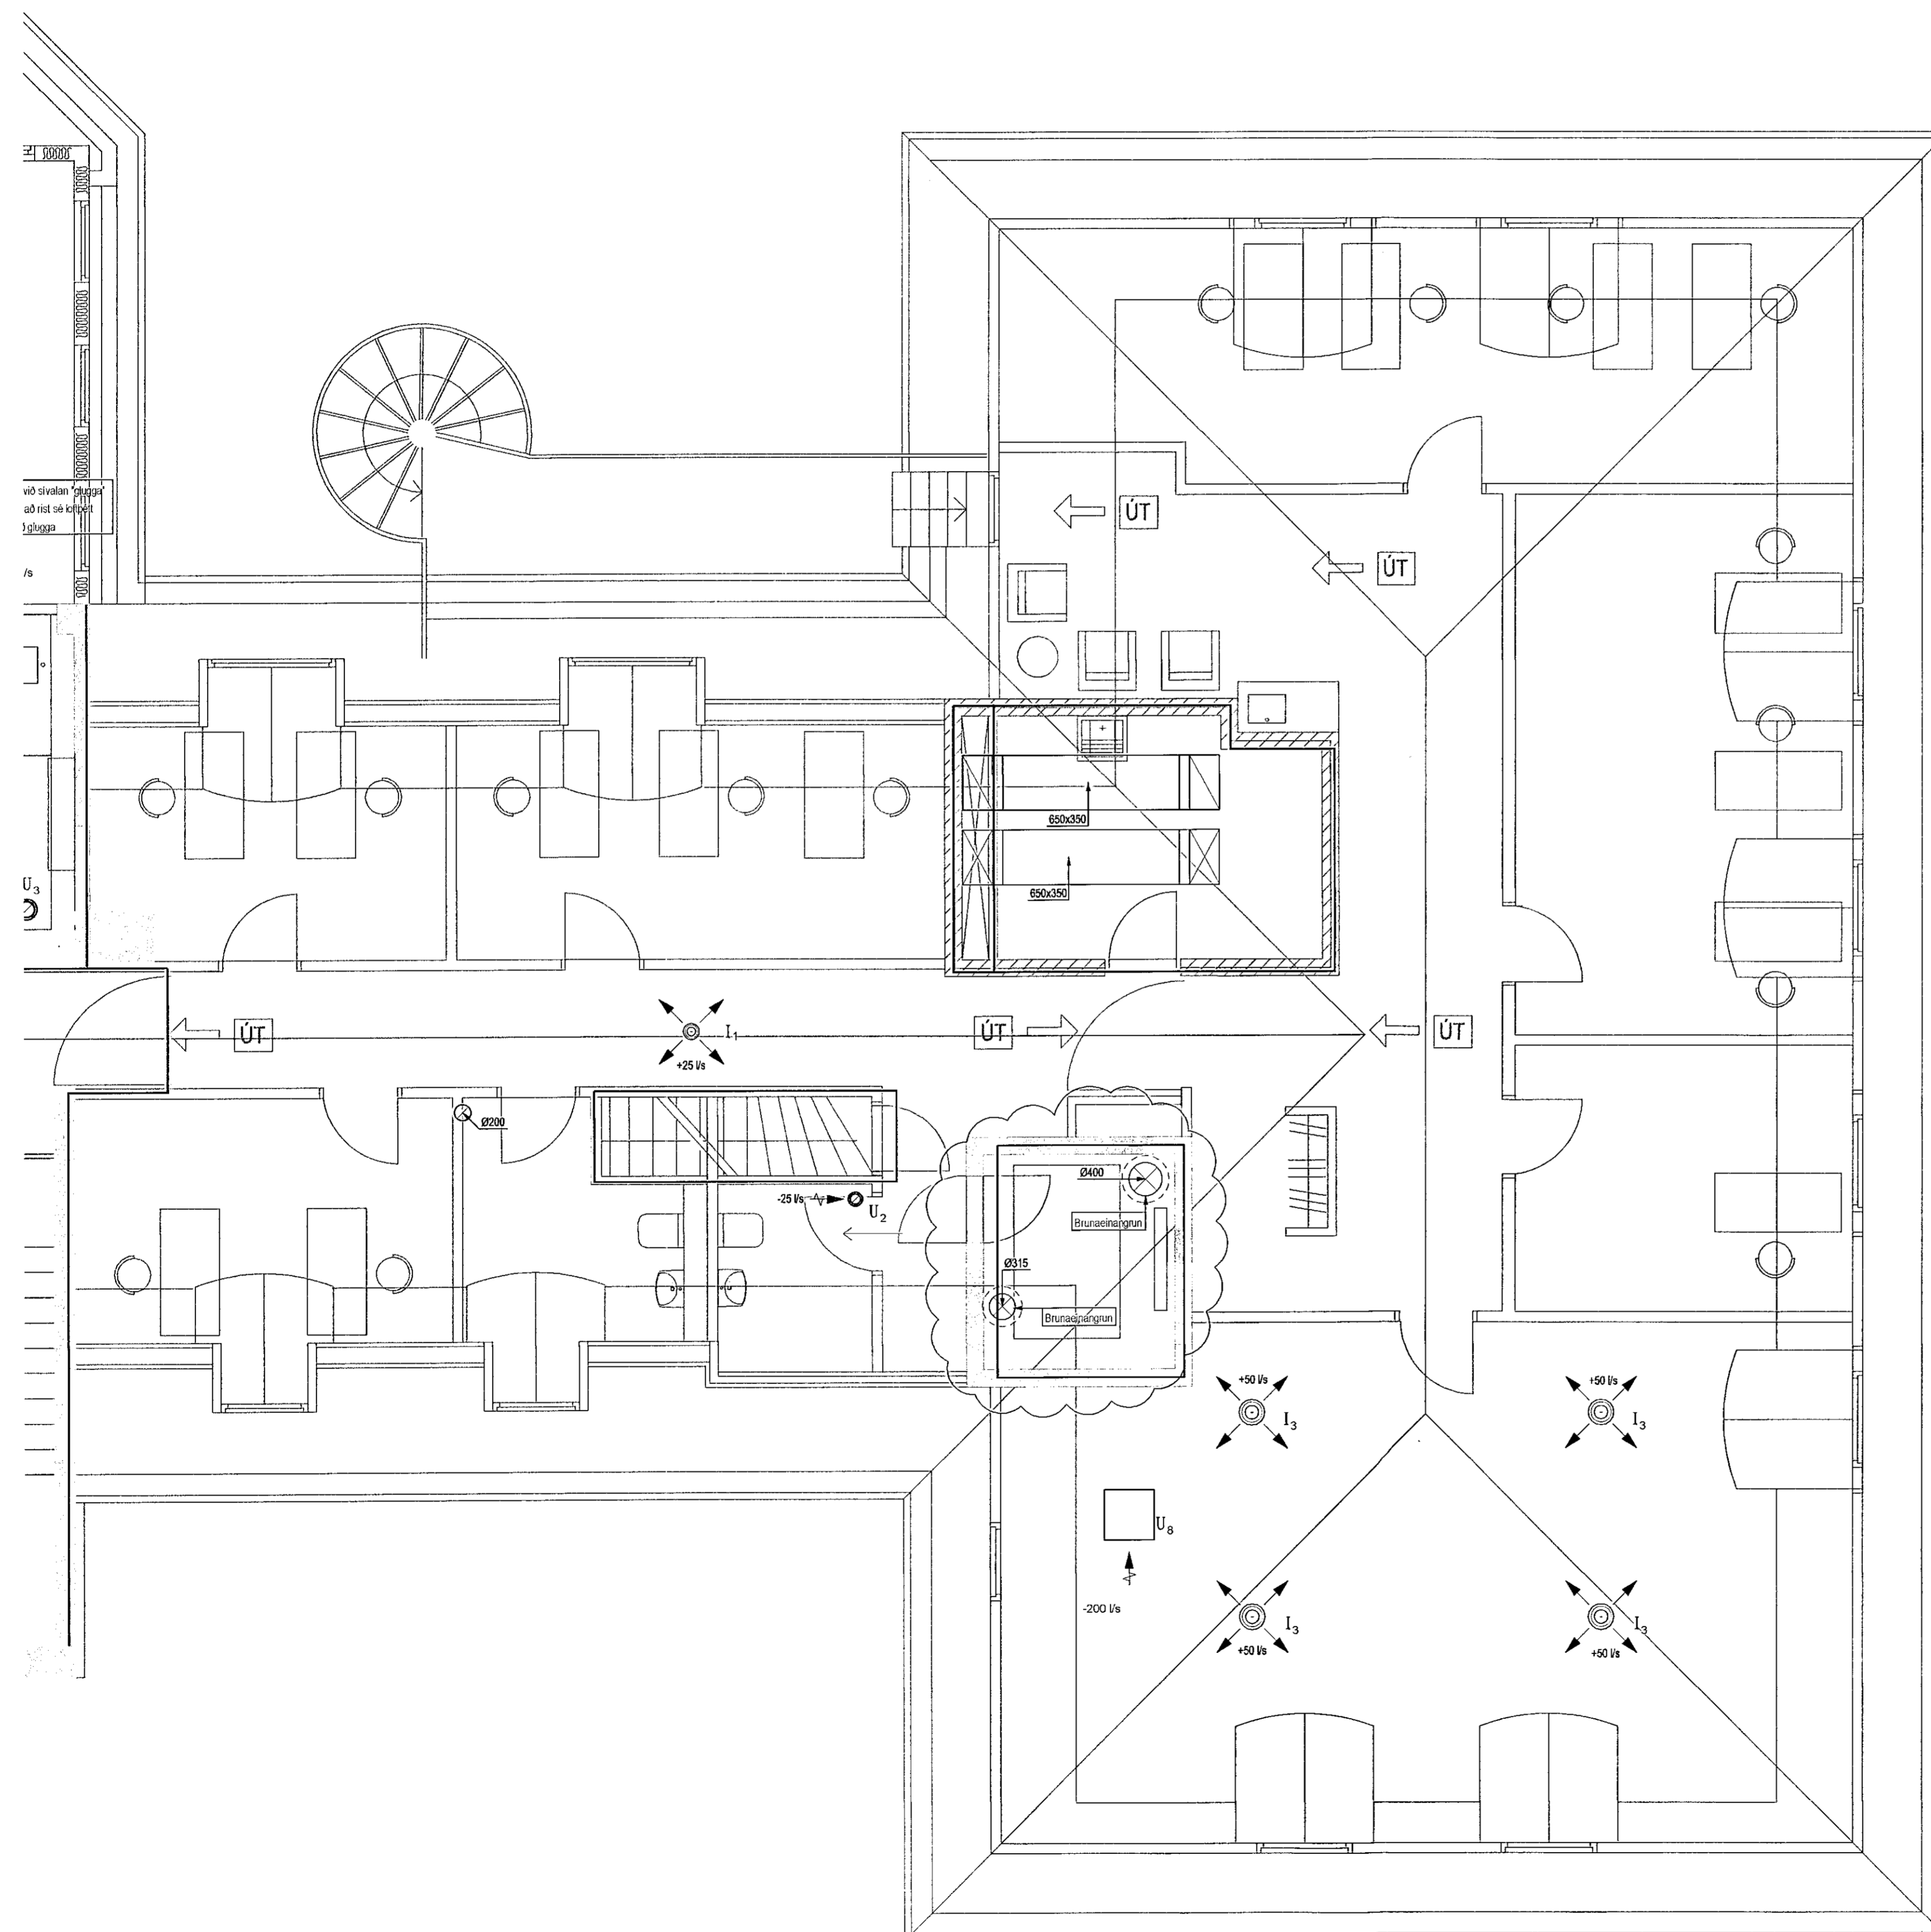

A 11.10.21 Yfirþrjútingskerfi og ándam tyflu BS/DJK
Útg. Dags. Skýring Hannað/Yfirritið

VSB VERKFRÆDISTOFA
Bejarbrauni 20 / 220 Hafnarfjörður
Kennitala 710796-2899
Sími 585 8600
vsb@vsb.is / www.vsb.is

Dagsetning aðaluppdráttar

Áritun hönnunarstjóra
Porgeir J. Kjartansson

Áritun eðrhönnuðar
Kl: 100271 5169 • thorgeir@vsb.is

Verkefni
SUBURGATA 41
220 HAFNARFJÖRÐUR

Verkhliði
Loftræsing
4. hæð
Grunnmynd 2

Hannað	Teiknað	Yfirritið	Kvarði	Síða
BS	BS	DJK	1:50	/ A1
Dags.	Verkefni	Teikning	Útgáfa	
16.07.2021	18172	L1 042	A	