
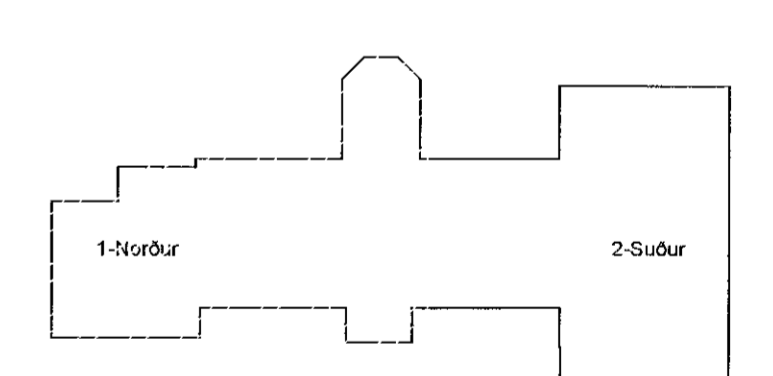


SKÝRINGAR

Almennar skýringar sjá teikningu LO 000 og LO 001

Þar sem brunalokur (BRS) geta ekki verið alveg við brunaskil skal einangra á milli brunaloka og brunaskila.

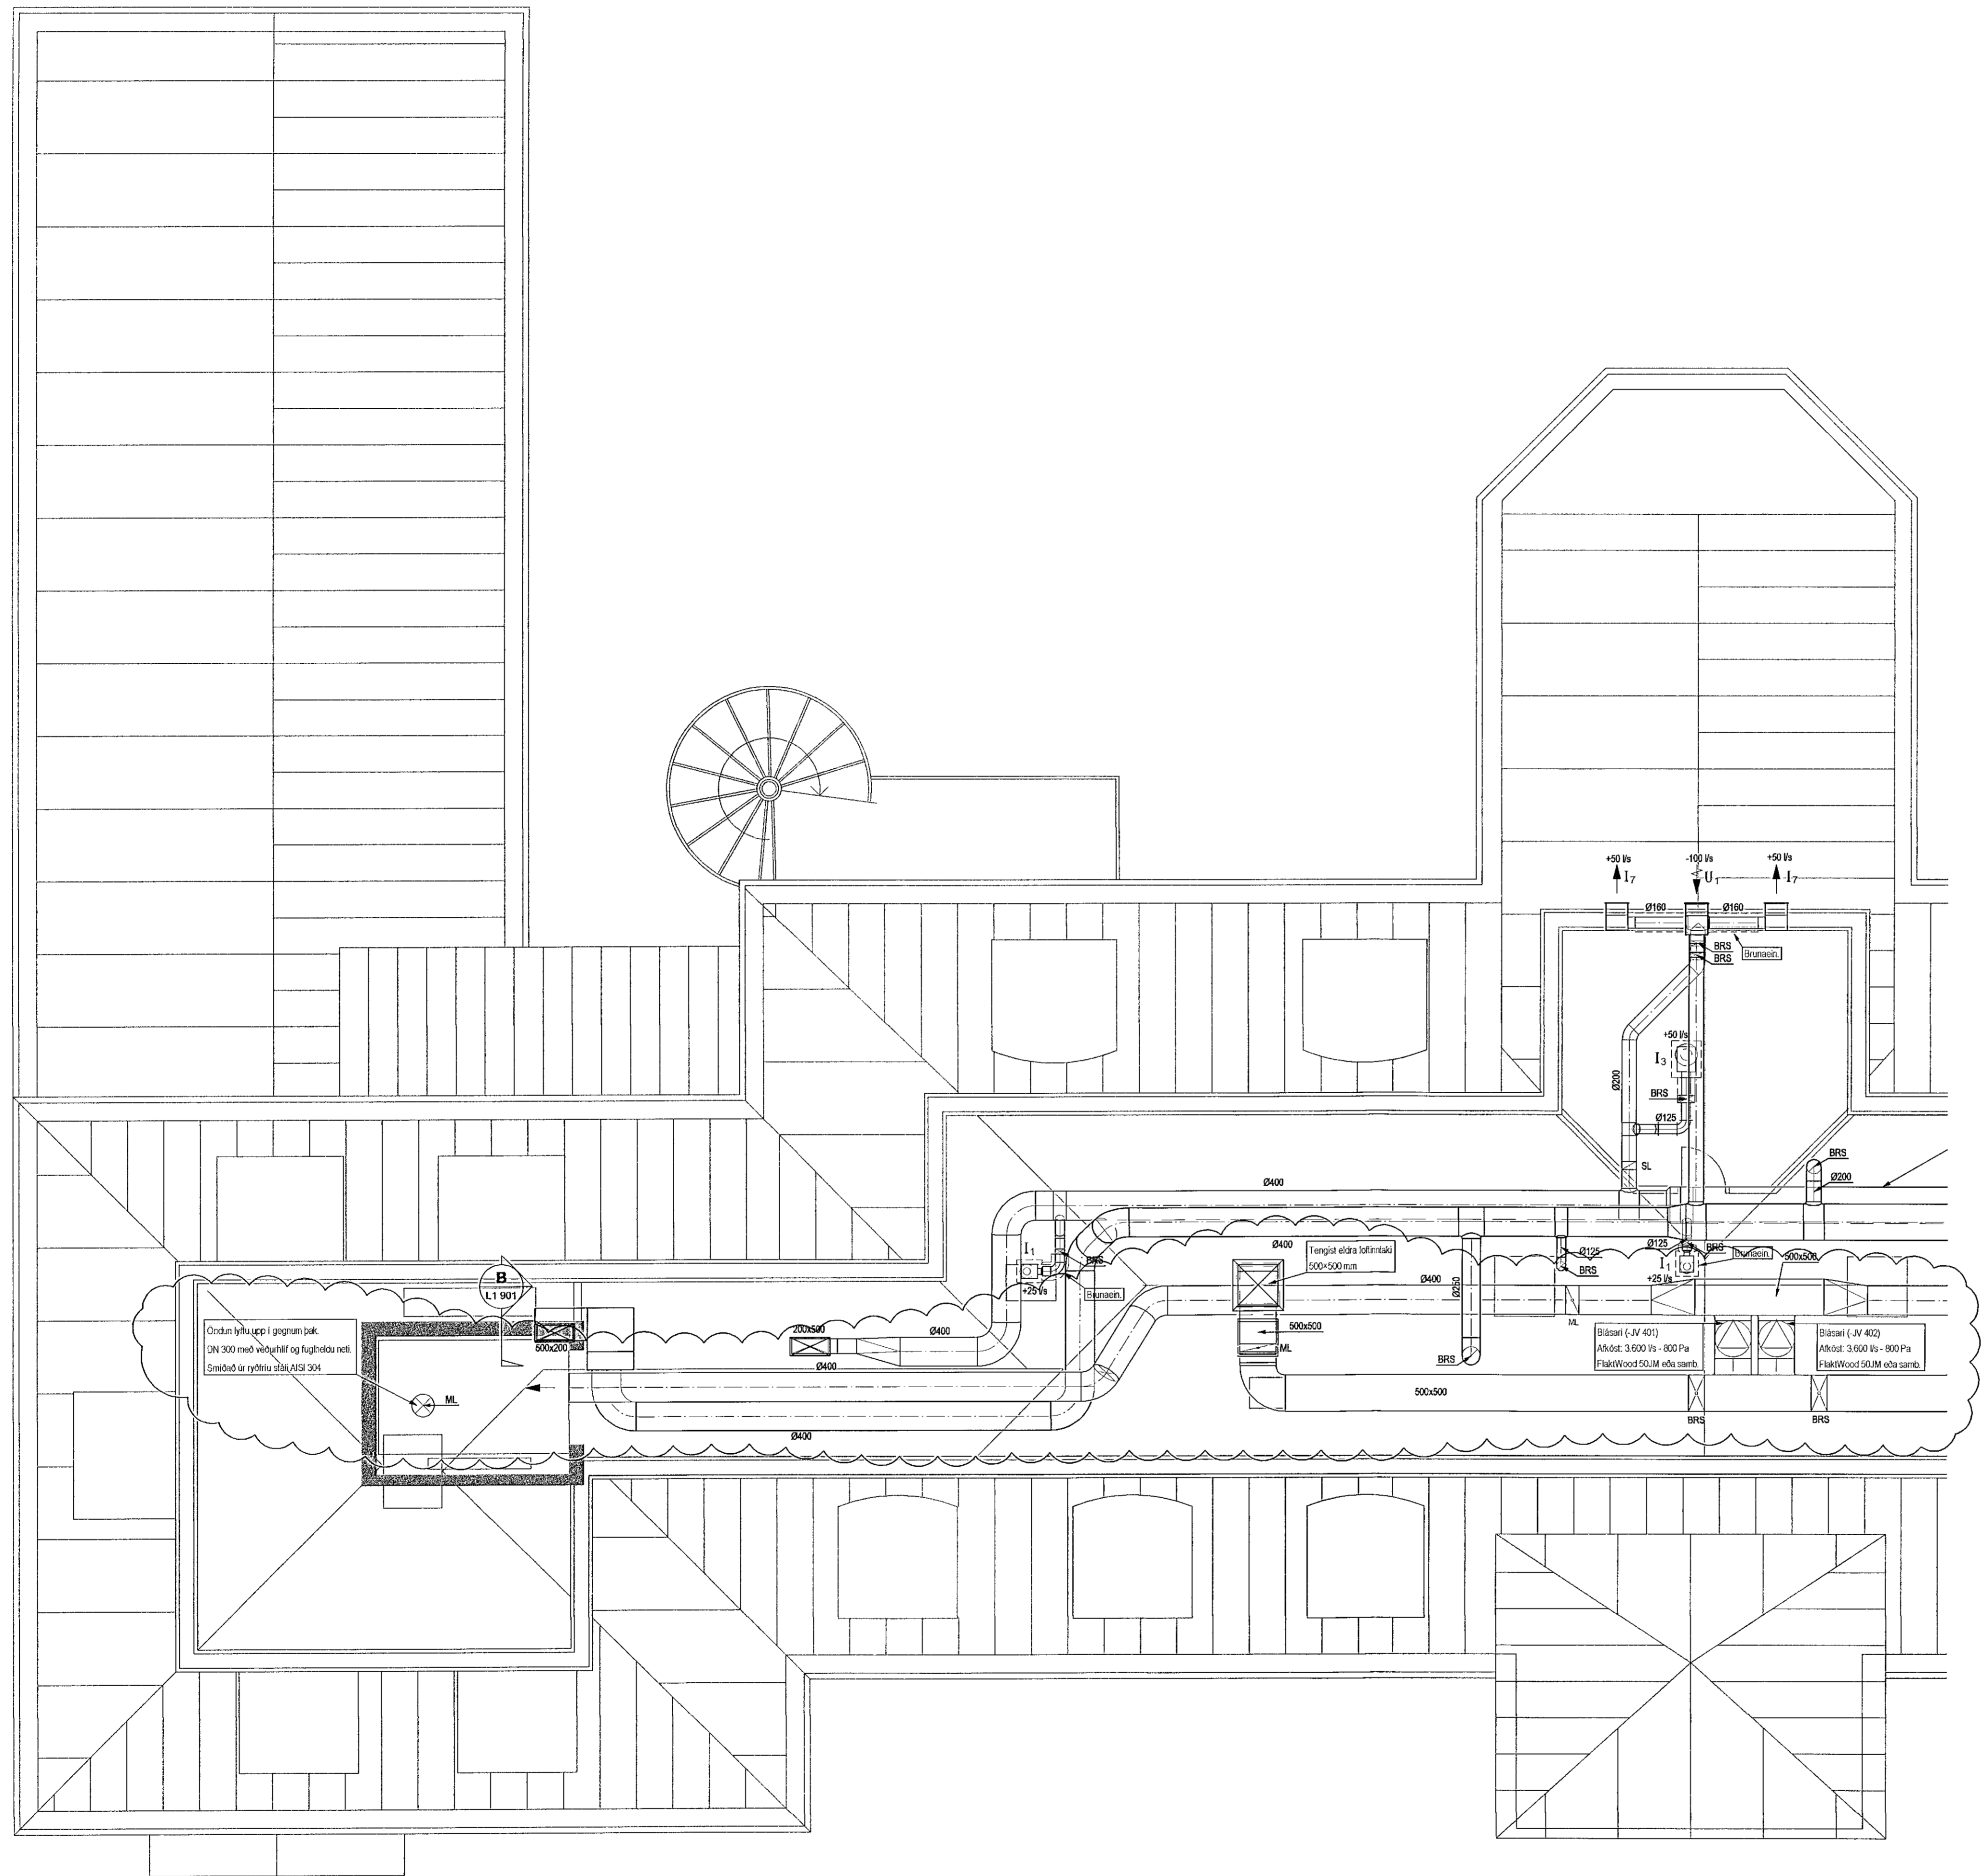

A 11.10.21 Yfirþringskerfi fyrir lytur BS/DJK
Útg. Dags. Skýring Hannad/Yfirfarið

VSB. VERKFRÆÐISTOFA
Bæjarhrauni 20 / 220 Hafnarfjörður
Kennitala 710796-2899
Sími 565 8000
vsb@vsb.is / www.vsb.is

Dagsetning aðaluppráttar

Áritun hönnunarsjóra *Karl H. Karlsson*

Áritun séðhönnuðar Þorgeir J. Kjartansson
Kl. 100271 5169 • thorgeir@vsb.is *Þorgeir J. Kjartansson*

Verkefni
SUDURGATA 41
220 HAFNARFJÖRÐUR

Verkhúti
Loftræsing
5. hæð
Grunnmynd 1

Hannað	Teiknað	Yfirfarið	Kvarði	Síða
BS	BS	DJK	1:50	-
Dags.	Verkefni	Teikning	Útgáfa	
16.07.2021	18172	L1 051	A	