
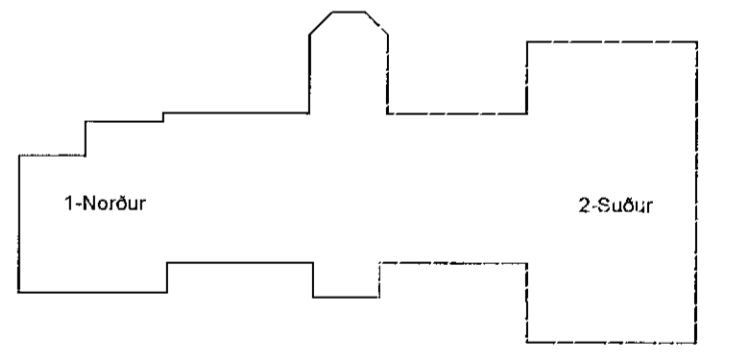


SKÝRINGAR

Almennar skýringar sjá teikningu LO 000 og LO 001

Par sem brunalokur (BRS) geta ekki verið alveg við brunaskil skal einangra á milli brunaloka og brunaskila.

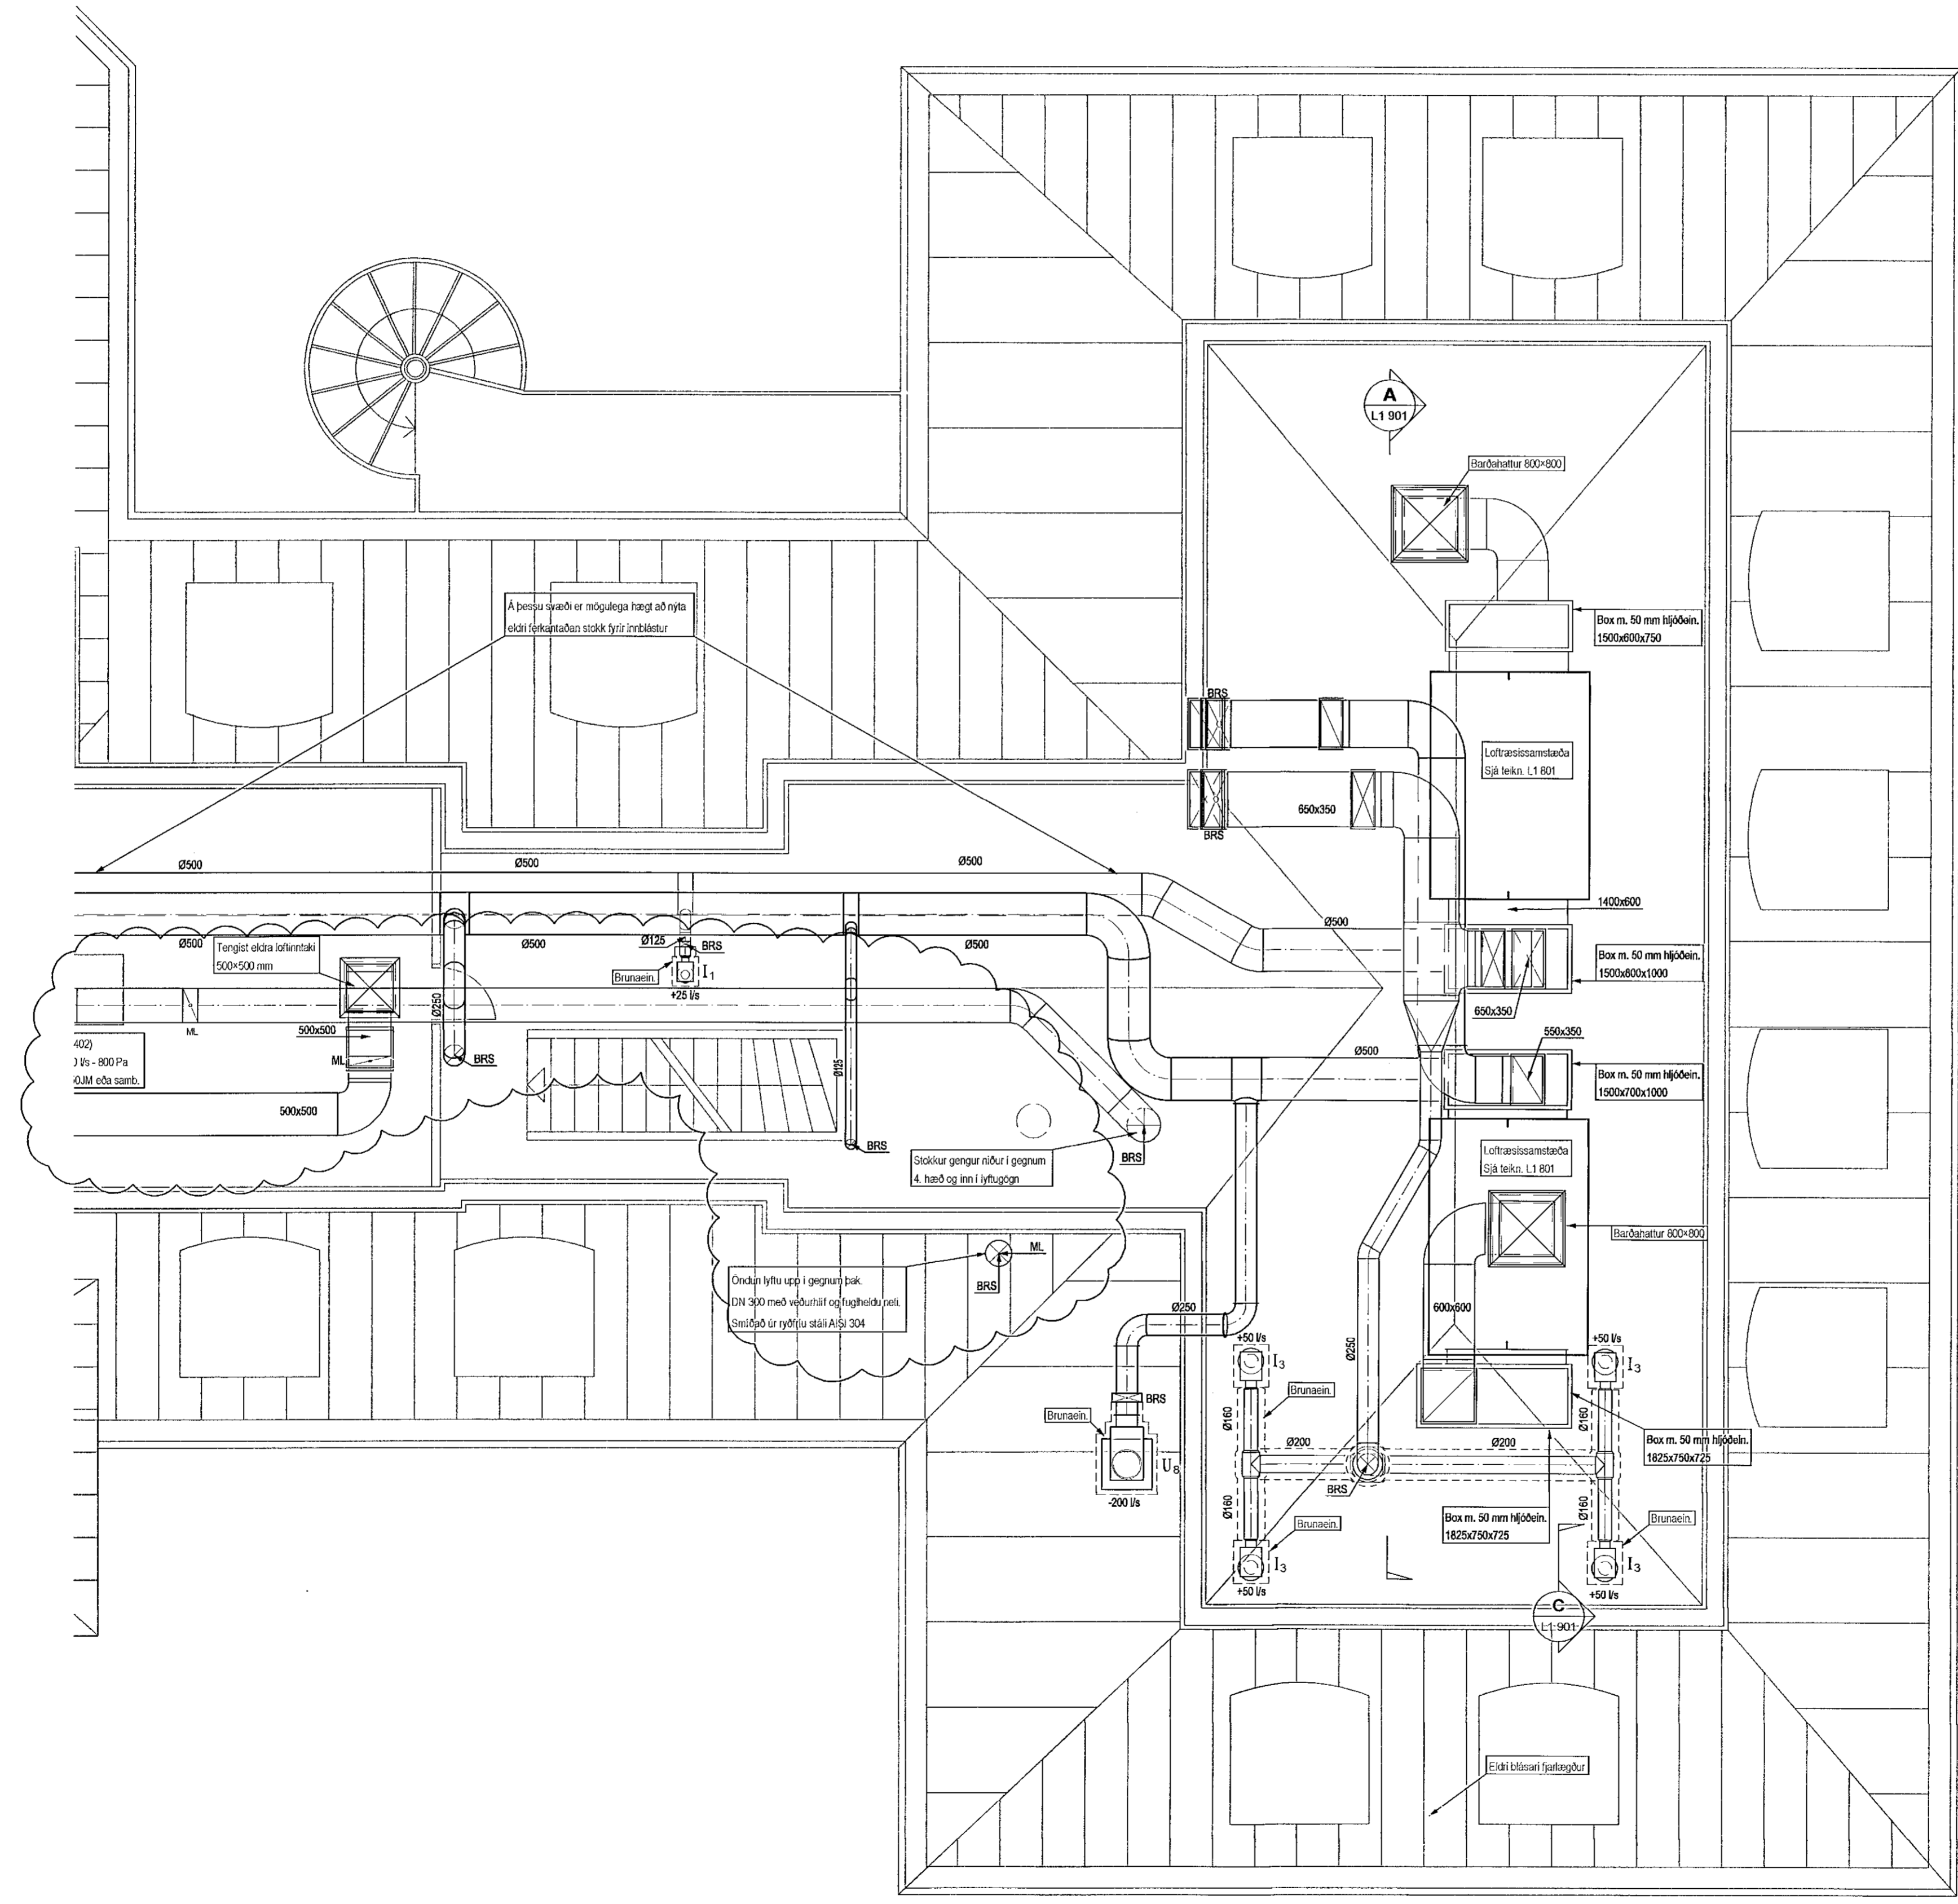

A 11.10.21 Yfirprótingskerfi fyrir lyftu BS/DJK
Útg. Dags. Skýring Hannad/Yfirarió

VSB. VERKFRÆDISTOFA
Bæjarbrauni 20 / 220 Hafnarfjörður
Kennitala 740796-2899
Sími 590 9900
vsb@vsb.is / www.vsb.is

Dagsetning aðskapddátar

Aritun hönnunarsjóra *Thorger J. Kjartansson*

Aritun séðhönnuðar
Thorger J. Kjartansson
Kf: 100271 5169 • thorgeir@vsb.is

Verkefni
SUDURGATA 41
220 HAFNARFJÖRÐUR

Verktali
Loftræsing
5. hæð
Grunnmynd 2

Hannad	Teiknað	Yfirarió	Kvarði	Síða
BS	BS	PJK	1:50	-
Dags.	Verkefni	Teikning	Útgáfa	
16.07.2021	18172	L1 052	A	