


**SKÝRINGAR**

Almennar skýringar sjá teikningu P0 000 og P0 001

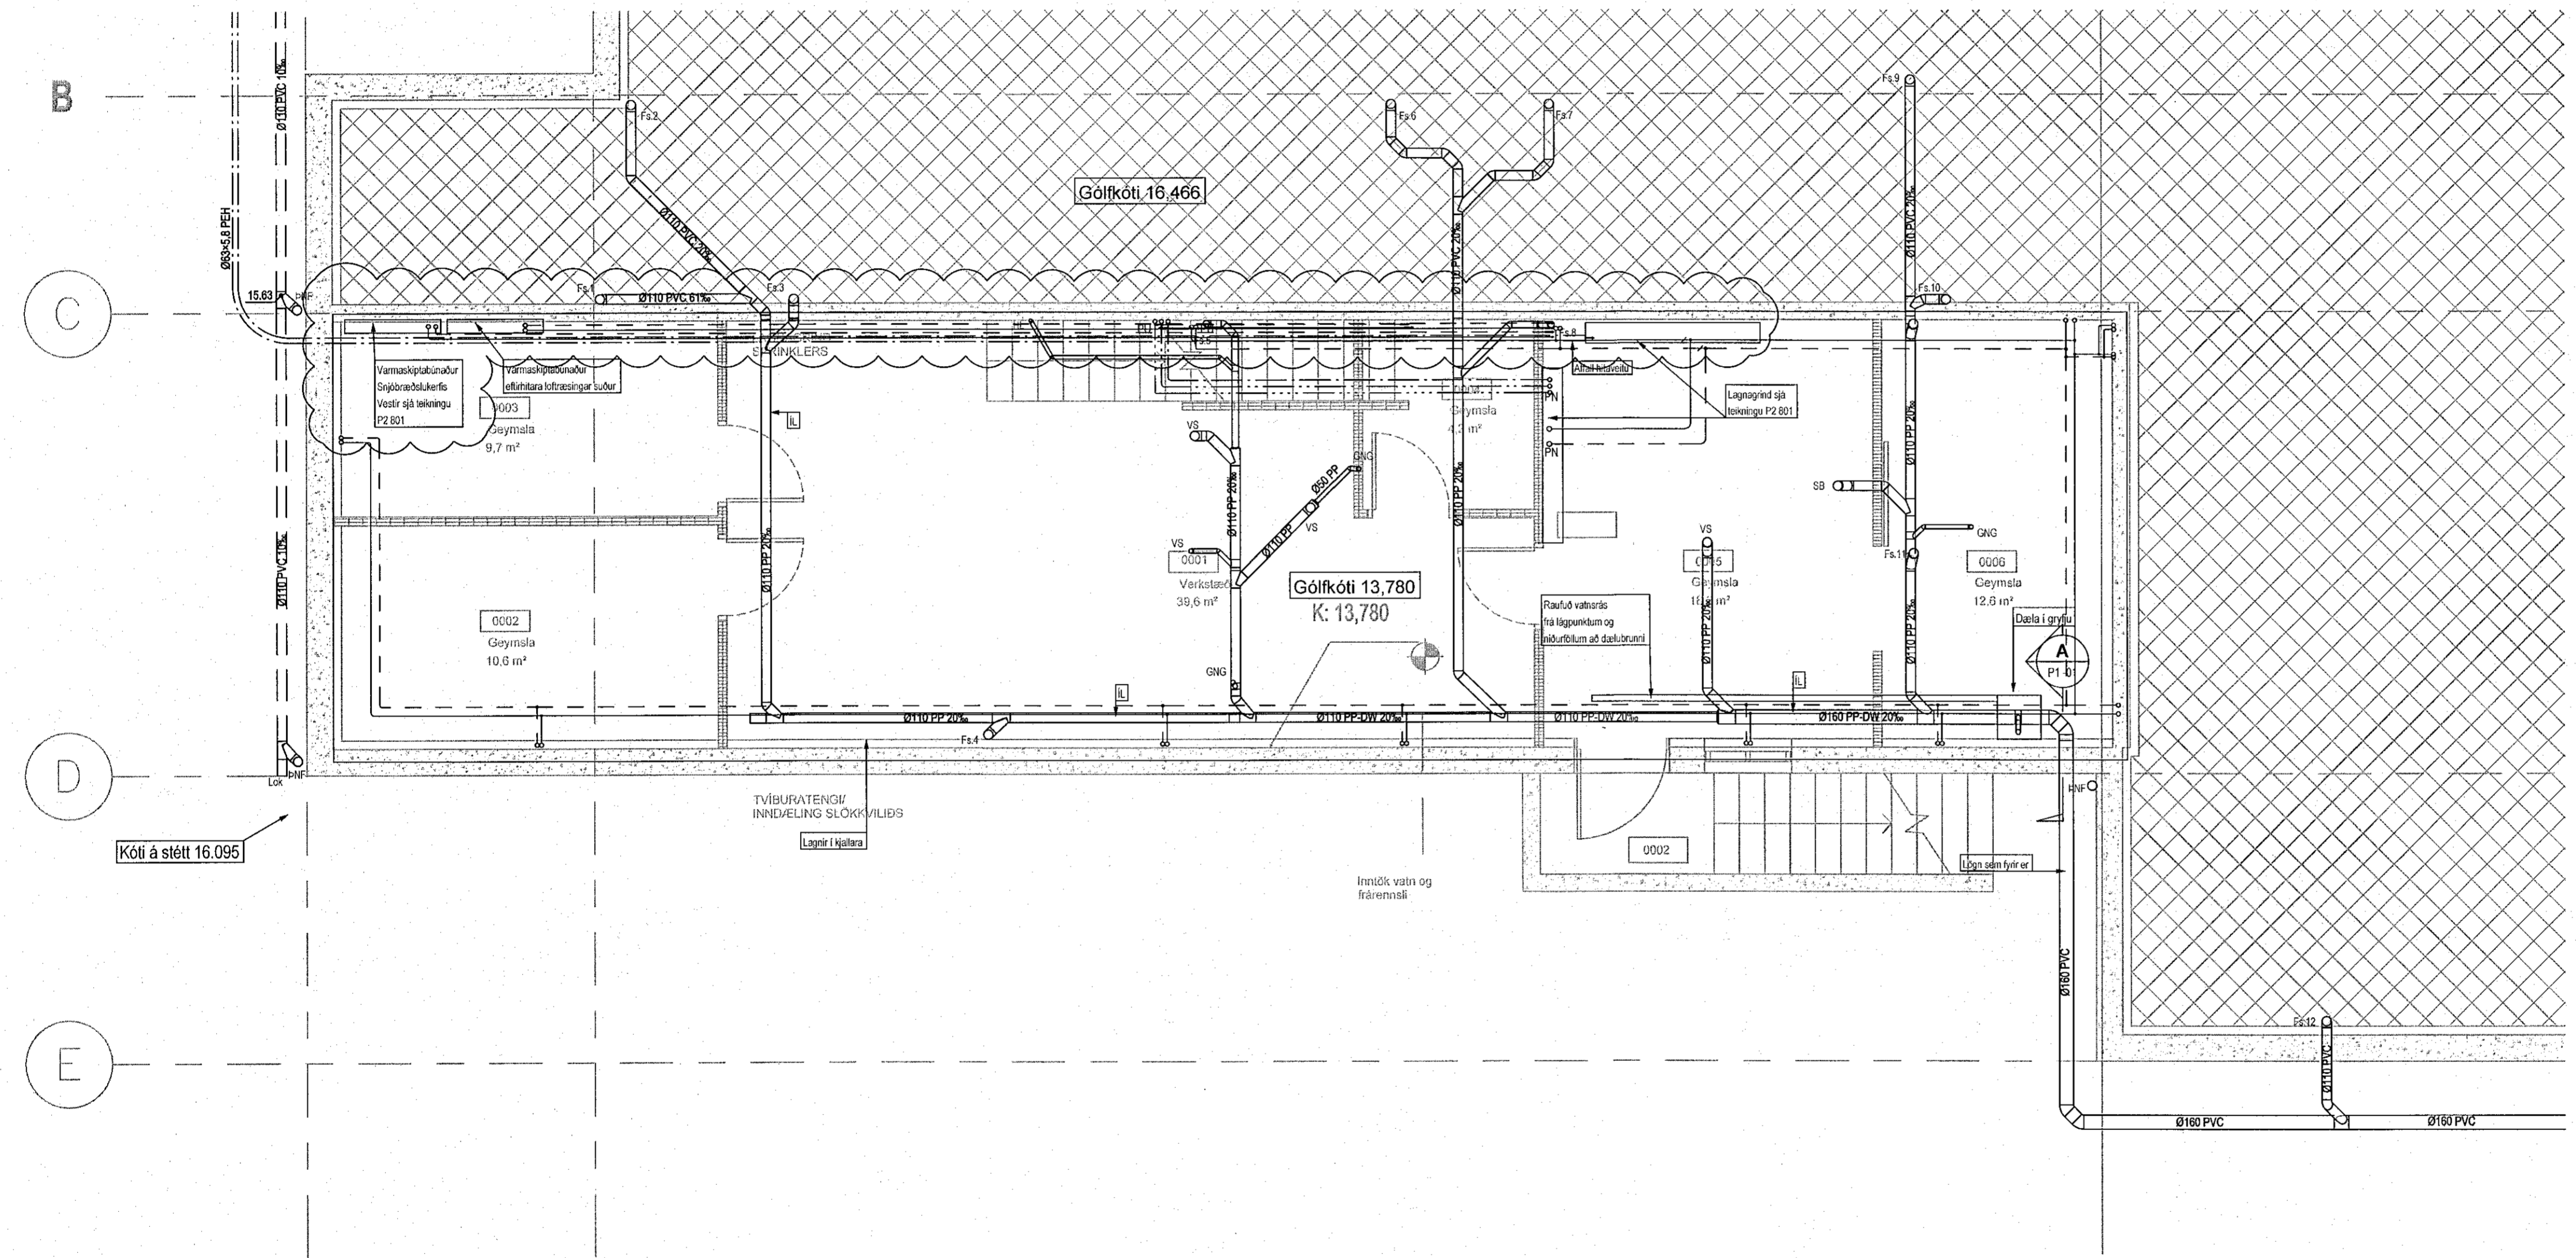

ÁRITUN HÖNNUNARSTJÓRA:  
**ÚTI** **INN**  
ARKITEKTAR  
JÓN ÞÓR ÞORVALDSSON  
ARKITEKT FAI SAMARK  
KT. 021256 7579

A 06.10.22 Bætt við varmaskiptakerfi snjóbræðstu BJK/BS  
Útg. Dags. Skýring Hamnaöryfirfari

**VS**  
VERKFRÆÐISTOFA  
Bæjartrauni 20 / 220 Hafnarfjörður  
Kennitala 710796-2899  
Sími 585 8600  
vsb@vsb.is / www.vsb.is

Dagsetning aðaluppdráttar

Áritun hönnunarstjóra

Áritun sérhönnuðar  
Þorgeir J. Kjartansson  
Kt. 1002711 5169 - thorgeir@vsb.is

Verkhúti  
SÖLVANGSVEGUR 2  
220 HAFNARFJÖRÐUR

Verkhúti  
Lagnir  
Hreinlætis- og hitalagnir kjallara  
Grunnmynd

Hamnaö	Teiknaö	Yfirfari	Kvarði	Síða
BJK	PJK	JGR	1:50	/ A1
Dags:	Verkhúti	Teikning	Útgáfa	
31.03.21	18106	P2-01	A	