


Sampykkt þann

27. okt. 2022

Þh. byggingarfulltrúans í Hafnarfirði
Róbert A. Róbertsson

Ath
Setja verður $\varnothing 32 \times 2,9$ rör 400 mm löng í þensluskil steypu, sem snjóbræðslurör eru
þrædd í gegnum

Ath
Setja verður $\varnothing 40 \times 3,7$ ídráttarör fyrir rafmagn undir snjóbræðslu
samkvæmt leiðbeiningum rafmagnshönnuðar

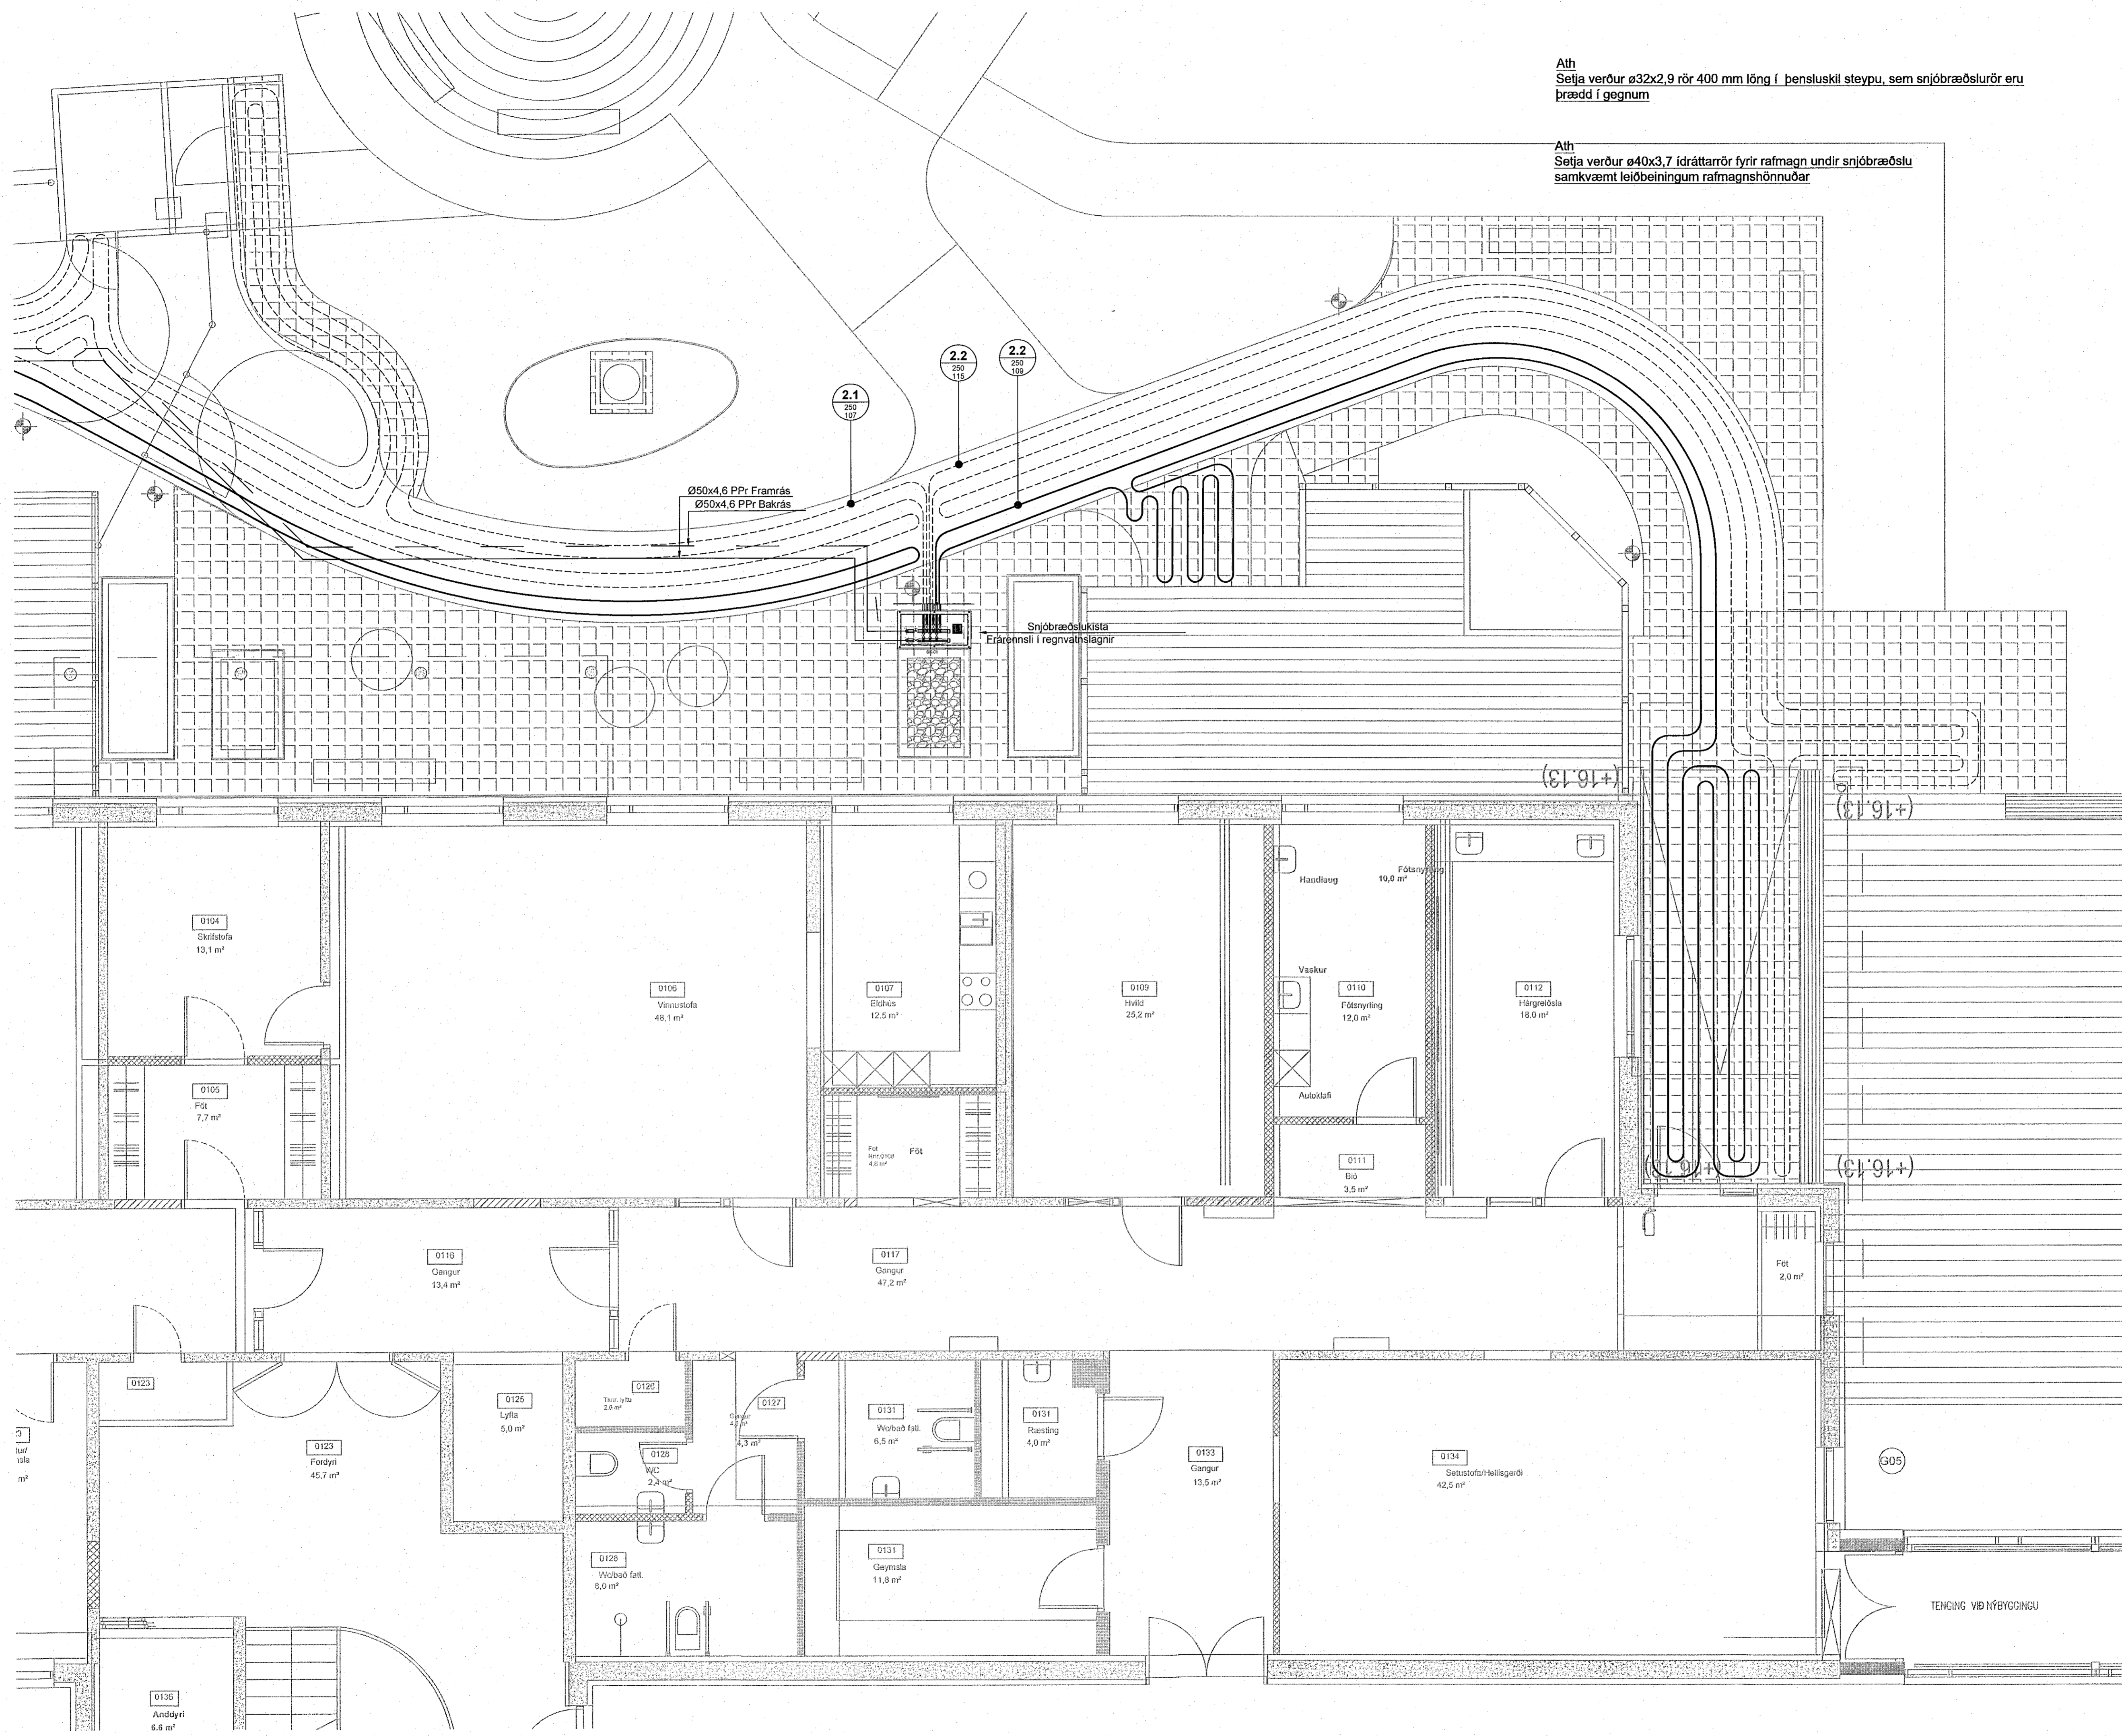

ÁRITUN HÖNNUNARSTJÓRA:

ÚTI INNI

ARKITEKTAR

JÓN ÞÓR ÞORVALDSSON

ARKITEKT FAJ SAMARK

Kf.: 021256 7579

Útg. Dags. Skýring Hannad/Yfirfarid

VSB
VERKFRÆÐISTOFA

Bejarbrauni 20 / 220 Hafnarfjörður
Kennitala 710796-2899
Sími 685 8600
vsb@vsb.is / www.vsb.is

Dasgetning aðaluppdráttar

Áritun hönnunarstjóra

Áritun séðhómuðar
Þorgeir J. Kjartansson
Kf. 100271 5169 • thorgeir@vsb.is

Verkefni
SÖLVANGSVEGUR 2
220 Hafnarfjörður

Verkefni
Lagnir
Snjóbræðsla
Grunnmynd 1

Hannad	Teiknað	Yfirfarid	Kvarði	/ A1	Síða
ÞJK	ÞJK	BS	1:50		-
Dags	Verkefni	Teikning			Útgáfa
06.10.2022	18106	P5 012			-

VC201818106_Slvangur - editt17 - rafmagn12 - Project_Navigatun18106 - Slvngur - SamalShemat18106-P5-011 - .dwg