



3d

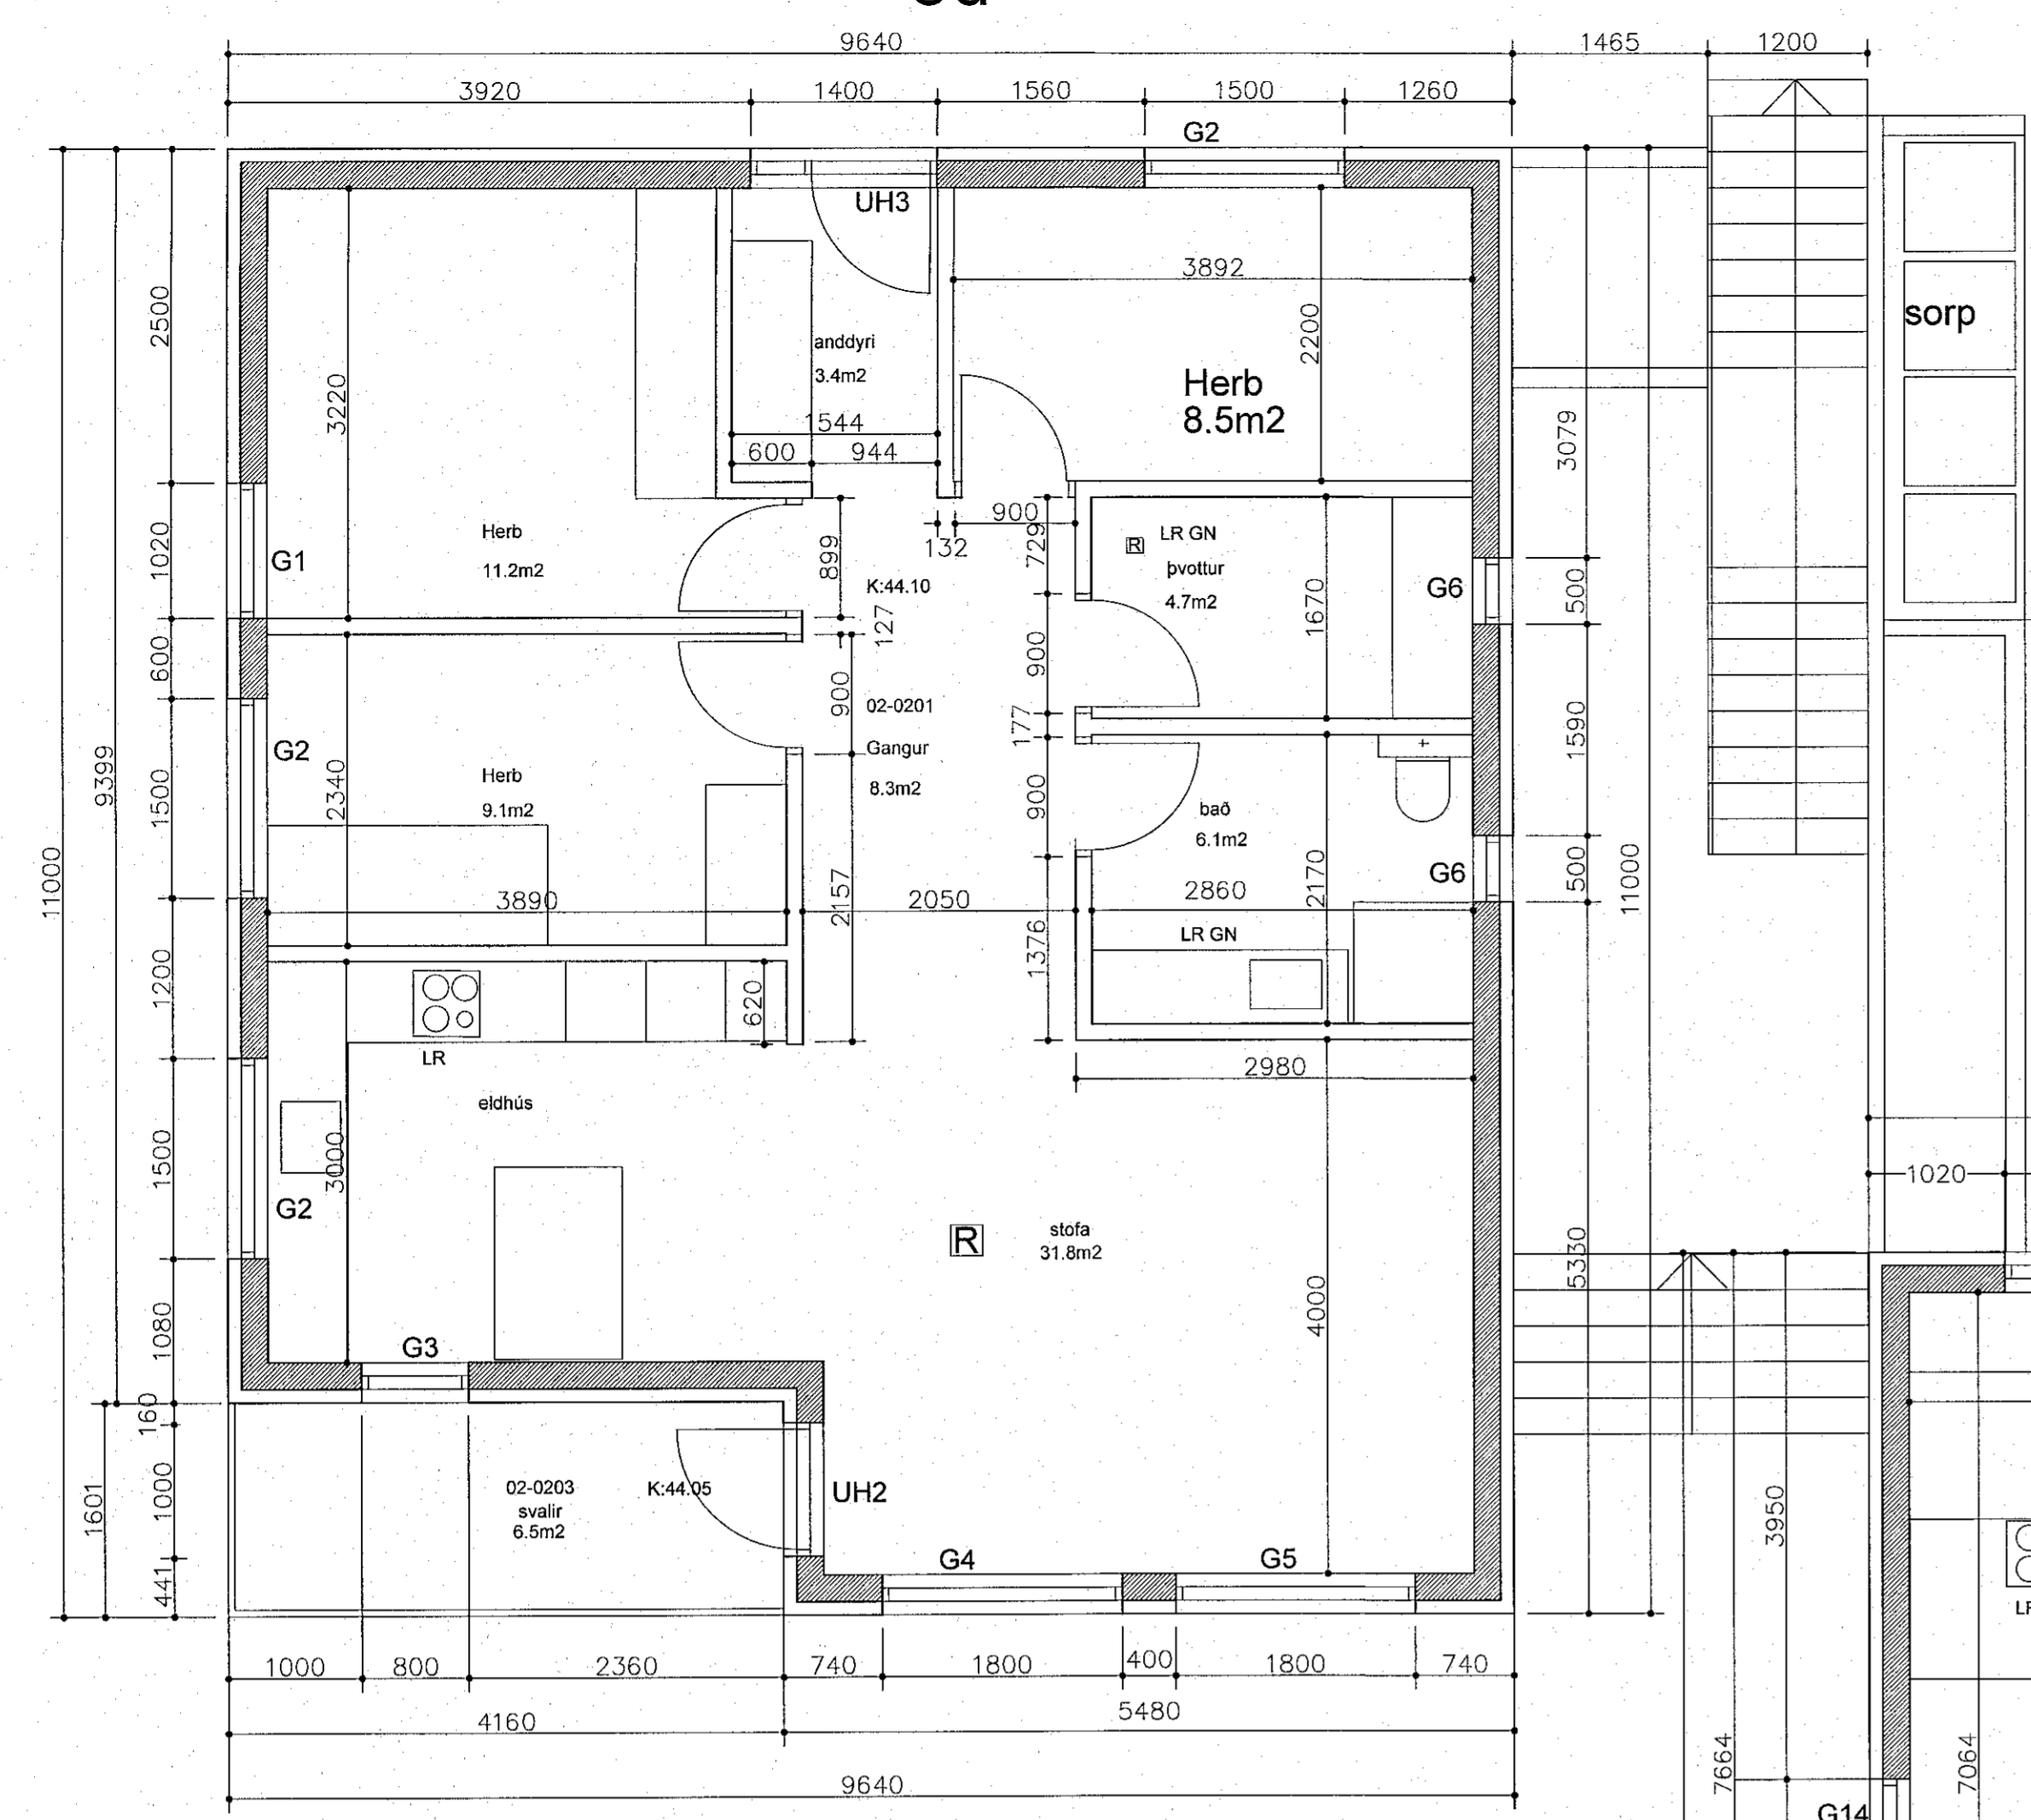

GRUNNMYND EFRI HÆÐ

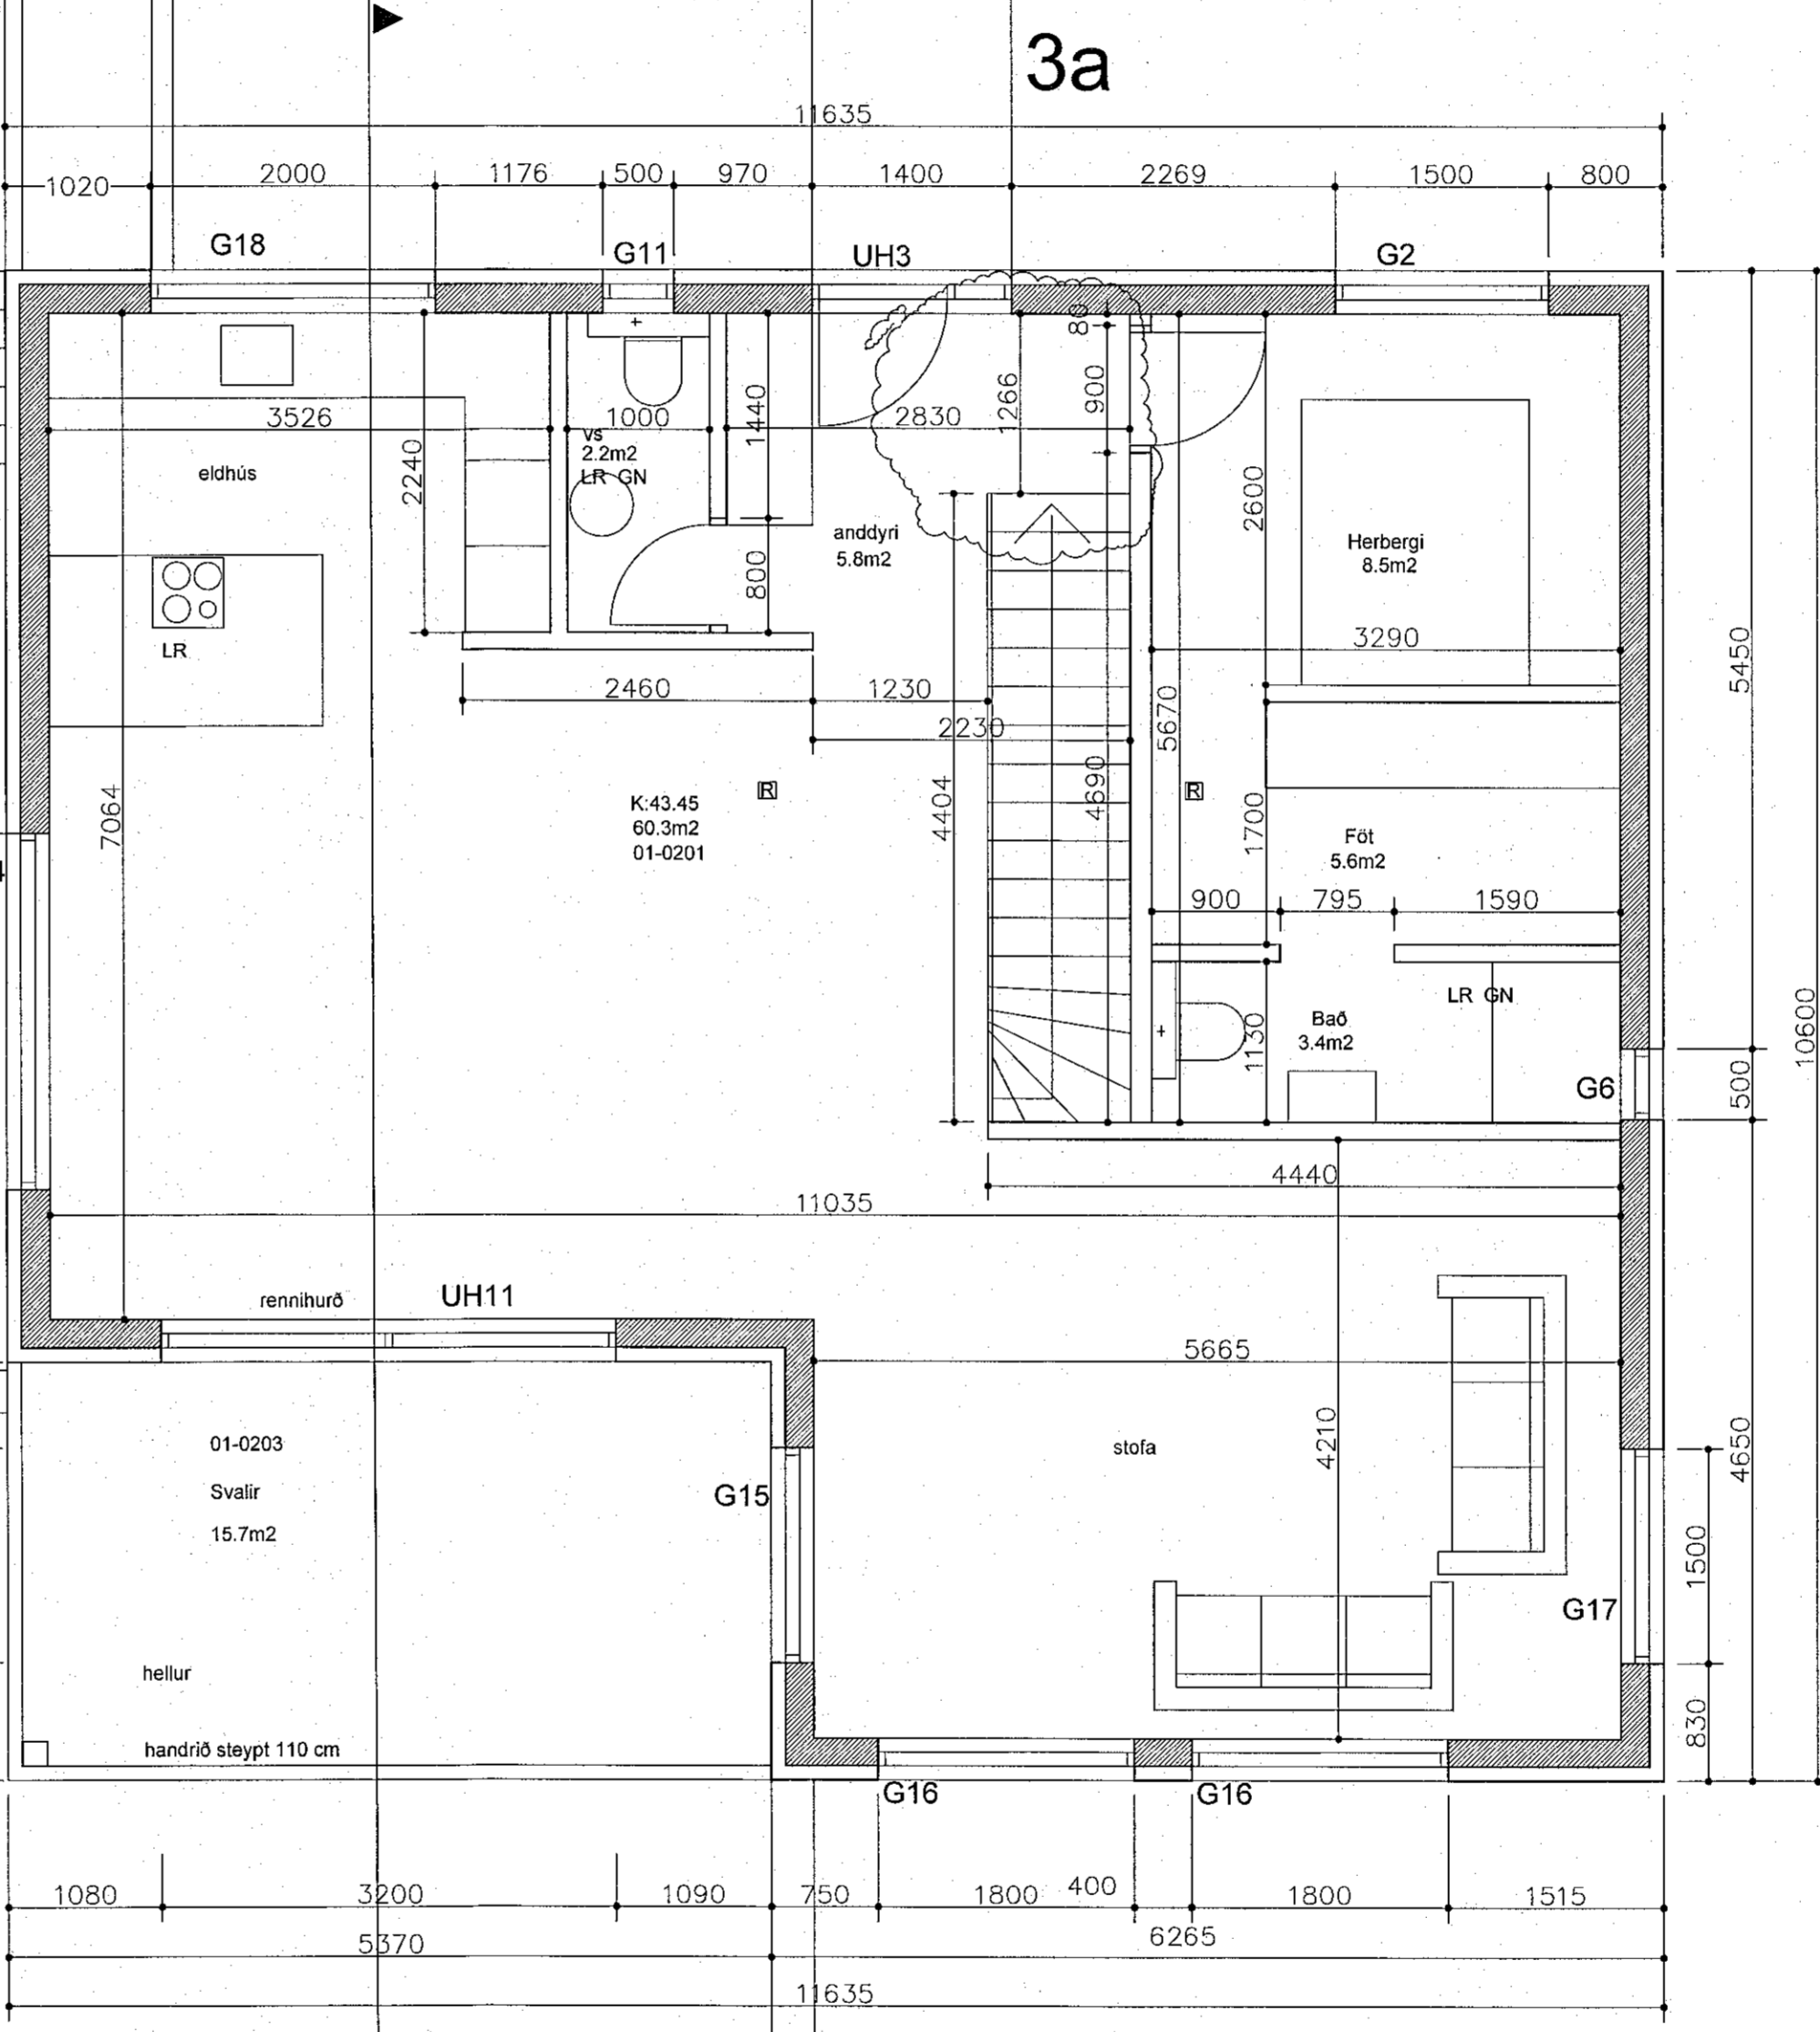

Samþykkt þann  
 02. nóv. 2022  
 Íh. byggingarfulltrúans í Hafnarfróð  
 Róbert A. Róbertsson

Smári Björnsson		
SIMI: 868 1300 NETFANG: smari.bjornsson@gmail.com kt. 100275 5899		
HEITI VERKS: Bjargskarð 3		
HEITI TEIKNINGAR: verkeikningar grunnmynd A1		
MKV: 1:50	DAGS. 01.10.21	NR. TEIKN 2
UNDIRSKR. HÖNNUÐAR		ÚTGÁFA C

Öll mál staðfærast dóur en framkvæmdir hefjast, ósamræmi í teikningum tilkynnist hönnuðarsjórnara strax, öli vafatrúð skal bera undir hönnuðarsjórnara.