

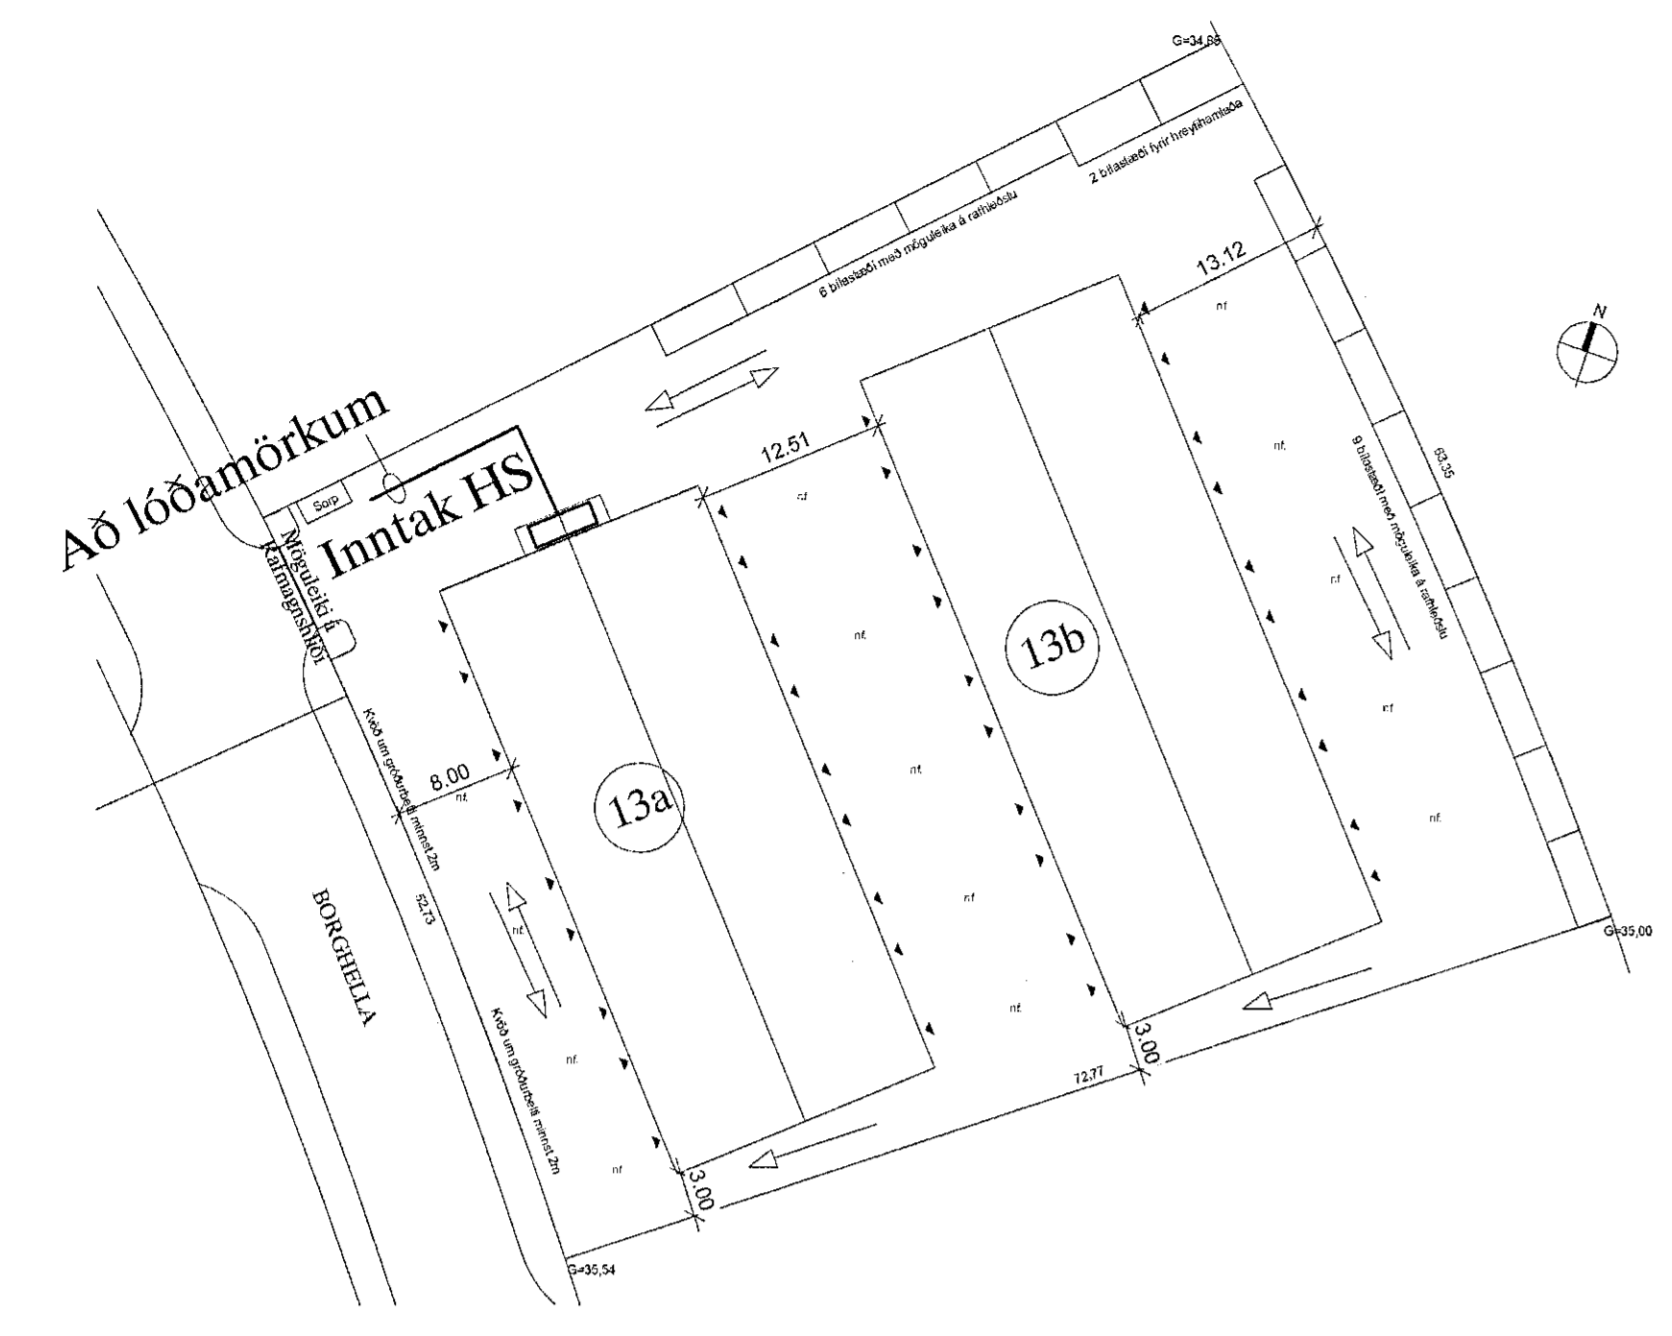


Móttekið
02. nóv. 2022
fh. byggingarfulltrúans í Hafnarfirði
Róbert A. Róbertsson

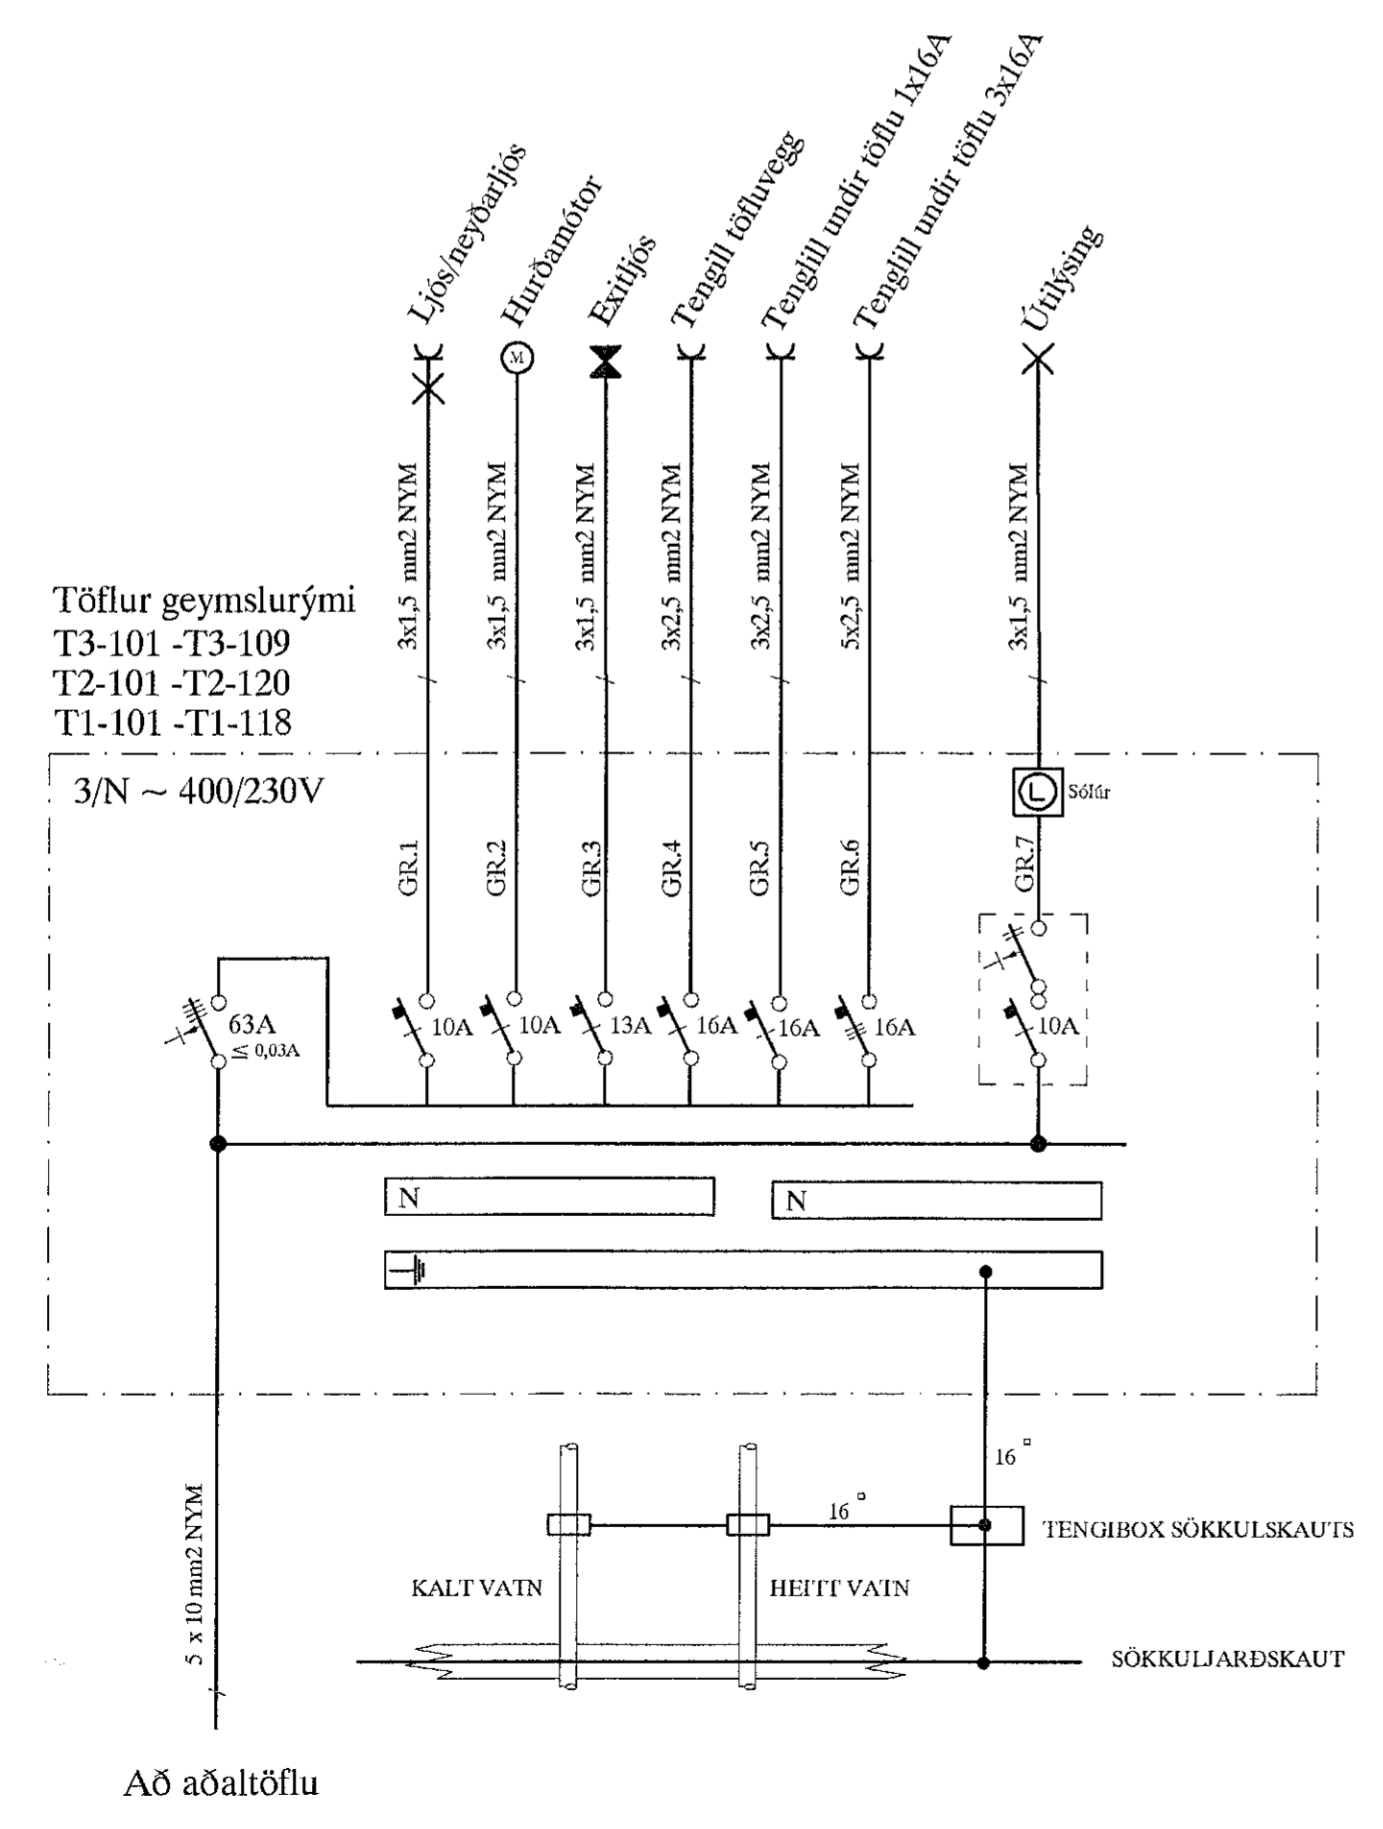


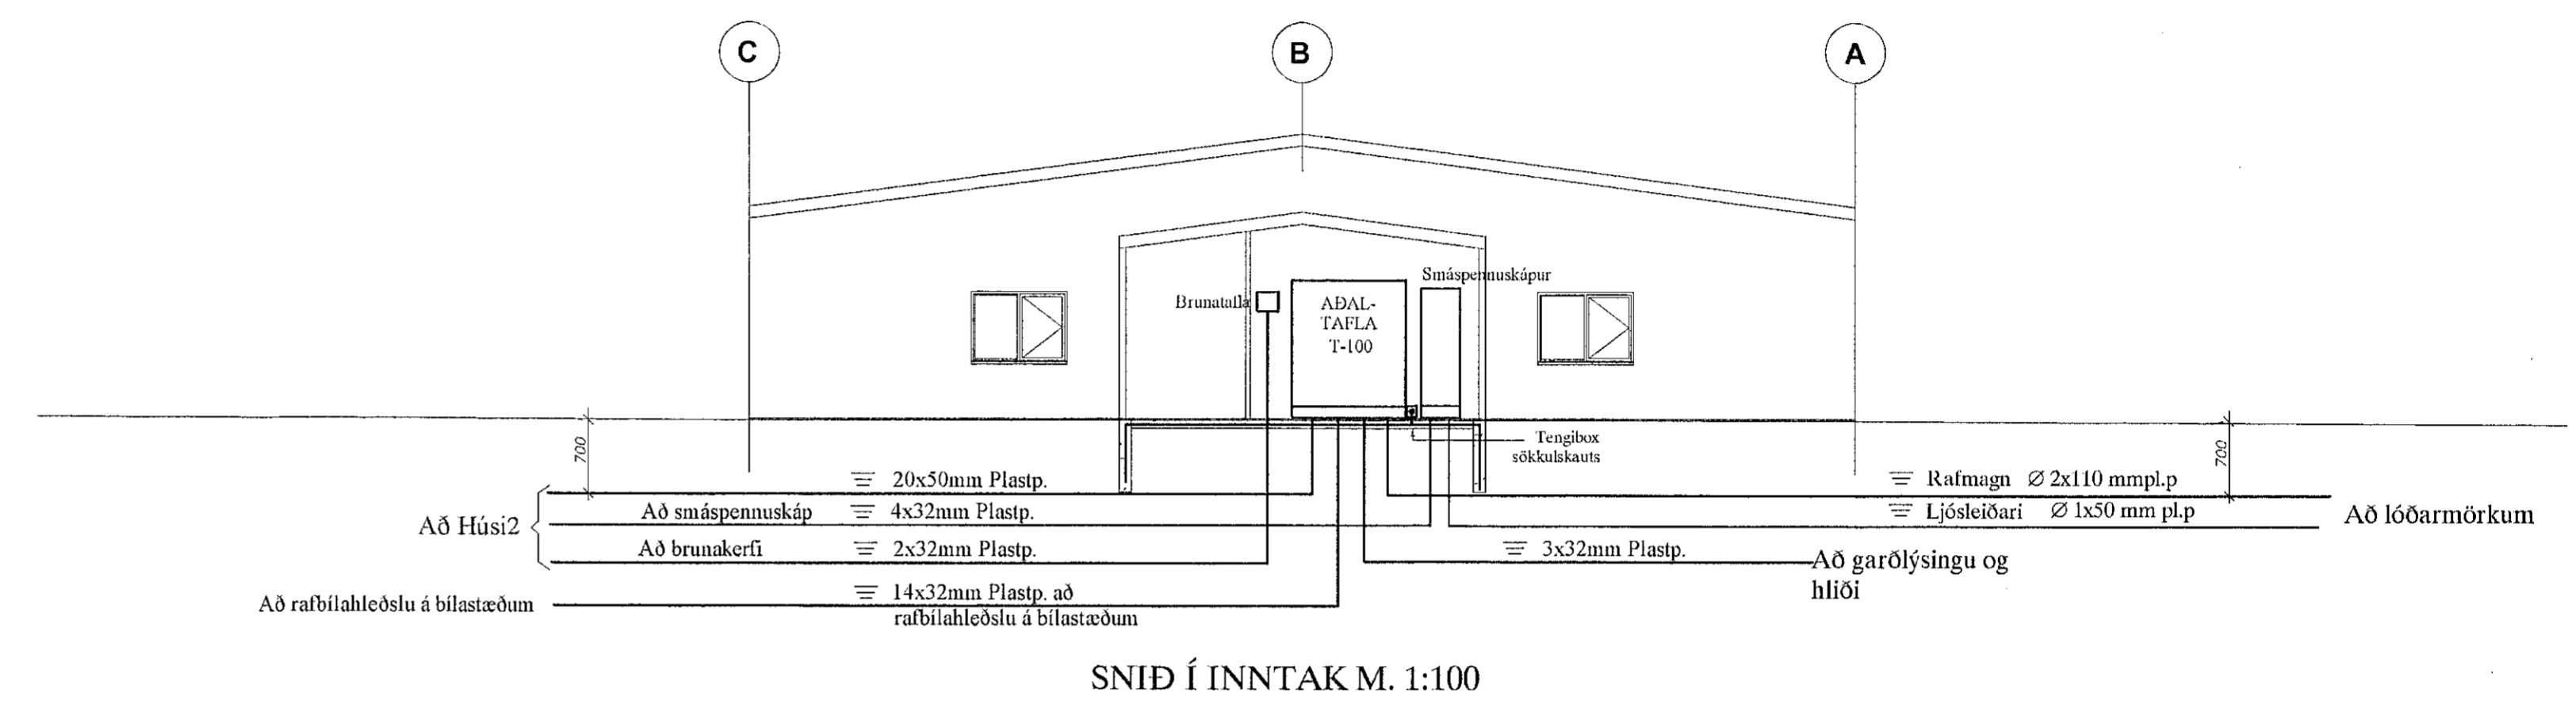

Að aðaltöflu

BRUNABÉTTINGAR
Þar sem lagir fara í gegnum göf á milli brunnahóla skal þetta með sérstökum brunabéttiefnum á vörðkenndan hátt. Þéttiefni sem notað verða skulu notað í samræmi við leiðbeiningar framleiðenda eða seljenda efna og vera vörðkennd af Mannvirkjastofnun. Verkið skal unnið af vönum fagnunum sem hafa hlöð vörðkenningu frá MVS.
Um eigið eftirlit eigna og forráðamaða með brunavörnum í húsinu gildir reglugerð nr. 200/1994. Eftirlit skal vera í samræmi við ákæði 14. kafla í NFPA-850. 4.3.1 Greinagerð um brunavarnir aðalþpdráttá sankvæmt ló a.

ALMENNAR SKÝRINGAR
Stuðst er við leiðbeiningar Mannvirkjastofnunar 4.5.3.-7.2.4. Raf- og fjarskiptalagnir. Hönnunarforsendur eru að lágmarki skv. nýjustu útgáfu af ÍST 150 og TS151. Inntakspúr raf- og fjarskiptalagna eru lagðar að lóðarmörkum. Heintaug verður 3x200A. Öll mál eru í cm. Til spennuþjöfnunar skal járnkögur í grunni vandlega bundin saman þannig að hún myndi leiðandi samband. Þar sem lagir fara á milli brunnahóla skal þetta með þar til gerðum brunabéttiefnum. Þar sem lagir fara í gegnum göf, loft og vegg skal einnig ganga fagnanlega frá brunabéttiefnum raflagna. (sjá ISO834)

SKÝRINGAR
LAGNIR ERU HULÐAR 16mm PLASTÞÍPUR OG TAUGAR 3x1,5".
TAUGAR FYRIR 16A TENGLA SÉU 3X2,5".
HÆÐ Á ROFUM SÉ 105sm.
TENGLAR VÍÐ ROFA SÉU Í SÖMU HÆÐ OG ROFAR.
HÆÐ Á TENGLUM SÉ 20sm.
HÆÐ Á VEGGLÓSUM YFIR VÖSKUM SÉ 200sm.
MÁLSTRAUMUR ROFA SÉ 10A, EN TENGLA 16A.
L = SJÓNVARP, F = BÆJARSÍMI
DS = DYRASÍMI H=130sm
[R] REYKSKYNIARI jóniskur
[R] REYKSKYNIARI optiskur
○ HIREYFISKYNIARI ÞÍÓFAVARNARKERFIS H=VÍLOFT
⊙ = HITANEMAR F. GÓLFHITA H=150sm

Ragnarsson
Áritun samræmingaðönnuðar
Lárus Ragnarsson kt. 220160-3439

						BORGAEHELLA 13 HAFNARFIRÐI		MEV. 1:100
						NÝBYGGING		TEKINSR. 1
						AFSTAÐA, SNÍÐ OG TÖFLUR GEYMSLURÝMI		SÍÐASTA TSK.
B	22-10-17	REYNDARTEIKNING	B.P.T.	T.S.	<i>Ragnarsson</i>	220146-2439		
A	21-12-12	HEIMTAUGAR- OG FULLNADARTEIKNING	B.P.T.	T.S.		220146-2439		
ÚTG.	DAGS.		TEKNS.	HANNAÐ.	SAMÞYKKT	REKNTALA	TERA S/F	RAFMAGNISVERKFRÆÐISTOFA
						TRAUPTI SVENJÓRÐSSON		TRAUPTI SVENJÓRÐSSON
						SÍMI 982523		INR. 1 AF 10
								GEYMSLUN. 21-065
								ÚTG. B