


Móttakið  
02. nóv. 2022  
fh. byggingarfulltrúans í Hafnarfirði  
Róbert A. Róbertsson

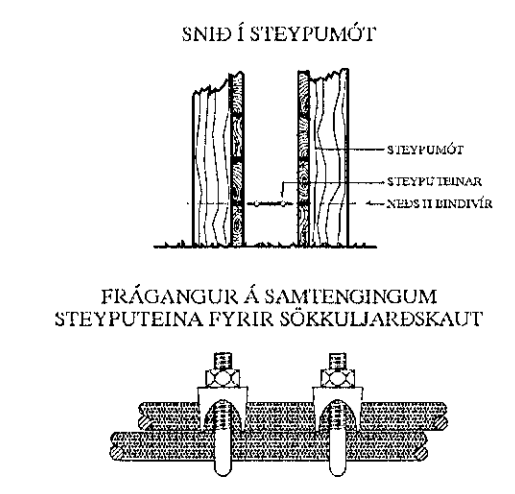

### Skýringar á raftáknum

- × = Lofddós
- × = Veggdós
- ∩ = Rofi
- 2 = Tvöfaldir tengill
- ⌘ = Dimmer
- ⌘ = Samrofi
- ⌘ = Krossrofi
- ⊙ = Þrýstirofi
- = Lögn að toflu
- ↗ = Lögn upp
- ↖ = Lögn niður
- ↗↖ = Lögn upp og niður
- ⊙ = Hnappborð öryggiskerfis
- ⌘ = Router/ethernet (Cat-5)
- ⌘ = DS = Dyrasíni
- ⌘ = Handboði
- ⌘ = Reykskynjari
- ⌘ = Reykskynjari með sfernu og blikkjóði
- ⌘ = Bjalla
- ⊙ = Dyrasíni útistöð
- ⌘ = Segulltesing
- ⌘ = Þjófaskynjari
- ⊙ = Spennir fyrir 12v halogen

### BRUNAPÉTTINGAR

Þar sem lagdir fara í gegnum gólf á milli brunahólla skal þétta með sérstökum brunapéticfnum á viðurkemndan hátt. Þétticfni sem notað verða skulu notað í samræmi við leiðbeiningar framleiðenda eða seljenda efnaanna og vera viðurkemnd af Mannvirkjastofnun. Verkið skal unnið af vönum fagmönnum sem hafa hlotið viðurkenningu frá MVS.

Um eigið eftirlit eigenda og forráðamanna með brunavörnum í húsinu gildir reglugerð nr. 200/1994. Eftirlit skal vera í samræmi við ákvæði í 4. kafla í NFPA-850, 4.3.1 Greinagerð um brunavarnir aðaluppdráttu samkvæmt lið a.


### ALMENNAR SKÝRINGAR

Stuðst er við leiðbeiningar Mannvirkjastofnunar 4.5.3.-7.2.4. Raf- og fjarskiptalagnir. Hönnunarforsendur eru að lögmarki skv. nýjustu útgáfu af ÍST 150 og TSI1 Inntakspípur raf- og fjarskiptalagna eru lagðar að lóðarmörkum Heimtaug verður 3x200A Öll mál eru í cm. Til spennuöfnunar skal járnloðn í grunni vandlega bundin saman þannig að hún myndi leiðandi samband. Þar sem lagdir fara á milli brunahólla skal þétta með þar til gerðum brunapéticfnum. Þar sem lagdir fara í gegnum gólf, loft og veggi skal einnig ganga fagmannlega frá brunapéttingum ratlagna. (sjá ISO834)

### SKÝRINGAR

LAGNIR ERU HULDAR 16mm PLASTPÍPUR OG TAUGAR 3x1,5<sup>2</sup> TAUGAR FYRIR 16A TENGLA SÉU 3X2,5<sup>2</sup> HÆÐ Á ROFUM SÉ 105 sm. TENGLAR VIÐ ROFA SÉU Í SÓMU HÆÐ OG ROFAR. HÆÐ Á TENGLUM SÉ 20sm. HÆÐ Á VEGGLJÓSUM YFIR VÖSKUM SÉ 200sm. MÁLSTRAUMUR ROFA SÉ 10A, EN TENGLA 16A. L = SIÓNVARP, F = BÆJARSÍMI

DS = DYRASÍMI H=130sm  
 ⌘ REYKSKYNJARI jónískur  
 ⌘ REYKSKYNJARI optískur  
 ↗ HREYFISKYNJARI ÞJÓFAVARNARKERFIS H=VLOFT  
 ⊙ = HITANEMAR F. GÓLFHITA H=150sm

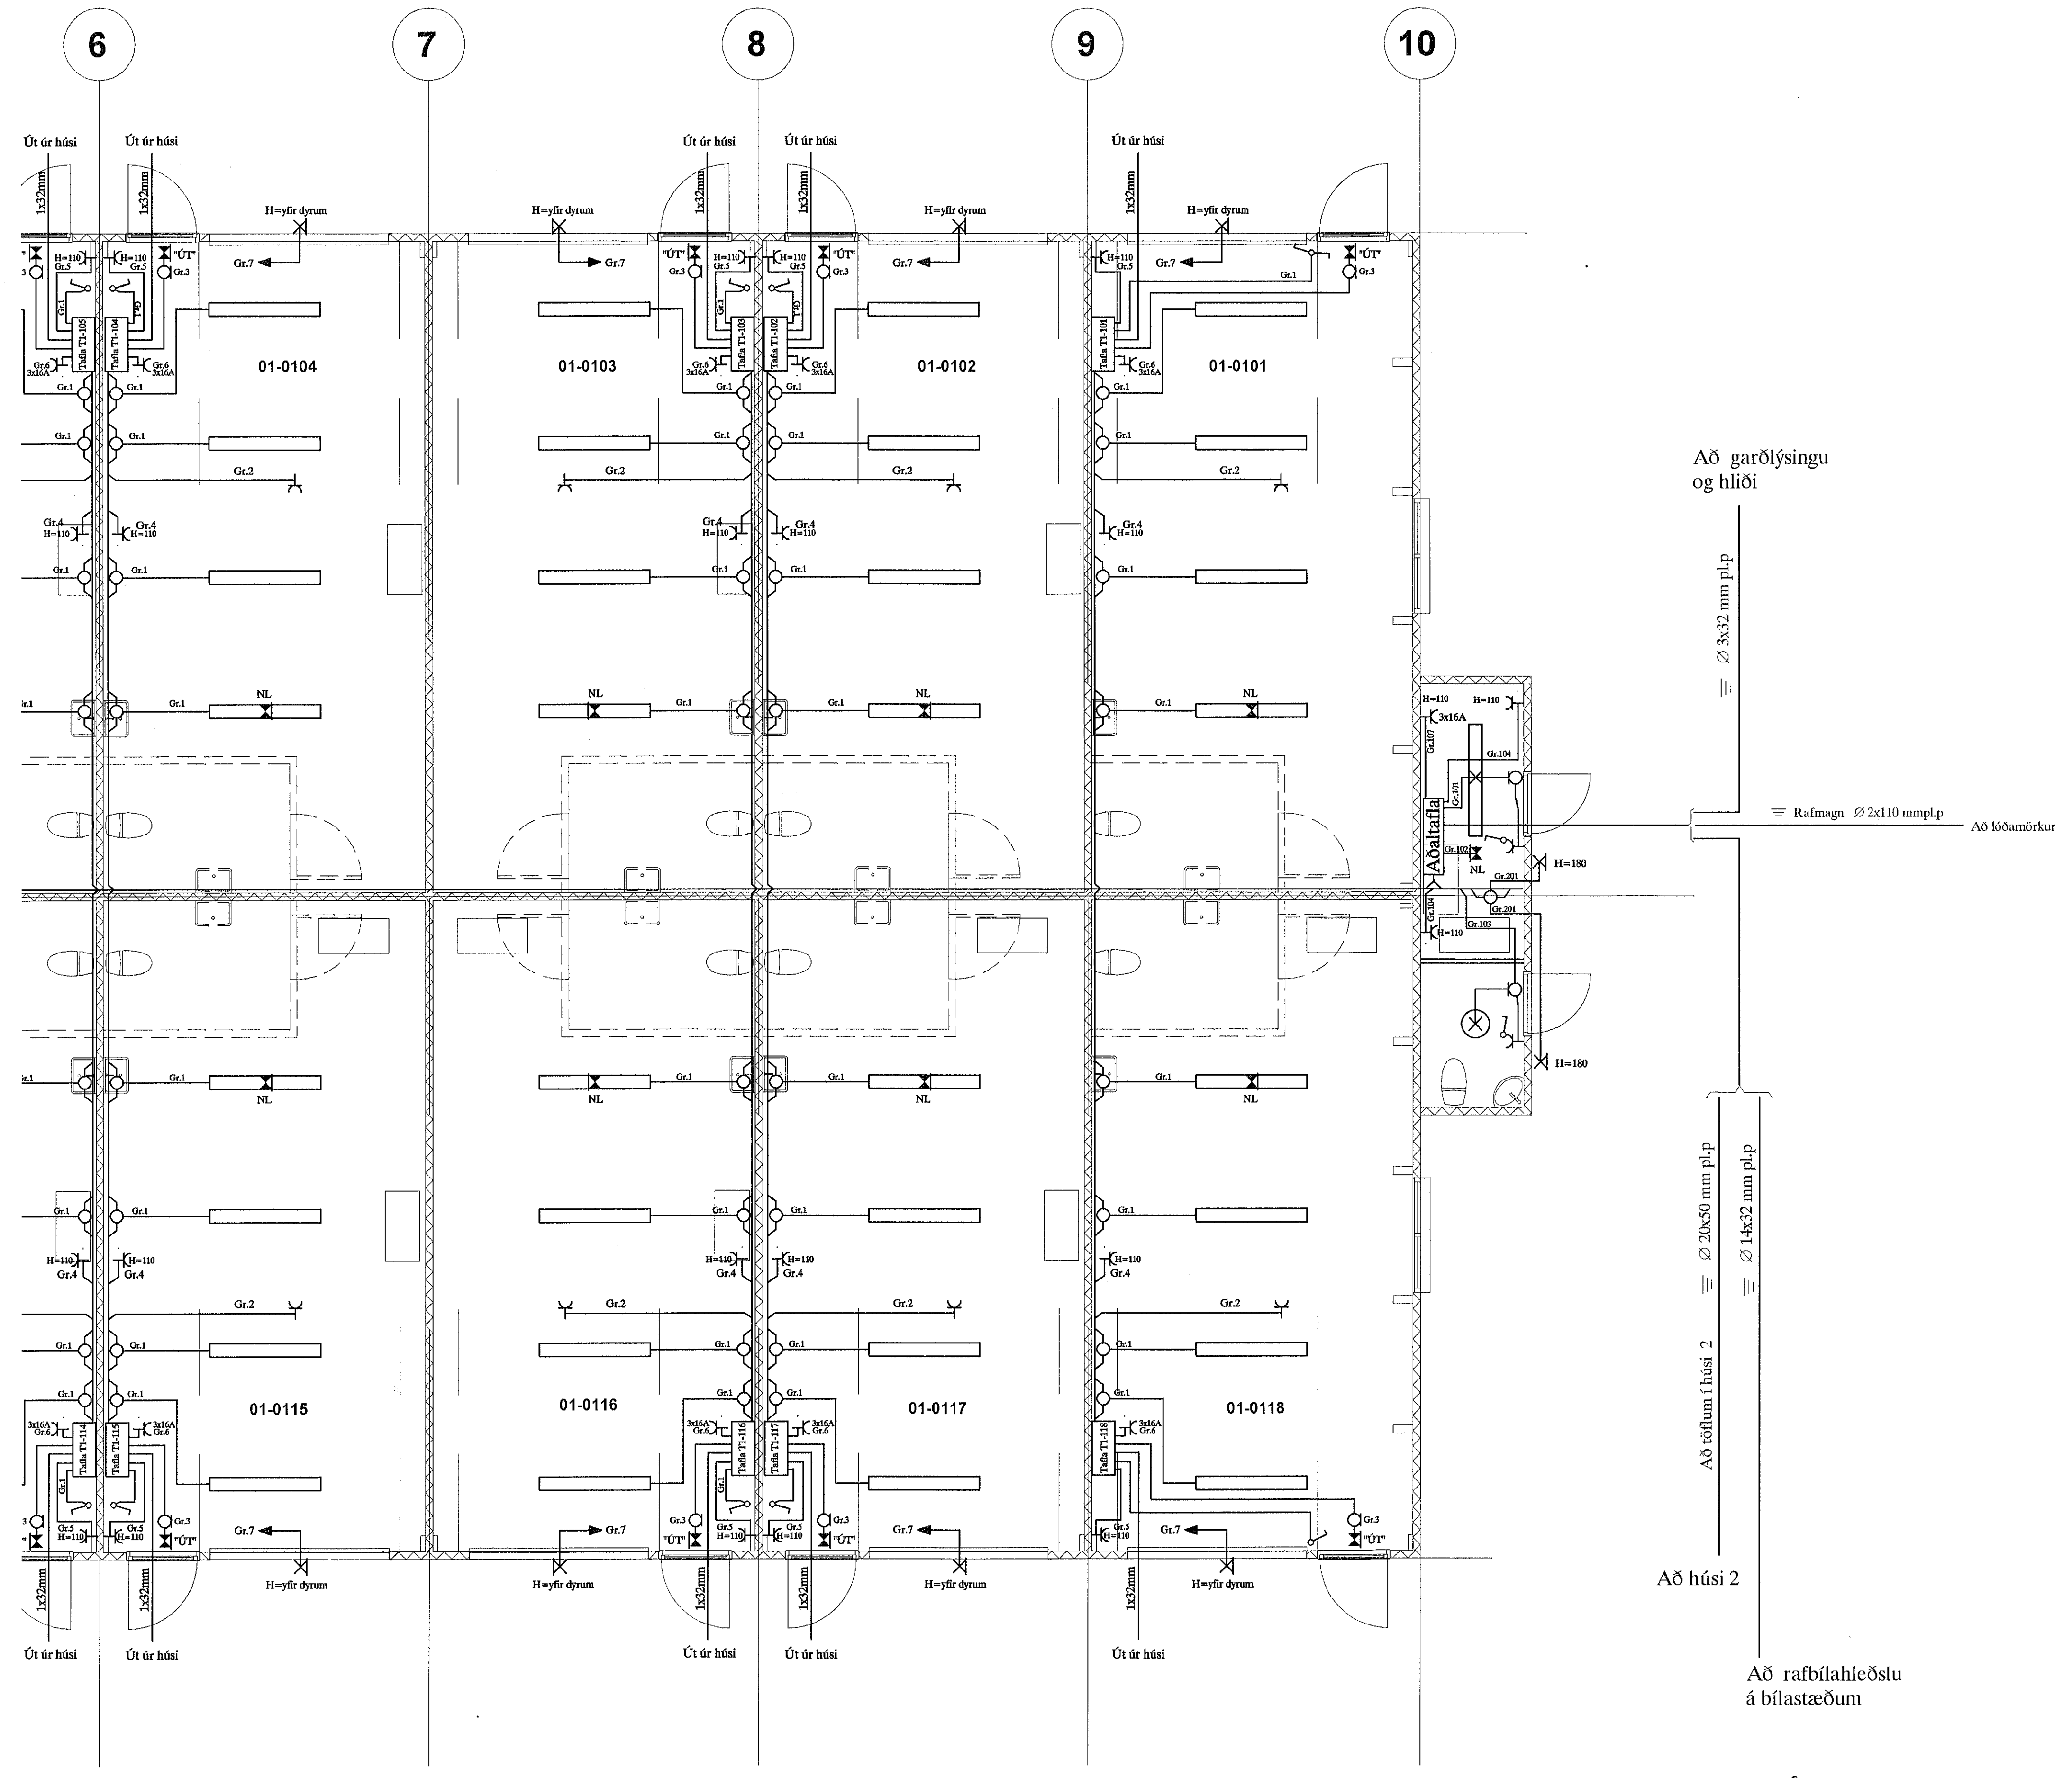

Að rafbílahleðslu á bílastæðum  
 Að húsi 2  
 Að lóðarmörkum  
 Að rafmagn 2x110 mm pl.p.  
 Að röðlum í húsi 2  
 Að 20x50 mm pl.p.  
 Að 14x32 mm pl.p.

Lárus Ragnarsson kt. 220160-3439

B	22-10-17	REYNDARTEIKNING	B.P.T.	T.S.	220146-2439
A	21-12-12	HEIMTAUGAR- OG FULLNADARTEIKNING	B.P.T.	T.S.	220146-2439
ÚTU.	DAGS.		TEKNS.	HANNAÞ.	SAMPYKKT

**BORGARHELLA 13a HAFNARFIRÐI**  
**NÝBYGGING - HÚS 1**  
**RAFLÖGN 2**

**TERA** s/f **RAFMAGNSVERKFRÆÐISTOFA**  
 TRAUPTI VEIÐIBRÚSSON RAFMAGNSHÖNNUNAR SÍMÍ 892523

SKV. 1:50  
 TEKNSK. 3  
 SÍÐASTA TSK. 21-05  
 INK. 3 AF 10  
 GYFJALUNN. 21-05  
 ÚTU. B