
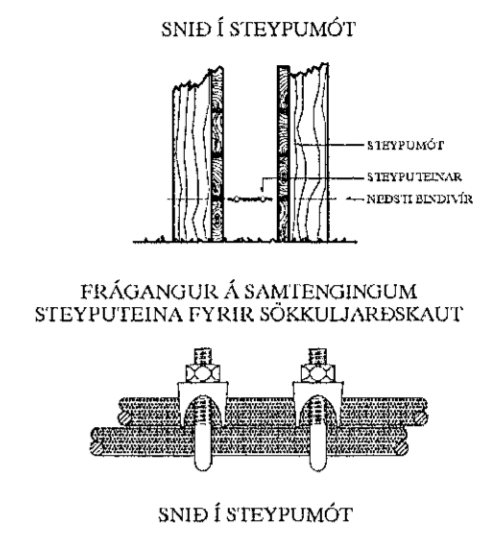


Móttekið
02. nóv. 2022
Bl. byggingarfulltrúars í Hafnarfirði
Róbert A. Róbertsson

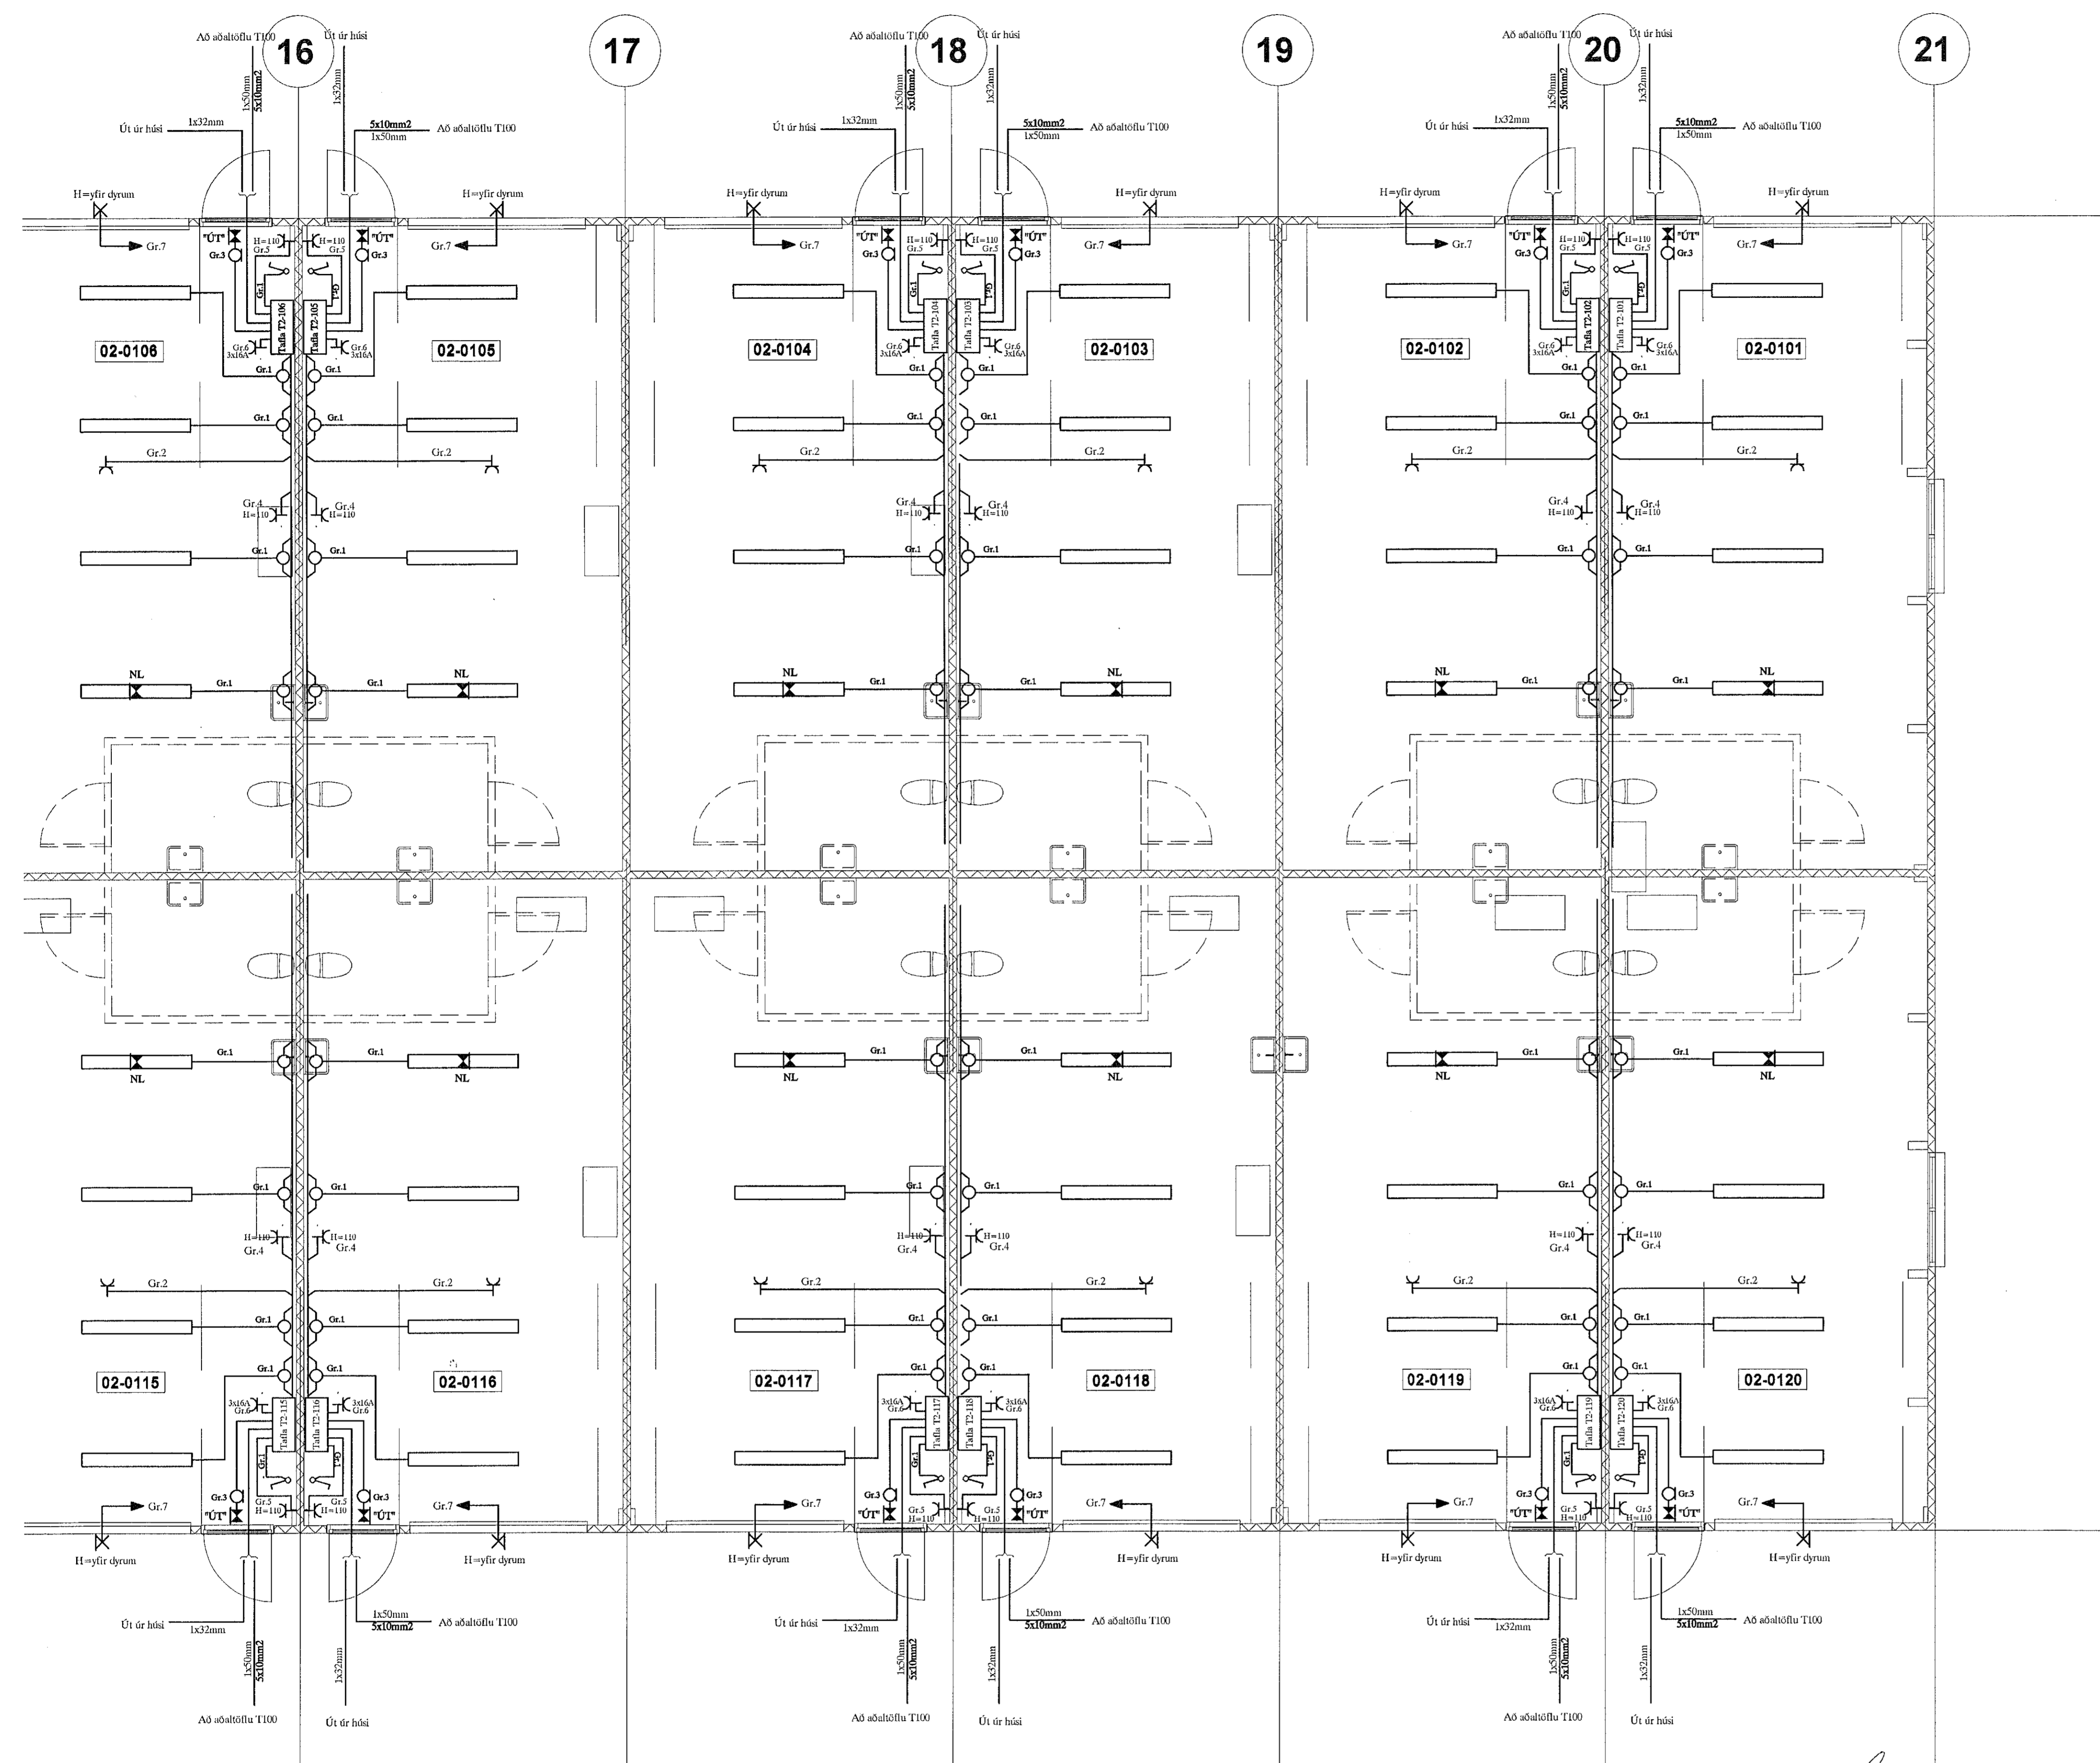

Skýringar á raftáknum

- × = Lofúðs
- ⊗ = Veggglós
- ⌒ = Rofi
- ⌒ 2 = Tvöfaktur tengill
- ⌒ = Dimmer
- ⌒ = Samrofi
- ⌒ = Krossrofi
- ⊙ = Þrýstirofi
- = Lögn að töflu
- ↗ = Lögn upp
- ↘ = Lögn niður
- ↔ = Lögn upp og niður
- ⊠ = Hnappabörð öryggskerfis
- ⌒ = Roster/ethermet (Cut-5)
- ⌒ = DS = Dyrasími
- ⊠ = Handboði
- ⊠ = Reykskyjari
- ⊠ = Reykskyjari með sírenu og blikkiljósi
- ⊠ = Bjalla
- ⊠ = Dyrasími útsíð
- ⊠ = Seguflassing
- ⊠ = Þjófeskjari
- ⊠ = Spennir fyrir 12 v hlögn

BRUNABÉTTINGAR
 Þar sem lagningar fara í gegnum göt á milli brunahólfa skal þetta með sérstökum brunabéttiefnum á viðurkenndan hátt. Þéttiefni sem notuð verða skulu notuð í samræmi við leiðbeiningar framleiðenda eða seljenda efnaanna og vera viðurkennd af Mannvirkjastofnun. Verkið skal unnið af vönum fagnmönnum sem hafa blötið viðurkenningu frá MVS.
 Um eigið eftirlit eigenda og forráðamanna með brunavörnum í húsinu gildir reglugerð nr. 200/1994. Eftirlit skal vera í samræmi við ákvæði í 4. kafla í NFPA-850. 4.3.1 Greinagerð um brunavarnir aðaluppdráttá samkvæmt lið a.

ALMENNAR SKÝRINGAR
 Stuðst er við leiðbeiningar Mannvirkjastofnunar 4.5.3-7.2.4. Raf- og fjarskiptalagnir. Hönnunarforsendur eru að lágmarki skv. nýjustu útgáfu af ÍST 150 og TS151. Inntakspúr raf- og fjarskiptalagna eru lagðar að lóðamörkum. Heimitaug verður 3x315A. Öll mál eru í cm. Til spennujöfnunar skal járnalögn í grunni vandlega bundin saman þannig að hún myndi leiðandi samband. Þar sem lagnir fara á milli brunahólfa skal þetta með þar til gerðum brunabéttiefnum. Þar sem lagnir fara í gegnum gölf, loft og veggir skal einnig ganga fagnmannlega frá brunabéttiefnum (sjá ISO834).

SKÝRINGAR
 LAGNIR ERU HULDAR 16mm PLASTPÍPUR OG TAUGAR 3x1,5². TAUGAR FYRIR 16A TENGLA SÉU 3X2,5². HÆÐ Á ROFUM SÉ 105 sm. TENGLAR VÍÐ ROFA SÉU Í SÖMU HÆÐ OG ROFAR. HÆÐ Á TENGLUM SÉ 20sm. HÆÐ Á VEGGLJÓSUM FYRIR VÖSKUM SÉ 200sm. MÁLSTRAUMUR ROFA SÉ 10A, EN TENGLA 16A. L = SJÓNVARP, F = BÆJARSÍMI
 DS = DYRASÍMI H=130sm
 ⊠ REYKSKYJARI jóniskur
 ⊠ REYKSKYJARI optiskur
 ⊠ HREYFISKYJARI ÞJÓFAVARNARKERFIS H=VLOFT
 ⊠ HITANEMAR F. GÓLFHITA H=150sm

Lárus Ragnarsson
 Áritun samræmingahönnuðar
 Lárus Ragnarsson kt. 220160-3439

						BORGARHELLA 13b HAFNARFIRÐI		SKV. 1:50
						NÝBYGGING - HÚS 2		TEIKN.NR. 7
						RAFLÖGN 2		SIÐASTA INN.
B	22-10-17	REYNDARTEIKNINGAR	B.P.T.	T.S.	220146-2439			INN. 7
A	21-12-12	HEIMTAUGAR- OG FULLNADARTEIKNING	B.P.T.	T.S.	220146-2439			AP 10
ÖTg.	DA.GG.		TEIKN.	HANNAÞ	SAMÞYKKT	KENNDALA	GEYMSLU.NR. 21-065	ÖTg. B

TERA S/F RAFMAGNSVERKFRÆÐISTOFA
 TRAUSTRÁVEIÐIRJÓRNSSON RAFMAGNSIÐNÆM. SÍMI 8982323