


Samþykkt þann
 01. nóv. 2021
 L.h. byggingarfallaður: Hafnarfró,
 Hjalmar A. Jónsson
 T-1A3

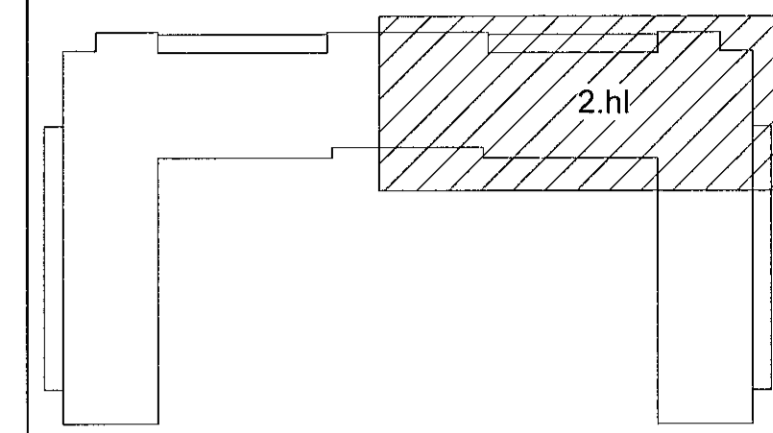


Lykilmynd

Skýringar:
 HU: XX,XX - Kóli á steypu undir byggingarhluta
 HY: XX,XX - Kóli á steypu yfir byggingarhluta
 X x Málsetning í steypa byggingarhluta
 B x Málsetning í steypa byggingarhluta
 FK: XX,XX - Kóli ofan á fullfrangengló gólf
 SK: XX,XX - Kóli ofan á steypyt yfirborð

VERKTEIKNING GERD Á GRUNNI
 ADALUPPDRATTA SEM VORU
 SAMÞYKKTIR ÞANN: 22 JUL 2021

A 20.10.2021 HP Skilað inn aftur v.
 lagfæringar á hæðarkóta

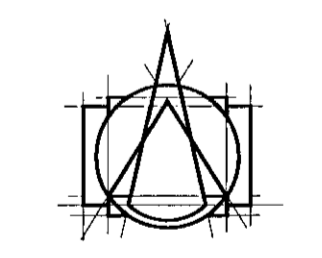

T.ark
 ARKITEKTAR
 HÁFÚNI 2B - 105 REYKJAVÍK
 Sími: 540 5700
 tark@tark.is - www.tark.is

VERKFRÉTTI
Hringhamar 2, 221 Hafnarfj.
 Fjölbýlishús, mhl.01
 Verkteikningar

VERK
Grunnmynd 2.hæð - 2.Hluti

MÁL: 1 : 50 / A1
 DÁÐS: 01.10.2021
 VERNAD: ÁÁ
 TESSKAD: HJ/L
 YFIRFARIR: ISC
 VERKNGMÉR: FL TEIKNINGAMÉR GTG
 753-16 04 2.01-22 A

VERKTEIKNING GERD Á
 GRUNNI ADALUPPDRATTA
 SEM SAMÞYKKTIR VORU ÞANN:
 22 JUL 2021

SAMP: Asgeir Asgeirsson ARKITEKTAR TARK KL-000161-5429

Ör árit og árit teikninga, að hluta eða heild, er það samþykki höfundar, skv. skvæðnum höfundslögum.