


Samþykkt þann  
 01. nóv. 2021  
 Í.h. byggingarfulltrúans í Hafnarfórðum  
 Hjálmur A. Jónsson  
 H-1A3

**SKÝRINGAR**  
 Almennar skýringar sjá teikningu P0 000 og P0 001

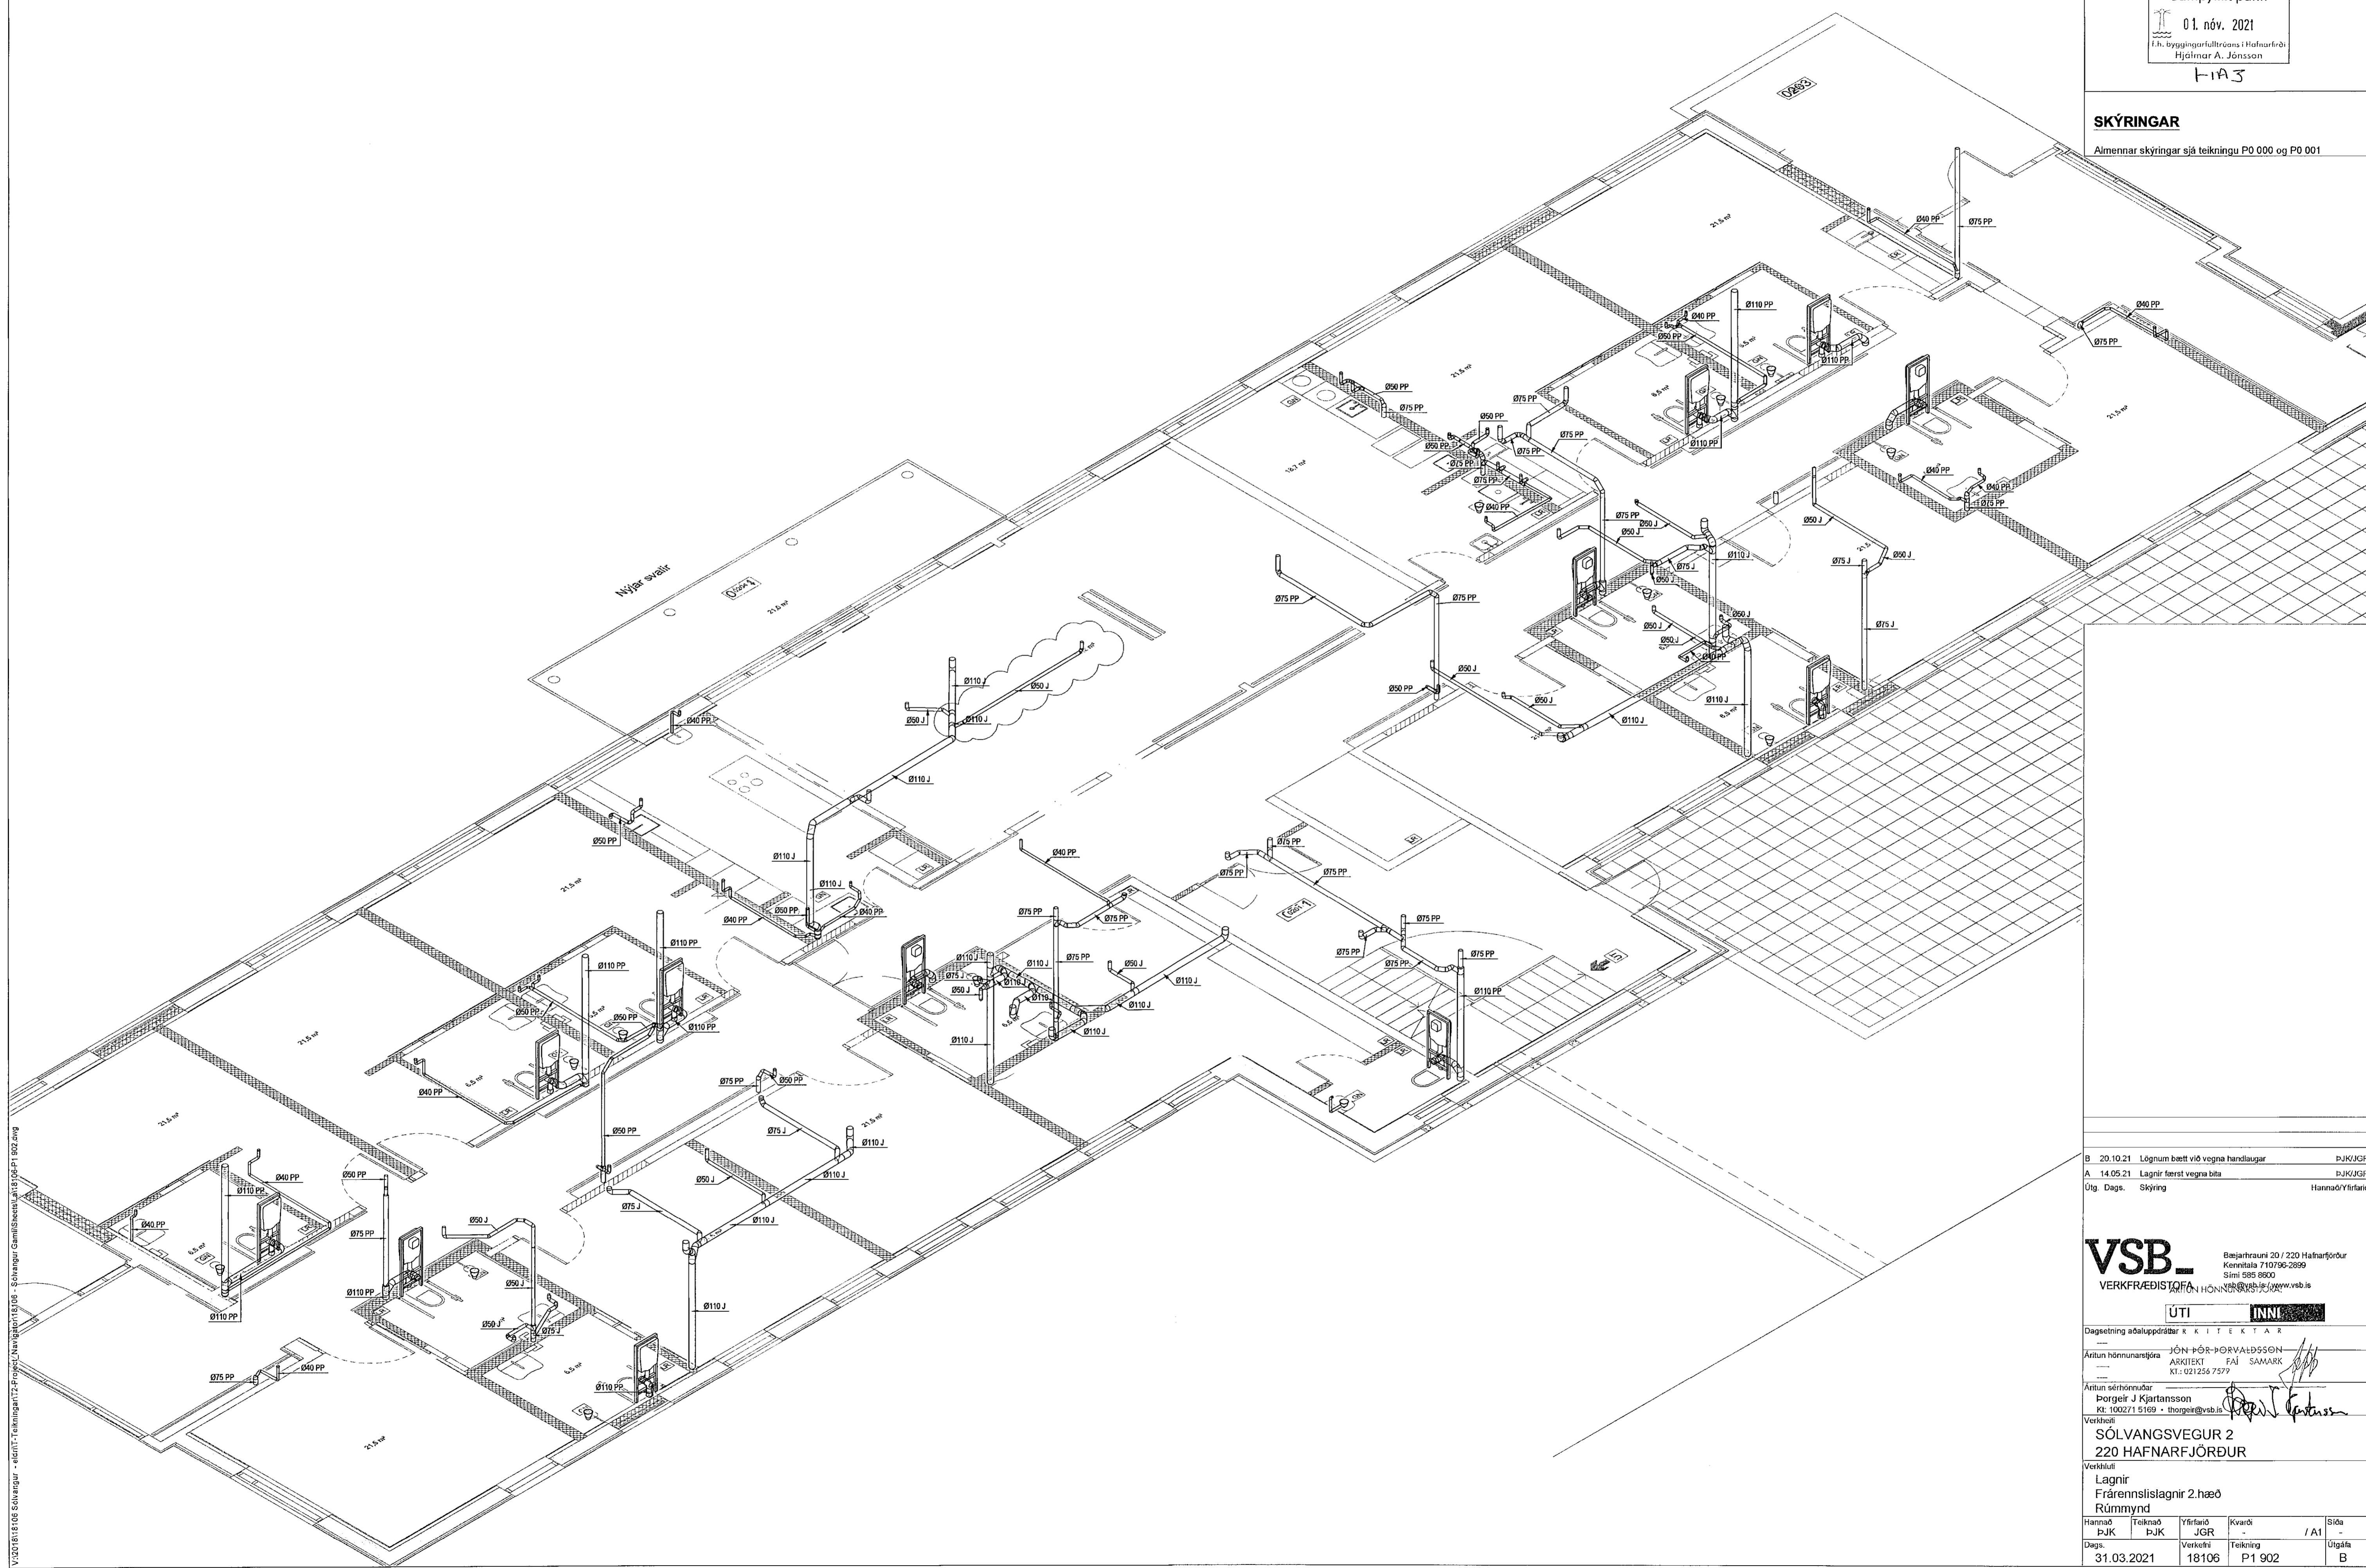


B 20.10.21 Lögnum bætt við vegna handlaugar BJK/JGR  
 A 14.05.21 Lagrir færst vegna tíða BJK/JGR  
 Útg. Dags. Skýring Hannabýfirfirði

**VSB** VERKFRÉDISTOFAN  
 Bejarhvauni 20 / 220 Hafnarfórður  
 Kennitala 710795-2899  
 Sími 585 8900  
 vsb@vsb.is www.vsb.is

ÚTI INNI  
 Dagsetning aðaluppdráttar ARKITEKTAR

Arkitekt hönnuðarnafn JÓN ÞÓR ÞORVAÐSSON  
 ARKITEKT FAI SAMARK  
 KT: 021255 7579

Áritun sérhönnuðar Þorgeir J Kjarfánsson  
 KT: 1800271 5169 • thorgeir@vsb.is

Verkefni SÖLVANGSVEGUR 2  
 220 HAFNARFJÖRÐUR

Verkið Lagnir  
 Rúmmynd

Hannabý	Teiknað	Yfirfarið	Kvart	Síða
BJK	BJK	JGR	/ A1	
Dags.	Verkefni	Teikning	Útgáfa	
31.03.2021	18106	P1 902	B	