


Samþykkt þann  
01. nóv. 2021  
f.h. byggingarfallráðs í Hafnarfórð.  
Hjálmar A. Jónsson  
T A J

**SKÝRINGAR**

Almennar skýringar sjá teikningu P0 000 og P0 001

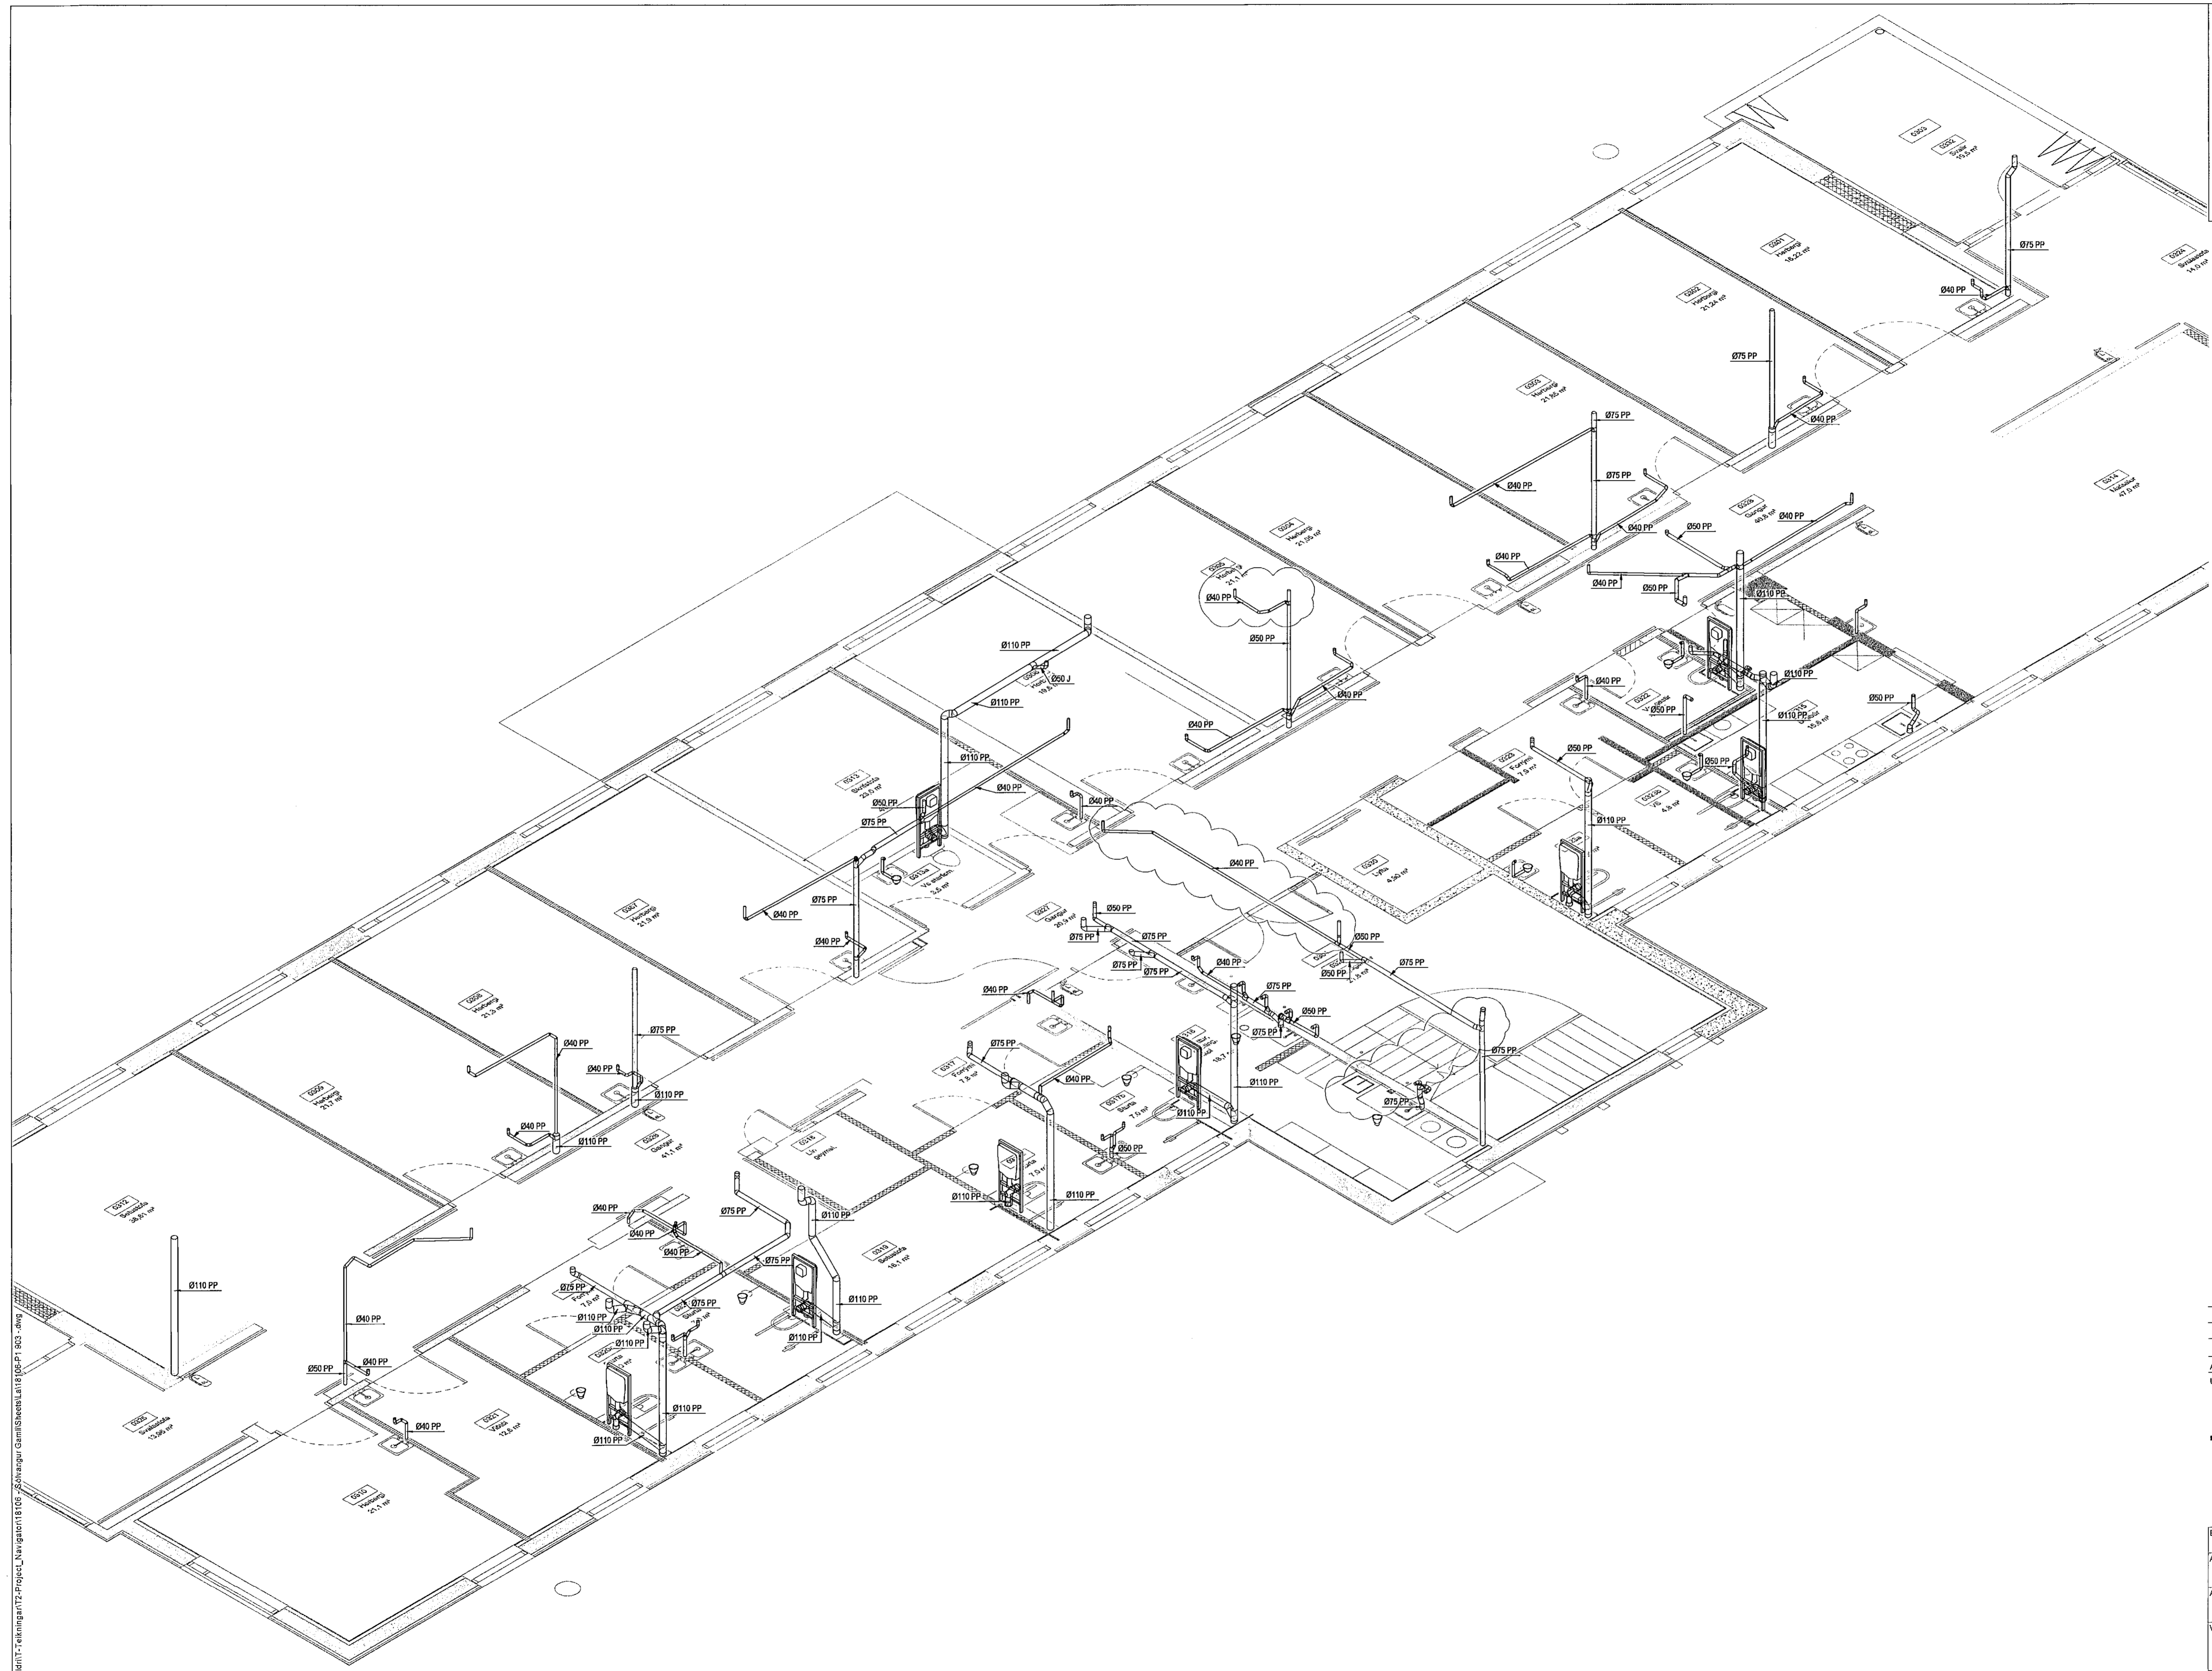

A 20.10.21 Bætt við handlaug oglega lagna breytilt  
Útg. Dags. Skýring  
DJK/JGR  
Hanna/Vírfirnió

**VSB** Verkfæðistofa  
Bjartráunni 20 / 220 Hafnarfórður  
Kennitala 710796-2890  
Síma 565 9900  
Vangurinn 11 / 1000 Vsb.is

Dagsetning aðaluppdráttar  
JÓN ÞÓR ÞORVALDSSON  
ARKIJEKT  
KI. 021256 7572

Arkitekt  
Þorgeir J. Kjartansson  
KI. 100271 5169 • thorgeir@vsb.is

Verkefni  
**SÖLVANGSVEGUR 2**  
220 HAFNARJÖRÐUR

Verkið  
Lagnir  
Frænnislagir 3.hæð  
Rúmmynd

Hannað	Teiknað	Vírfirnió	Kvarði	Síða
DJK	DJK	JGR	1:50	/ A1
Dags.	Verkefni	Teikning	Útgáfa	
31.03.2021	18106	P1 903	A	

V:\2018\18106 Sölvangur - aðili\T-teikningar\TZ-Project\New\gta\018106 - Sölvangur Gamli\Sheet\18106-P1 903 - .dwg