Samþykkt þann
01. nóv. 2021
f.h. byggingarfulltrúans í Hafnarfirði
Hjálmar A. Jónsson
HAJ

SKÝRINGAR

Almennar skýringar sjá teikningu P0 000 og P0 001

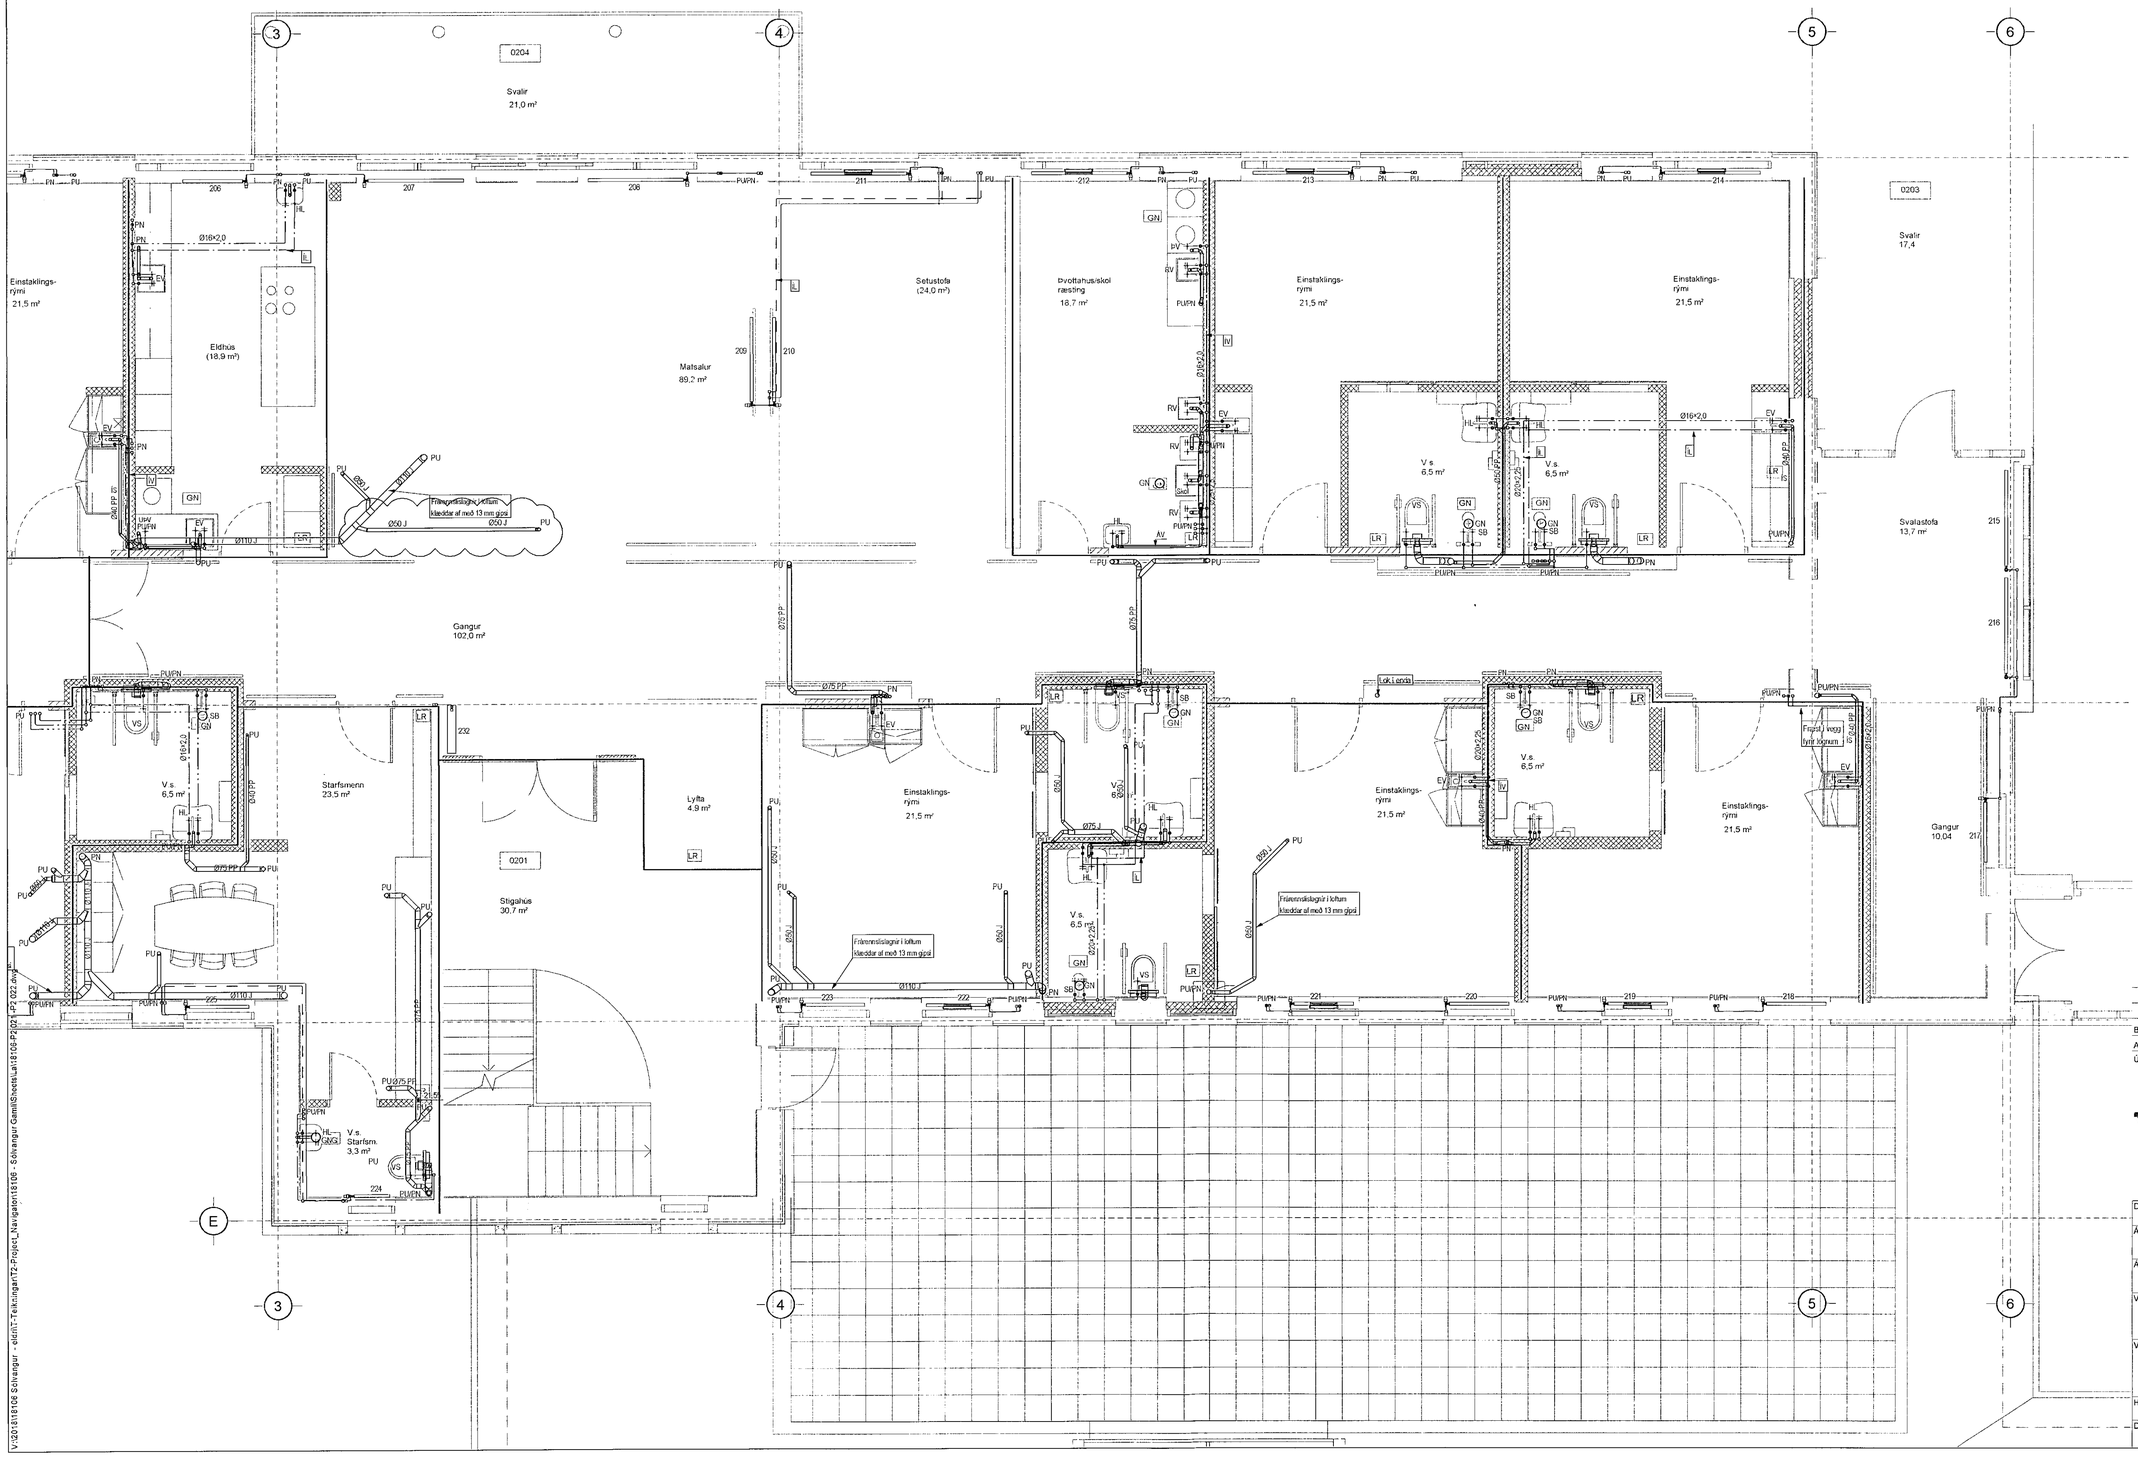

B	20.10.21	Bætt við lögnum	ÞJK/JGR
A	14.05.21	Lagnir færst vegna bita	ÞJK/JGR
Útg.	Dags.	Skýring	Hannað/Yfirfarið

VSB_
VERKFRÆÐISTOFA
Bæjarhrauni 20 / 220 Hafnarfjörður
Kennitala 7107952899
Sími 585 6600
vsb@vsb.is / www.vsb.is
ÁRITUN HÖNNUNARSTJÓRA:

ÚTI INNI
ARKITEKTAR

Dagsetning aðaluppdráttar

Áritun hönnunarstjóra

JÓN ÞÓR ÞORVALDSSON
ARKITEKT FAÍ SAMARK
KT.: 021256 7579

Áritun sérhönnuðar
Þorgeir J Kjartansson
Kt: 100271 5169 • thorgeir@vsb.is

Verkheiti
SÓLVANGSVEGUR 2
220 HAFNARFJÖRÐUR

Verkhluti
Lagnir
Hreinlætis- og hitalagnir 2.hæð
Grunnmynd 2

Hannað	Teiknað	Yfirfarið	Kvarði		Síða
ÞJK	ÞJK	JGR	1:50	/ A1	-
Dags.		Verkefni	Teikning		Útgáfa
31.03.2021		18106	P2 022		B

V:\2018\18106 Sólvangur - eldri\T-Teikningar\T2-Project_Navigator\18106 - Sólvangur Gamli\Sheets\Lagir\18106-P2 022.dwg