Samþykkt þann
01. nóv. 2021
f.h. byggingarfulltrúans í Hafnarfirði
Hjálmar A. Jónsson
HAJ

SKÝRINGAR

Almennar skýringar sjá teikningu P0 000 og P0 001

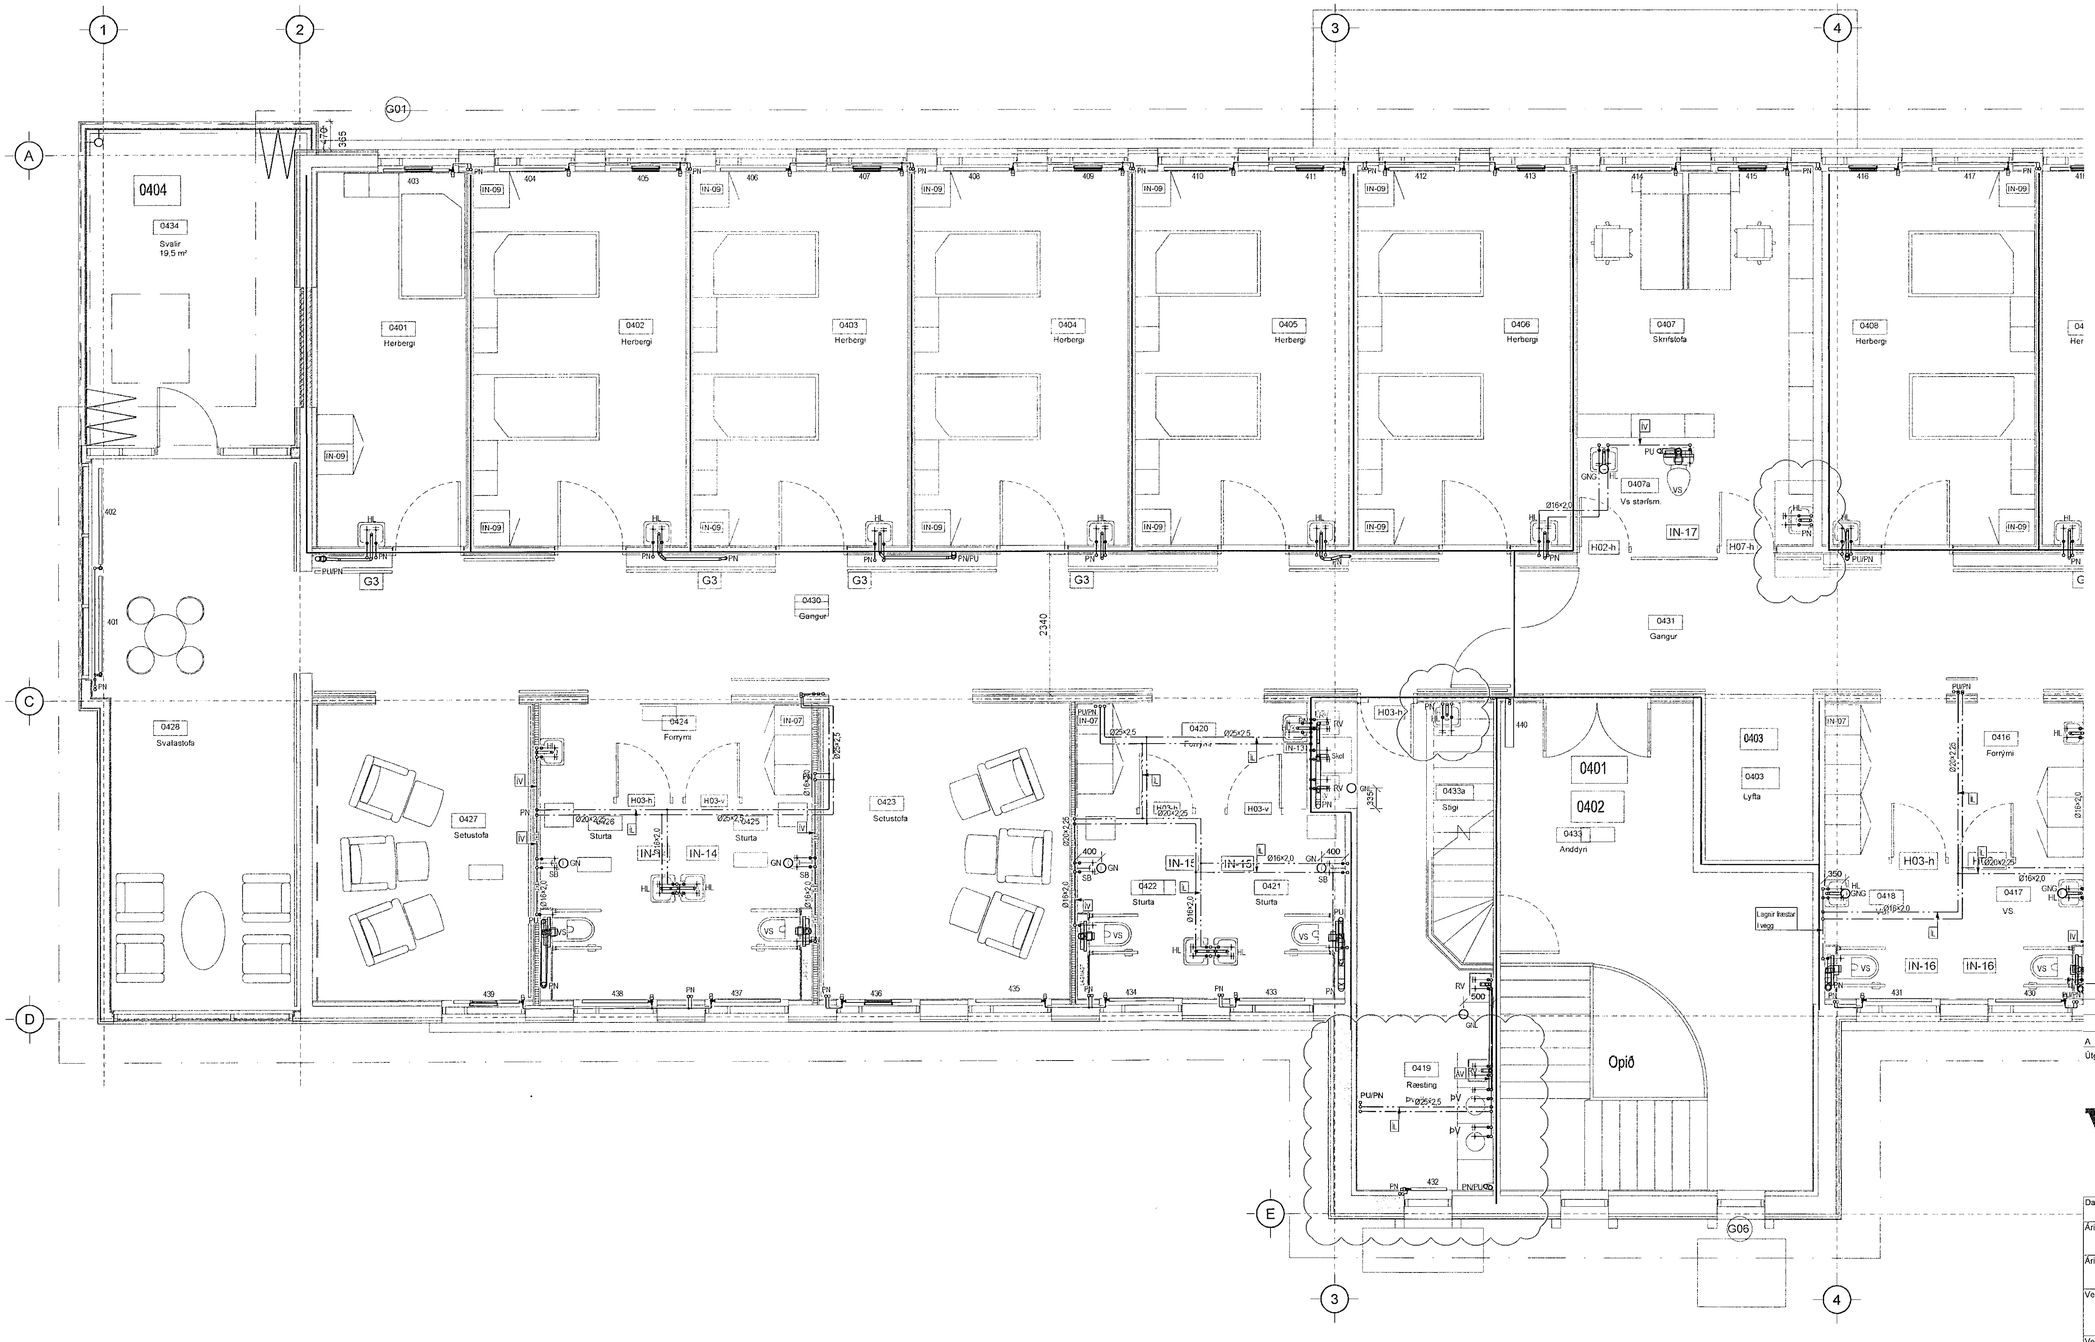

Útg.	Dags.	Skýring	Hannað/Yfirfarið
A	20.10.21	Bætt við handl. og fjarlægðar, lega lagna breytist	ÞJK/JGR

VSB_ VERKFRÆÐISTOFA
Bæjarhrauni 20 / 220 Hafnarfjörður
Kennitala 710796-2899
Sími 585 8600
vsb@vsb.is / www.vsb.is
ÁRITUN HÖNNUNARSTJÓRA:
ÚTI INNI
ARKITEKTAR
Dagsetning aðaluppdráttar —
Áritun hönnunarstjóra — JÓN ÞÓR ÞORVALDSSON ARKITEKT FÁI SAMARK KT.: 021256 7579
Áritun sérhönnuðar Þorgeir J Kjartansson Kt: 100271 5169 • thorgeir@vsb.is

Verkheiti
SÓLVANGSVEGUR 2
220 HAFNARFJÖRÐUR

Verkhluti
Lagnir
Hreinlætis- og hitalagnir 4.hæð
Grunnmynd 1

Hannað	Teiknað	Yfirfarið	Kvarði		Síða
ÞJK	ÞJK	JGR	1:50	/ A1	-

Dags.	Verknúmer	Teikning	Útgáfa
31.03.2021	18106	P2 041	A

V:\2018\18106 Sólvangur - Aðal\IT-Teikningar\T2-Project_Nærgögn\18106 - Sólvangur GamlíSheets\Lagnir\18106-P2 041.dwg