


SKÝRINGAR

Almennar skýringar sjá teikningu P0 000 og P0 001

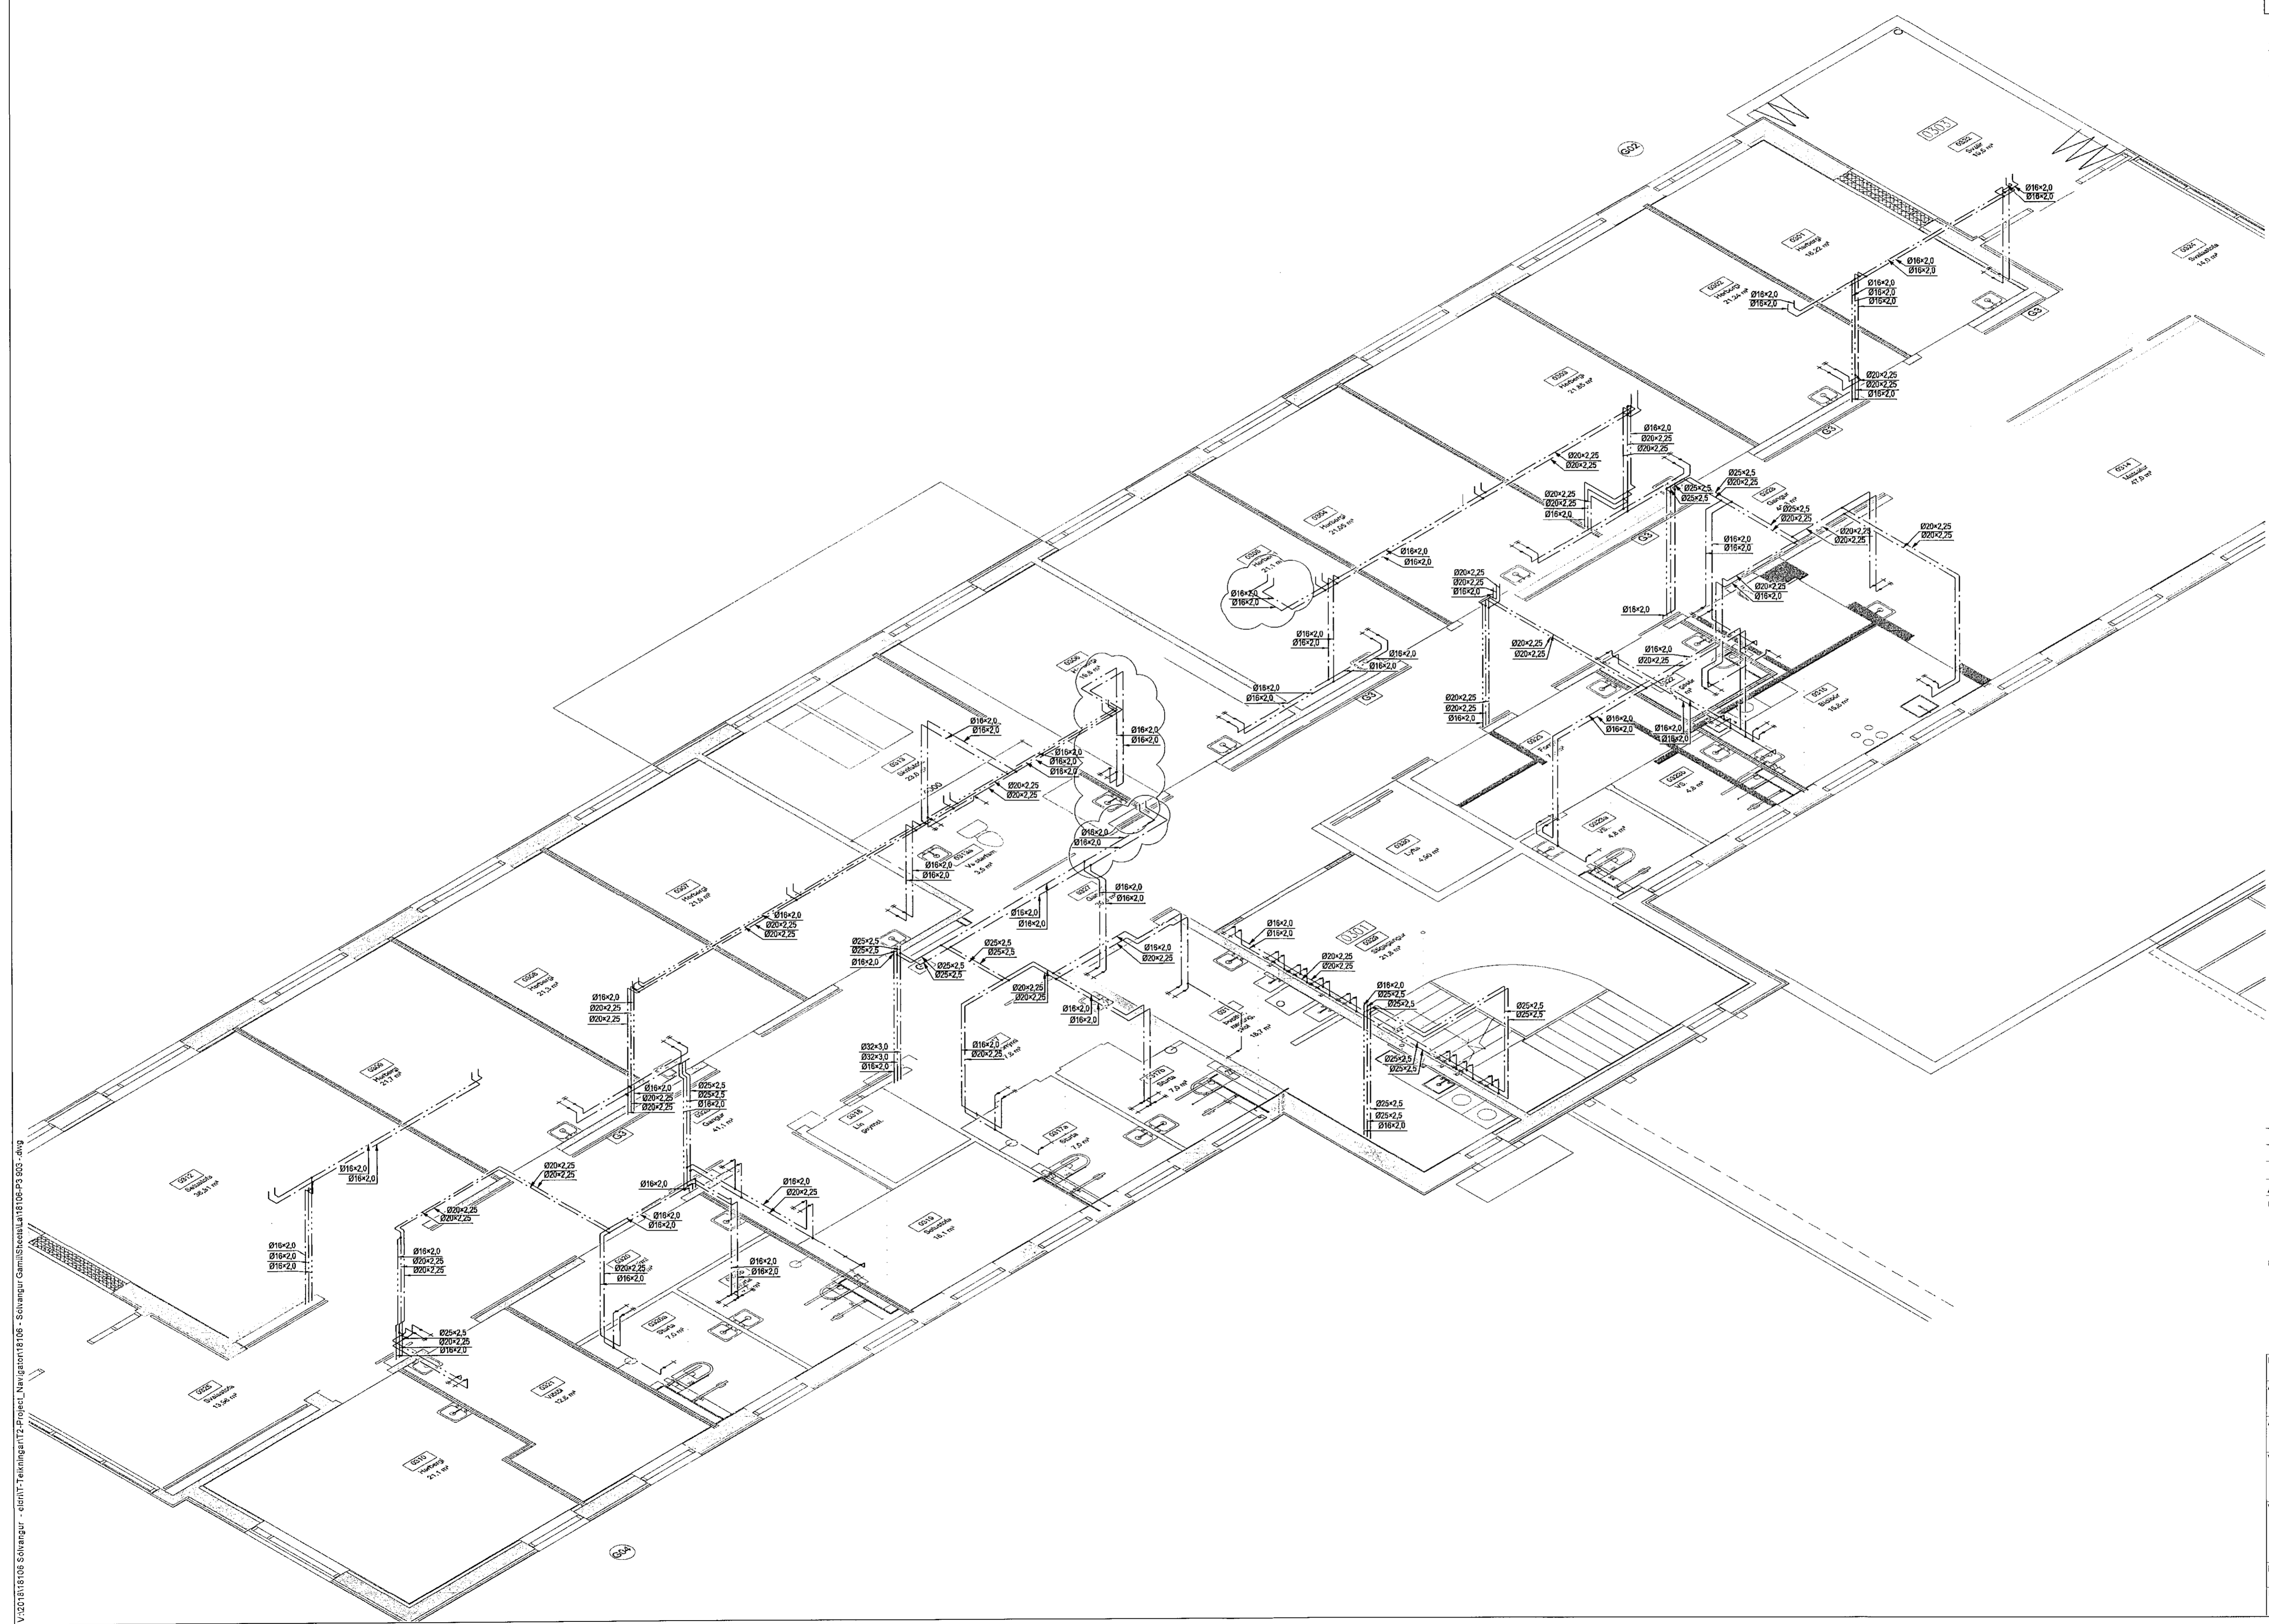

V:\2018\181005 Sölvangur - aðbitt\T1 teikningart2 Project_Navigat\181005-P3-000.dwg

A 20.10.21 Bætt við handlaug og lega lagna broytingar
Útg. Dags. Skýring
PJK/JGR
Hannað/Vírfaríó

VSBS
VERKFRÆÐISTOFA
Bæjarhvauni 20 / 220 Hafnarfjörður
Kensaltala 710796-2899
Sími 595 8020
vsb@vsb.is / www.vsb.is

Dagsetning aðaluppdráttar: ÁRITUN HÖNNUNARSTJÓRA:

Áritun hönnunarsjóra: ÚTI

Áritun sérfræðis: ÞORGEIR J. KJARTANSSON

Verkhúsi: SÖLVANGSVEGUR 2
220 HAFNARFJÖRÐUR

Verkhúsi: Lagnir
Neyslúvatnslagnir 3.hæð
Rúmmynd

Hannað	Teiknað	Vírfaríó	Kvaró	Síða
PJK	PJK	JGR	-	/ A1
Dags.	Verkefni	Teikning	Útgáfa	
31.03.2021	18106	P3 903	A	