


Samþykkt þann
 01. nóv. 2021
 E.h. byggingarfulltrúarsins í Hafnarföð
 Hjalmar A. Jónsson
 H A S

SKÝRINGAR

Almennar skýringar sjá teikningu P0 000 og P0 001

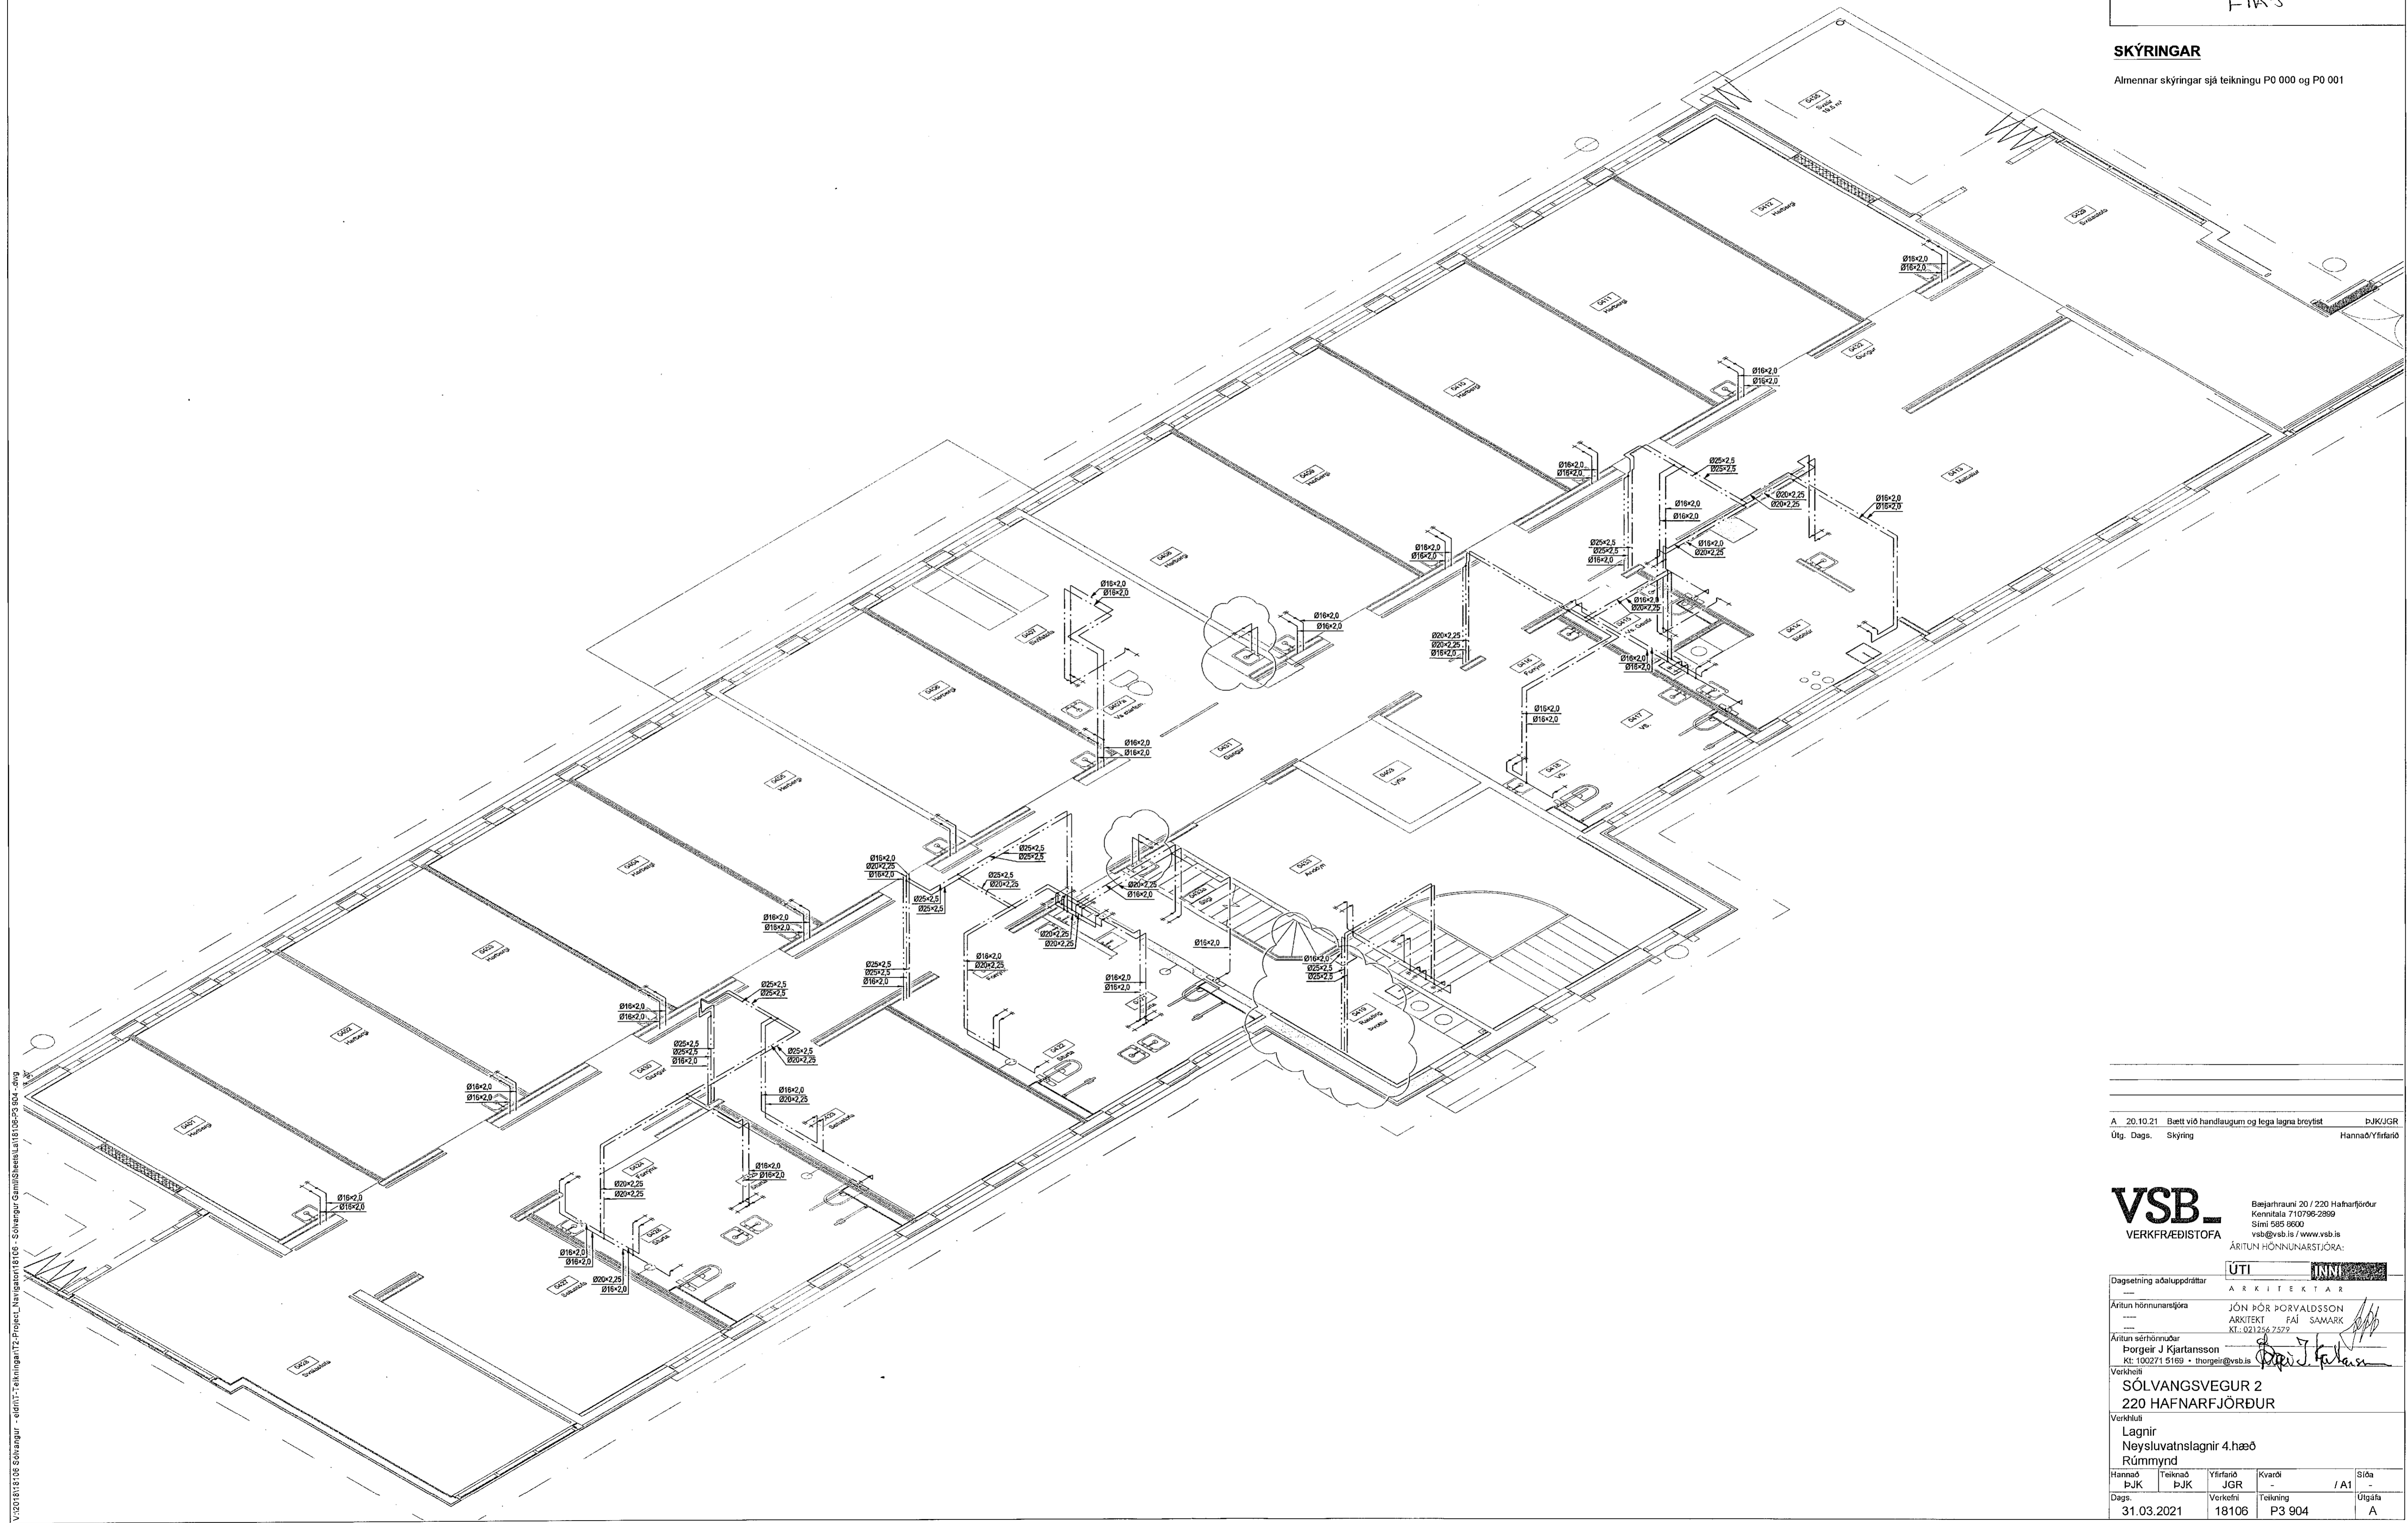

V:\2018\18106 Schöngur - admin\7-teikningar\12-Project_Navigations\18106-P3-Sk1.dwg

A_20.10.21 Bætt við handlaugum og lega ligna breyting
 Útg. Dags. Skýring
 HannayYfirfarið

VSB.
 VERKFRÆÐISTOFA
 Bæjarhrauni 20 / 220 Hafnarfjörður
 Kennitala 710798-2899
 Sími 585 8800
 vsb@vsb.is / www.vsb.is

ÁRITUN HÖNNUNARSTJÓRA:
 ÚTI
 ARKITEKTAR
 Áritun hönnunarstjóra
 JÓN ÞÓR ÞORVALDSSON
 ARKITEKTI FAJ SAMARK
 Kl. 021256.7572

Áritun sérhönnuðar
 Þorgeir J Kjartansson
 Kl. 190271 5169 • thorgeir@vsb.is

SÖLVANGSVEGUR 2
220 HAFNARFJÖRÐUR

Verkhúsið
 Lagnir
 Neysluvatnslagnir 4.hæð
 Rúmmynd

Hannasíða	Teiknasíða	Yfirfarið	Kvarði	Síða
Dags.	PJK	JGR	/ A1	Útgáfa
31.03.2021	PJK	JGR	P3 904	A