

ÁRITUN BYGGINGARFULLTRÚA

Samþykkt þann

01. nóv. 2021

f.h. byggingarfulltrúans í Hafnarfjörð
Hjalmar A. Jónsson

HAFJ

HÖNNUNARSTJÓRN
ASK
ASKAR ÖRN SIGURSSON KT. 17066-0019


29. Okt. 2021

ÁRITUN HÖNNUNARSTJÓRA

ALMENNAR SKÝRINGAR

- SJÁ FLEIRI ALMENNAR SKÝRINGAR Á TEIKNINGU 0000
- ÖLL MÁL ERU Í MILLIMETRUM, EN KÓTAR OG HNIT ERU Í METRUM
- BYGGINGIN ER GRUNDUÐ Á ÞJÖPPUÐUM BÖGGLABERGS-ÞÚÐA
- LEYFILEGT ÁLAG Á FYLINGU ER 0,30 MPa Í BROTMARKARÁSTANDI OG 0,45 MPa Í JARÐSKJÁLFTA
- SJÁ TEIKNINGAR FRÁ Á HÖNNUN OG RÁÐGJÖF FYRIR SÖKKULSKAUT
- SJÁ TEIKNINGAR FRÁ NNE FYRIR GÖT Í SÖKKLA OG STAÐSETNINGU GÖLFNÐURFALLA

- TÁKN:
- U-XXX HNITAPUNKTUR Í ÚTBRÚN UNDIRSTAÐA
 - 0,00 STEYPUKÓTI OFAN Á PLÖTU
 - ⊖ t=120 ÞYKKT Á STEYPTRI BOTNPLÖTU

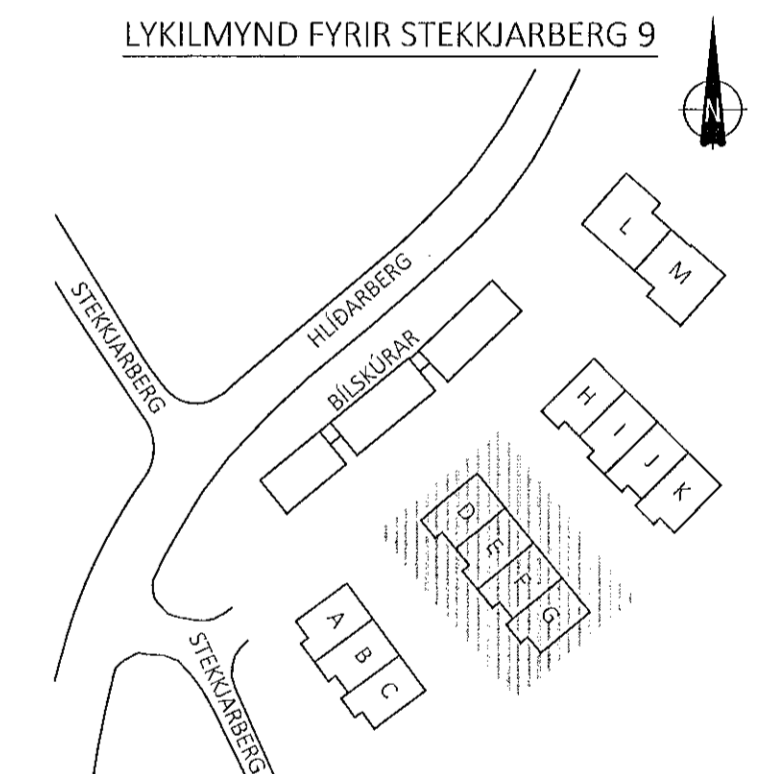

A 20.09.2021 STEYPUMÁLUM BREYTT
ÚTG. DAGS. SKÝRING

STEEKJARBERG 9
HAFNARFJÖRÐUR

BURÐAVIRKI
UNDIRSTÖÐUR - HÚS D TIL G
GRUNNMYND

SAMÞYKKT: *Ólafur Þorvaldsson* KENNITALA: *020204150*

DAGS. ÚTGÁFU: 09.12.2019 HÖNNUÐUR: HE
DAGS. BREYTT: 20.09.2021 YFIRFARUÐ AF: ES

MELIUVARÐI: 1:50

HANNA


VERKFRÁÐISTOFA

18025 **0102** A

VERKNR. NÚMÉR ÚTG.

ÁRMÓLA 4-6 108, REYKJAVÍK KT. 631216-0480 Sími: 771-5252
hanna@hanna.is hrund@hanna.is

GRUNNMYND UNDIRSTAÐNA - HÚS D TIL G - M1:50

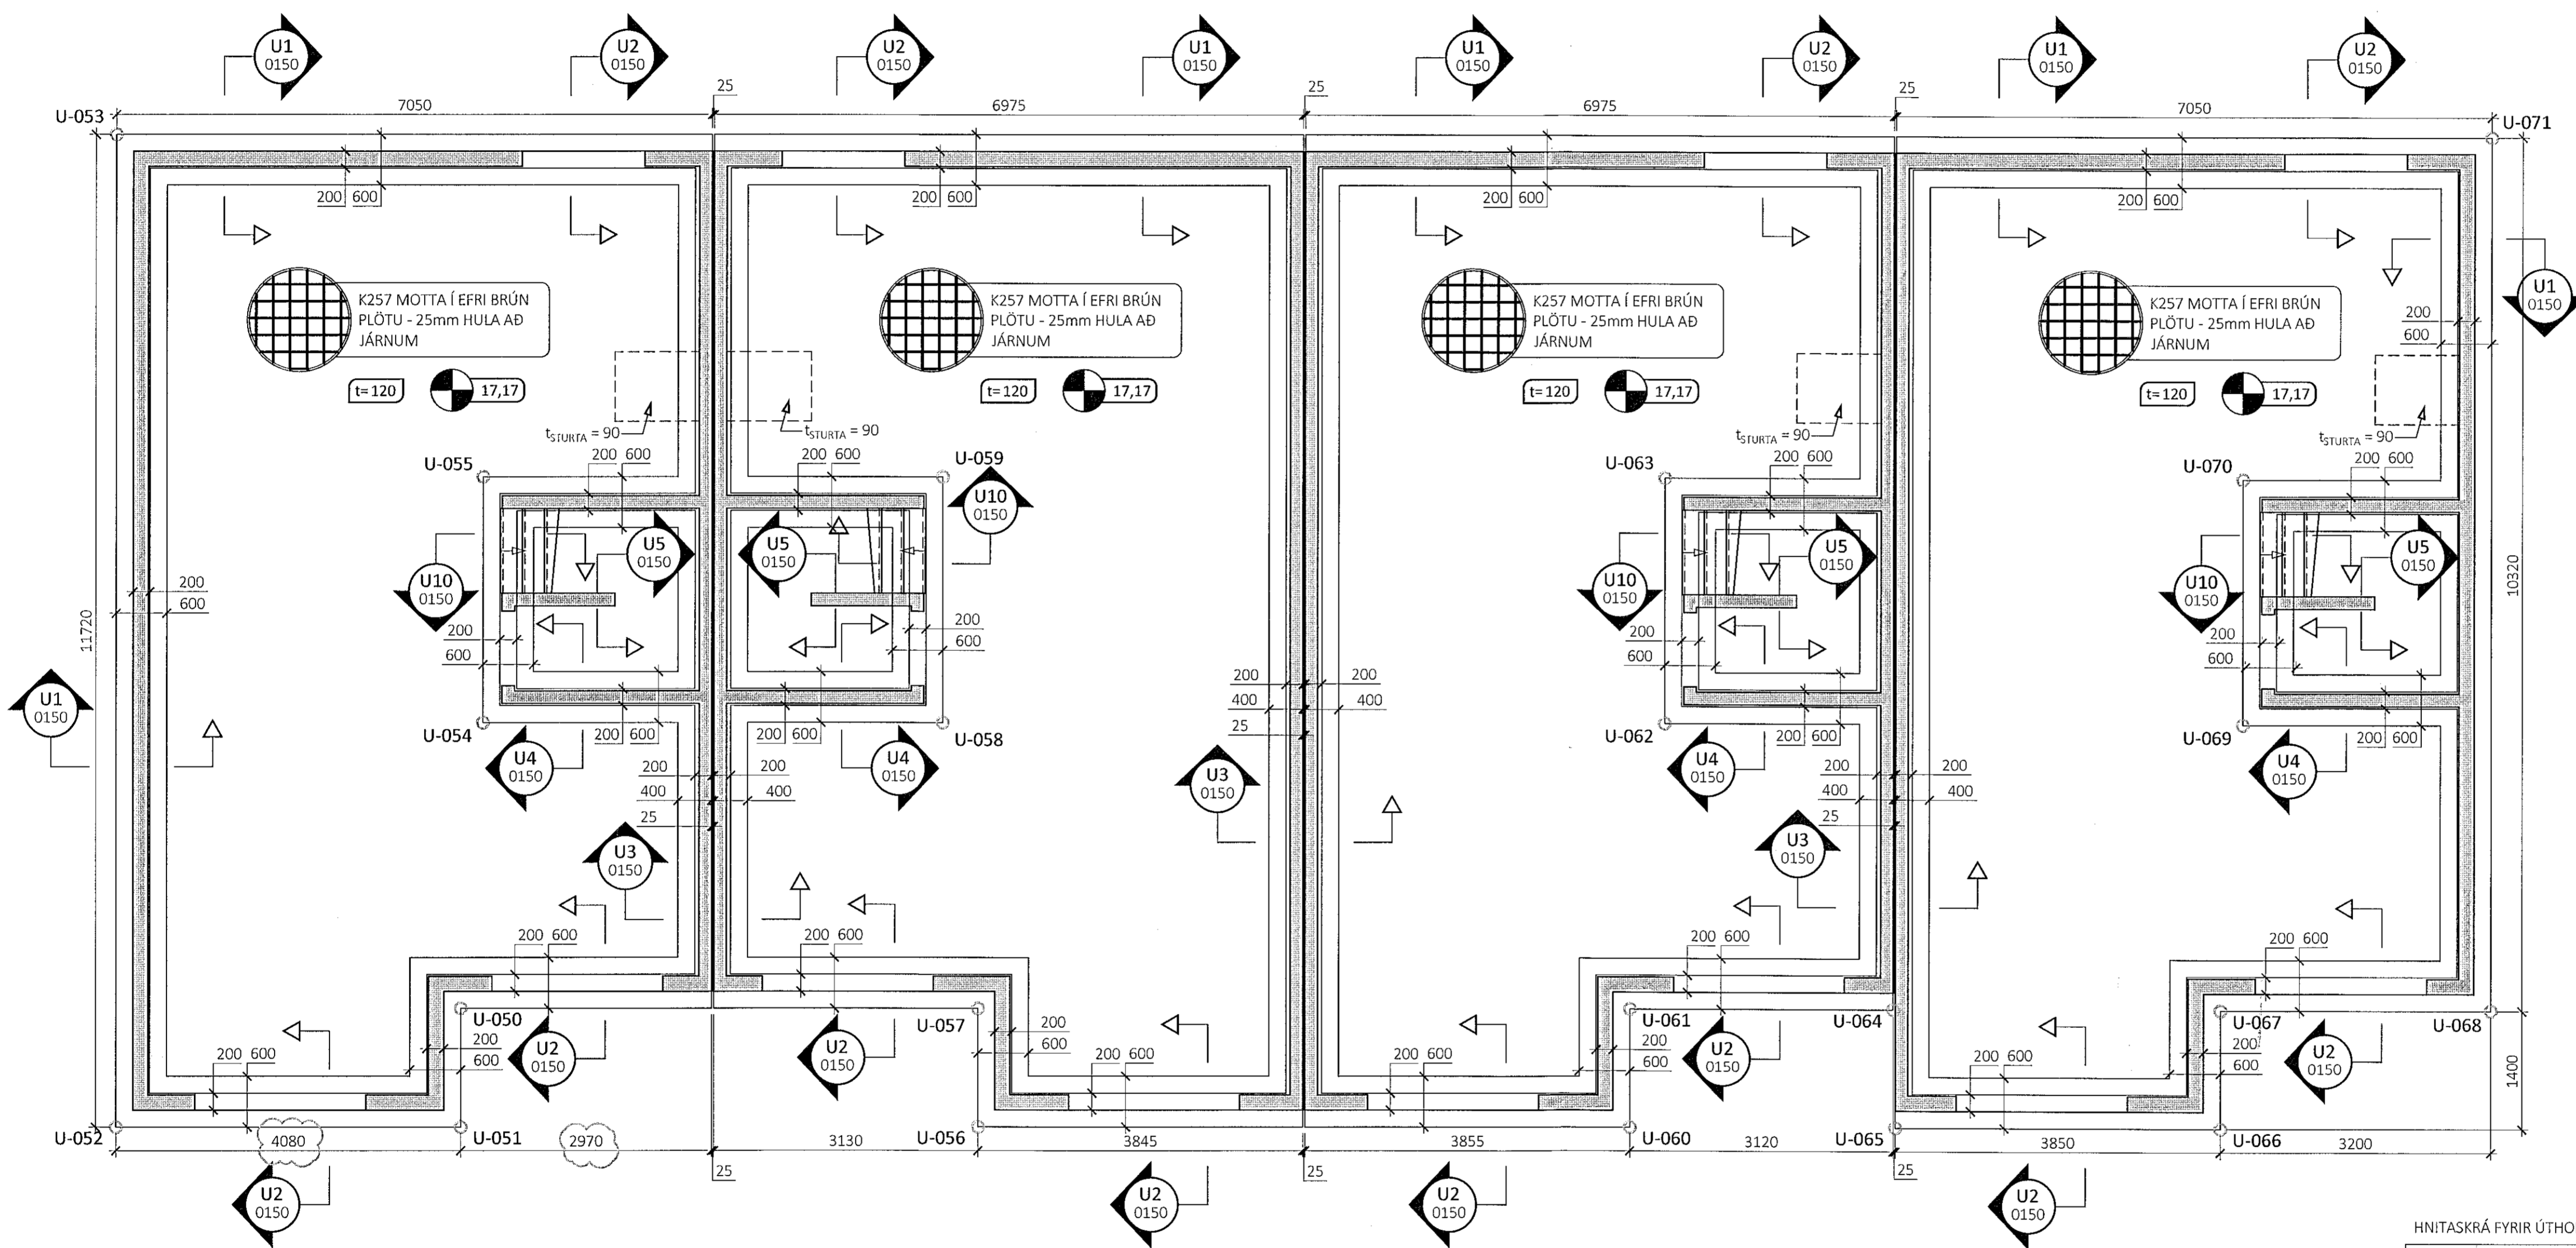

HNITASKRÁ FYRIR ÚTHORN UNDIRSTAÐNA:

	X-HNIT	Y-HNIT
U-050	356802,601	398944,923
U-051	356801,520	398944,033
U-052	356798,928	398947,185
U-053	356807,980	398954,629
U-054	356805,373	398946,866
U-055	356807,612	398948,708
U-056	356805,410	398939,303
U-057	356806,491	398940,192
U-058	356808,831	398942,660
U-059	356811,071	398944,502
U-060	356810,317	398933,336
U-061	356811,398	398934,225
U-062	356814,265	398936,053
U-063	356816,505	398937,895
U-064	356813,380	398931,816
U-065	356812,315	398930,907
U-066	356815,760	398927,934
U-067	356815,841	398928,823
U-068	356817,874	398926,351
U-069	356818,613	398930,766
U-070	356820,853	398932,608
U-071	356825,845	398932,906

ALMENNT DEILI Í PLÖTUPYNNINGU Í BOTNPLÖTU Í STURTKULEFUM

