


Samþykkt bann
07. nóv. 2022
fr. byggingarfulltrúnaði Hafnarfríðs
Róbert A. Róbertsson

Vísir: 13.10.2022 11:38:33 Útprintur: 30.09.2022

Útg.	Dags.	Skýring	Braut/ Yfirl.
A	30.09.2022	Verkefning	ÖIB KAB
B	13.10.2022	Uppfært loftræsikerfi	ÖIB KAB

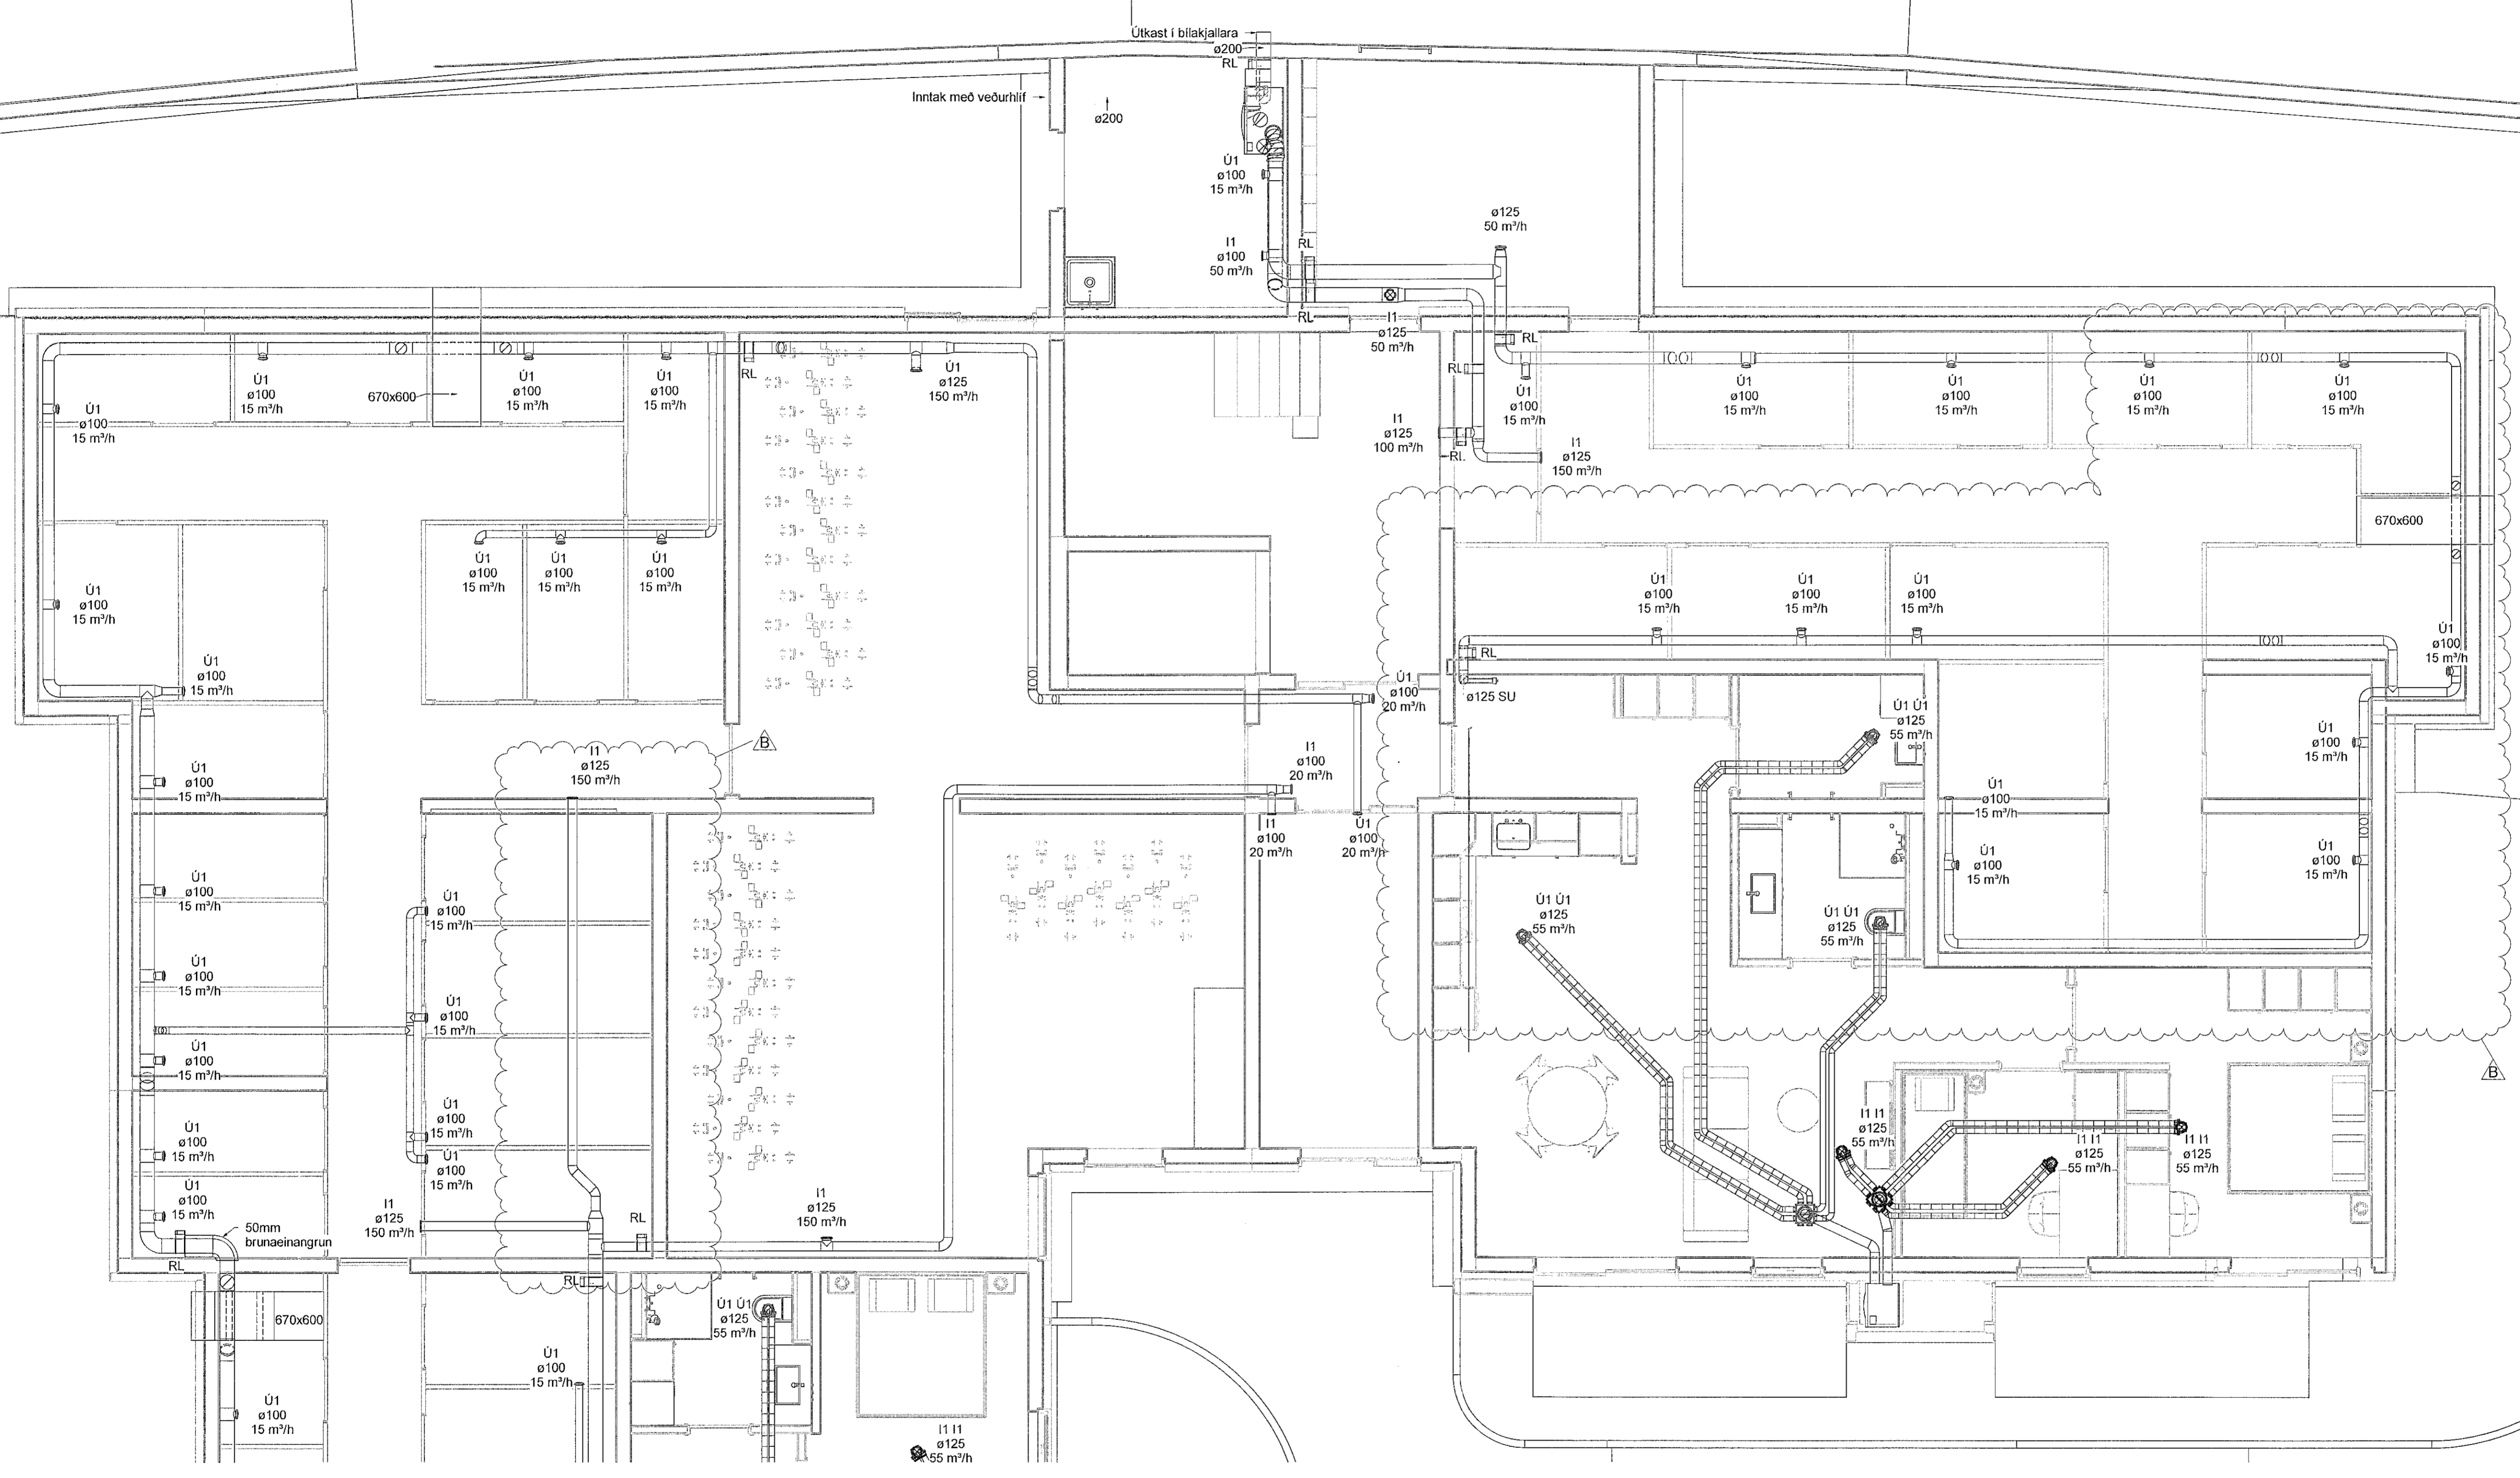

Skýringar


Tengingar við samstæður með ø125 hljóðeinangrandi barka, lengd 1000 mm.

Innsteyptar loftræsilagafir skulu lagðar á milli járngrinda og almennt skal bil á milli röra vera 225 c/c þegar þau liggja samhliða. Ekki skal leggja rötin yfir rafmagnsdósir eða annan búnað.

Almenn tafla fyrir lofmagn gildir nema annað sé tekið fram

Innblástur	Hjónaherbergi	50 m³/klst
Innblástur	Einastakingsherbergi	50 m³/klst
Innblástur	Alrymi	50 m³/klst
Útsog	Baðherbergi/Þvottahús	50 m³/klst
Útsog	Minni salerni	30 m³/klst
Útsog	Eldhús	50 m³/klst

- ø75 innsteyptir stokkar
- Útsog og útkast
- Innblástur og inntak
- Stílloka
- Reyk- og brunaloka
- Ú1** Útsogsdreifari t.d. Lindab KSU
- I1** Innblástursdreifari t.d. Lindab KI
- SL** Stílloka
- RL** Reyk- og brunaloka
- HG** Hljóðgildra
- SU** Stokkur upp um hæð
- SN** Stokkur niður um hæð
- SU/SN** Stokkur upp/niður um hæð

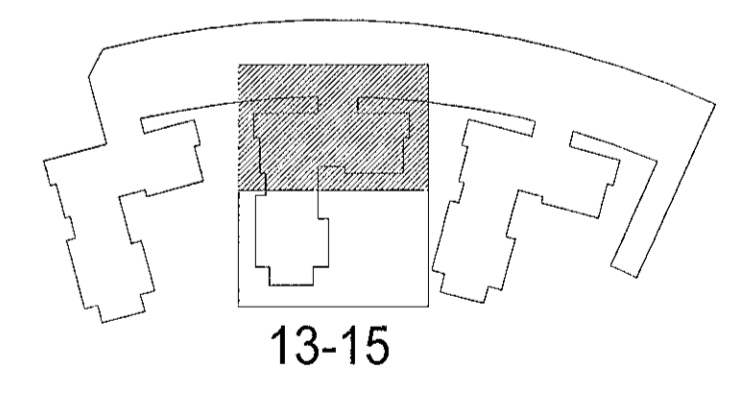


Hringhamar 13-15
221 Hafnarfjörður

Lagnir og loftræsikerfi
Loftræsikerfi
Grunnmynd 1.hæð

TEKNIÐMÉR	BLASTTÆR	HANNAÐ	ÖIB
9354-001	A1	TEKNAÐ	UBB
00_2_53_31		YFRIFARÐ	KAB
DAGS	MELKVÆÐI	ÓTÓLFA	
30.09.2022	1 : 50		B

Ógiltanúmer og dagsetning aðalþess: Frumútgáfa 12.04.2022
Höfundur: Kári Brekason - Hl. 071187-2069
Höfundarstíll: Haraldur Ingvarsson kt. 030956-2383

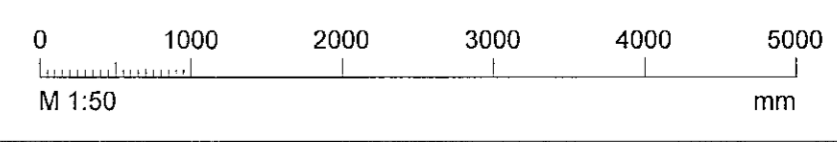

Kári Brekason
Haraldur Ingvarsson