


Samþykkt þann
14. nóv. 2022
Th. byggingarfulltrúans í Hafnarfirði
Róbert A. Róbertsson

Öll mál tákist/staðfæriss á staðnum áður en smíði hefst.
Mieræmi í teikningum skal tafarlaust tilkynna hönnuðum.
Teikningar arkitekta skal lesa með teikningum meðhönnuða.

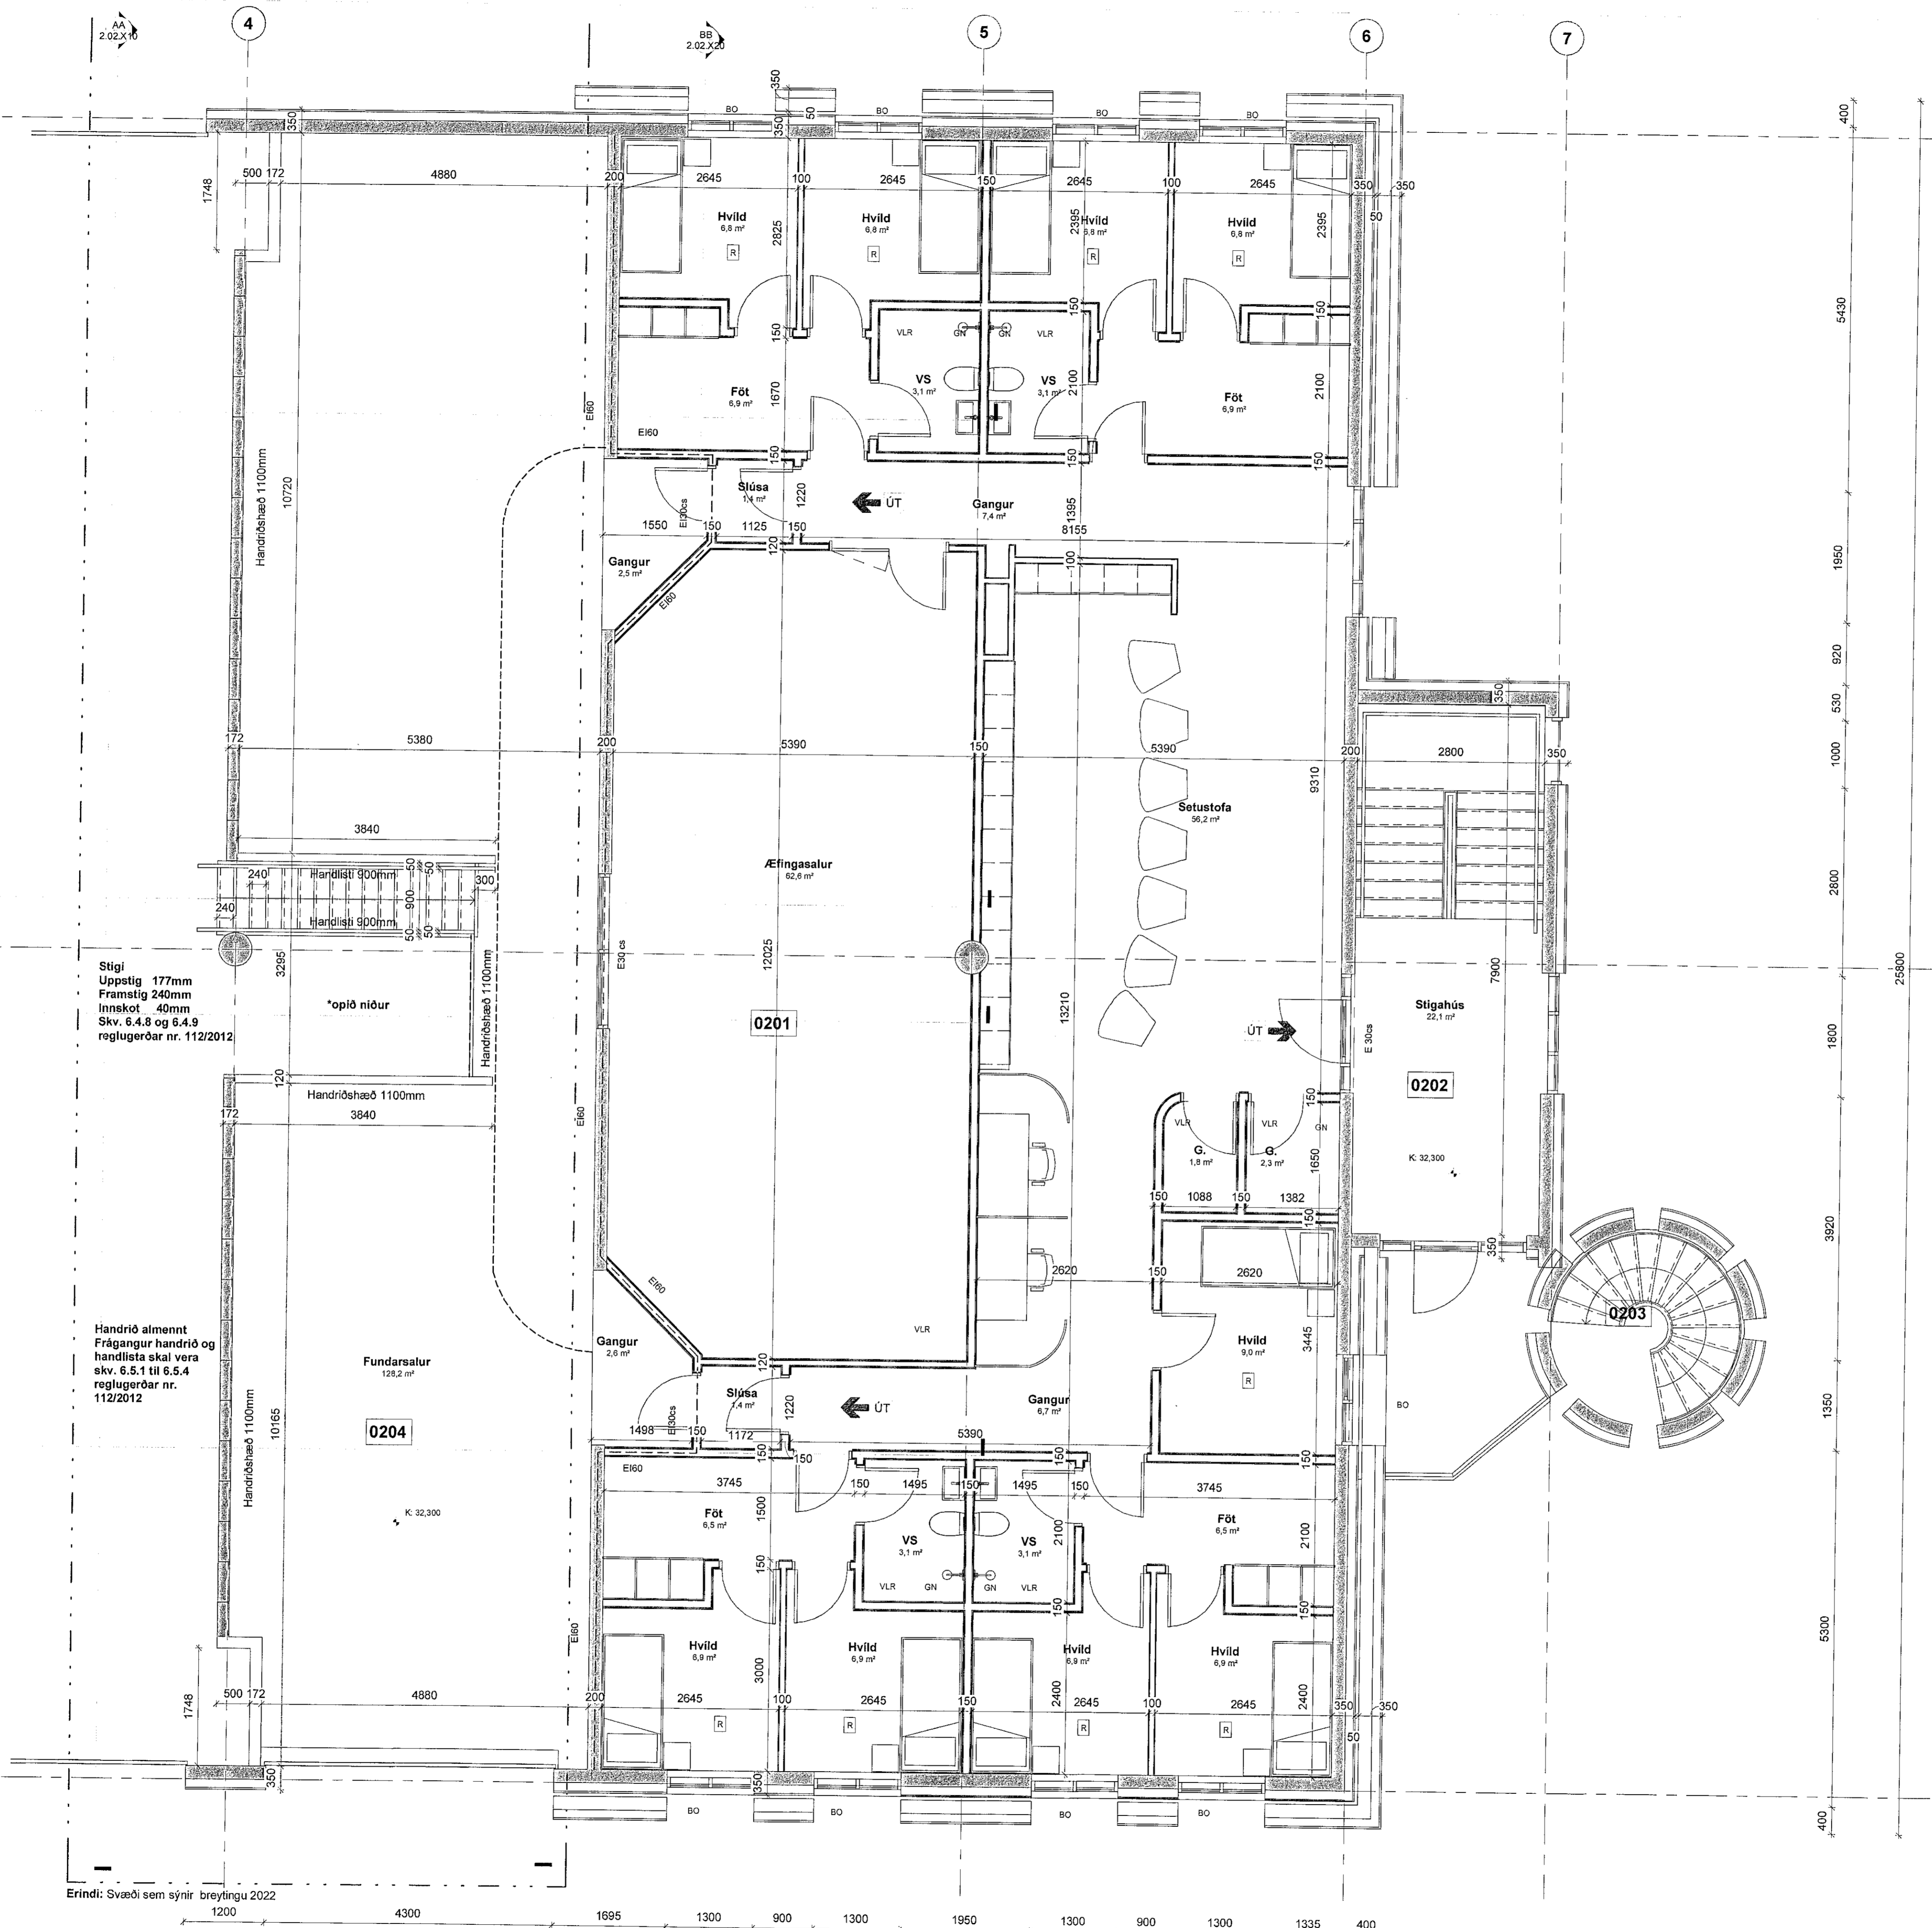

Stígi
Uppstígi 177mm
Framstígi 240mm
Innskoti 40mm
Skv. 6.4.8 og 6.4.9
reglugerðar nr. 112/2012

Handrið almennt
Frágangur handriðs og
handlista skal vera
skv. 6.5.1 til 6.5.4
reglugerðar nr.
112/2012

Erindi: Svæði sem sýnir breytingu 2022

GRUNNMYND 2.HÆÐ
1:50

Premað: 7/10/2022 2:54:07 PM

Skjá: V11-Stokkvisstodvar19042-Skúlahraun 6IRevit19042 - Skúlahraun 6 - Hafnarfirði (breyting kvk.kk, gangur og efnihæð).rvt

A	19.05.2022	Byggingarfulltrúans útgáfa	JBB
Útg.	Dags.	Skýring	Br.alf.

Verkhelti:	Skúlahraun 6 Slökkvistöð - breyting inni 200 Hafnarfirði
Verkhelti:	Grunnmynd 2. hæð
Teikninganúmer:	2.01.201
Verknúmer:	19042
Staðgreinir:	1400-1-78100060
Landnúmer:	L178277
Matshluti:	
Mælikvarði:	1:50
Aðalhönnuður / Hönnunarstjóri:	SH
Teiknað af:	JBB
Yfirfarið af:	SH
Dagsetning:	19.05.2022
Útgáfa:	
Samþykkt:	

ARKÞING | nordic
BOLHOLT 6 - REYKJAKÍMÍ: 570 5700 - arkting@arkthing.is - www.arkthing.is
SIGURDUR HALLGRÍMSSON, 170753-3139 ARKITEKT
BIRKIR ARNÁSSON, 200787-3169 BYGGJFR.
HALLUR KRISTJÓNSSON, 220579-3899 BYGGJFR.
HELGI MARI HALLGRÍMSSON, 210279-3429 ARKITEKT

Bláskauti: A1