

SKÝRINGAR



Almennar skýringar sjá teikningu LO 000 og LO 001

Þar sem brunalokur (BRS) geta ekki verið alveg við brunaskil skal einangra á milli brunaloka og brunaskila.

Brunaskil

Skýringar á línur sem afmarka brunaskil. Ef miðenni er á milli arkitekts og verkfræðistofna VSB ráða teikningar arkitekts.

————— = Brunaskil

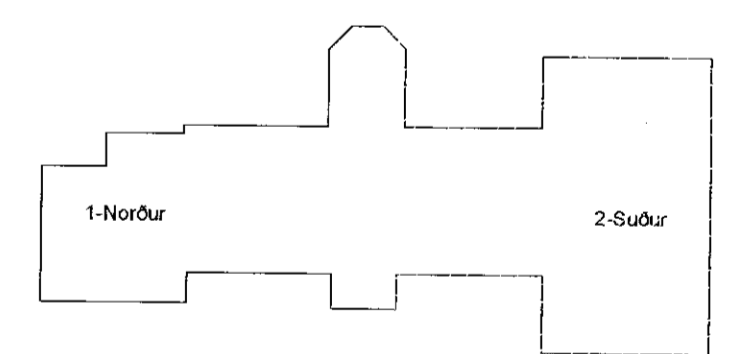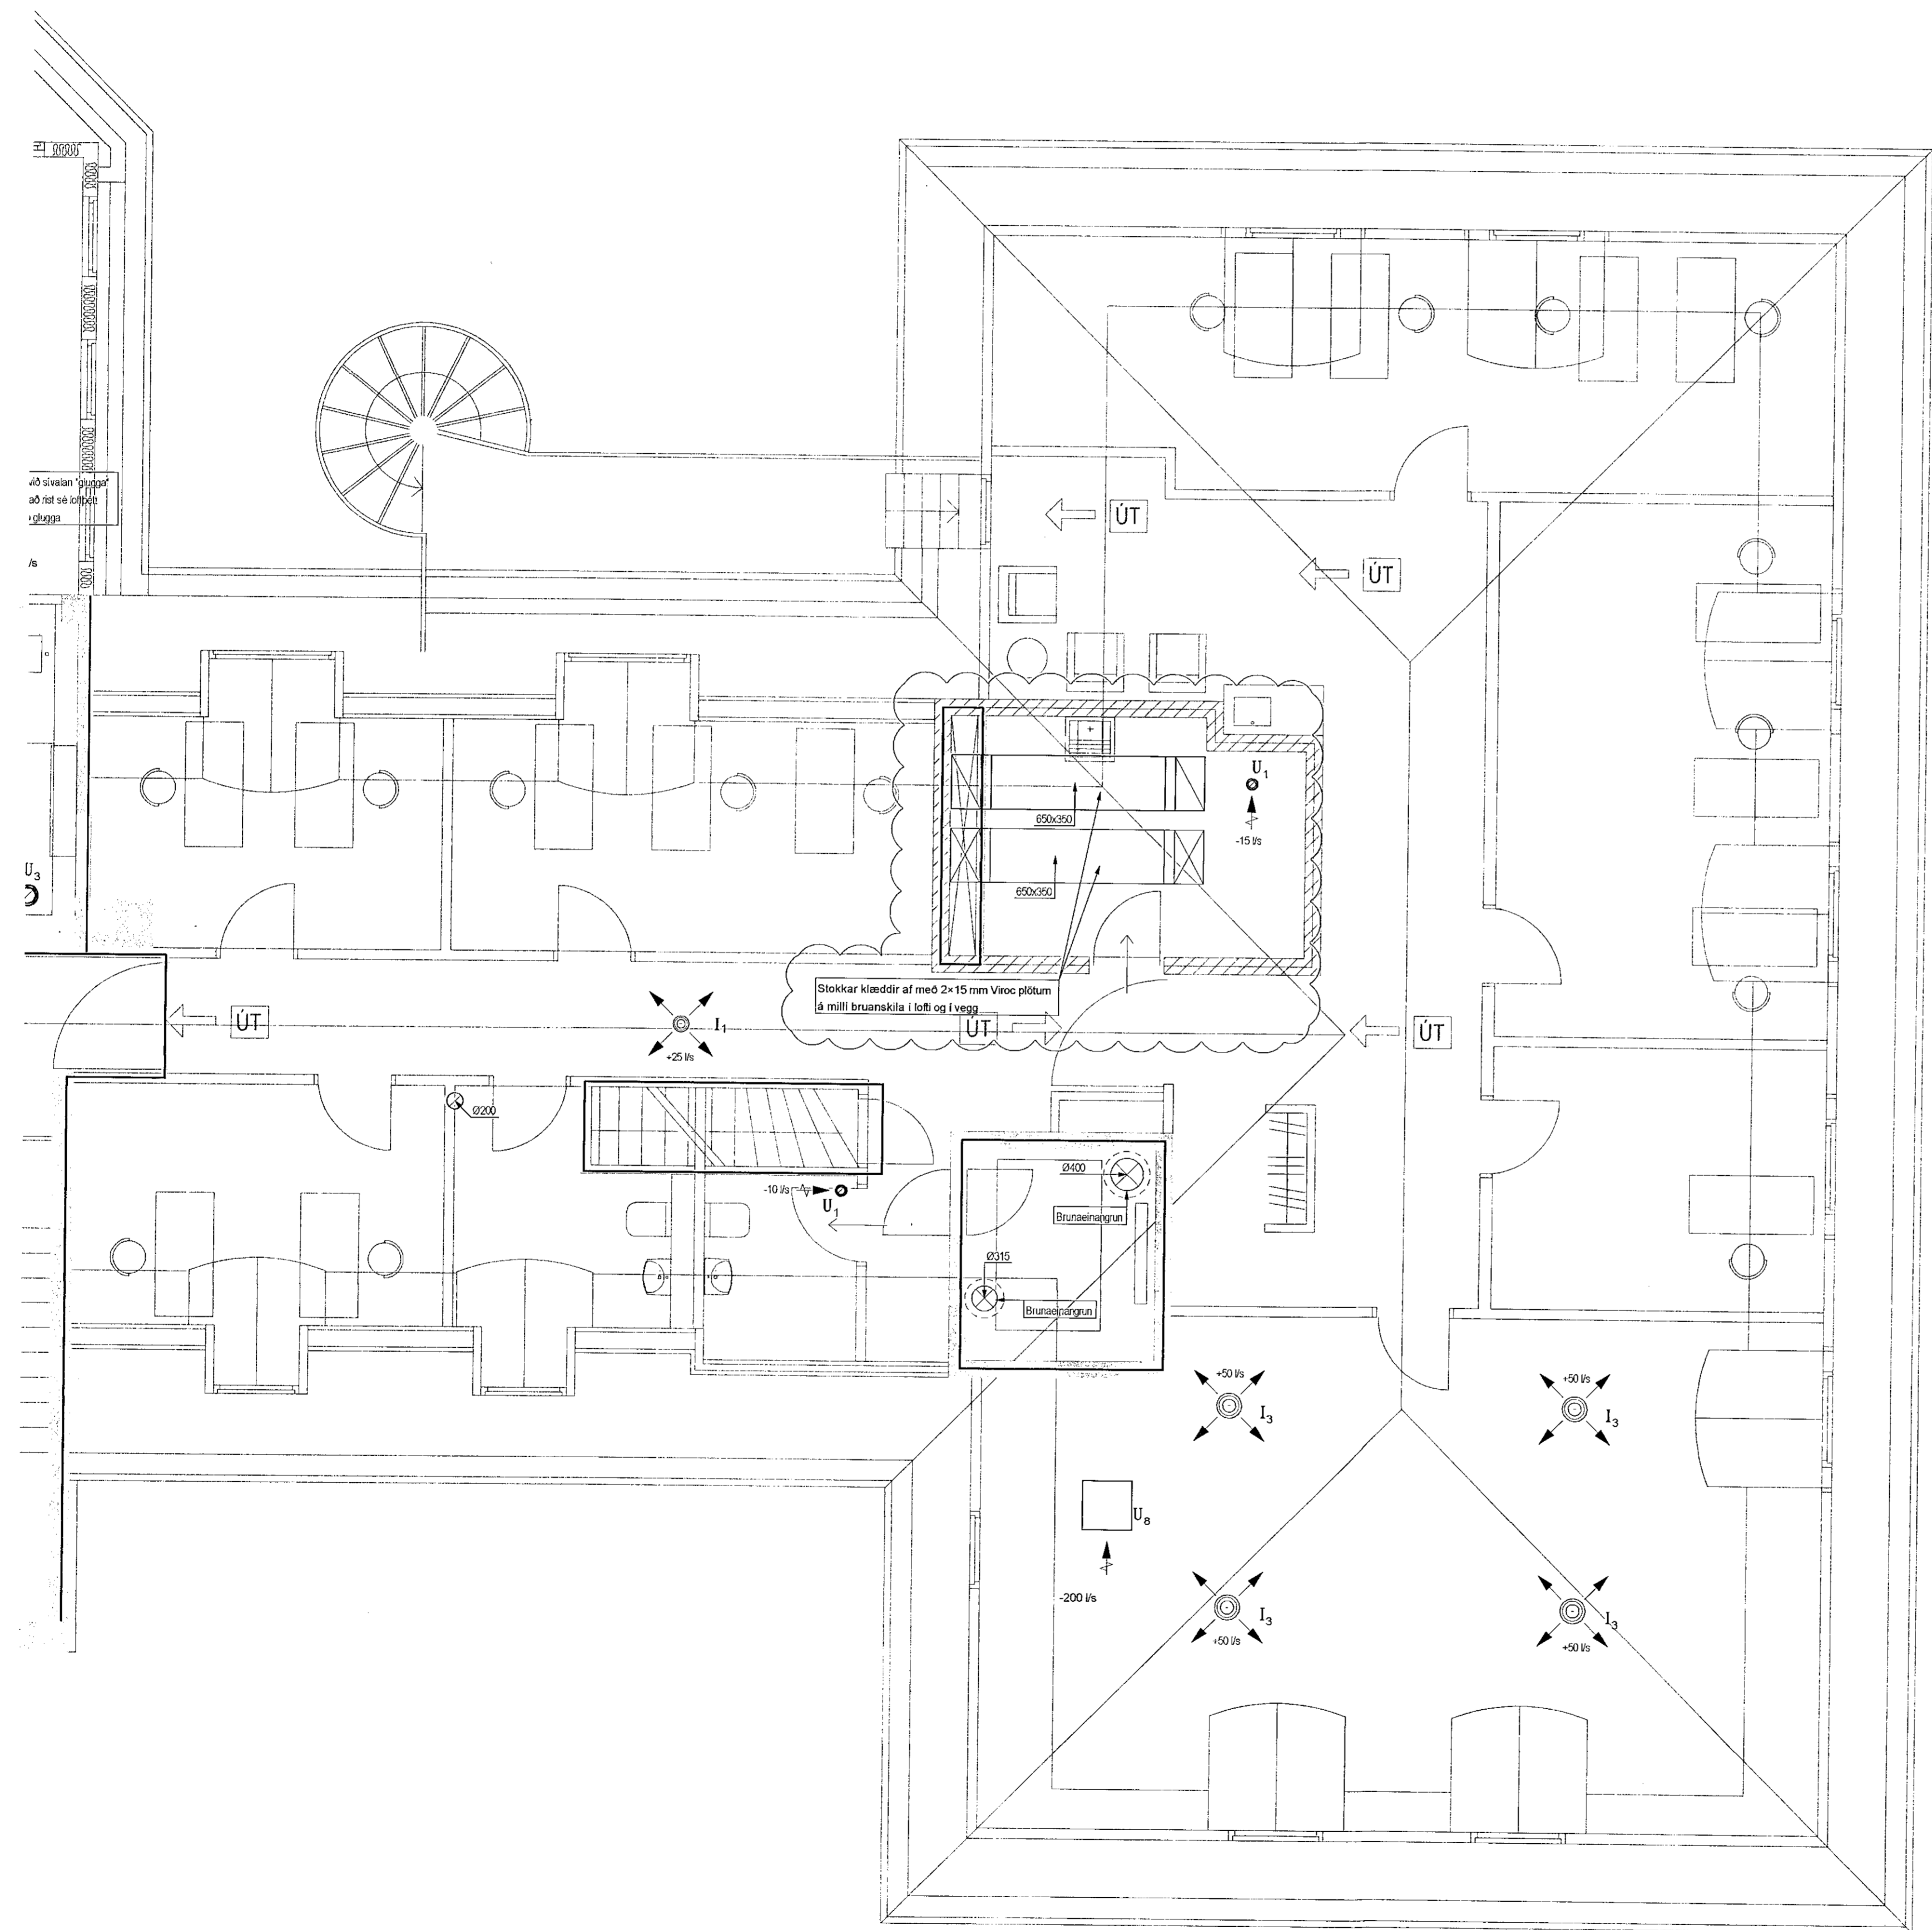

B	19.11.21	Útsög úr mætingu og BRS dettur út	BS/BJK
A	11.10.21	Yfirþjálfskerfi og drögn lyftu	BS/BJK
Útg.	Dags.	Skýring	Hanna Ó Yfirlió

VSB
VERKFRÆÐISTOFA

Bejartraunil 20 / 220 Hafnarfjörður
Kerfinkala 710796-2899
Sími 585 8600
vsb@vsb.is / www.vsb.is

Dagsetning aðaluppdráttar

Áritun höfundar

Áritun stjórnunar

Verkefni

SUÐURGATA 41
220 HAFNARFJÖRÐUR

Verkhúsi

Loftræsing
4. hæð
Grunnmynd 2

Hanna Ó	Teiknað	Vfirlió	Kvaró	Síða
BS	BS	BJK	1:50	/ A1
Dags.	Verkefni	Teikning	Útgáfa	
16.07.2021	18172	L1 042	B	