

SKÝRINGAR



Almennar skýringar sjá teikningu L0 000 og L0 001

Par sem brunalokur (BRS) geta ekki verið alveg við brunaskil skal einangra á milli brunaloka og brunaskila.

Brunaskil

Skýringar á línun sem afmarka brunaskil. Ef missæmi er á milli arkitektó og verkfræðiloknings VSB ríða teikningar arkitektó.

————— = Brunaskil

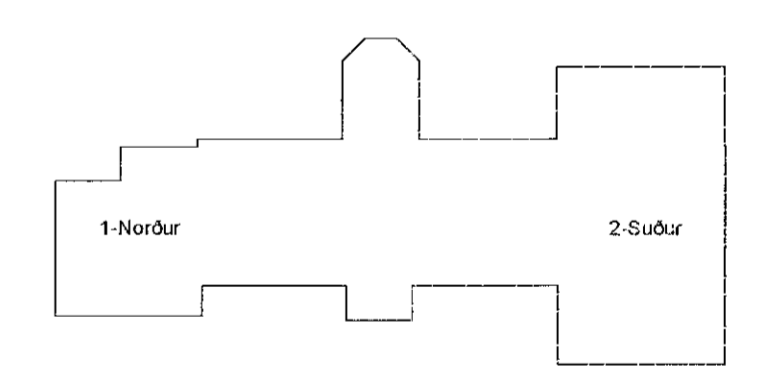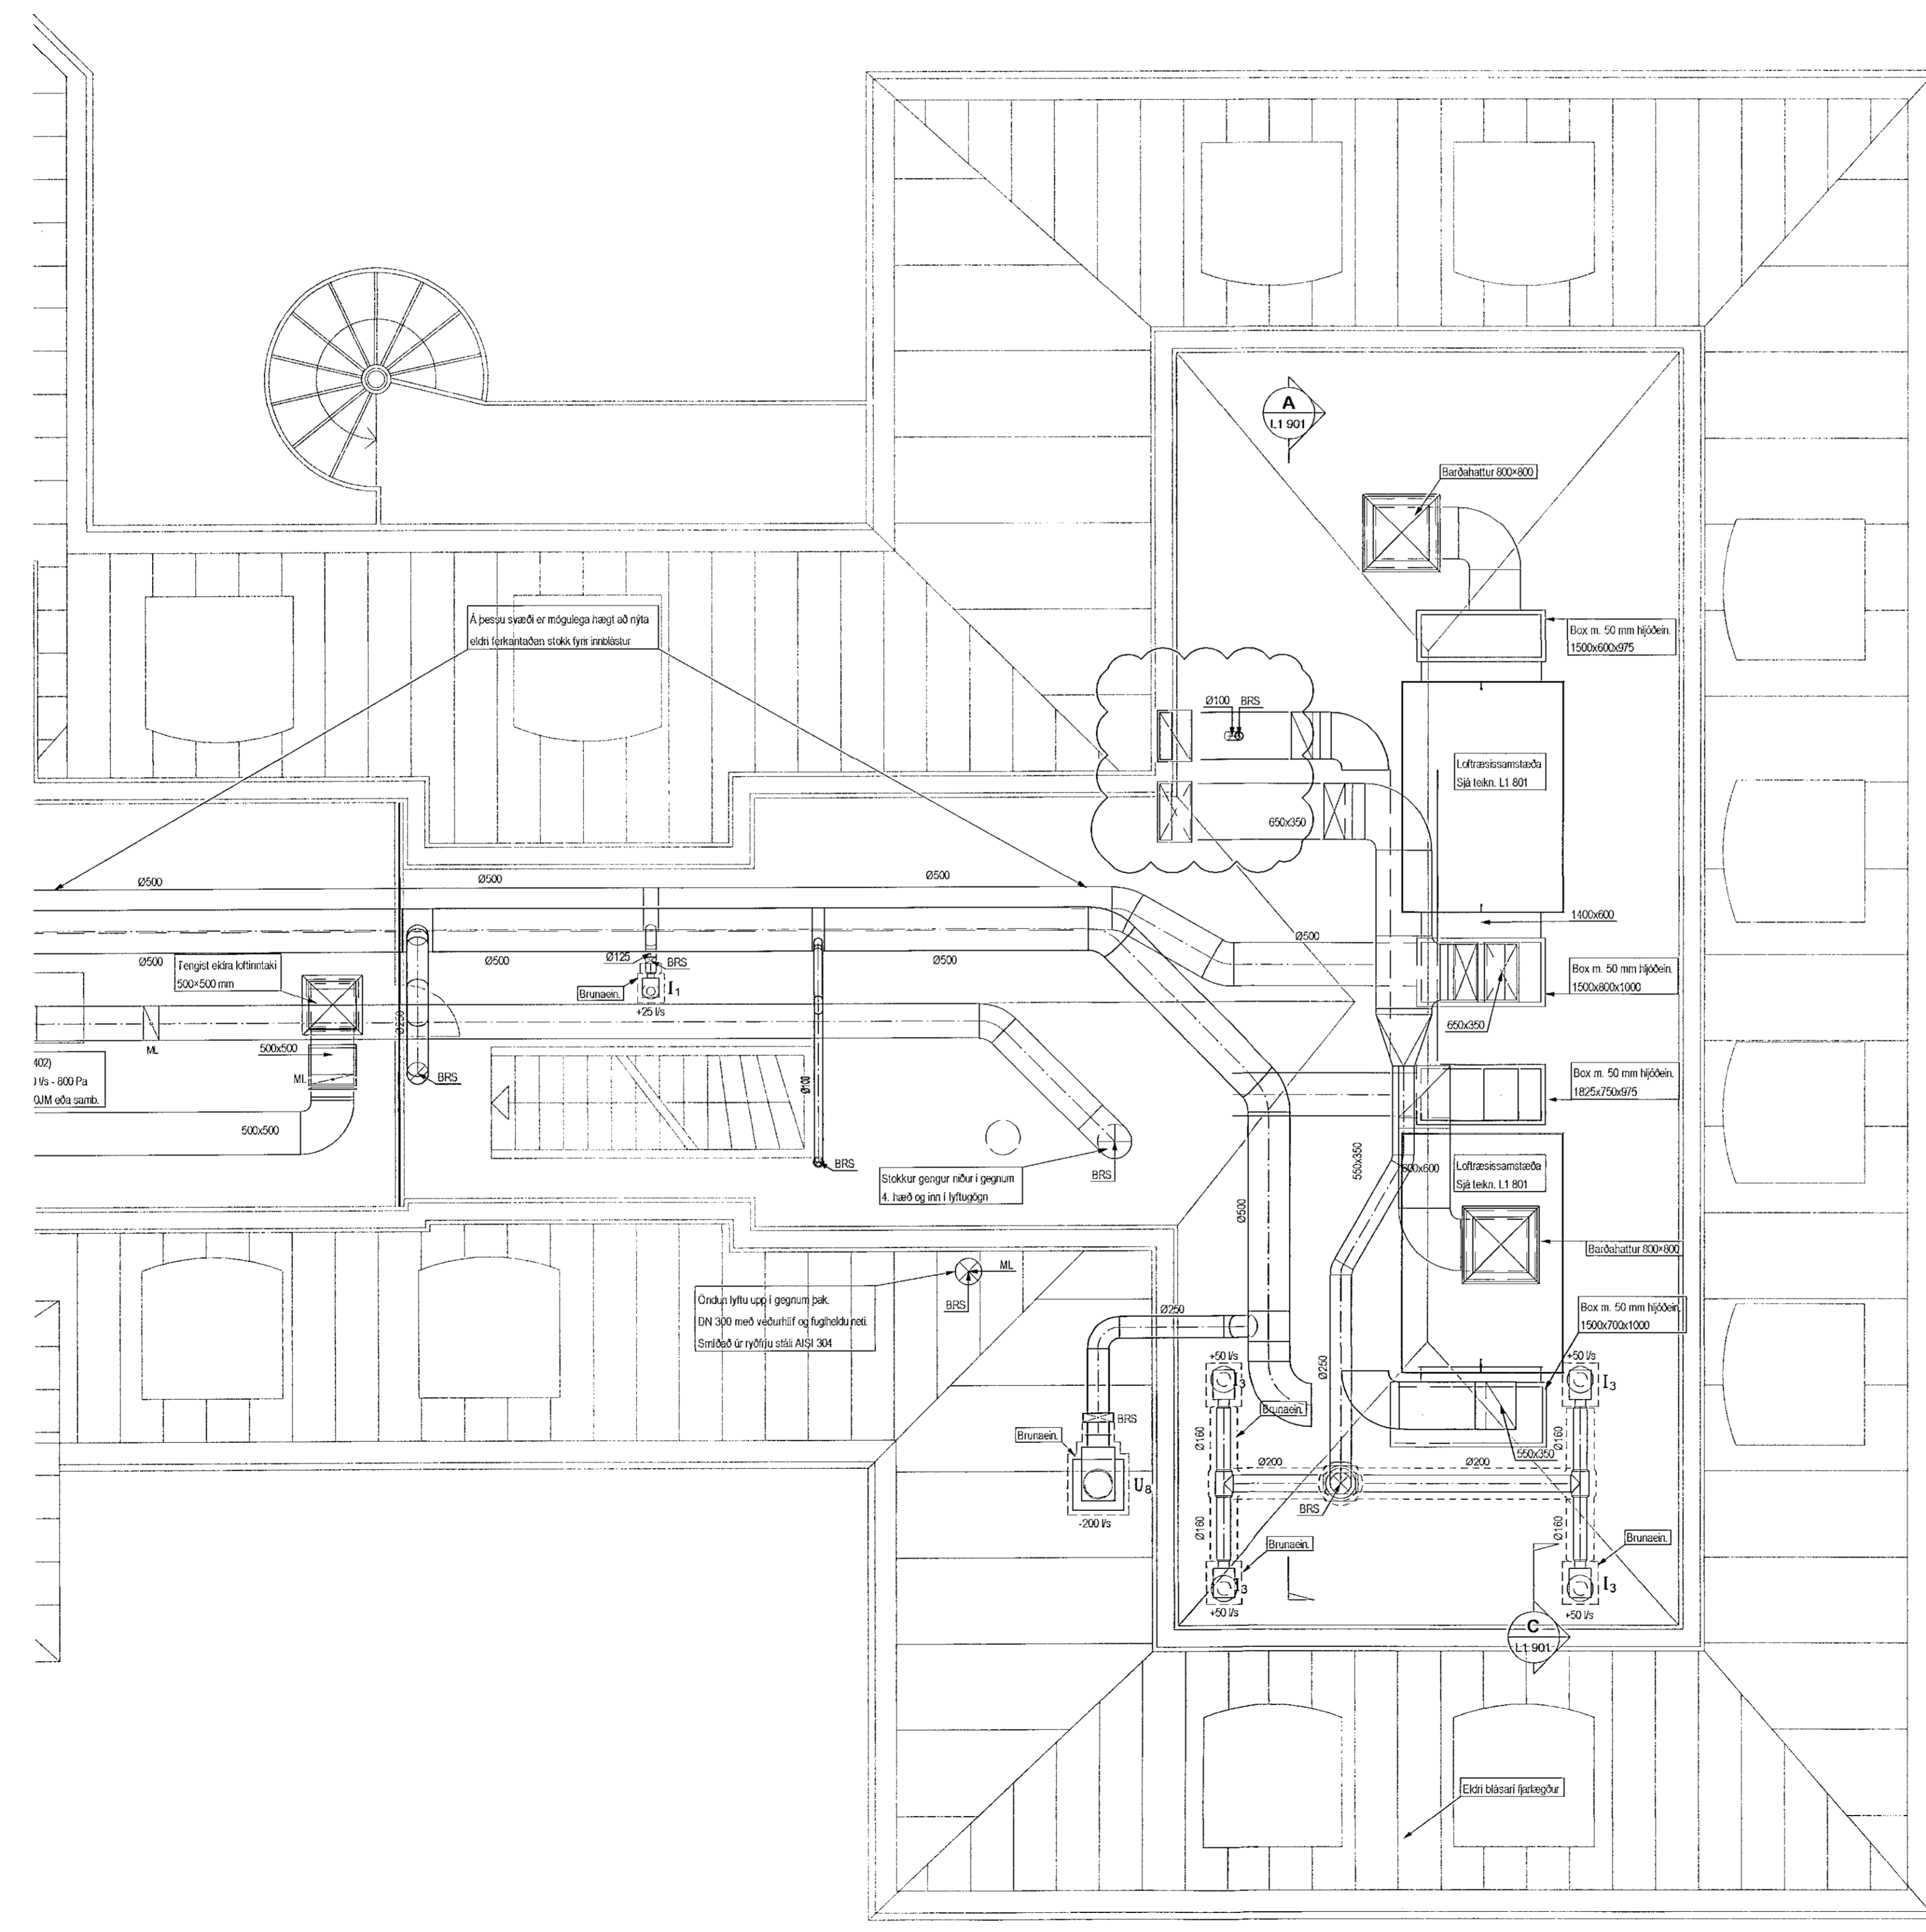

B	18.11.21	Loftræsing og BRS dekur út	BS/PJK
A	11.10.21	Yfirprýðingakerfi fyrir lytur	BS/PJK
Útg.	Dags.	Skýring	Hannað/Yfirfarið

VSB
VERKFRÆÐISTOFA

Bejarhrauni 20 / 220 Hafnarfjörður
Kennitala 710796-2899
Sími 585 0600
vsb@vsb.is / www.vsb.is

Dagsetning aðaluppdráttar

Artúðir: *[Signature]*

Artúðir stjórnunar: Þorgeir J. Kjartansson
Kt: 100271 5169 • thorgeir@vsb.is

Verkefni: *[Signature]*

SÚÐURGATA 41
220 HAFNARFJÖRÐUR

Verkefni:
Loftræsing
5. hæð
Grunnmynd 2

Hannað	Teiknað	Yfirfarið	Kvarði	Síða
BS	BS	PJK	1:50	/ A1 -
Dags.	Verkefni	Teikning	Útgáfa	
16.07.2021	18172	L1 052	B	