


U030 SNID
G101 1:20

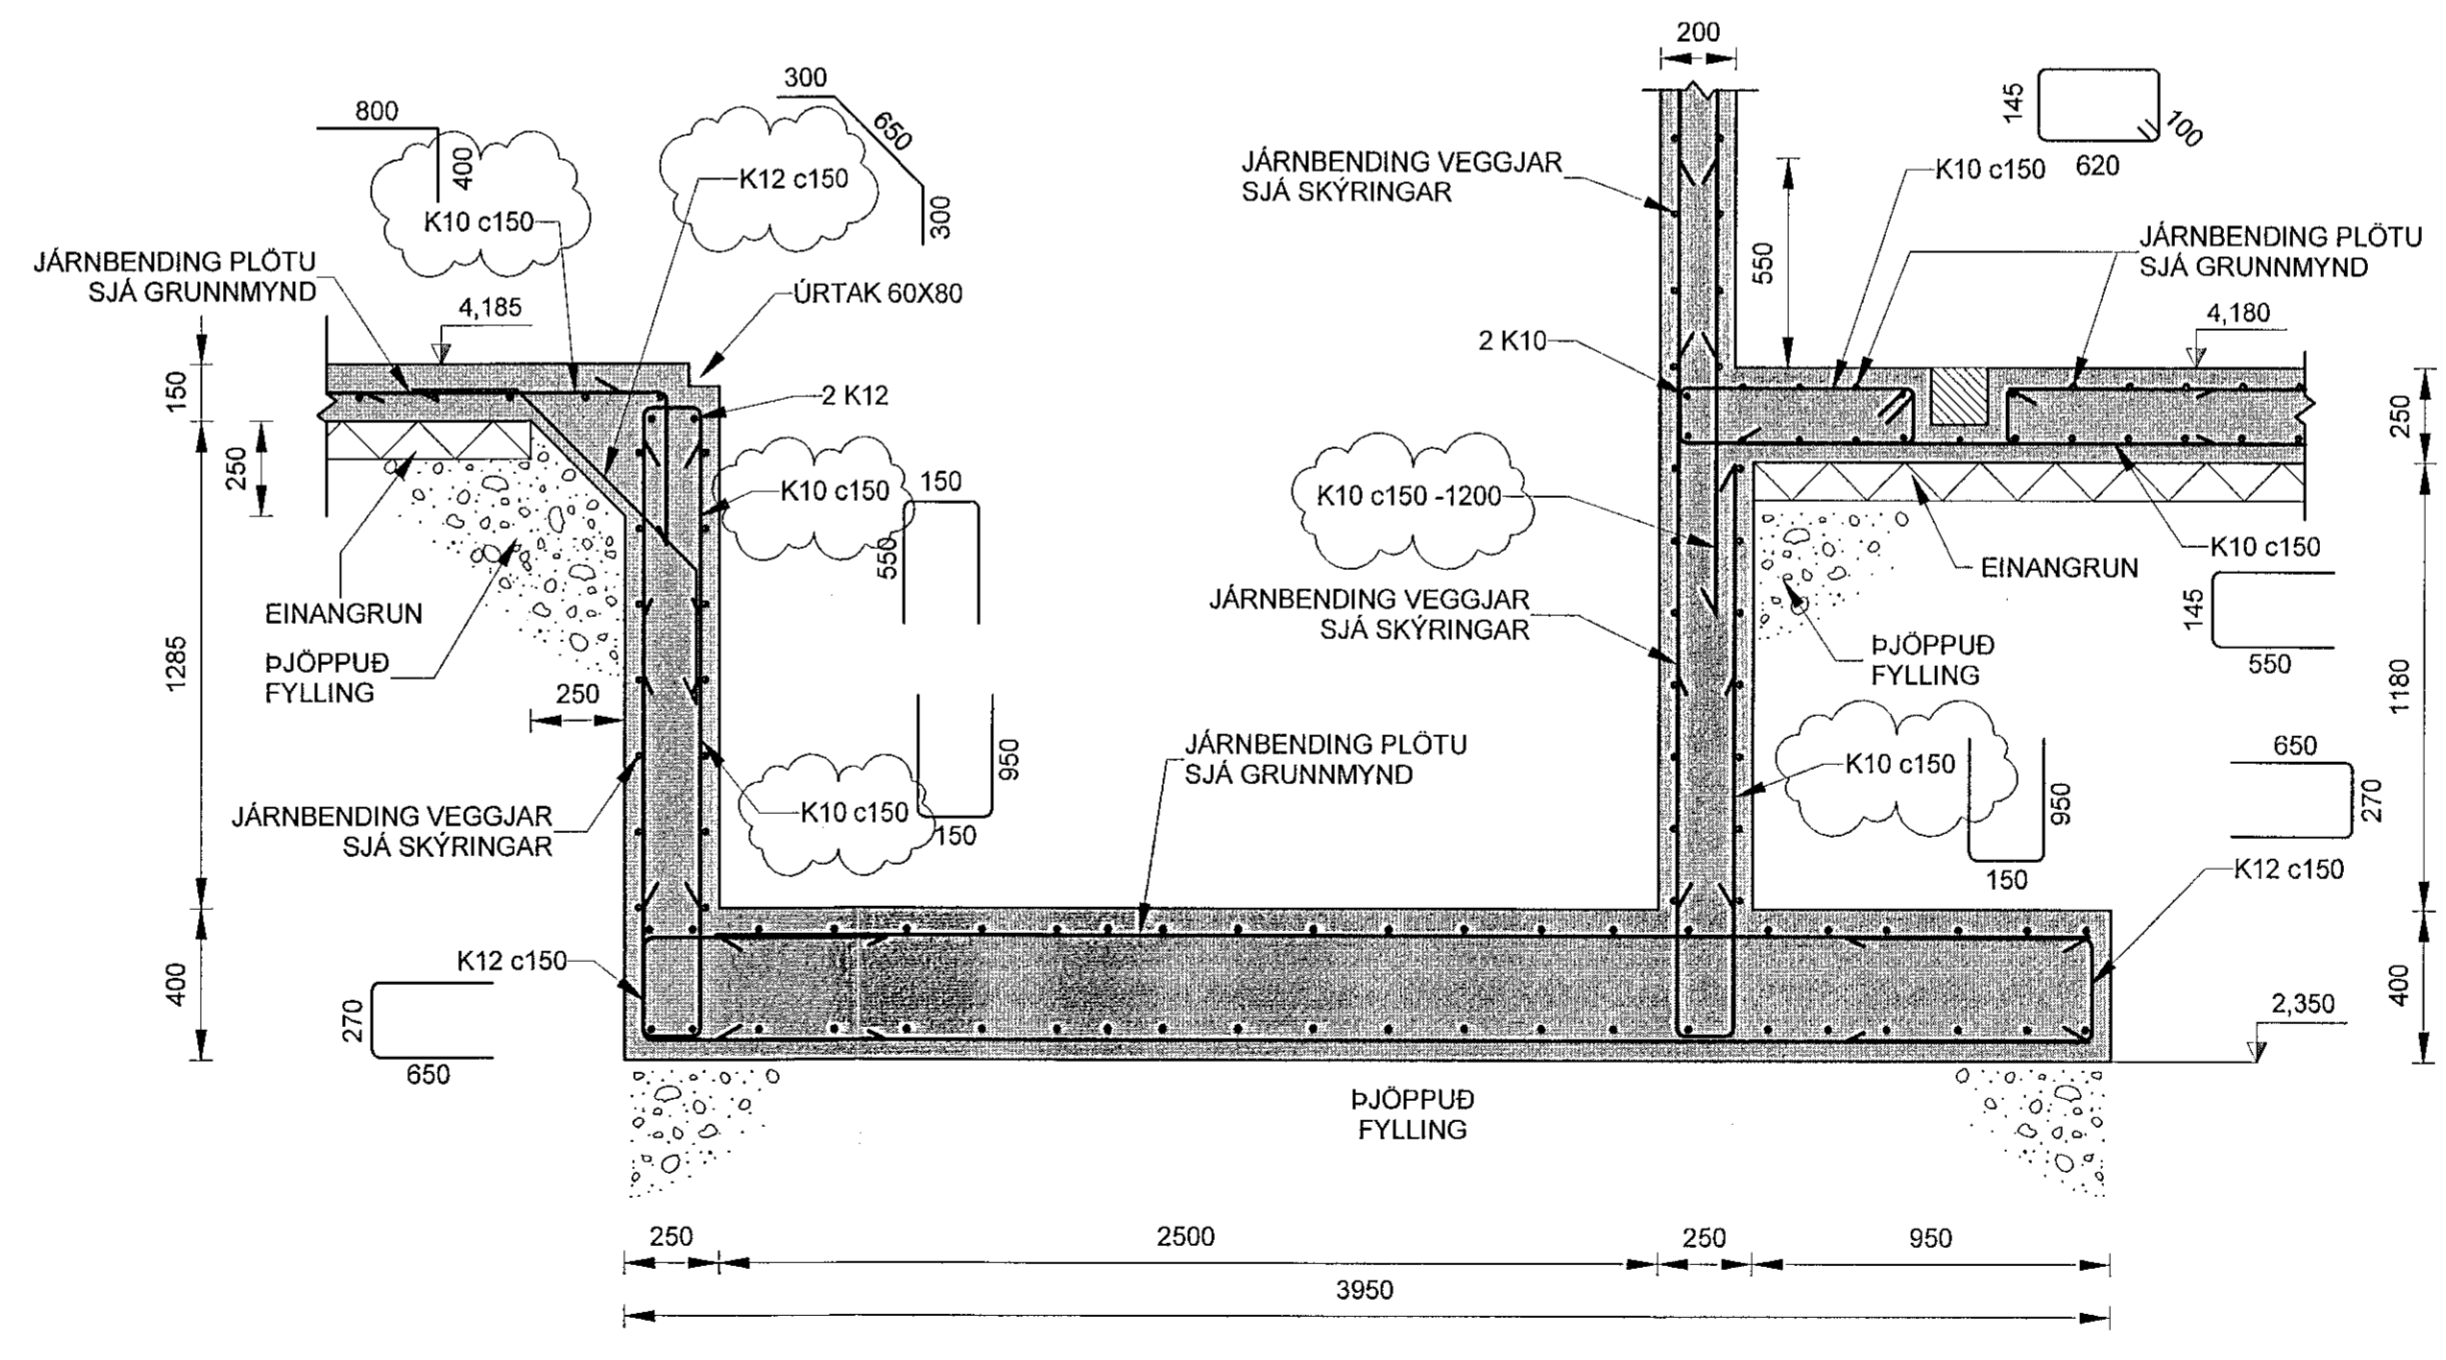

U032 SNID
G101 1:20

SNID U031 ÚRELT/FJARLÆGT

SKÝRINGAR:

ALMENNAR SKÝRINGAR: SJÄ SDR-AX TEIKNINGAR.
HÆÐARKÓTAR FYRIR SÖKKULFÆTUR ERU BOTNKÓTAR.
ALMENN JÄRNBENDING VEGGJA:
YTRA BYRÐI ER VID ÚTHLID BYGGINGARINNAR.
200 mm VEGGUR Í MÁTLINU 13 OG 15:
-LÖÐRETT YTRA OG INNRA BYRÐI: K12c150
-LÄRETT YTRA OG INNRA BYRÐI: K10c150
250 mm VEGGUR Í MÁTLINU 16:
-LÖÐRETT YTRA OG INNRA BYRÐI: K12c150
-LÄRETT YTRA OG INNRA BYRÐI: K10c150
ALLUR AÐRIR 200 mm OG 250 mm VEGGIR: TVÖFOLD JÄRNRIND Í YTRA OG INNRA BYRÐI K10c150.
EINANGRA SKAL UNDIR BOTNPLOTUR FRÄ MÁTLINU 1 TIL 13. LÄGMARKSKRÖFUR TIL EINANGRUNAR ERU
- BRÝSTIPÖL 0,2 MPa
- EINANGRUNARGLID 0,036 W/mk
EINANGRA SKAL UNDIR BOTNPLOTUR FRÄ MÁTLINU 13 TIL 16 MED 100 mm ÞYKKRI EPS EINANGRUN MED RÜMPYNGD AÐ LÄGMARKI 24 kg/m³.
EINANGRA SKAL 500 mm NIDUR SÖKKULVEGGI AÐ INNANVERDU MED 75 mm ÞYKKRI EPS EINANGRUN MED RÜMPYNGD AÐ LÄGMARKI 24 kg/m³.
EFTIR AÐ STÄLVIRKI HEFUR VERID REIST OG STILLT AF SKAL STEYPA Í ÖLL ÚRTÖK Í BOTNPLOTU OG UNDIRSTÖÐUM. STEYPA SKAL VERA Í SAMRÆMI VID SG-3 EDA ÞANMUR MED AÐ LÄGMARKI SAMBÆRILEGAN PRÝSTISTYRK OG SG-3.

ÚTGÄFUFERILL					
ÚTG.	DAGS.	SKÝRINGAR	HANNAÐ	YFIRF.	SAMB.
01	08.06.2022	VERKTEIKNING	GG	VOH	VOH
02	23.09.2022	TEIKNING UPPFÆRD	GG	VOH	VOH
03	25.11.2022	TEIKNING UPPFÆRD	GG	VOH	VOH
DAGS. UNDIRSKRIFTAR		F.H. MANNVITS (NAFN OG KT.)			
25 NOV 2022		MANNVIT M. Viktor Ólafur Helgason Kt. 160282-7469			
DAGS. UNDIRSKRIFTAR		SAMRÆMINGARHÖNNUNDIR / HÖNNUNARSTJÖRI (NAFN OG KT.)			
		<i>[Signature]</i>			
BYGGT Á AÐALUPPRÄTTUM - DAGS.: 03.06.2022 - ÚTGÄFA: a					
MANNVIT Úrðarhvarfi 6 203 Kópavogi Sími: 422 3000 www.mannvit.is mannvit@mannvit.is Kt. 430572-0169 <small>© ÖLL AFNOT OG AFRITUN TEIKNINGAR, AÐ HLUTA EDA HEILD, ER HÄÐ SKRIFLEGGU LEYFI HOFUNDA.</small>					
HEITI VERKS					
ÖSEYRARBRAUT 25 220 HAFNARFJÖRÐUR					
HEITI TEIKNINGAR					
BURDARVIRKI UNDIRSTÖÐUR SNID OG DEILI					
FRUMÚTGÄFA	MKV.	1:20	STÆRÐ	A1	
08.06.2022					
VERÐNÖMUR	VERKHLUTI	TEIKNINGANÖMUR	ÚTGÄFA		
3.151.348	000	SDR-DU03	03		