
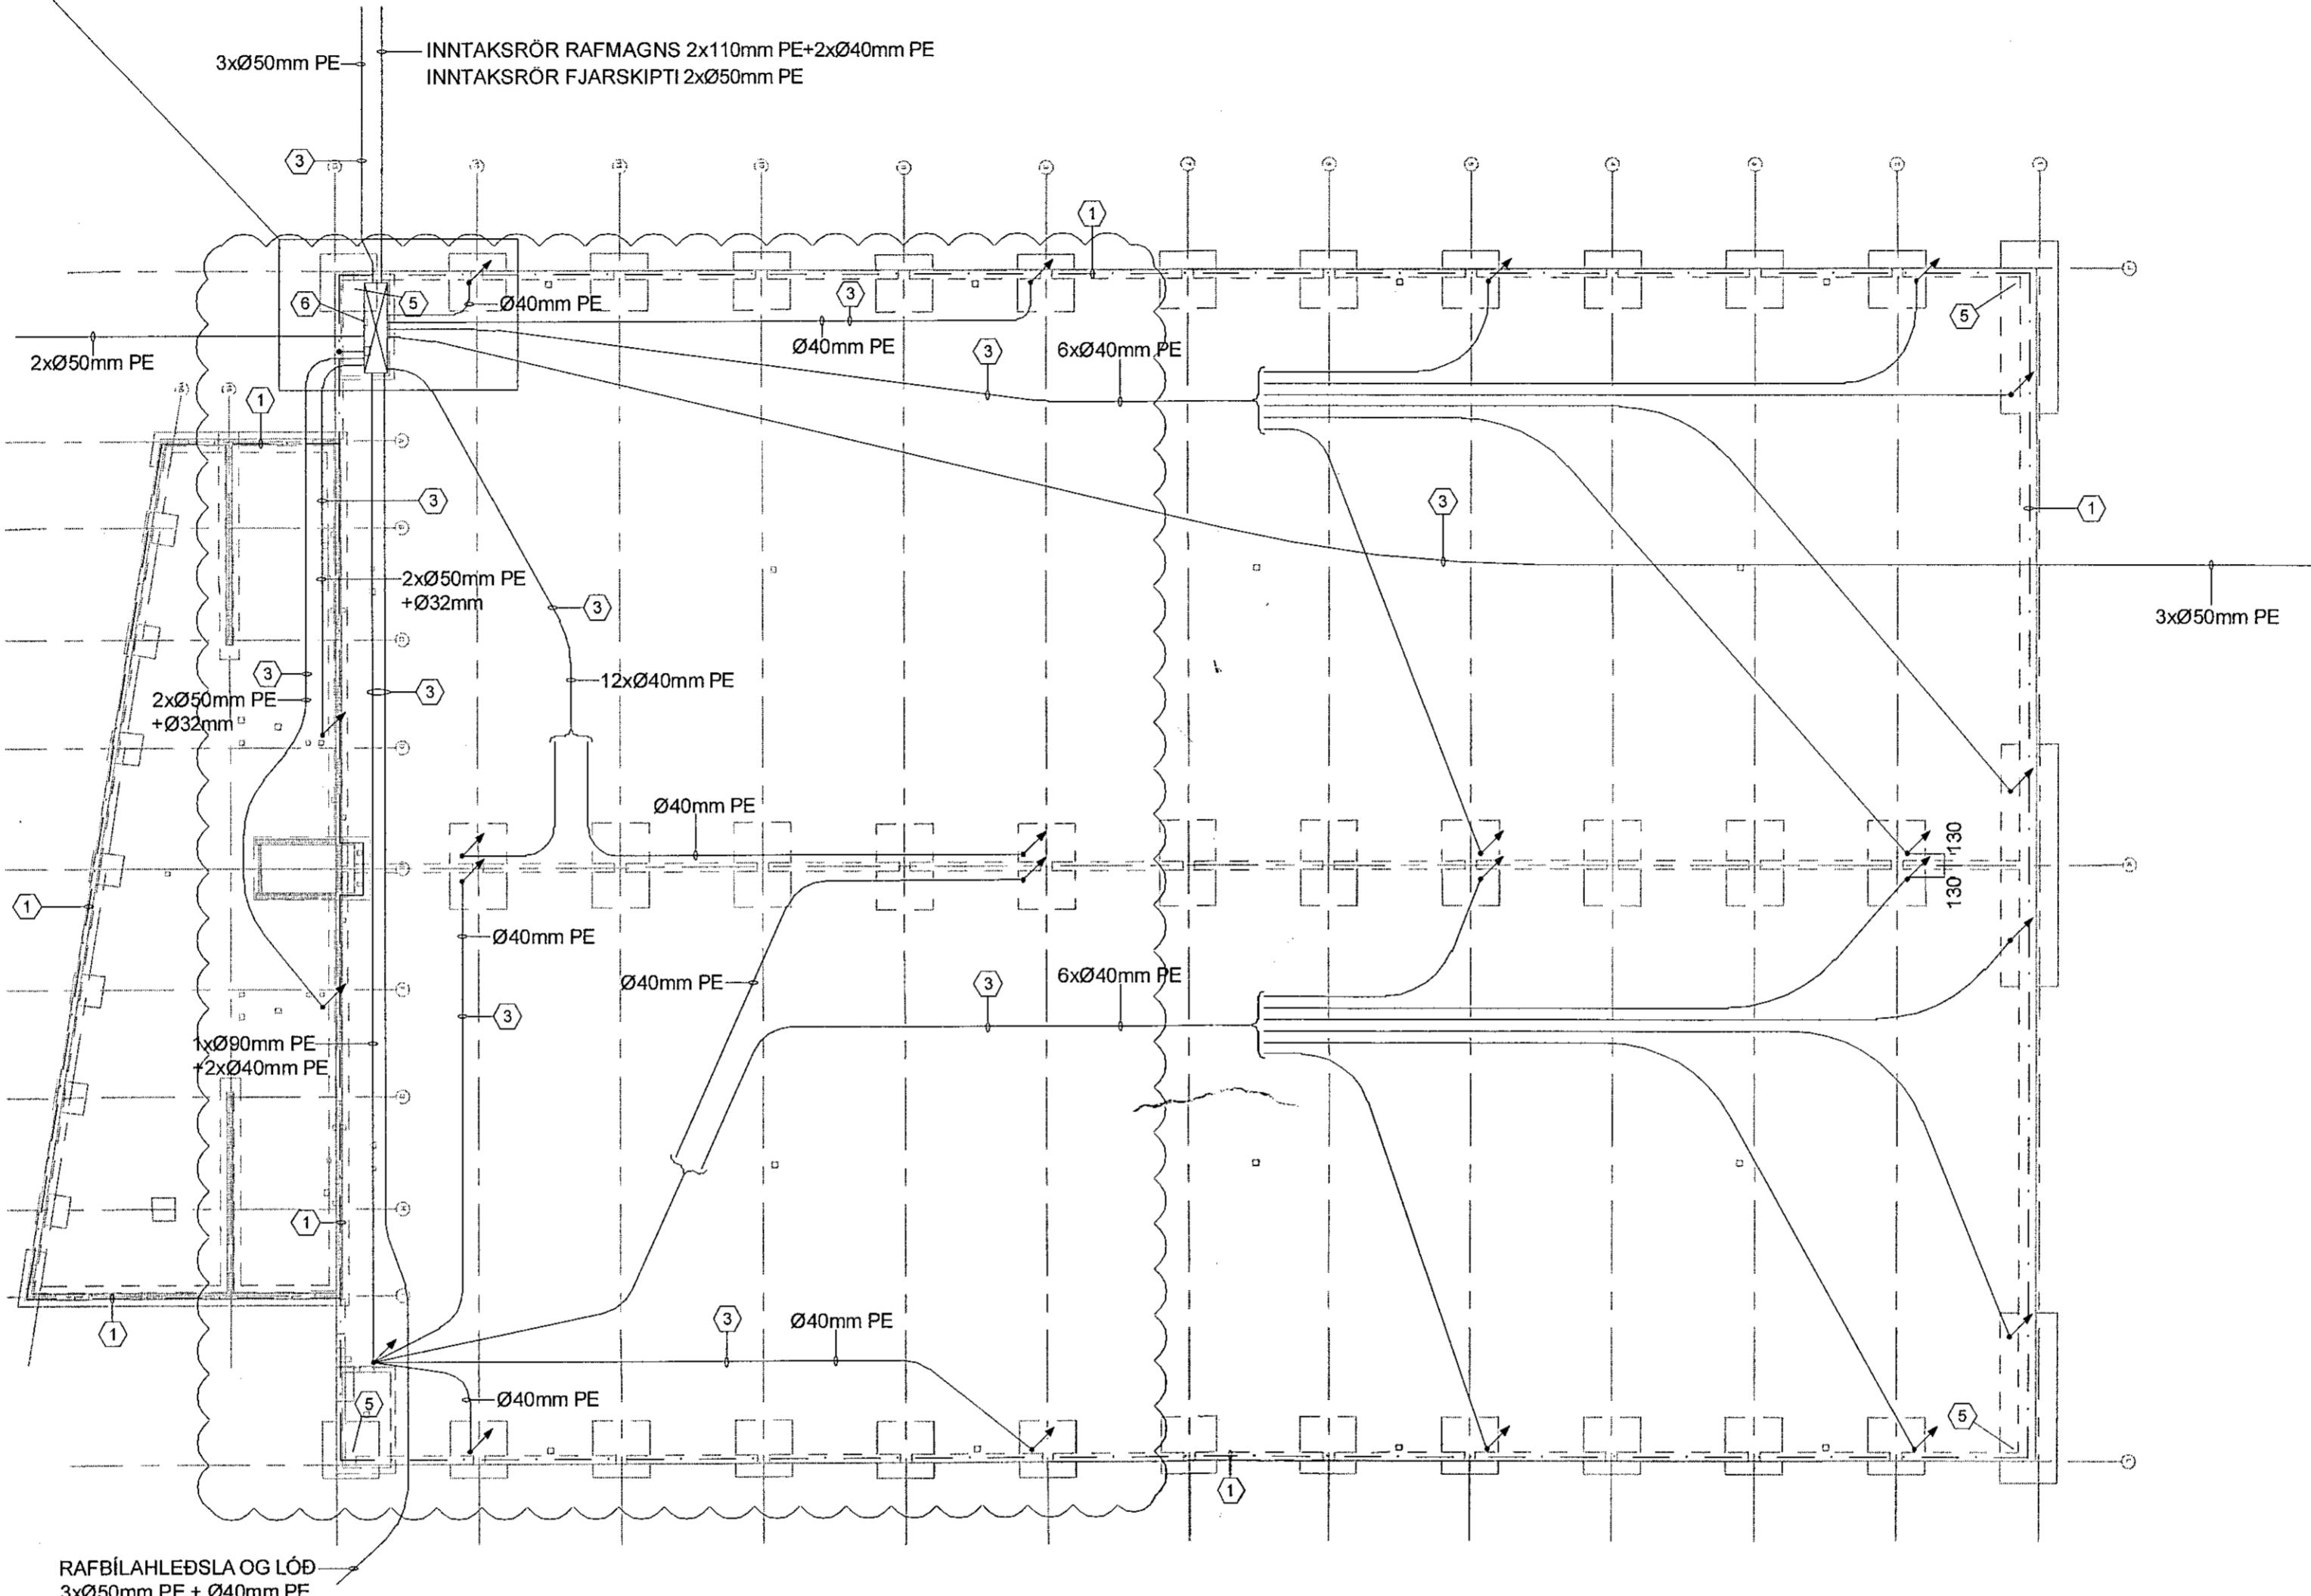


Móttekið
07. des. 2022
Höf. byggingarfulltrúans í Hafnarfórði
Róbert A. Róbertsson

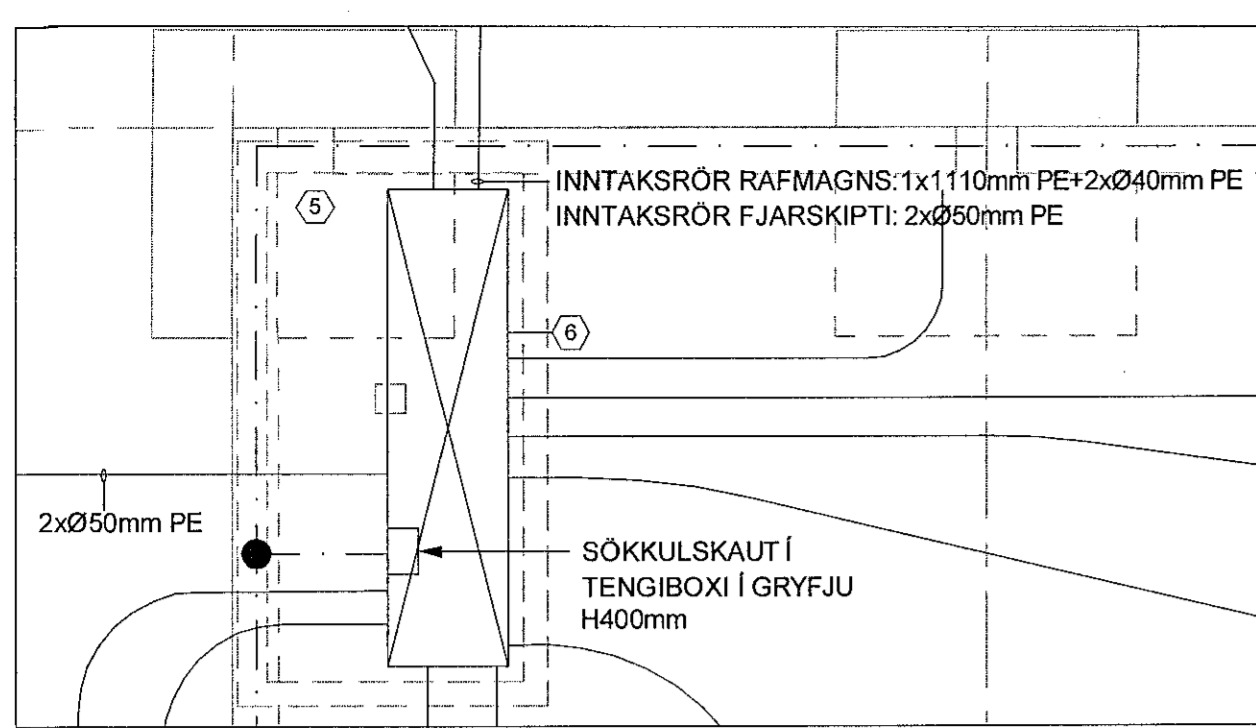


- SKÝRINGAR:**
- TENGJA SKAL TVÖ NEDSTU JÁRNIN Í SÖKKULNUM SAMAN MEÐ VÍRAKLEMMUM SAMKVÆMT TÆKNILEGUM TENGISKILMÁLUM.
 - TAKA SKAL STEYPUJÁRNSTEINA INN Í GRÝFJU UNDIR TÖFLU.
 - INNTAKSPIPUR Í GRUNNI.
 - PIPUR UPP Í TÖFLU FYRIR SKRIFSTOFUHÚS.
 - 25mm² Cu BER JARÐVÍR FRÁ SÖKKULSKAUTI TEKID UPP ÚR VEGG TIL JARDBINDINGAR Á STÁLSÚLU.
 - GRÝFJA UNDIR TÖFLUM L=2400x8=800xD=800mm

VERKLÝSING:

SÖKKULSKAUT:

VERTAKI SKAL TENGJA SAMAN TVÖ NEDSTU JÁRNIN Í SÖKKULNUM, ÞANNIG AÐ LEIÐANDI SAMBAND FÁIST. JÁRNIN SKULU TENGD SAMAN MEÐ VÍRALÁSUM, MIÐAD ERVID AÐ TVEIR VÍRALÁSAR SÉU A HERRI SAMTENGINGU. TAKA SKAL STEYPUJÁRNUPP ÚR SÖKKULNUM, SEM SÍÐAN SKALFRAMLENGJAST MEÐ 25mm² VÍR OG SKALTENGJAST PEN SKINNU Í TÖFLU.

LAGNING SÖKKULSKAUTS ER Á ÆBYRGÐ RAFVERTAKA, EN FRAMKVÆMDIN GETUR VERÐ Í HONDUM BYGGINGARIBNÁÐARMANNS.

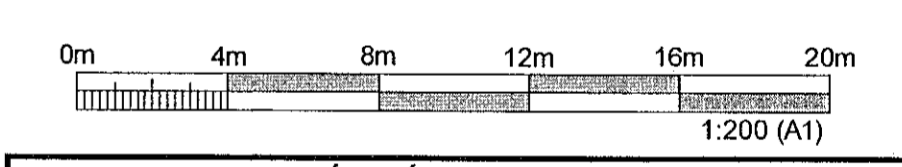

ÚTGÁFUFERILL					
ÚTG.	DAGS.	SKÝRINGAR	HANNAÐ	YFIRF.	SAMB.
01	23.09.2022	VERKTEIKNING	JPAJ	PJ	SV
02	22.11.2022	FÆRSLA Á LÖGNUM VEGNA NÝRRRA TÖFLU	JPAJ	PJ	SV

DAGS. UNDRISKRIFTAR: F.H. MANNVIT (NAFN OG RT) MANNVIT hf. 22. 11. 2022
DAGS. UNDRISKRIFTAR: SKRIFEMINGARFÖLNUÐUR / HÖNNUNARSTJÓRI (NAFN OG KT.)

BYGGT Á AÐALUPPDRÁTTUM - DAGS.: - ÚTGÁFA:
HÖNNUNUR: **MANNVIT**
Úndarhverfi 6 203 Kópavogi Sími: 422 3000 Fax: 422 3001
www.mannvit.is mannvit@mannvit.is KE: 430572-0169

HEITI VERKS: **ÓSEYRARBRAUT 25
220 HAFNARFJÖRÐUR**

HEITI TEIKNINGAR: **RAFKERFI
GRUNNMÝND,
SÖKKULSKAUT OG DÆMIGERÐAR SKÝRINGAR**

FRAMTÍÐGÁFA 23.09.2022	MKV. 1:200	STÆRÐ A1
VERKNUMÉR 3.151.348	VERKHLUTI 000	TEIKNINGANUMÉR EDR-1001
		ÚTGÁFA 02

