



LYKILMYND

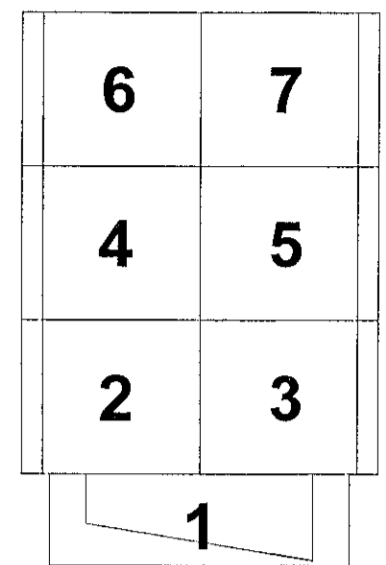


SKÝRINGAR


- Hx B=100x200
K=10,00
- Hx B=100x200
DYPT=100
K=10,00
- H MERKIR GAT Í VEGG
100 mm Á HÆÐ OG 200 mm BREITT
NEÐRI BRÚN GATS Í KÓTA 10,00m
- H RAUF Í VEGG
100 mm Á HÆÐ OG 200 mm BREITT
DYPT 100 mm
NEÐRI BRÚN GATS Í KÓTA 10,00m
- ÖLL ÖNEFND MÁL ERU Í mm
- MÁLSETNINGAR Í PLANI ER Í MIÐJU GATS/RAUF

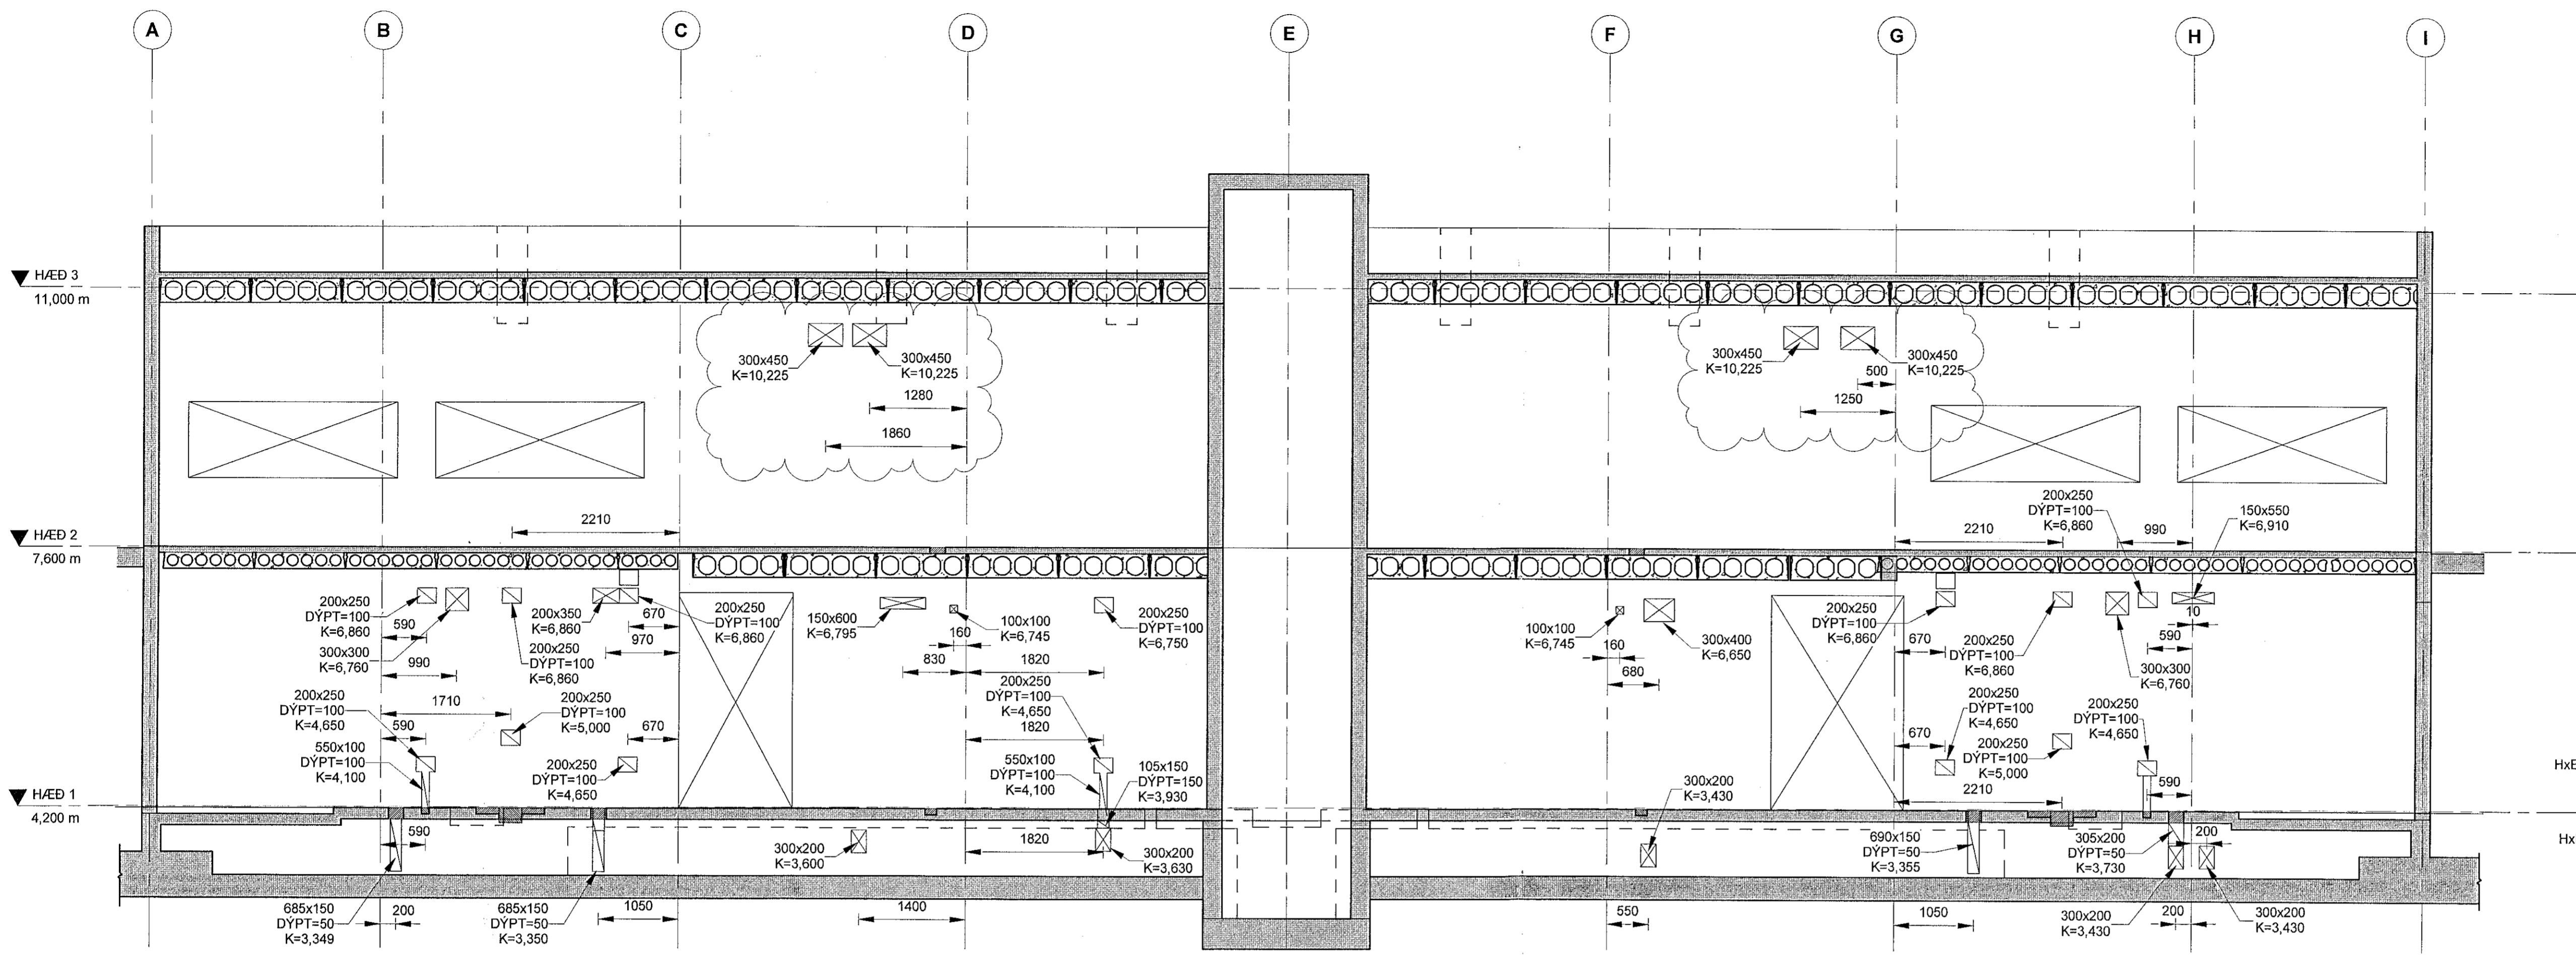

V130 SNID
L101 1:50

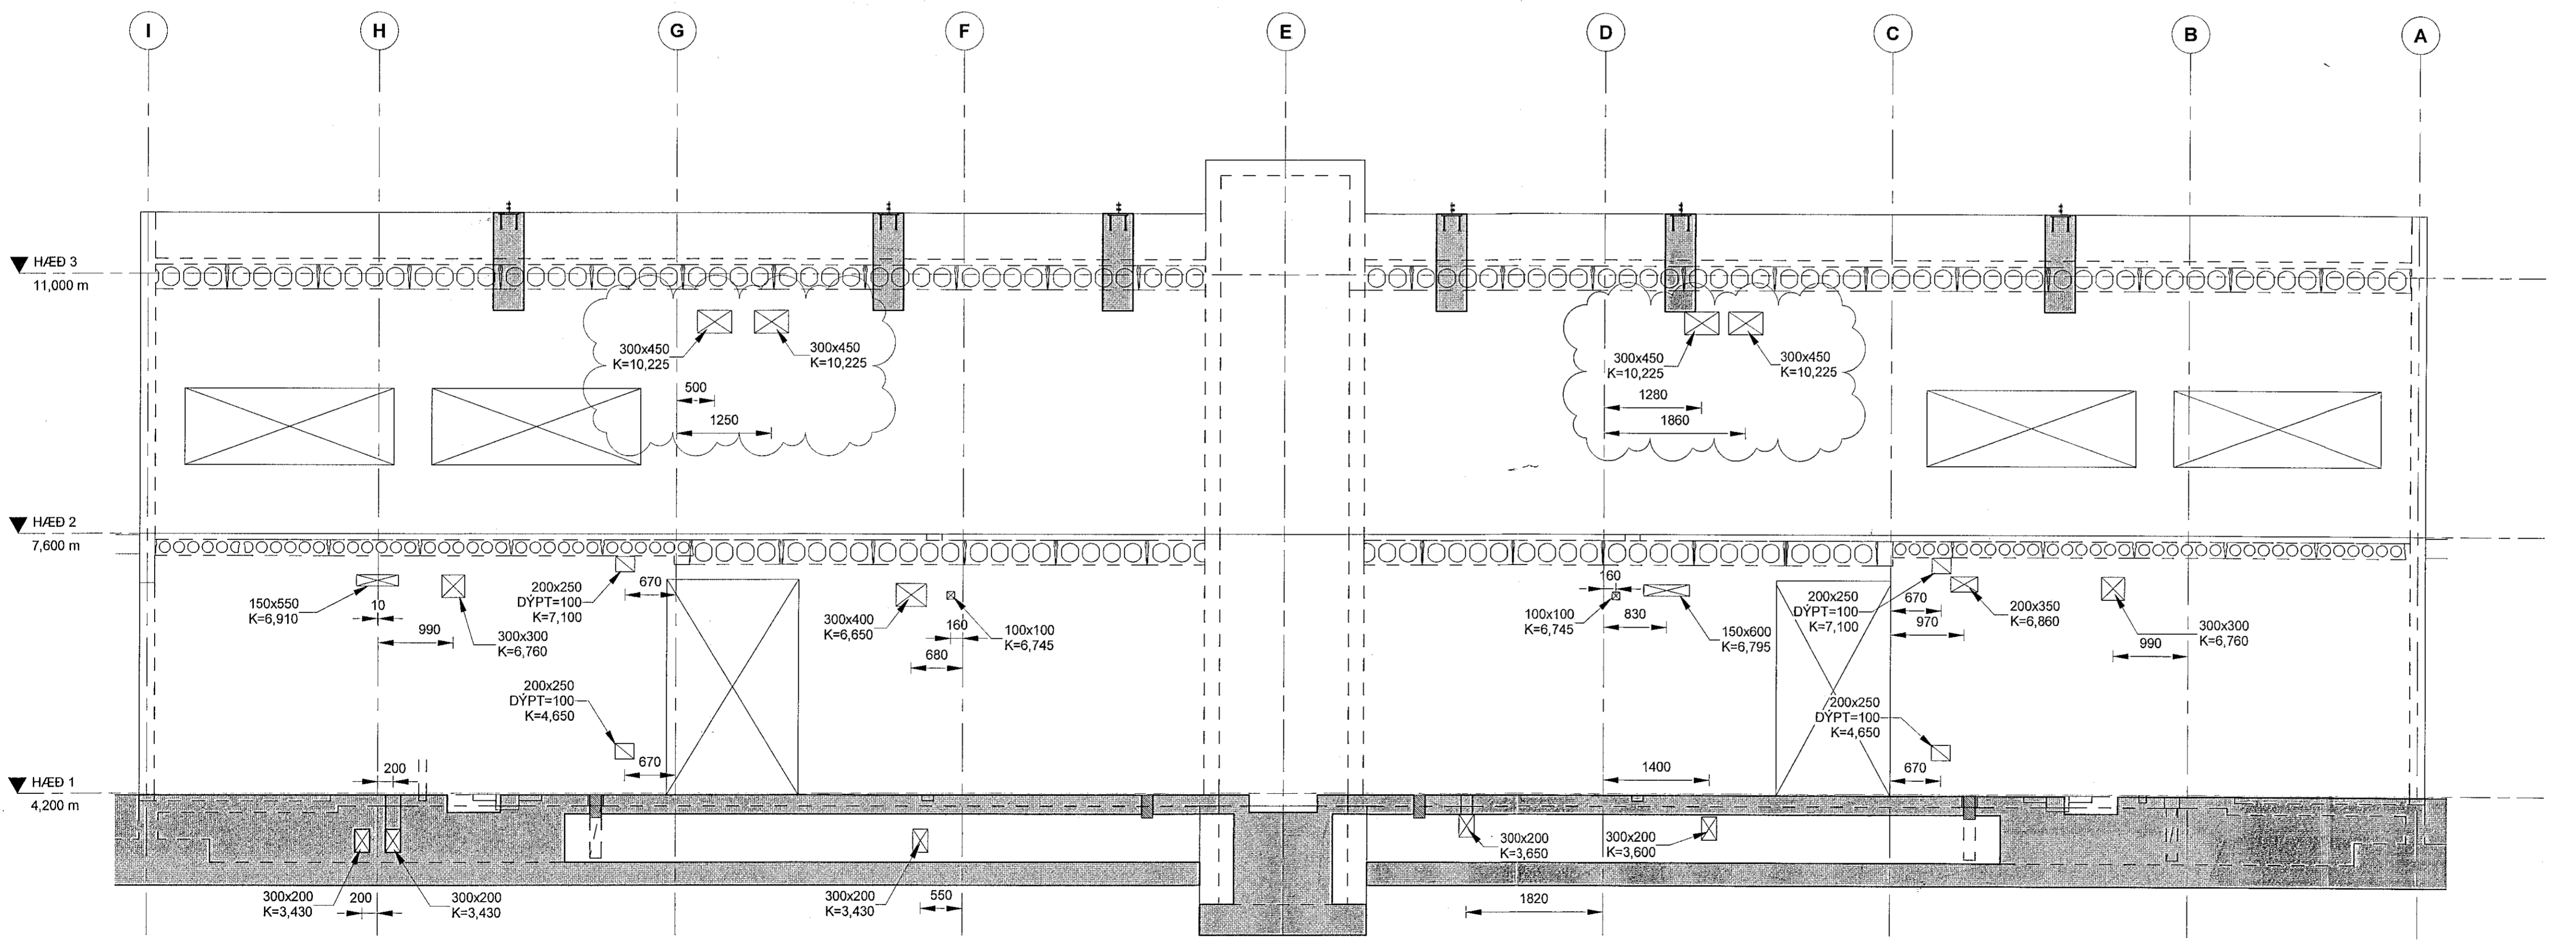

V131 SNID
L101 1:50

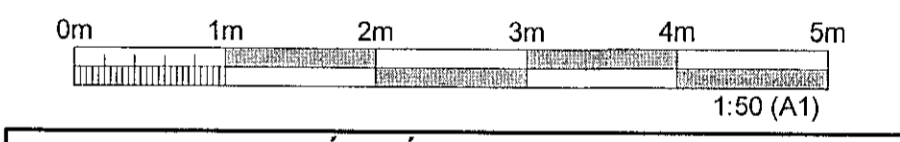

ÚTGÁFUFERILL					
ÚTG.	DAGS.	SKÝRINGAR	HANNAÐ	YFIRF.	SAMP.
01	23.09.2022	VERKTEIKNING	GG	VÖH	VÖH
02	25.11.2022	TEIKNING UPPFÆRD	GG	VÖH	VÖH

DAGS. UNDIRSKRIFTAR	F.H. MANNVITS (NAFN OG KT.)	MANNVIT hf.
25 NOV 2022	<i>[Signature]</i>	Úrðarharfi 6 203 Kópavogi Sími: 422 3000 www.mannvil.is mannvil@mennvil.is Kf: 430572-0169

DAGS. UNDIRSKRIFTAR SAMRÆMINGARHÖNNUNUR / HÖNNUNARSTJÓRI (NAFN OG KT.)
[Signature]

BYGGT Á ABALUPPDRATTUM - DAGS.: 03.06.2022 - ÚTGÁFA: a

HÖNNUNIR

MANNVIT
Úrðarharfi 6 203 Kópavogi Sími: 422 3000
www.mannvil.is mannvil@mennvil.is Kf: 430572-0169

© ÖLL AFRITUN TEIKNINGAR, AD HILUTA EÐA HEILD, ER HÁÐ SKRIFLEGU LEYFI HÖFUNDNA.

HEITI VERKS

**ÓSEYRARBRAUT 25
220 HAFNARFJÖRÐUR**

HEITI TEIKNINGAR			
BURÐARVIRKI GATAPLAN VEGGUR VH13			
FRUMÚTGÁFA	MKV.	STJÓRD.	A1
23.09.2022	1:50		
VERKNUMÉR	VERKHLUTI	TEIKNINGANUMÉR	ÚTGÁFA
3.151.348	000	SDR-LV13	02