



Vað: 18.11.2022 13:09:37 Úpsett: 02.11.2022

Útg.	Dags.	Verkefning	Skýring	Br. af:	Yfirf.
A	02.11.2022	Verkefning		ISÓ	BJP
B	18.11.2022	Uppfæra undirstöður		ISÓ	BJP

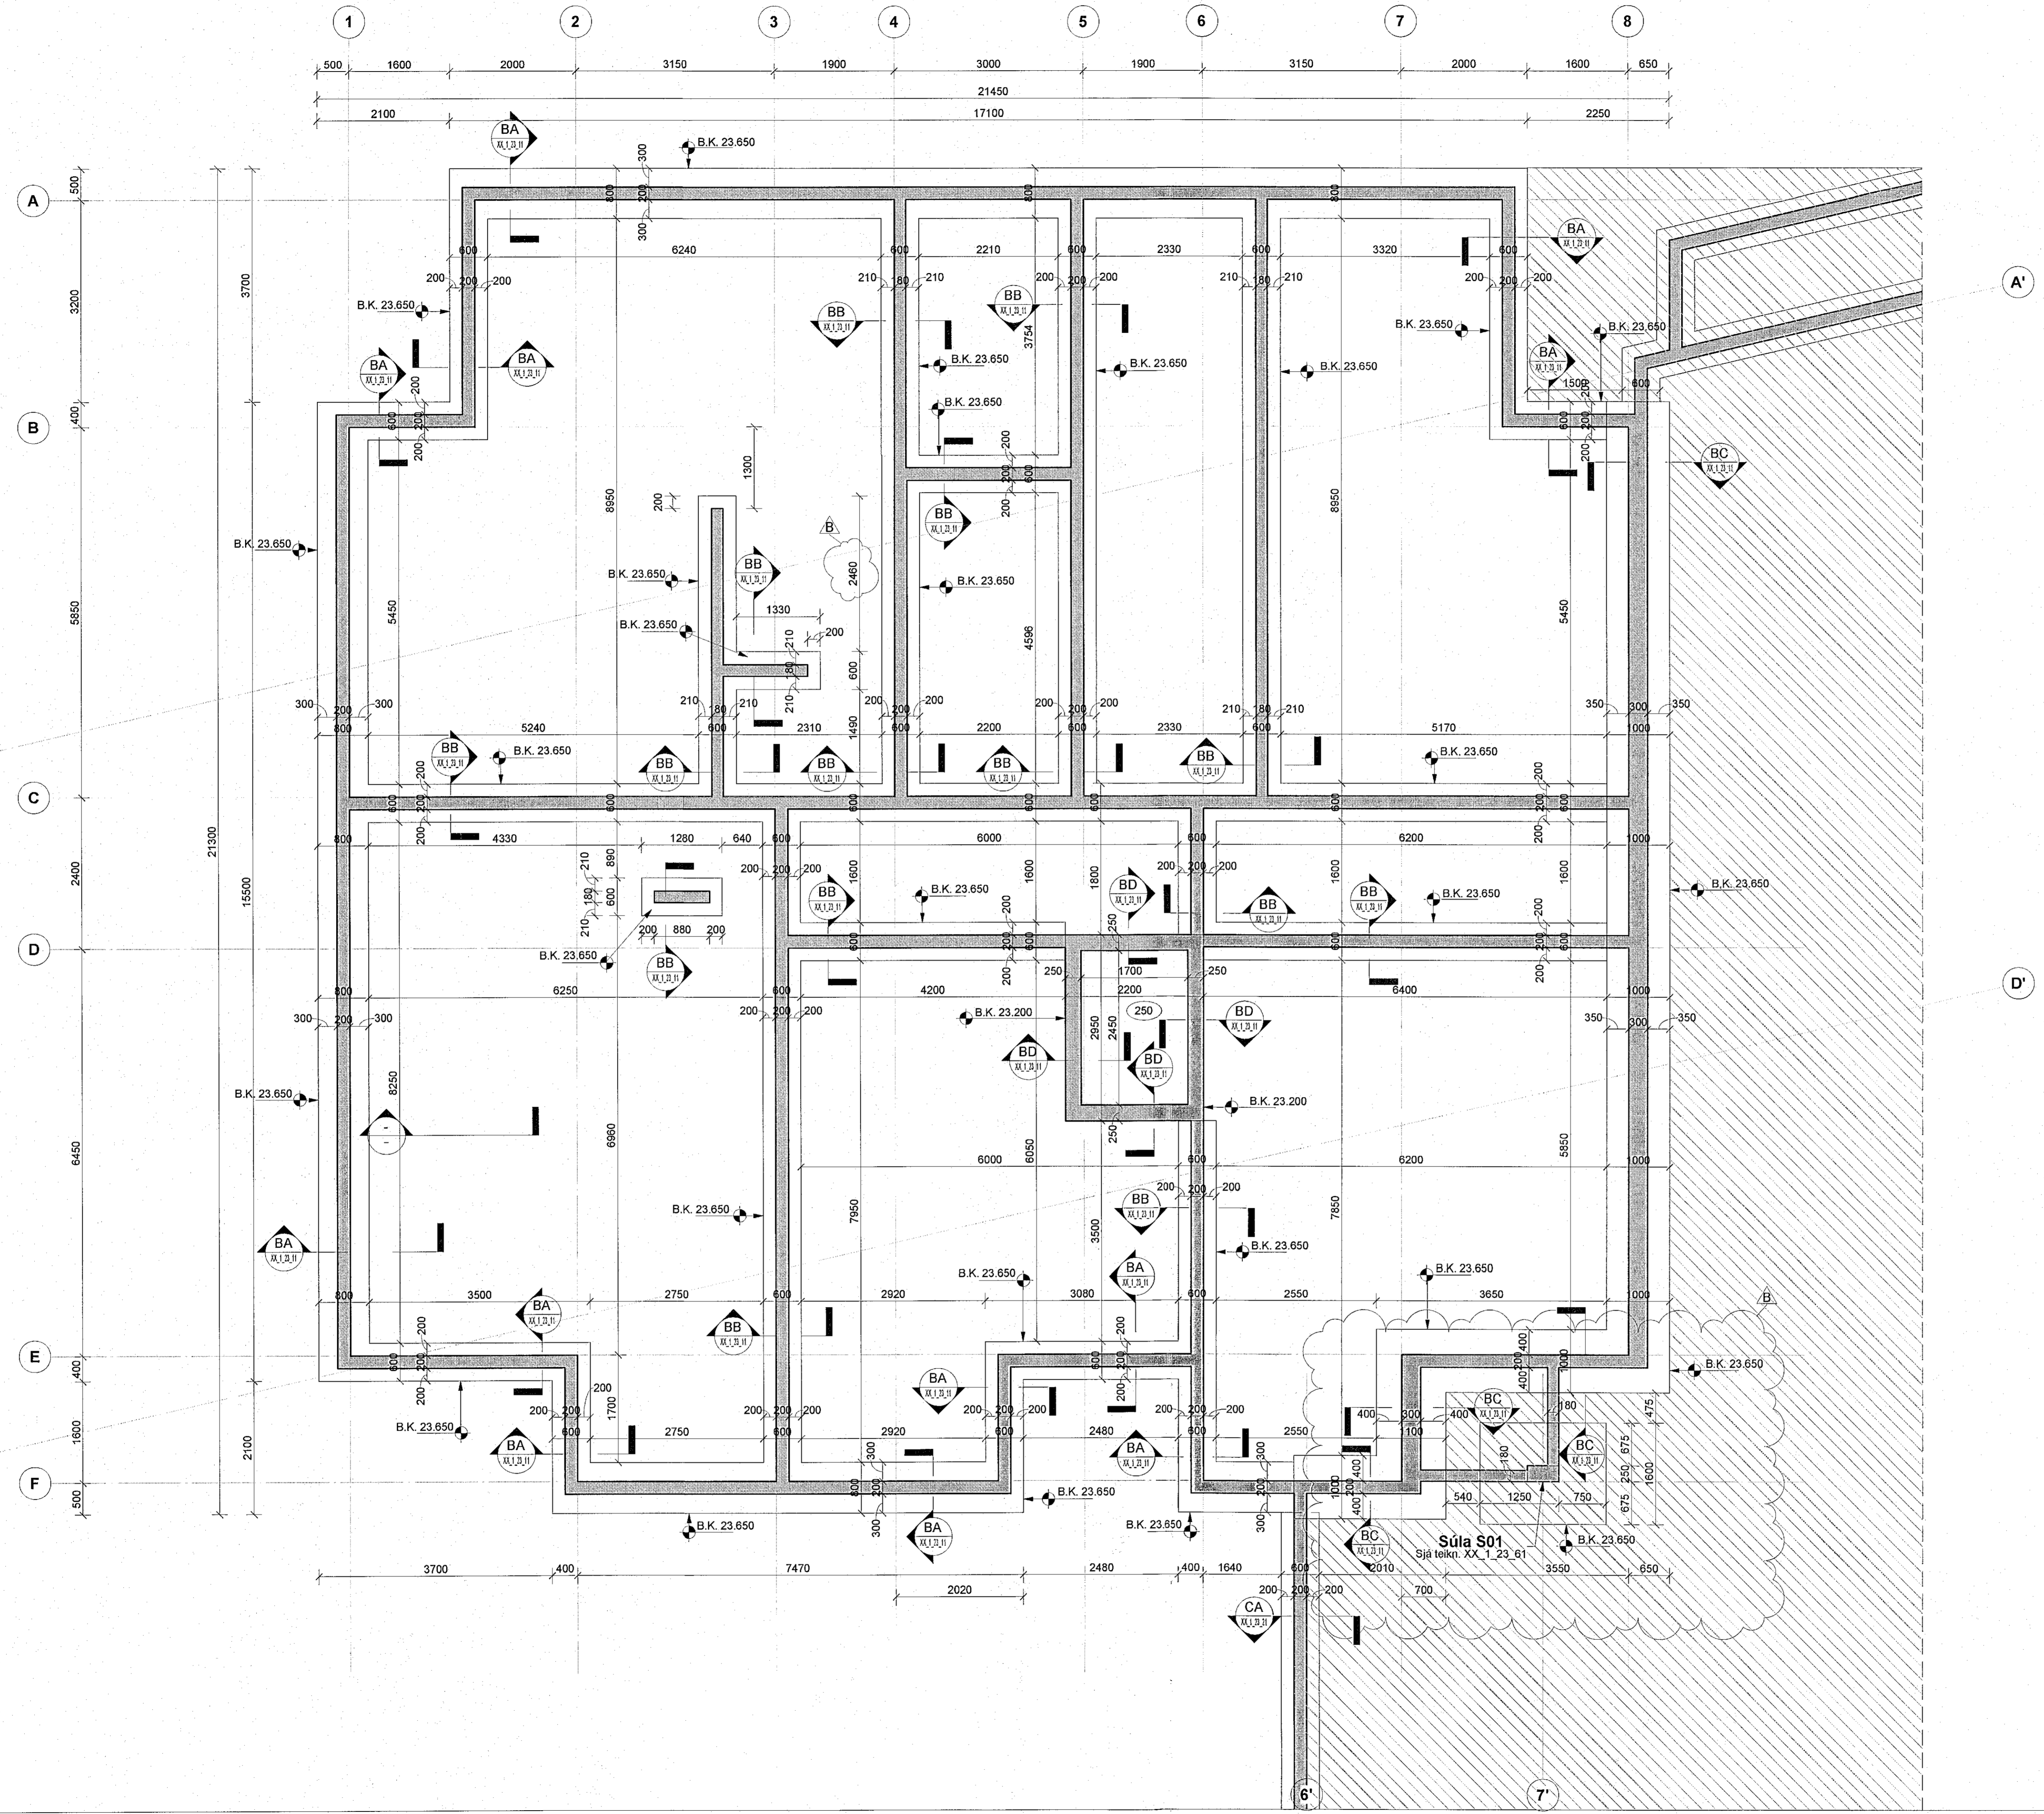

Skýringar

Öll mál eru í mm, nema hæðarkótar í m.
Sjá almenn skýringablöð, XX_1_04_01, XX_1_04_02, XX_1_04_03, XX_1_04_04 og XX_1_04_05.
Sjá einnig gataplön og teikningar annarra hönnuða sem tilheyra þessu verki.
Hæðarsætning yfirborðs eru skilgreind á teikningum arkitekta.
Horft er niður á gólfö. Veggir ofan plötu eru sýndir með heilum línunum, veggir og bitar neðan plötu eru sýndir með brotum línunum.
Járn í efri brún plötu eru sýndir með heilum línunum og eru auðkennd með bókstafnum T. Járn í neðri brún plötu eru sýndir með brotum línunum og eru auðkennd með bókstafnum B.
Verktaki skal hafa samband við hönnuð ef eitthvað er óljóst.
Þar sem undirstöðufótur endar, staltast upp eða staltast niður skal ganga frá langjárnunum ymist með u-lykkjum, láta járn ganga skeytillengd Ls inn í áframhaldandi undirstöðufót eða beygja járn upp í sökkulveg.
Þar sem sökkulftetur mestast á hornum skal koma fyrir vinkljárnun að stærð Ls + Ls bæði fyrir kantjárn og langjárn almennt.

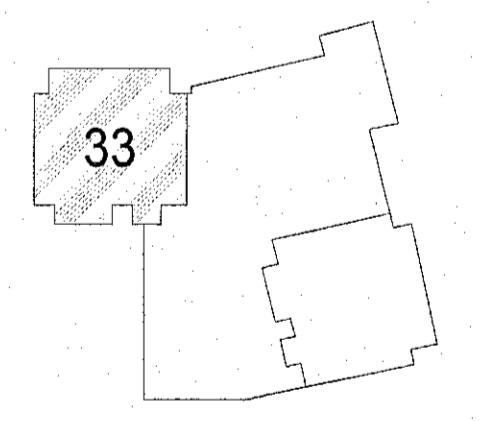

Hringhamar 33
221 Hafnarfirði
Mhl.02

Burðarvirki
Járnbinding
Grunnmynd undirstöður

TEIKNUMER	BLAÐSTÆÐ	HANNAÐ	ISÓ
100488	A1	TEIKNAR	MG
-1_1_21_01		YFRIFRÁÐ	BJP
DAGS.	MELKVAREI	ÚTGÁFA	
02.11.2022	1:50	B	

Ógildisfréttir og dýggingarablað: A 31.08.2022
Höfundur: Eljami Jón Pálsson - kt: 291163-5139
Höfundasíða: Hallur Kristmundsson - kt: 220573-3899