


Útg.	Dags.	Verkefning	Skýring	Braut	Yfirf.
A	02.11.2022	Verkefning		ISO	BJP
B	18.11.2022	Uppfæra vegg		ISO	BJP

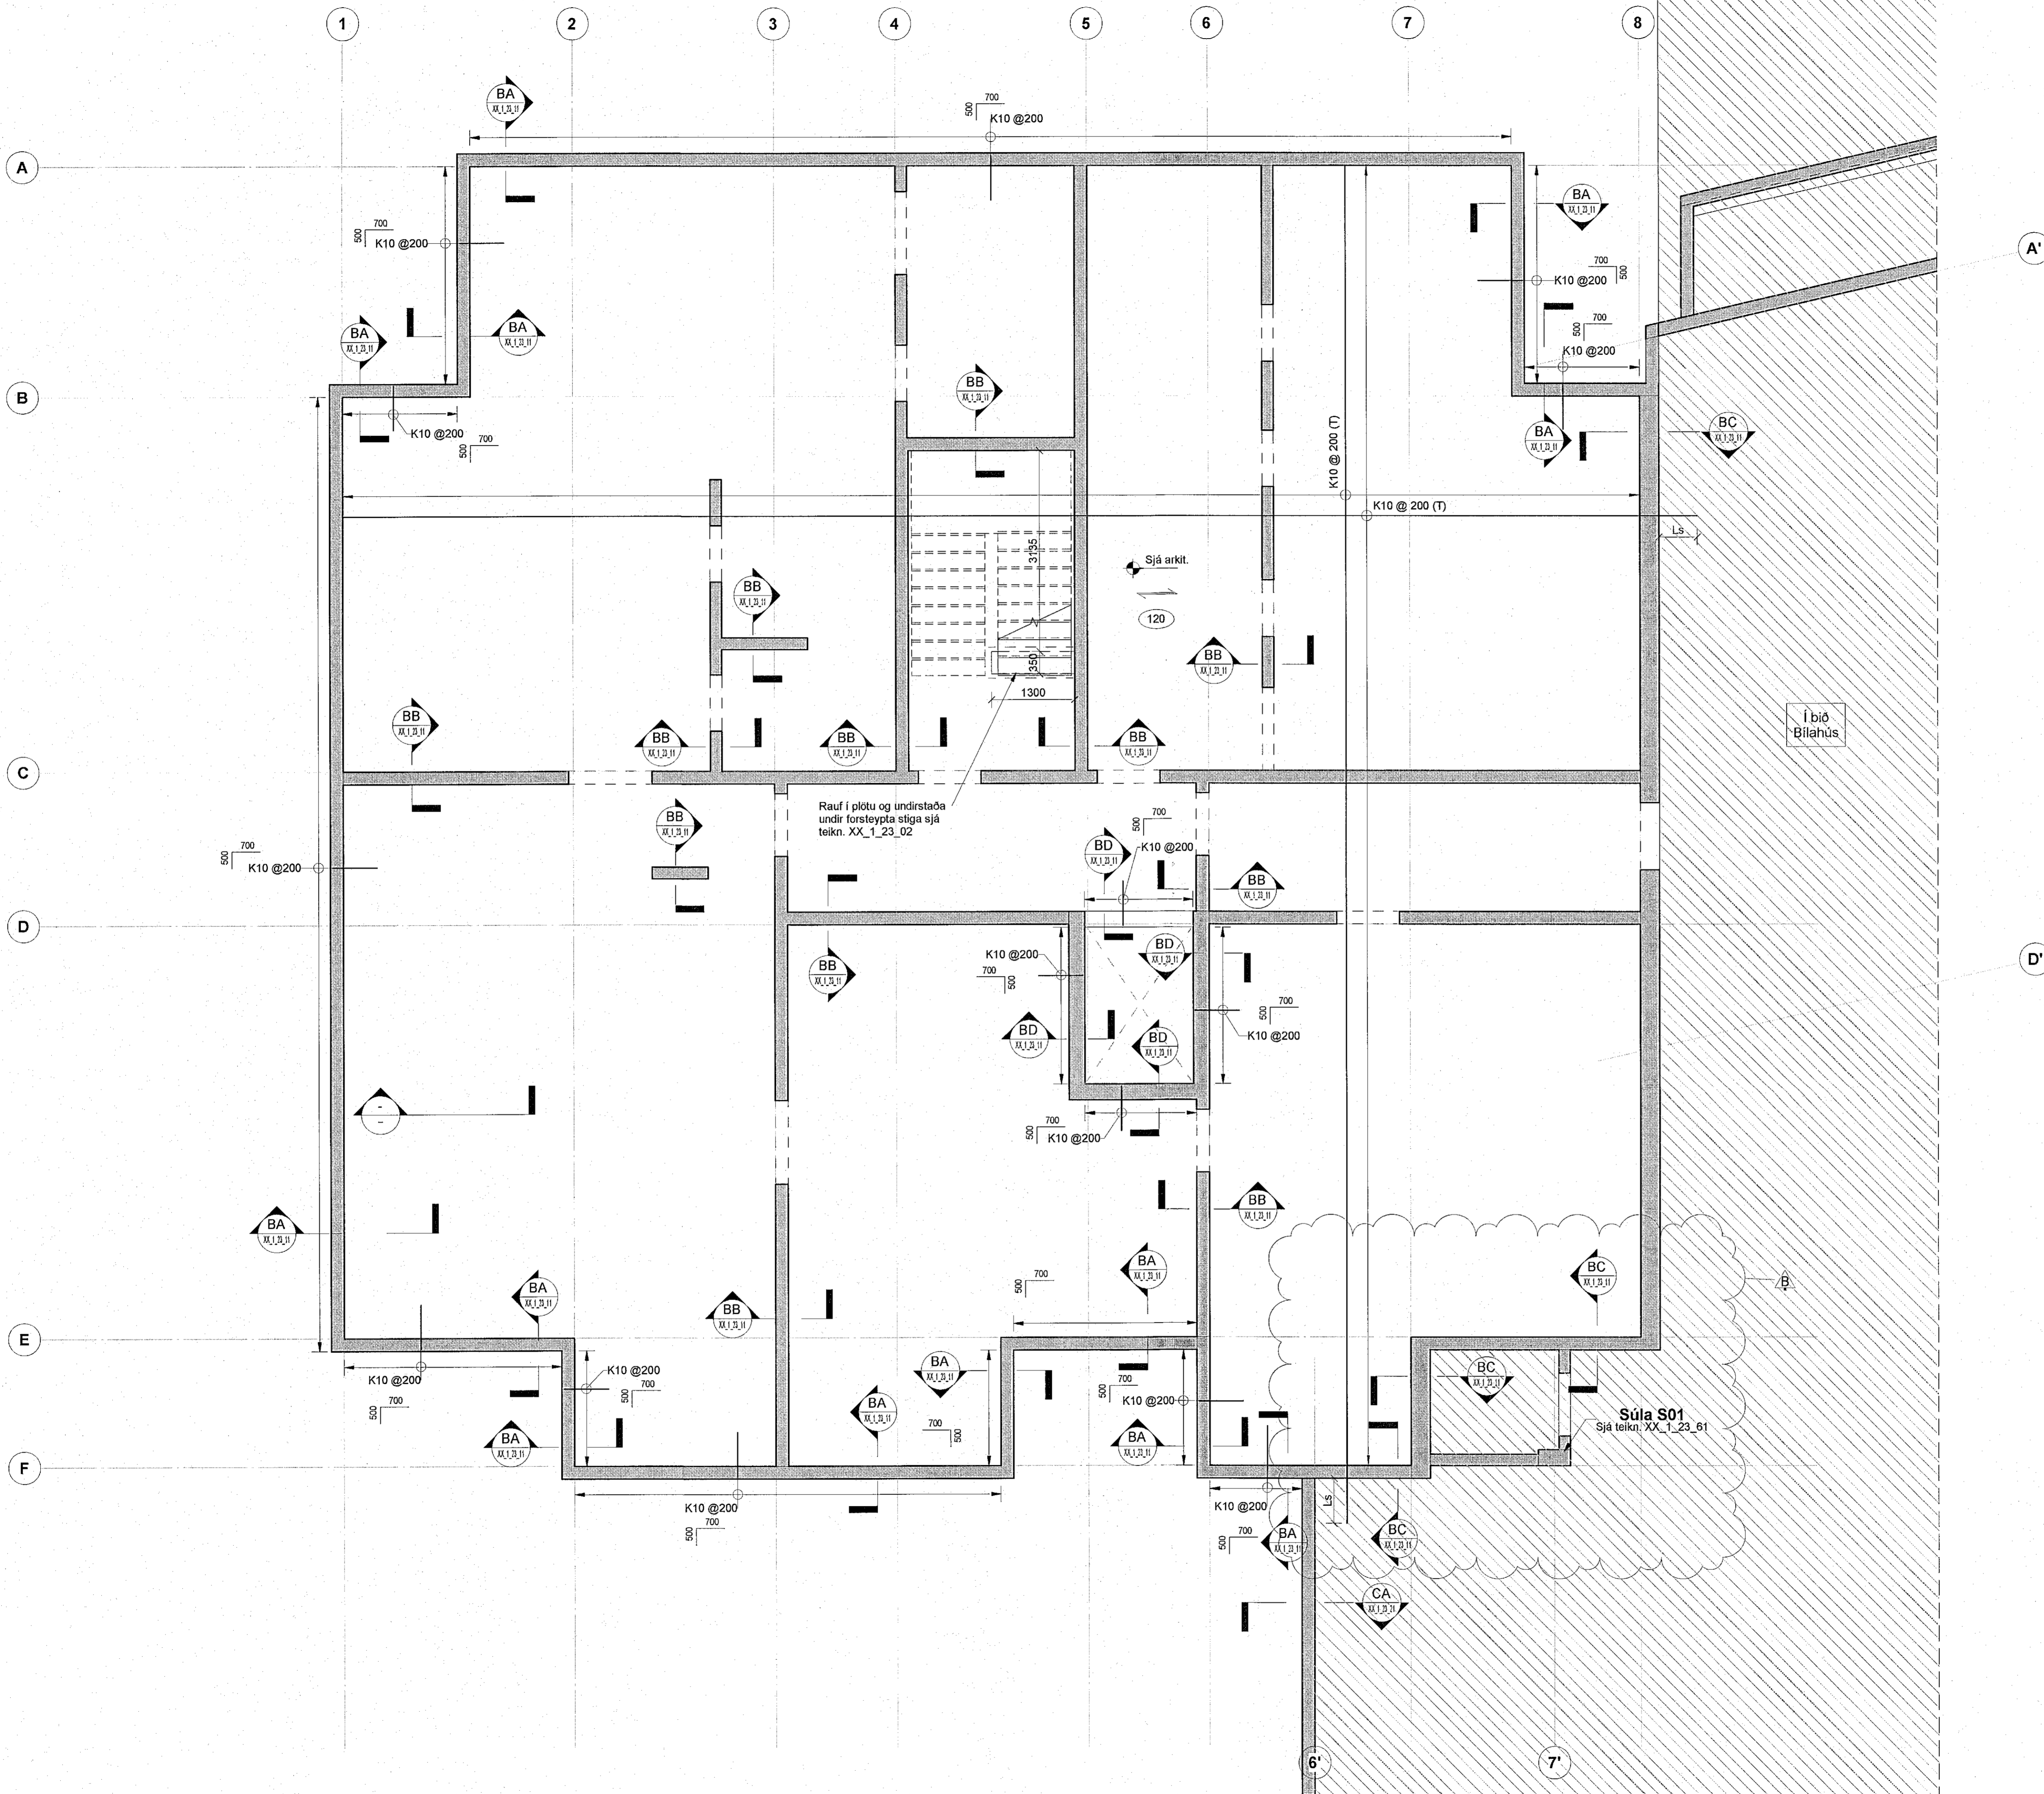

Skýringar

Öll mál eru í mm. nema hæðarkótar í m.

Sjá almenn skýringaböð, XX_1_04_01, XX_1_04_02, XX_1_04_03, XX_1_04_04 og XX_1_04_05.

Sjá einnig gataplön og teikningar annarra hönnuða sem tilheyra þessu verk.


Hæðarsetning yfirborðs eru skilgreind á teikningum arkitekta.

Horft er niður á gólföð. Veggir ofan plötu eru sýndir með heilum línum, veggir og bitar neðan plötu eru sýndir með brotnum línum. Járn í efri brún plötu eru sýnd með heilum línum og eru auðkennnd með bókstafnum T. Járn í neðri brún plötu eru sýnd með brotnum línum og eru auðkennnd með bókstafnum B.

Verktaki skal hafa samband við hönnuð ef eitthvað er óljóst.

Gat í plötu

Ef gót eru stærri en 200 mm skal járnbanda kringum gatið sjá teikningu XX_1_23_01

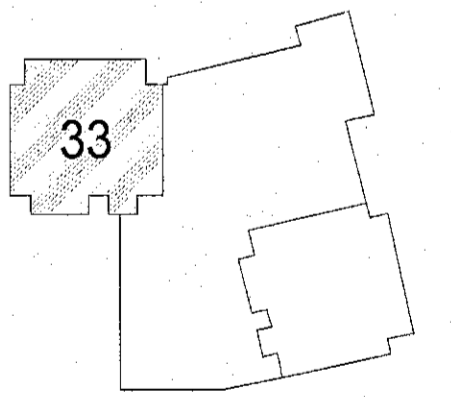

Hringhamar 33
221 Hafnarfirði
Mhl.02
Burðarvirki
Járnbanding
Grunnmynd - Kjallari

TEIKNUNÚMÉR	BLADSTÆR	HANNAÐ	ISO
100488	A1	TEIKNAD	MG
00_1_21_01		YFIRFÆRD	BJP

DAGS.	MÆLRÁRDEI	ÚTGÁFA
02.11.2022	1:50	B

Útgáfuár og útgáfuárið: A 31.08.2022
Höfundur: Bjarni Jón Pálsson - kt. 291163-5139
Hönnunarskip: Halldur Kristmundsson - kt. 220573-3899