



Vísah: 25.11.2022 13:53:01 Úprentur: 02.11.2022

Útg.	Dags.	Verkefning	Skýring	Brat:	Yfirf.
A	02.11.2022	Verkefning	ISO	ISO	BJP
B	15.11.2022	Uppfæra vegg	ISO	ISO	BJP
C	25.11.2022	Breyta tilv. í enni	ISO	ISO	BJP

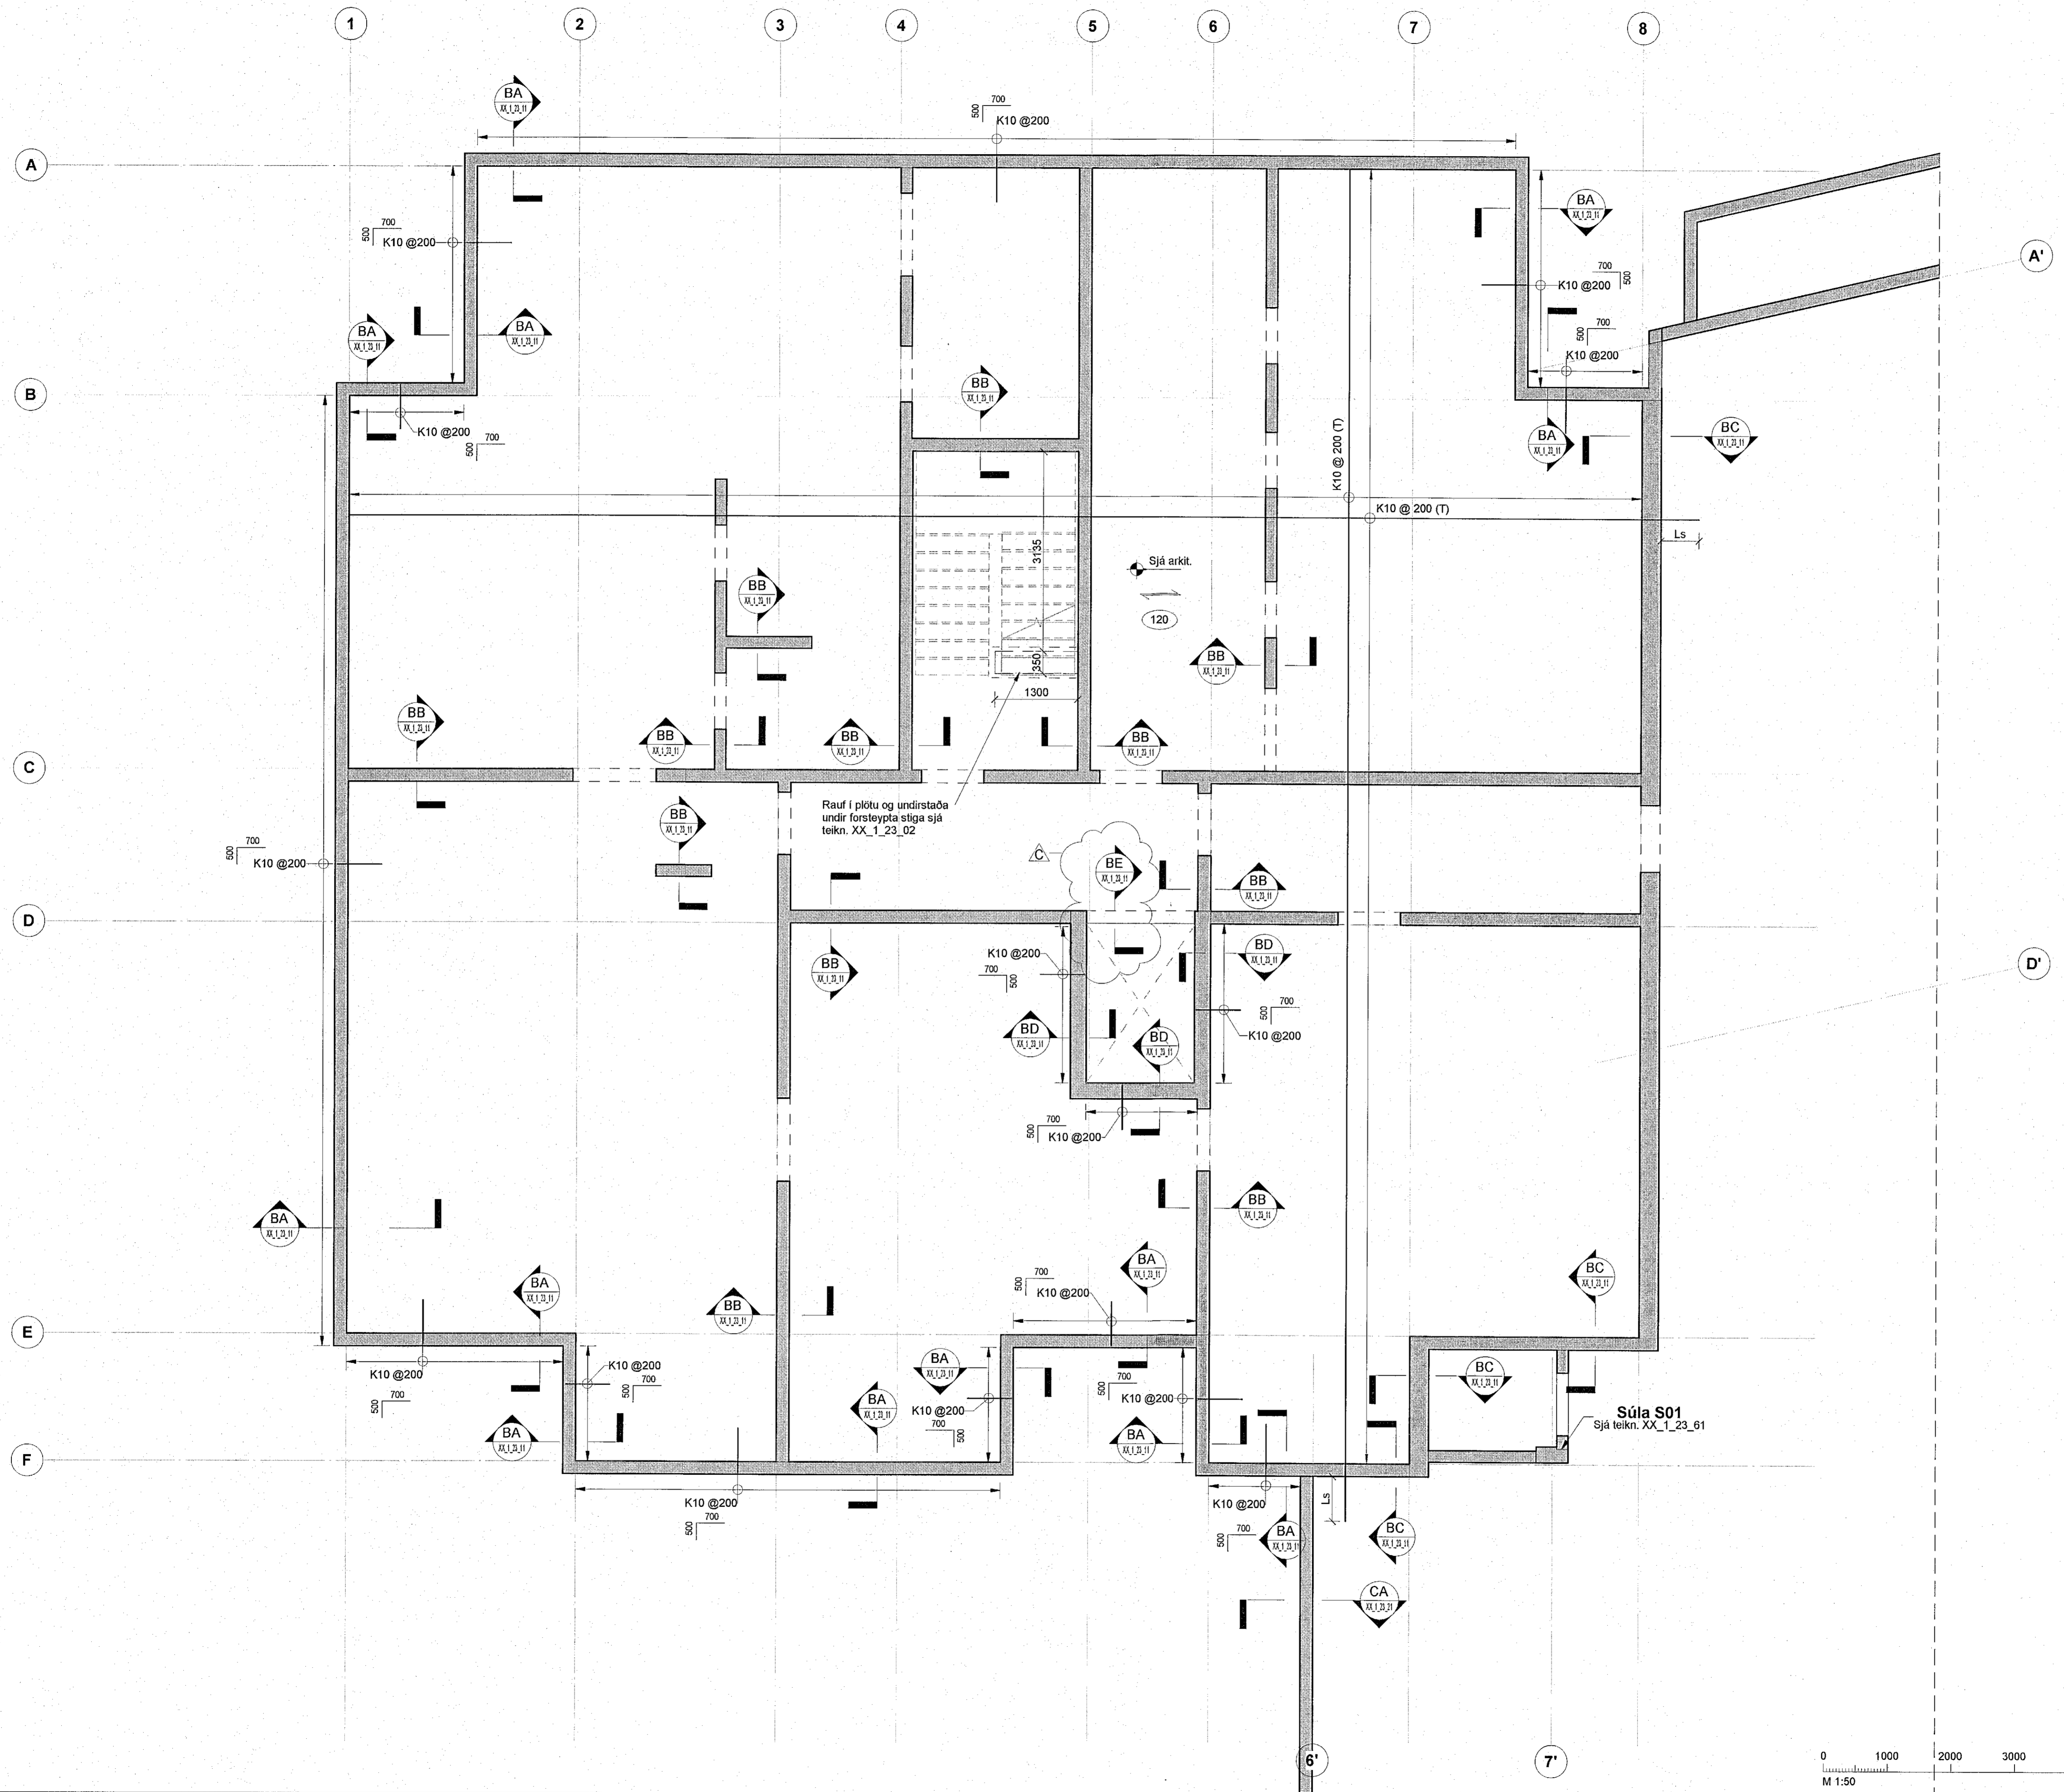

**Skýringar**

Öll mál eru í mm, nema hæðarkötur í m.  
Sjá almenn skýringablað.  
XX\_1\_04\_01, XX\_1\_04\_02, XX\_1\_04\_03, XX\_1\_04\_04 og XX\_1\_04\_05.  
Sjá einnig gataplön og teikningar annarra hönnuða sem tilheyra þessu verk.  
Hæðarsetning yfirborðs eru skilgreind á teikningum arkitekta.  
Hort er niður á gólfó. Veggir ofan plötu eru sýndir með heilum línum, veggir og bitar neðan plötu eru sýndir með brotnum línum.  
Járn í efri brún plötu eru sýnd með heilum línum og eru auðkennd með bókstafnum T. Járn í neðri brún plötu eru sýnd með brotnum línum og eru auðkennd með bókstafnum B.  
Verktaki skal hafa samband við hönnuð ef eitthvað er óljóst.  
 Gat í plötu  
Ef göt eru stærri en 200 mm skal járnbanda kringum gatið sjá teikningu XX\_1\_23\_01

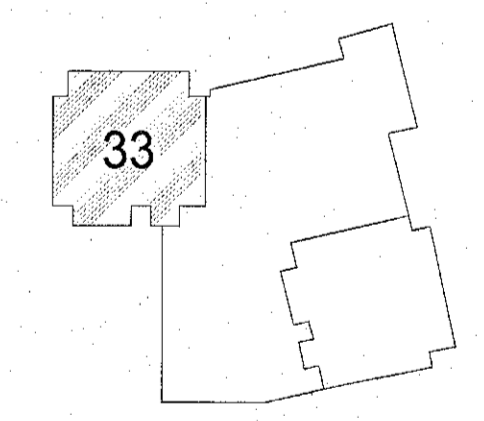

Hringhamar 33  
221 Hafnarfirði  
Mhl.02

Burðarvirki  
Járnbanding  
Grunnmynd - Kjallari

TEKNIÐUMÉR	BLAÐSTÆFERD	HANNAÐUR	ÍSÓ
100488	A1	TEKNIÐUR	MG
00_1_21_01	YFIRFÆRID	BJP	
DAGS.	MELKVÆRID	ÚTGÁFA	
02.11.2022	1 : 50	C	

Ógömlunir og dagsetning aðaluppráttar: A 31.08.2022  
Höfundur: Ejlami Jón Pálsson - kt: 291163-5139  
Höfundarásir: Hallur Kristmundsson - kt: 220573-3889

