


Útg.	Dags.	Verkefning	Skýring	Br. af:	Yfirf.
A	02.11.2022	Verkefning	ISO	1	BJP
B	18.11.2022	Upplæra undirstöður	ISO	1	BJP
C	25.11.2022	Upplæra undirstöður	ISO	1	BJP

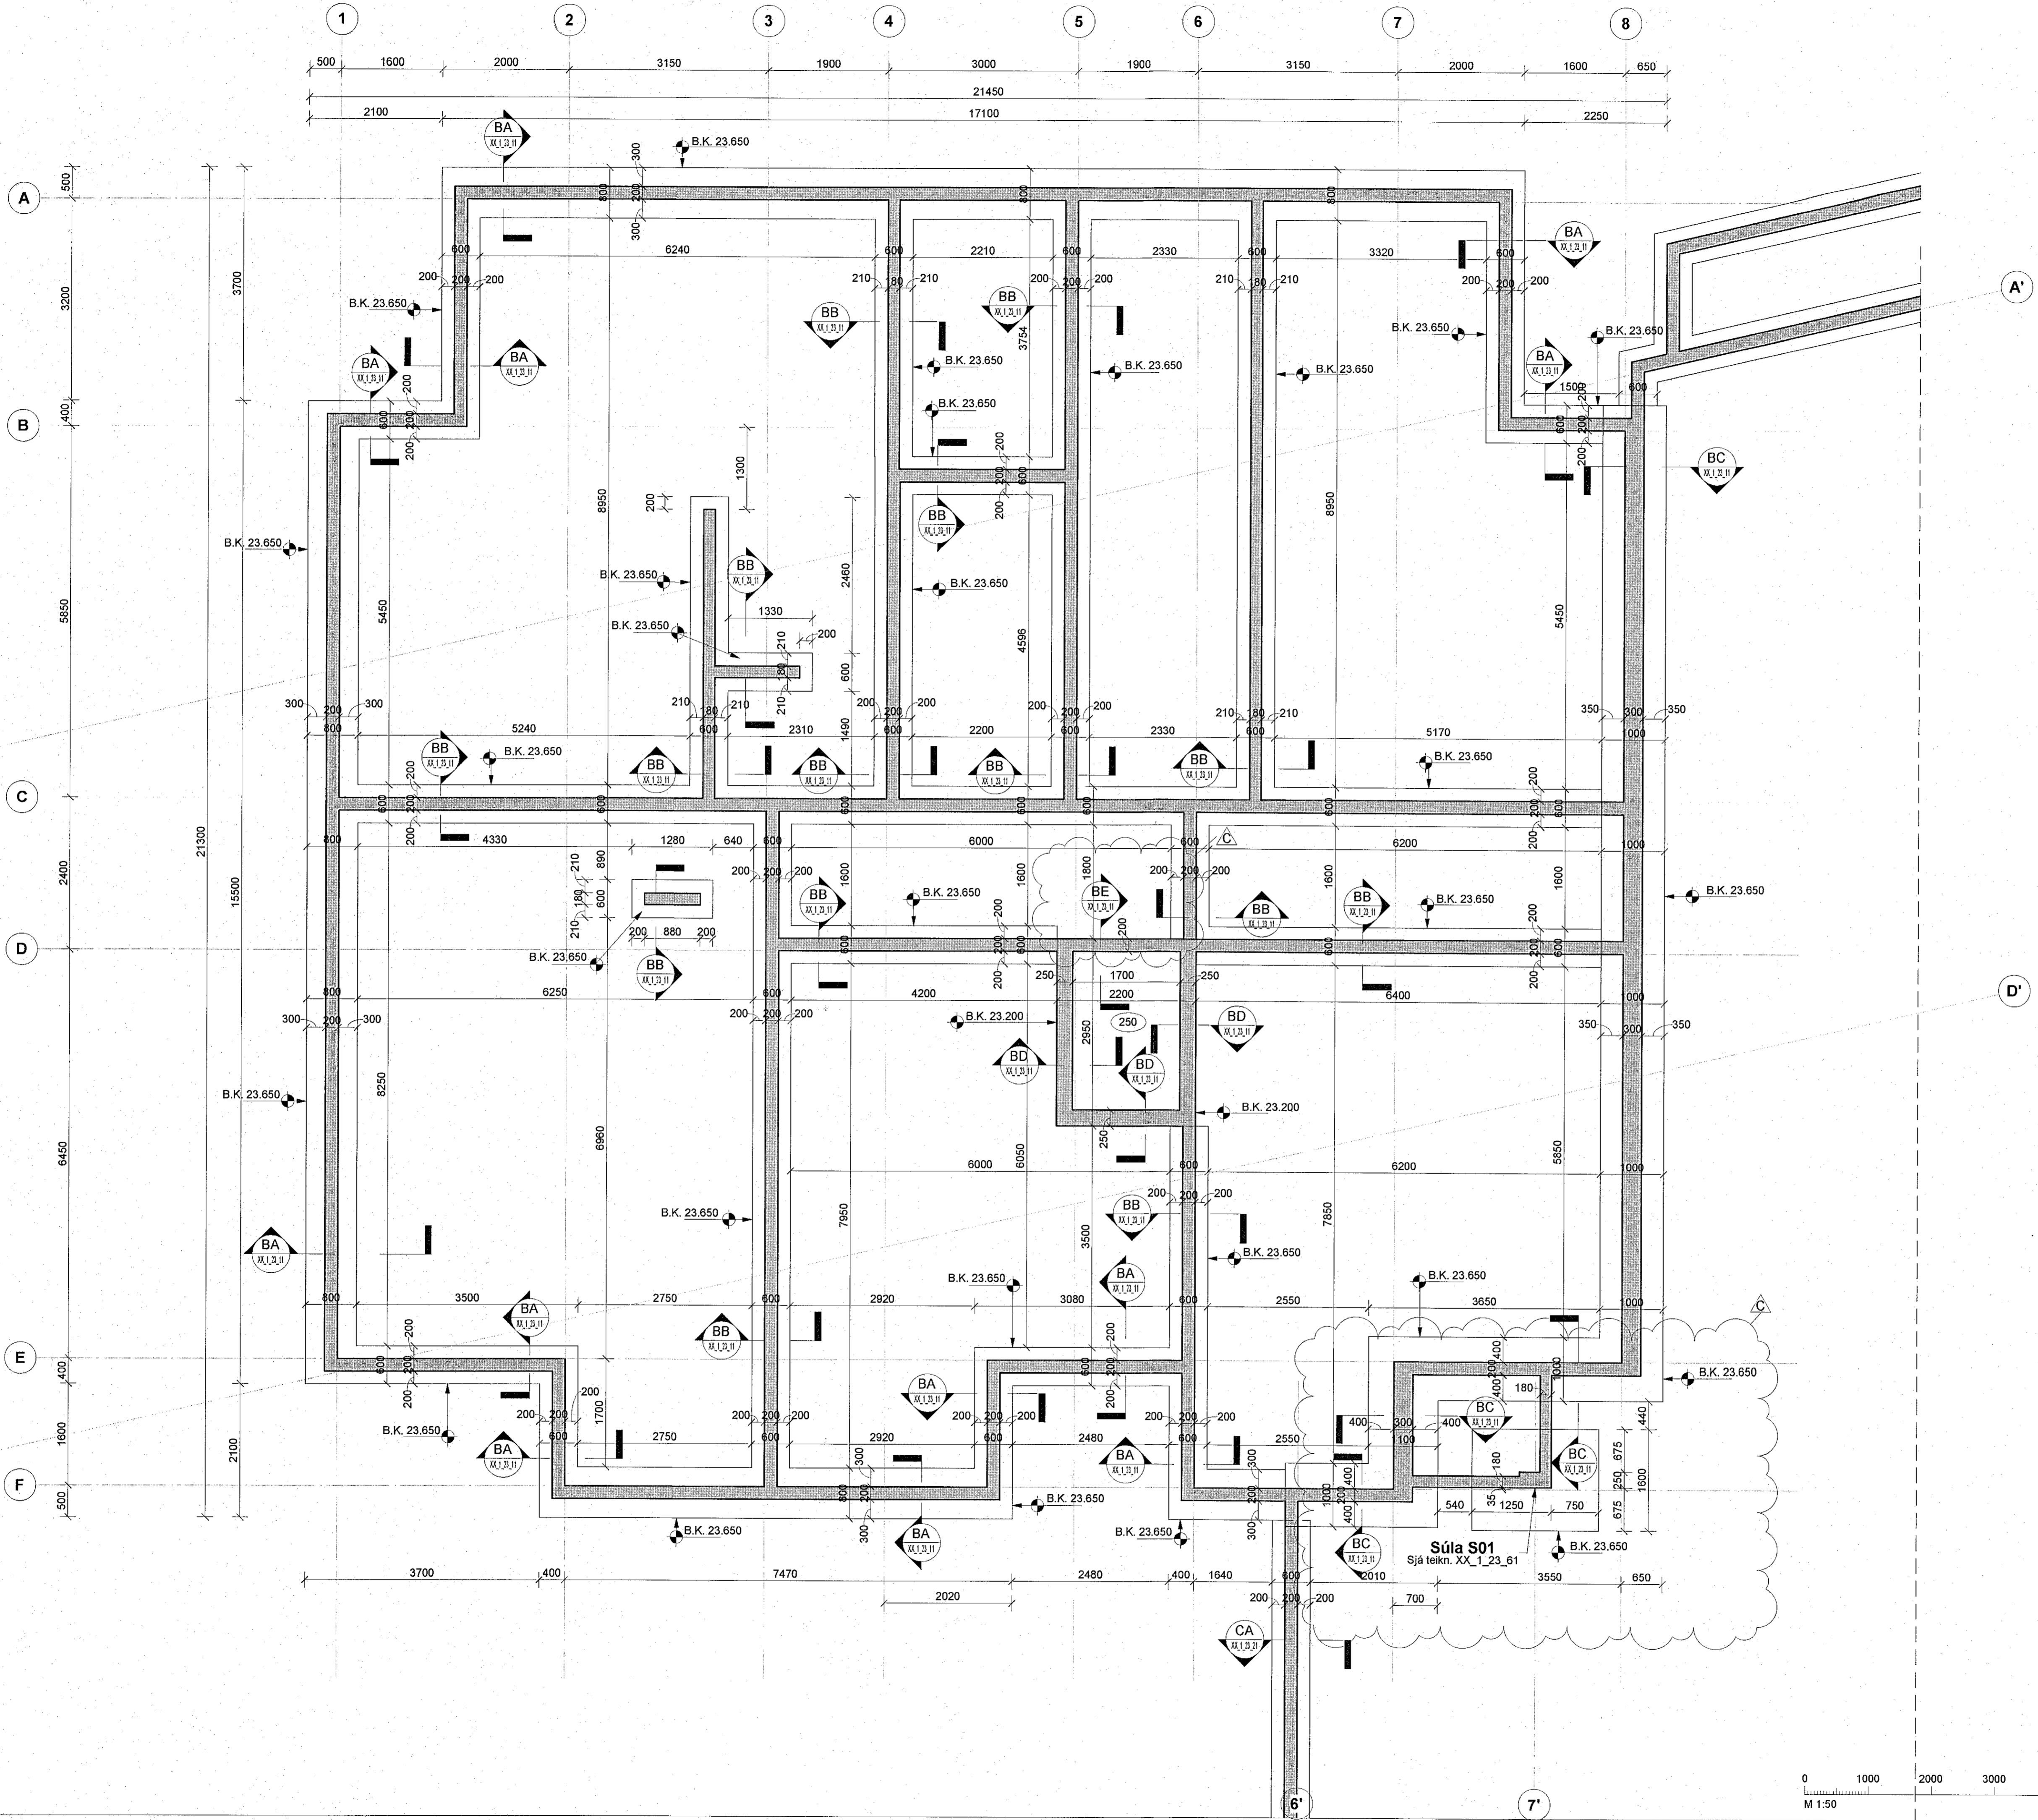

Skýringar

Oll mál eru í mm, nema hæðarkótar í m.

Sjá almenn skýringablað, XX_1_04_01, XX_1_04_02, XX_1_04_03, XX_1_04_04 og XX_1_04_05.

Sjá einnig gataplön og teikningar annarra hönnuða sem tilheyra þessu verki.

Hæðarsetning yfirborðs eru skilgreind á teikningum arkitekta.


Hort er niður á gólf. Veggir ofan plötu eru sýndir með heilum línunum, veggir og bitar neðan plötu eru sýnd með brotnum línunum.

Járn í efri brún plötu eru sýnd með heilum línunum og eru auðkennd með bókstafnum T. Járn í neðri brún plötu eru sýnd með brotnum línunum og eru auðkennd með bókstafnum B.

Verktaki skal hafa samband við hönnuð ef eitthvað er óljóst.

Þar sem undirstöðufótur endar, stallest upp eða stallest niður skal ganga frá langjárnun ymist með u-lykkjum, láta járn ganga skeytliengt Ls inn í áframhaldandi undirstöðufót eða beygja járn upp í sökkulvegg.

Þar sem sökkulætur mestast á hornum skal koma fyrir vinkljárnun að stærð Ls + Ls bæði fyrir kantjárn og langjárn almennt.

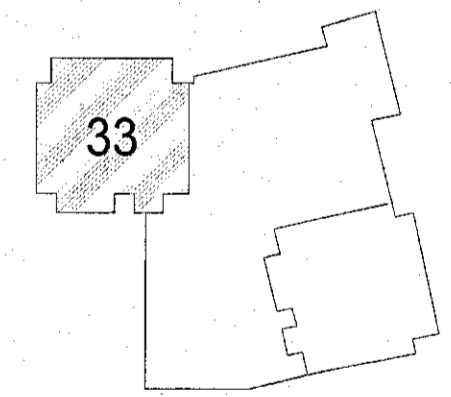

Hringhamar 33
221 Hafnarfirði
Mhl.02
Burðanvirki
Járnbinding
Grunnmynd undirstöður

TEKNIKNÚMUR	BLADSTÆRÐ	HANNAEL	ISO
100488	A1	TEKNAEL	MG
-1_1_21_01		YFIRFARIEL	BJP
DAGS	MELKVARDEL	ÚTGÁFA	
02.11.2022	1 : 50	C	

Útgáfunúmer og dagsetning málþegudátar: A 31.08.2022
Höfundur: Bjarni Jón Pálsson - kt. 291163-5139
Höfunduráskil: Hallur Kristmundsson - kt. 220573-3899

