


Samþykkt þann
23. des. 2022
fr. byggingarfulltrúans í Hafnarfirði
Róbert A. Róbertsson

Útg.	Dags.	Lýsing	Nafn
1	09.06.2021	FRUMÚTGÁFA	PBE
2	28.11.2021	ÚTGÁFA 2	HOO
3	14.11.2022	ÚTGÁFA 3	HOO

SJÁ ALMENNAR SKÝRINGAR Á TEIKN. P0-01 OG P0-02
LOFTRÆSINGU ER STÝRT MED RAKASKYNJARA EDA TENGÐ LÖSROFA OG SKAL GANGA Í 30 MÍN EFTIR RÆSINGU. ÞVERMÁL LOFTRÆSLAGNAR ER Ø100mm ÚR BLIKKI NEMA ANNAD SÉ TEKIÐ FRAM. OFAN Á LÖGN SKAL KOMA HETTA EDA SAFNKASSI. ELDVERJA ÞARF LAGNIR MED EINANGRUN, SEM KOMA FRÁ ÖÐRU BRUNAHÓLFÍ OG LIGGJA Í OPNU RÝMI

STÆRÐIR STOKKA TIL ÚTSOGSVENTLA:
15L/s - Ø100
20L/s - Ø100

LOFTBIL UNDIR HURD EDA YFRISTRAUMS RIST

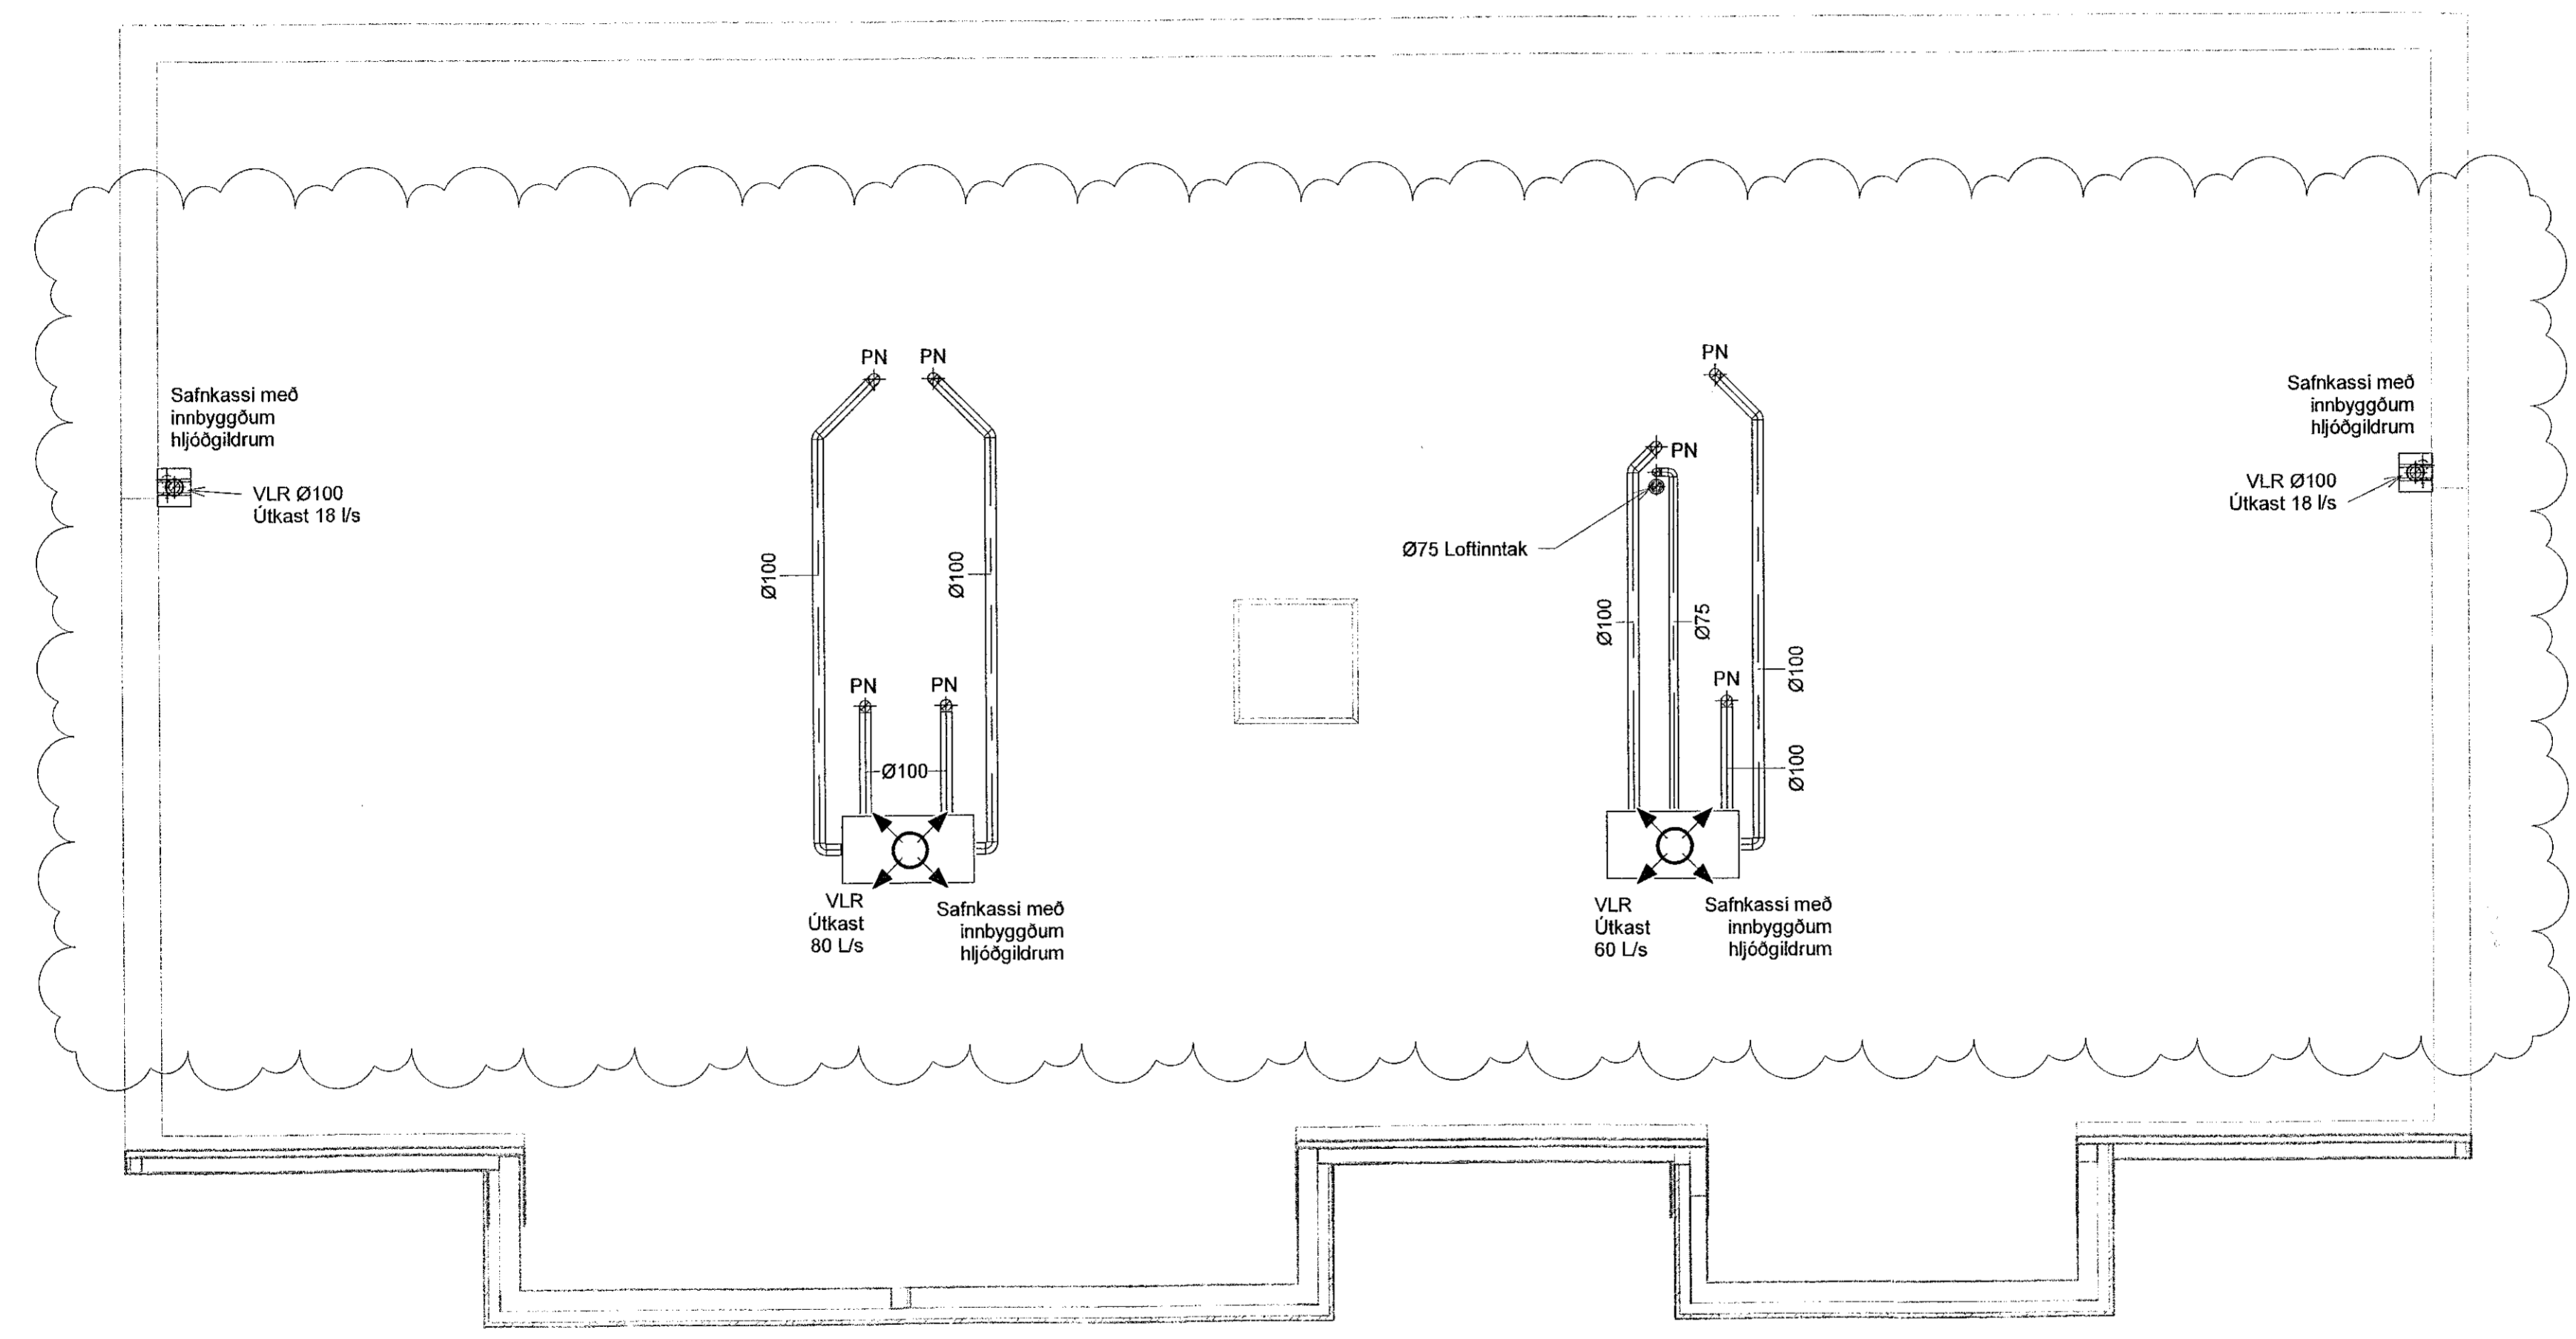

H O N N I A R S T J Ö R Þ I
ASK
29. Nóv. 2022
Gunnar Órn Sigurðsson

VERKFRÆÐISTOFA

NNE Verkfræðistofa ehf
Héðamál 6 - 201 Kópavogur Ísland
t. 899-3077 / 899-3577
kl. 40421-9470. nne@nne.is www.nne.is

STEKKJARBERG 9
221 HAFNARFJÖRÐUR

MHL 01
LOFTRÆSING - GRUNNMYND ÞAK

Hönnun:	PBE / NG	Verknúmer:	19035
Teiknað:	SJ / NG	Mælikvarði:	1:50
Yfirfarið:	BMA	Dagsetning:	14.11.2022
Samþykkt:	Hákon Órn Ómarsson Kl. 300577-3189	Teikn.nr.:	P4-31
Áritun hönnunarstjóra:	Gunnar Órn Sigurðsson Kl.130666-3379	Útgáfa:	3
Útgáfa / Dagsetning aðhappdráttar: 0 / 12.11.2021			



GRUNNMYND
MKV.1:50

Skv: 17.11.2022-14:53
Pbl: 07/04/19