

Samþykkt þann  
 23. des. 2022  
 fh. byggingarfulltrúans í Hafnarfirði  
 Róbert A. Róbertsson

Útg.	Dags.	Lýsing	Nafn
1	09.05.2021	FRUMÚTGÁFA	HBE
2	28.11.2021	ÚTGÁFA 2	HÖO
3	14.11.2022	ÚTGÁFA 3	HÖO

SJÁ ALMENNAR SKÝRINGAR Á TEIKN. P0-01 OG P0-02


LOFTFRÆSINGU ER STÝRT MEÐ RAKASKYNJARA EDA TENGD LJÓSRÓFA OG SKAL GANGA Í 30 MÍN EFTIR FRÆSINGU

ÞVERMÁL LOFTFRÆSILAGNAR ER Ø100mm ÚR BLIKKI NEMA ANNAD SÉ TEKIÐ FRAM.

OFAN Á LÖGN SKAL KOMA HETTA EDA SAFNKASSI. ELÐVERJA ÞARF LAGNIR MEÐ EINANGRUN, SEM KOMA FRÁ ÖÐRU BRUNAHÖLFI OG LIGGJA Í ÖPNU RÝMI

STÆRÐIR STOKKA TIL ÚTSOGSVENTLA:  
 15L/s - Ø100  
 20L/s - Ø100

LOFTBIL UNDIR HURÐ EDA YFRISTRAUMS RIST

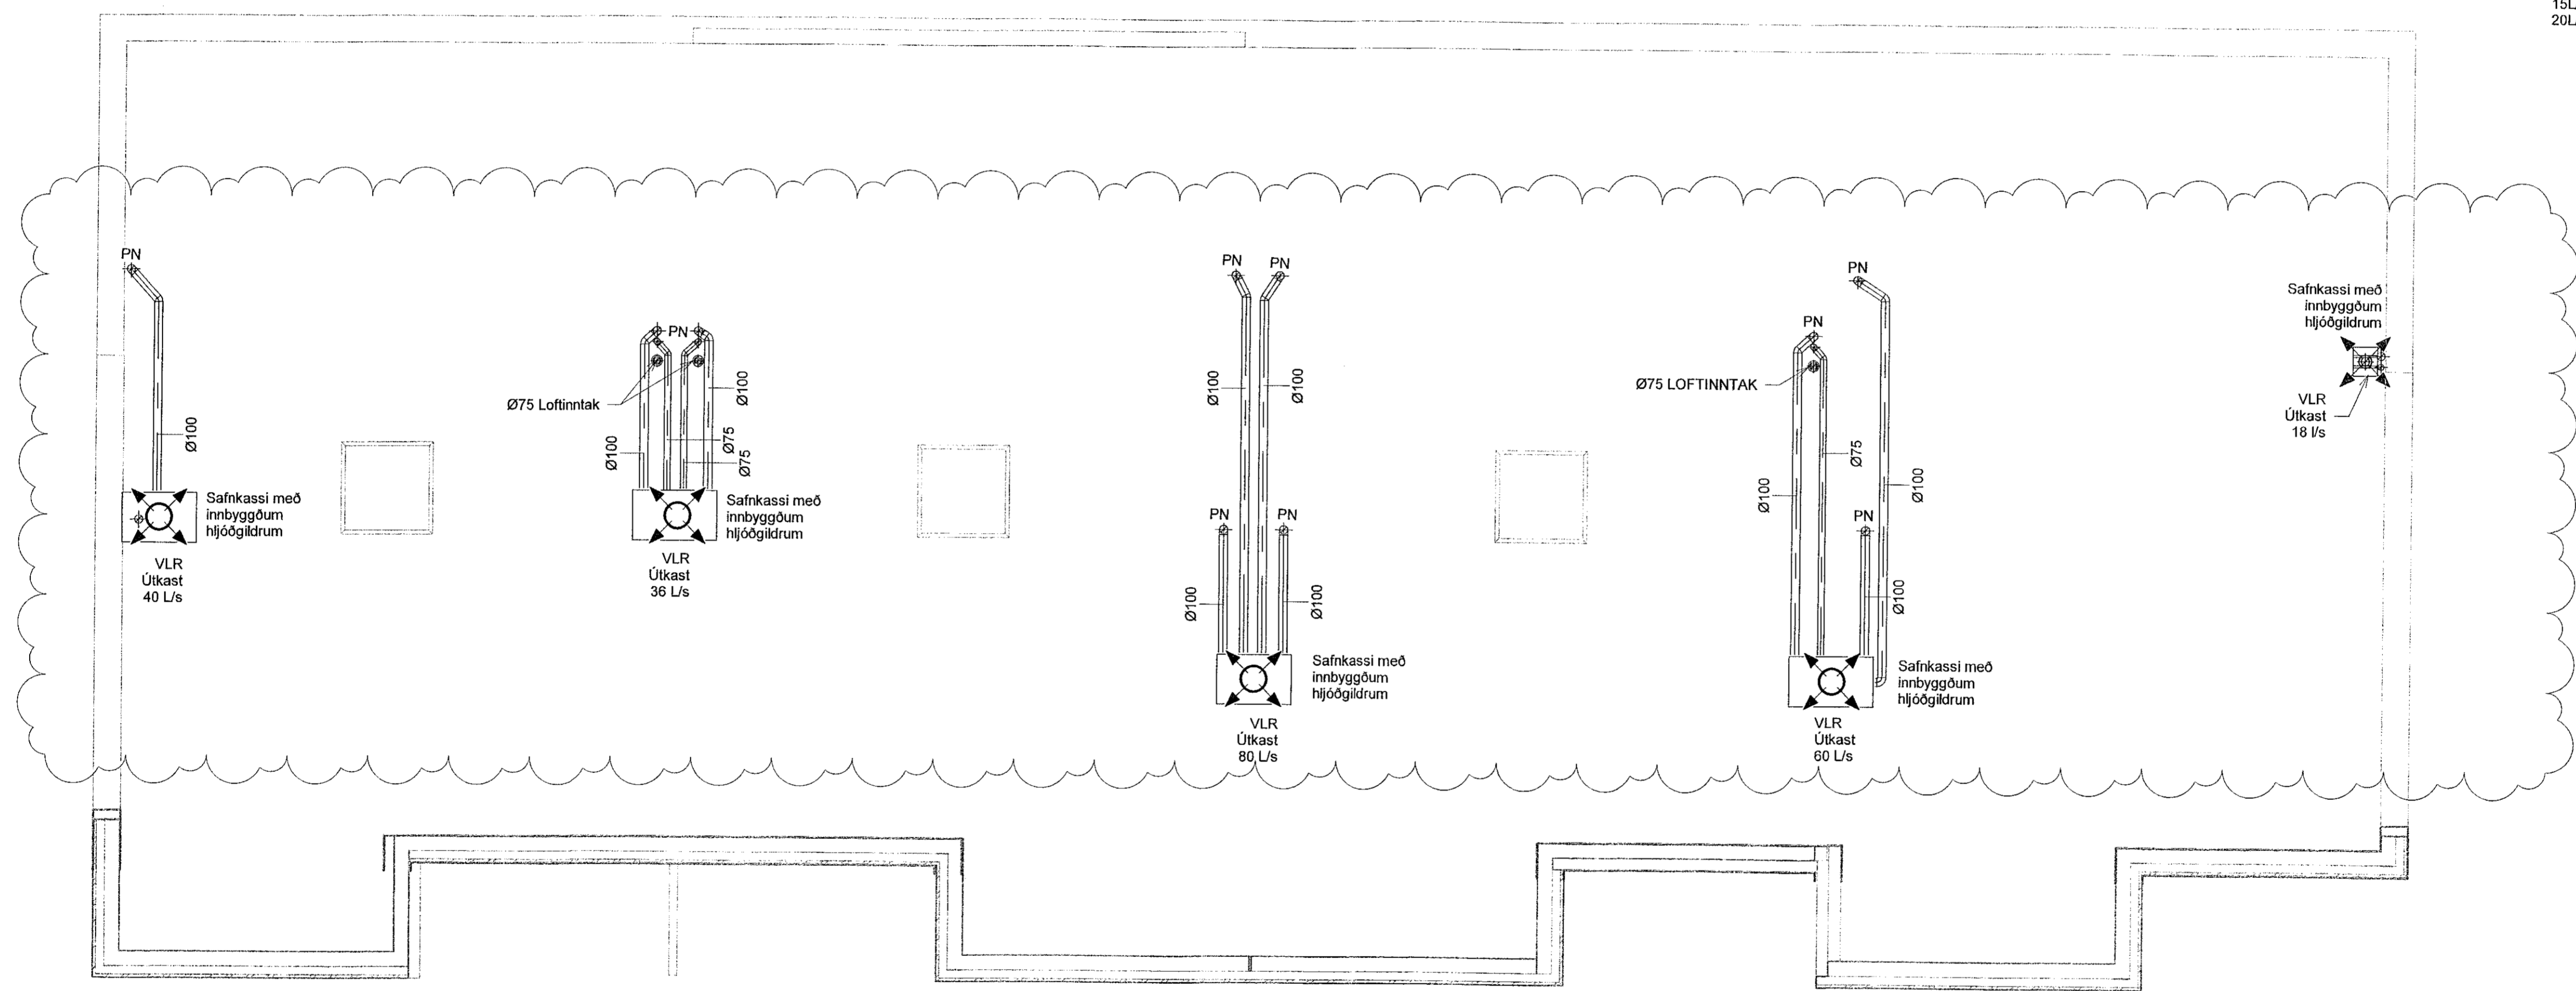

ASK  
 29. Nóv. 2022


**VERKFRÆÐISTOFA**

NNE Verkfræðistofa ehf  
 Hadlamá 6 - 201 Kópavogur Ísland  
 s. 899-3077 / 899-3577  
 Kl. 460421-0470. nne@nne.is www.nne.is

**STEKKJARBERG 9**  
 221 HAFNARFJÖRÐUR

MHL 02  
 LOFTFRÆSING - GRUNNMYND ÞAK

Hönnun:	HBE / NG	Verknúmer:	19035
Teiknað:	SJ / NG	Mælikvarði:	1:50
Yfirfarið:	BMA	Dagsetning:	14.11.2022
Samþykkt:	Hákon Óttómarsson Kl. 300577-3189	Teikn.nr.:	P4-32
Áritun hönnunarstjóra:	Gunnar Óttómarsson Kl. 130666-3379	Útgáfa:	3
Útgáfa / Dagsetning aðalupphátta: 0 / 12.11.2021			

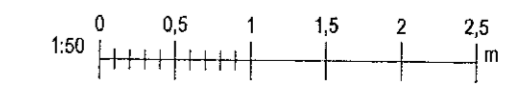

GRUNNMYND  
 MKV.1:50

Skv: 17.11.2021 14:24  
 Pbk: 07/04/19

Copyright © NNE Verkfræðistofa ehf - Hönnun og arkitektúr. Allur réttur er áskilinn. - Fjórðun er hluti af samþykktu.