


Samþykkt þann
22. des. 2022
fh. byggingarfulltrúars í Hafnarfirði
Róbert A. Róbertsson

Úlg.	Dags.	Lýsing	Nafn
1	09.06.2021	FRAMTUGAFA	PBE
2	28.11.2021	ÚTGÁFA 2	HÖÖ
3	14.11.2022	ÚTGÁFA 3	HÖÖ

SJÁ ALMENNAR SKÝRINGAR Á TEIKN. P0-01 OG P0-02
LOFTRÆSINGU ER STÝRT MED RAKASKYNJARA EDA
TENGD LJÓSRÖFA OG SKAL GANGA Í 30 MÍN EFTIR
RÆSINGU.
ÞVERMÁL LOFTRÆSILAGNAR ER Ø100mm ÚR BLIKKI NEMA
ANNAD SÉ TEKID FRAM.
OFAN Á LOGN SKAL KOMA HETTA EDA SAFNKASSI.
ELDVERJA ÞARF LAGNIR MED EINANGRUN, SEM KOMA
FRÁ ÖDRU BRUNAHÖLFI OG LIGGJA Í OPNU RYMI

STÆRÐIR STOKKA TIL ÚTSOGSVENTLA:
15L/s - Ø100
20L/s - Ø100

LOFTBIL UNDIR HURÐ EDA
YFRISTRAUMS RIST

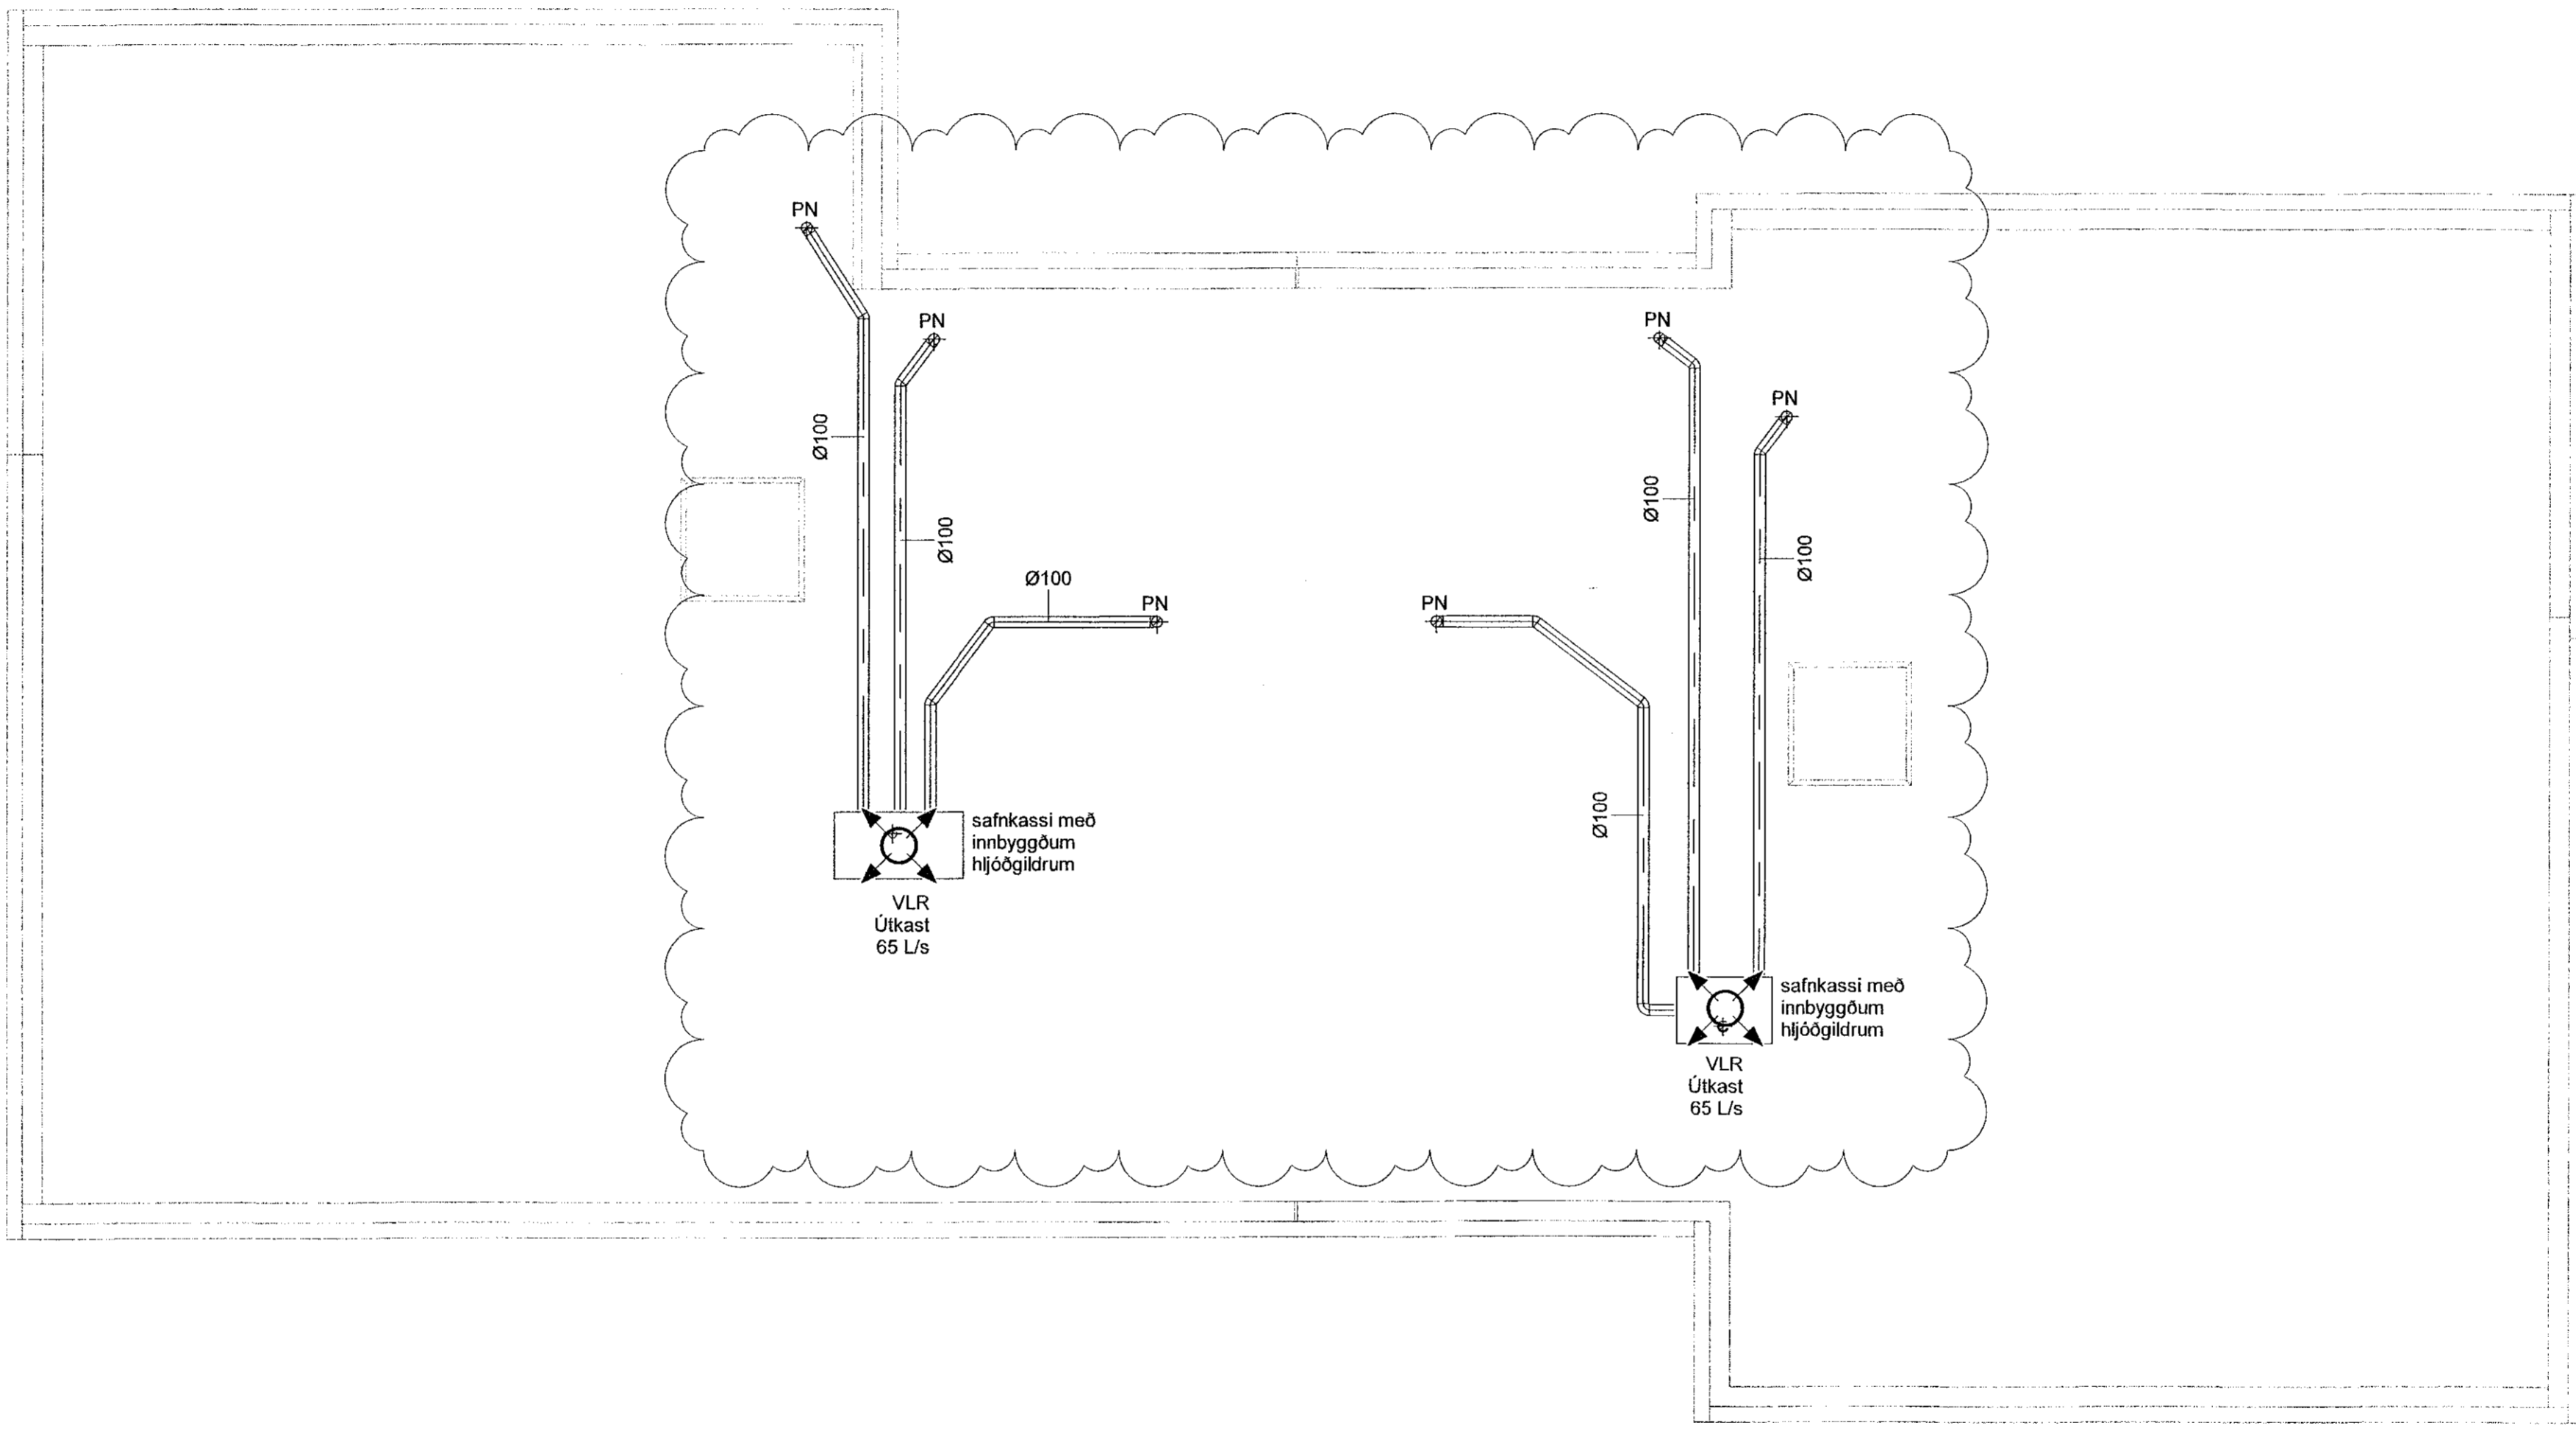

HÖNNUNARSTJÓRI
ASK
29. Nóv. 2022
Gunnar Ó. Sigurðsson

VERKFRÆÐISTOFA

NNE Verkfræðistofa ehf
Hæðamáni 6 - 201 Kópavogur Ísland
s. 899-3077 / 899-3577
Kl. 460421-0470. nne@nne.is www.nne.is

STEKKJARBERG 9
221 HAFNARFJÖRÐUR

MHL 04
LOFTRÆSING - GRUNNMYND BAK

Hönnun:	PBE / NG	Verkúmer:	19035
Teiknað:	SJ / NG	Mælikvarði:	1:50
Yfirarið:	BMA	Dagsetning:	14.11.2022
Samþykkt:	HöÖ	Teikn.nr.:	P4-34
Hákon Óm Ómarsson Kl. 300577-3189		Útgáfa:	3
Áritun hönnunarstjóra: Gunnar Óm Sigurðsson Kl. 130666-3379			



Útgáfa / Dagsetning aðskilpríðla: 07.12.11.2021

GRUNNMYND
MKV. 1:50

Save: 17.11.2022 14:45:59
Plo: 07/04/19