


Samþykkt þann  
 22. des. 2022  
 Þ. byggingarfulltrúi og Hafnarfirði  
 Róbert A. Róbertsson

| Útg. | Dags.      | Lýsing    | Nafn |
|------|------------|-----------|------|
| 1    | 09.09.2021 | FRUMTGAFA | PBE  |
| 2    | 26.11.2021 | ÚTGÁFA 2  | HÓO  |
| 3    | 14.11.2022 | ÚTGÁFA 3  | HÓO  |

SJÁ ALMENNAR SKÝRINGAR Á TEIKN. P0-01 OG P0-02  
 LOFTRÆSINGU ER STÝRT MEÐ RAKASKYNJARA EDA  
 TENGD LJÓSRÓFA OG SKAL GANGA Í 30 MÍN EFTIR  
 RÆSINGU.  
 ÞVERMÁL LOFTRÆSILAGNAR ER Ø100mm ÚR BLIKKI NEMA  
 ANNAD SE TEKIÐ FRAM.  
 OFAN Á LÖGN SKAL KOMA HETTA EDA SAFNKASSI.  
 ELÐVERJA ÞARF LAGNIR MEÐ EINANGRUN, SEM KOMA  
 FRÁ ÖÐRU BRUNAHÓLFÍ OG LIGGJA Í OPNU RÝMI

STÆRDIR STOKKA TIL ÚTSOGSVENTLA:  
 15L/S - Ø100  
 20L/S - Ø100

LOFTBIL UNDIR HURÐ EDA  
 YFRISTRAUMS RIST

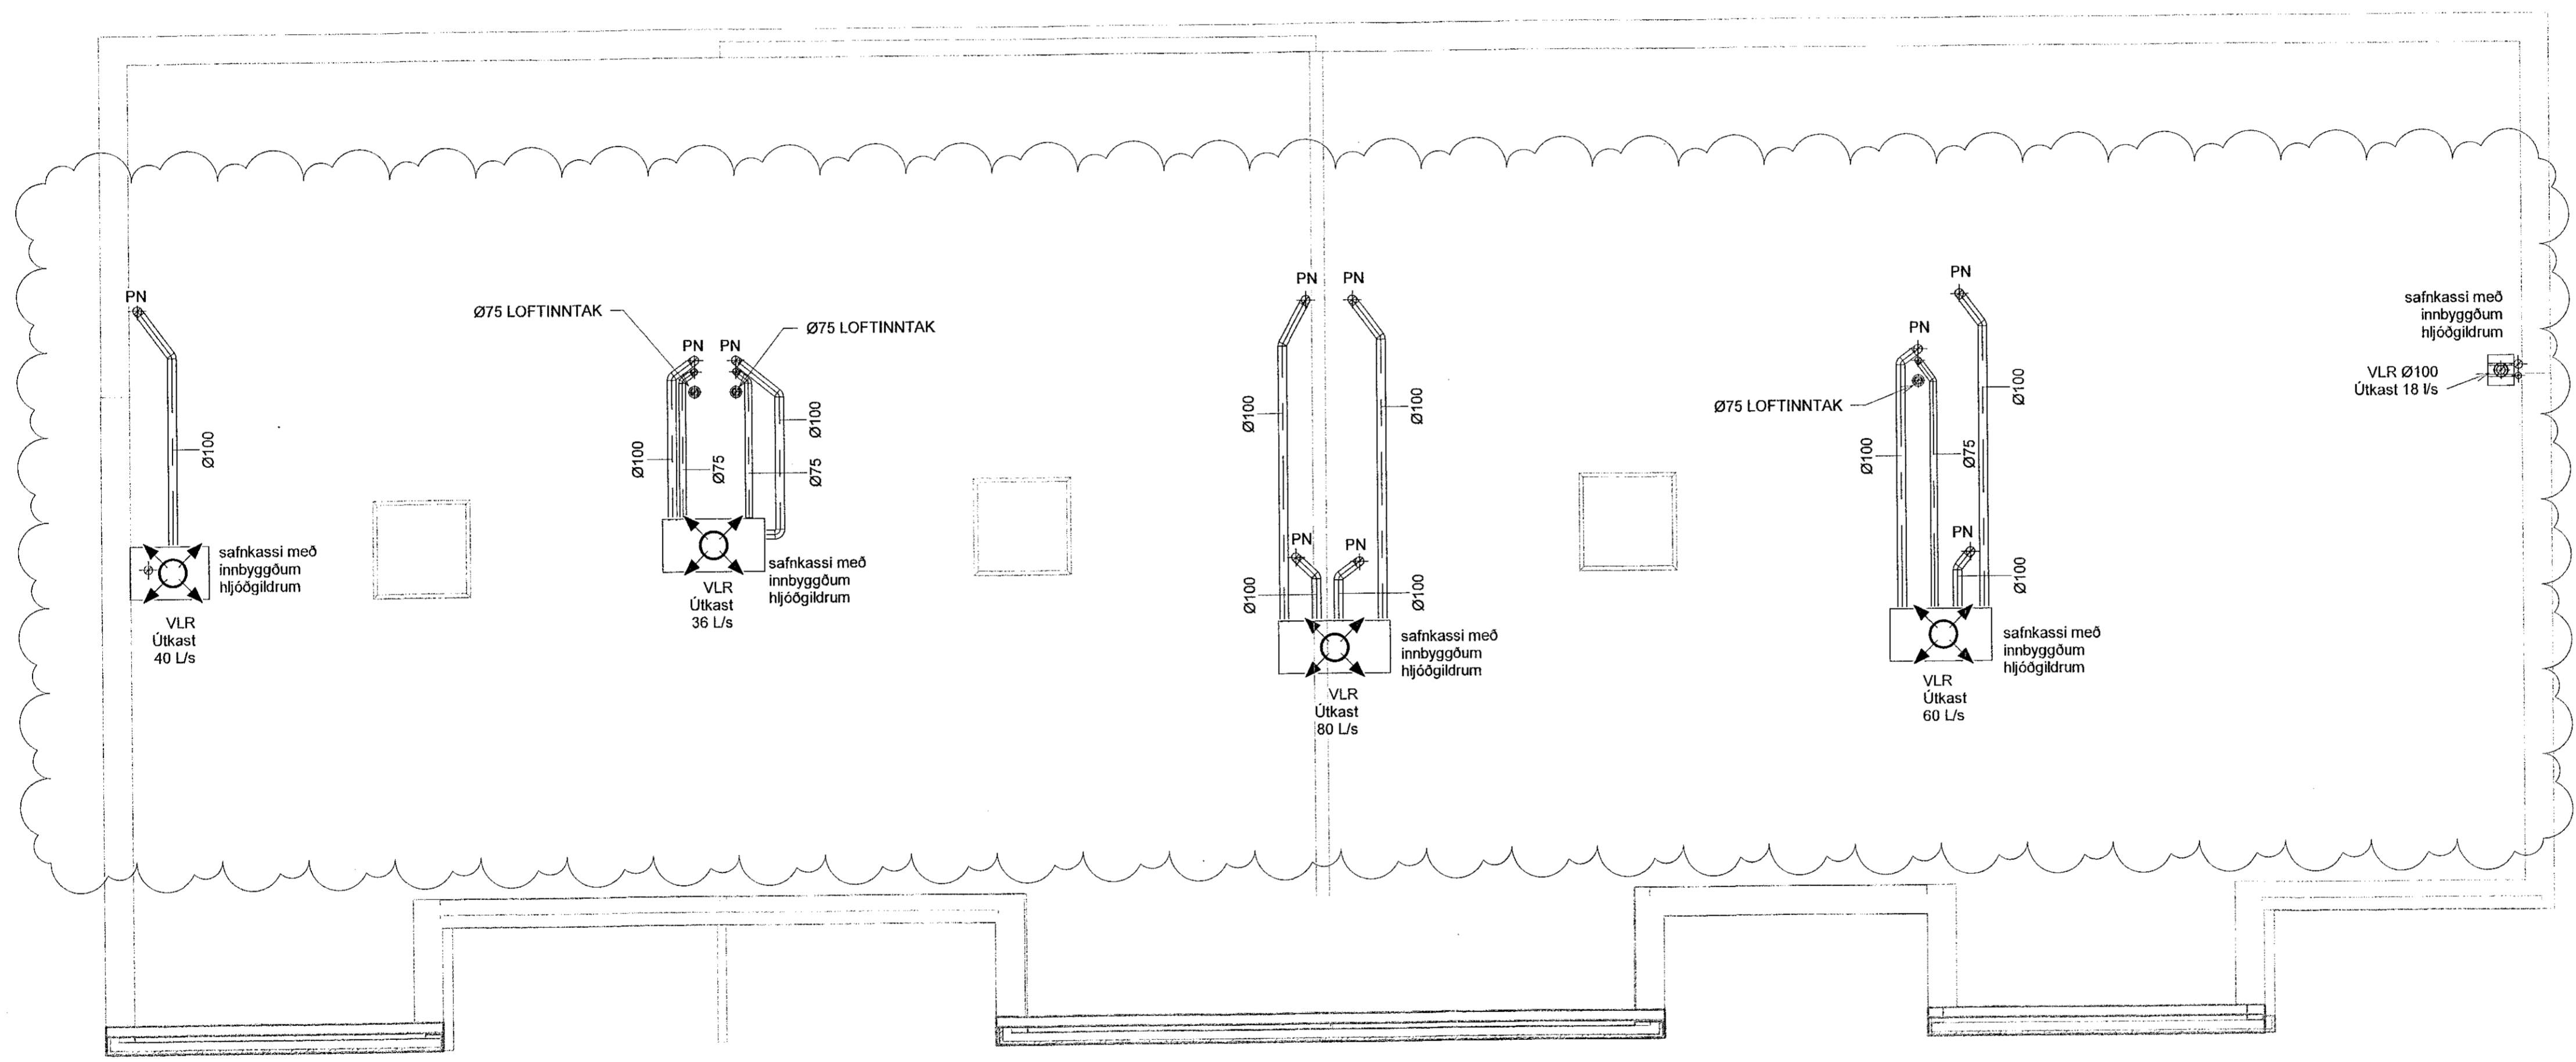

GRUNNMYND  
 MKV.1:50

29. Nóv. 2022  
 Gunnar Óm Sigurðsson

**VERKFRÆÐISTOFA**


NNE Verkfræðistofa ehf  
 Háðamári 6 - 201 Kópavogur Ísland  
 s. 899-3077 / 899-3577  
 Kl. 450421-0470. nne@nne.is www.nne.is

**STEKKJARBERG 9**  
 221 HAFNARFJÓRÐUR

MHL 03  
 LOFTRÆSING - GRUNNMYND ÞAK

|                        |   |             |            |
|------------------------|---|-------------|------------|
| Hönnun:                | PBE / NG                                | Verkúmer:   | 19035      |
| Teiknað:               | SJ / NG                                 | Mælikvarði: | 1:50       |
| Yfirfarði:             | BMA                                     | Dagsetning: | 14.11.2022 |
| Samþykkt:              | Hákon Óm Ómarsson<br>Kl. 300577-3189    | Teikn.nr.:  | P4-33      |
| Áritun hönnunarstjóra: | Gunnar Óm Sigurðsson<br>Kl. 130666-3379 | Útgáfa:     | 3          |

Útgáfa / Dagsetning aðalupplýsinga: 0 / 12.11.2021

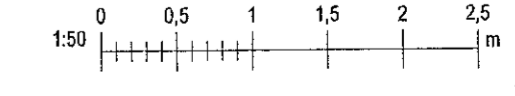

Skv: 17.11.2022 14:42:55