

SKÝRINGAR

Punktalíná tákna veggir fyrir ofan plötu.
 Bending í neðribrún plötu skal ávallt vera meiri eða jafnt og K10 c/c 200.
 Bending í efribrún plötu fyrir innan svæði merkt með línumni skal ávallt vera meiri eða jafnt og K10 c/c 250.
 Línan sýnir mörk á efnibendingu. Jám skal alltaf má háfa skýtillengd úr fyrir mörk efri bendingar.
 Sjá nánar á jarnateikningu.

BENDING:

- Útveggir 200mm með tvöfaldrí bendingu K10 c/c 200 í báðar áttir K10 c/c 200
- Skilveggir húsa 150mm með einfaldrí bendingu K10 c/c 150 í báðar áttir K10 c/c 150
- Innveggir 150mm með einfaldrí bendingu K10 c/c 200 í báðar áttir K10 c/c 200

Tengjárn upp í vegg efri hæðar standa minnst 500 mm upp úr plötu

Í alla 200mm veggenda og kringsum öll op komi 2 K16 bundinn í lykkjur
 Í alla 150 mm veggenda og kringsum öll op komi 2 K12 bundinn í lykkjur
 Lykkjur K10 c/c 200

- Járnsmottur í horn plötu 7 K10 c/c 200 í báðar brúnir og báðar áttir. L=1500
- Vinkill K10 c/c 200. L=Breytileg x 700
Vinkill gengur úr veggjum og bitum inn í loftplötur allan úthringinn.
- U-Lykkjur: Standa skýtillengd upp fyrir efnibrún plötu og bindast í neðri járn plötu.

Ekki má skeyta saman fleiri en, 3. hvert járn í þversniði.
 Ekki má skeyta efnibrúna járum saman yfir veggjum, súlum og bitum

STEYPUMÓT:


Bit- og plötumót skulu hafa yfirhæð L/300 af fjarlægð milli fasta punkta.

STEYPUKÓTAR - SJÁ TEIKNINGU ARKITEKTS

RL = Rásir í plötu við lagnajarna fyrir gegnumstreymis niðurbít. Sjá sérmynd 3, teikn. B2 054

ASK
 - 6. feb. 2013

Skipalón 1

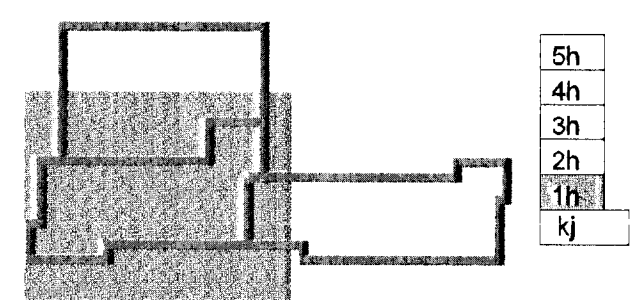

A. 04.02.13 Veggur framlengist JÓE/BG
 Útg. Dags. Skýring Hannaðýrfrans

VSB

VERKFRÆDISTOFA

BÆJARHRAUN 20 • 220 HAFNARFJÖRÐUR • KENNIT. 710796-2999
 vsb@vsb.is • Sími 585 8600 • Fax 585 9810 • www.vsb.is


Áritun sérhönnuðar Björn Guðarsson
 Kt. 180550 4889 • bjorn@vsb.is
 Verkefni
SKIPALÓN 1
221 HAFNARFIRÐI
 Verkefni
 Burðarvirki
 Veggir og plata, 1. hæð
 Grunnmynd
 Hannaðýrfrans JóE/GG Yfirfarið BG Kvarði 1:50 / A1 Síða -
 Dags. 20.12.2012 Verkefni 12151 Teikning 1 B2 011 Útgáfa A

TILVÍSANIR:

- Almennar skýringar: Sjá teikningu nr. 12151-B0 000
- Hæðarkortar á plötum og málsetningar á veggjum: . Teikning arkitekts
- Göt í plötum og veggjum: Sjá gatateikningu
- Almenn bending fyrir rásir, súlur, op og stökkagöt: . Sjá sérmyndir 1-3 teikn. 12151-B2 054

BROTÞOLFLOKKUR STEYPU:

SJÁ BL. NR. 12151-B0 000

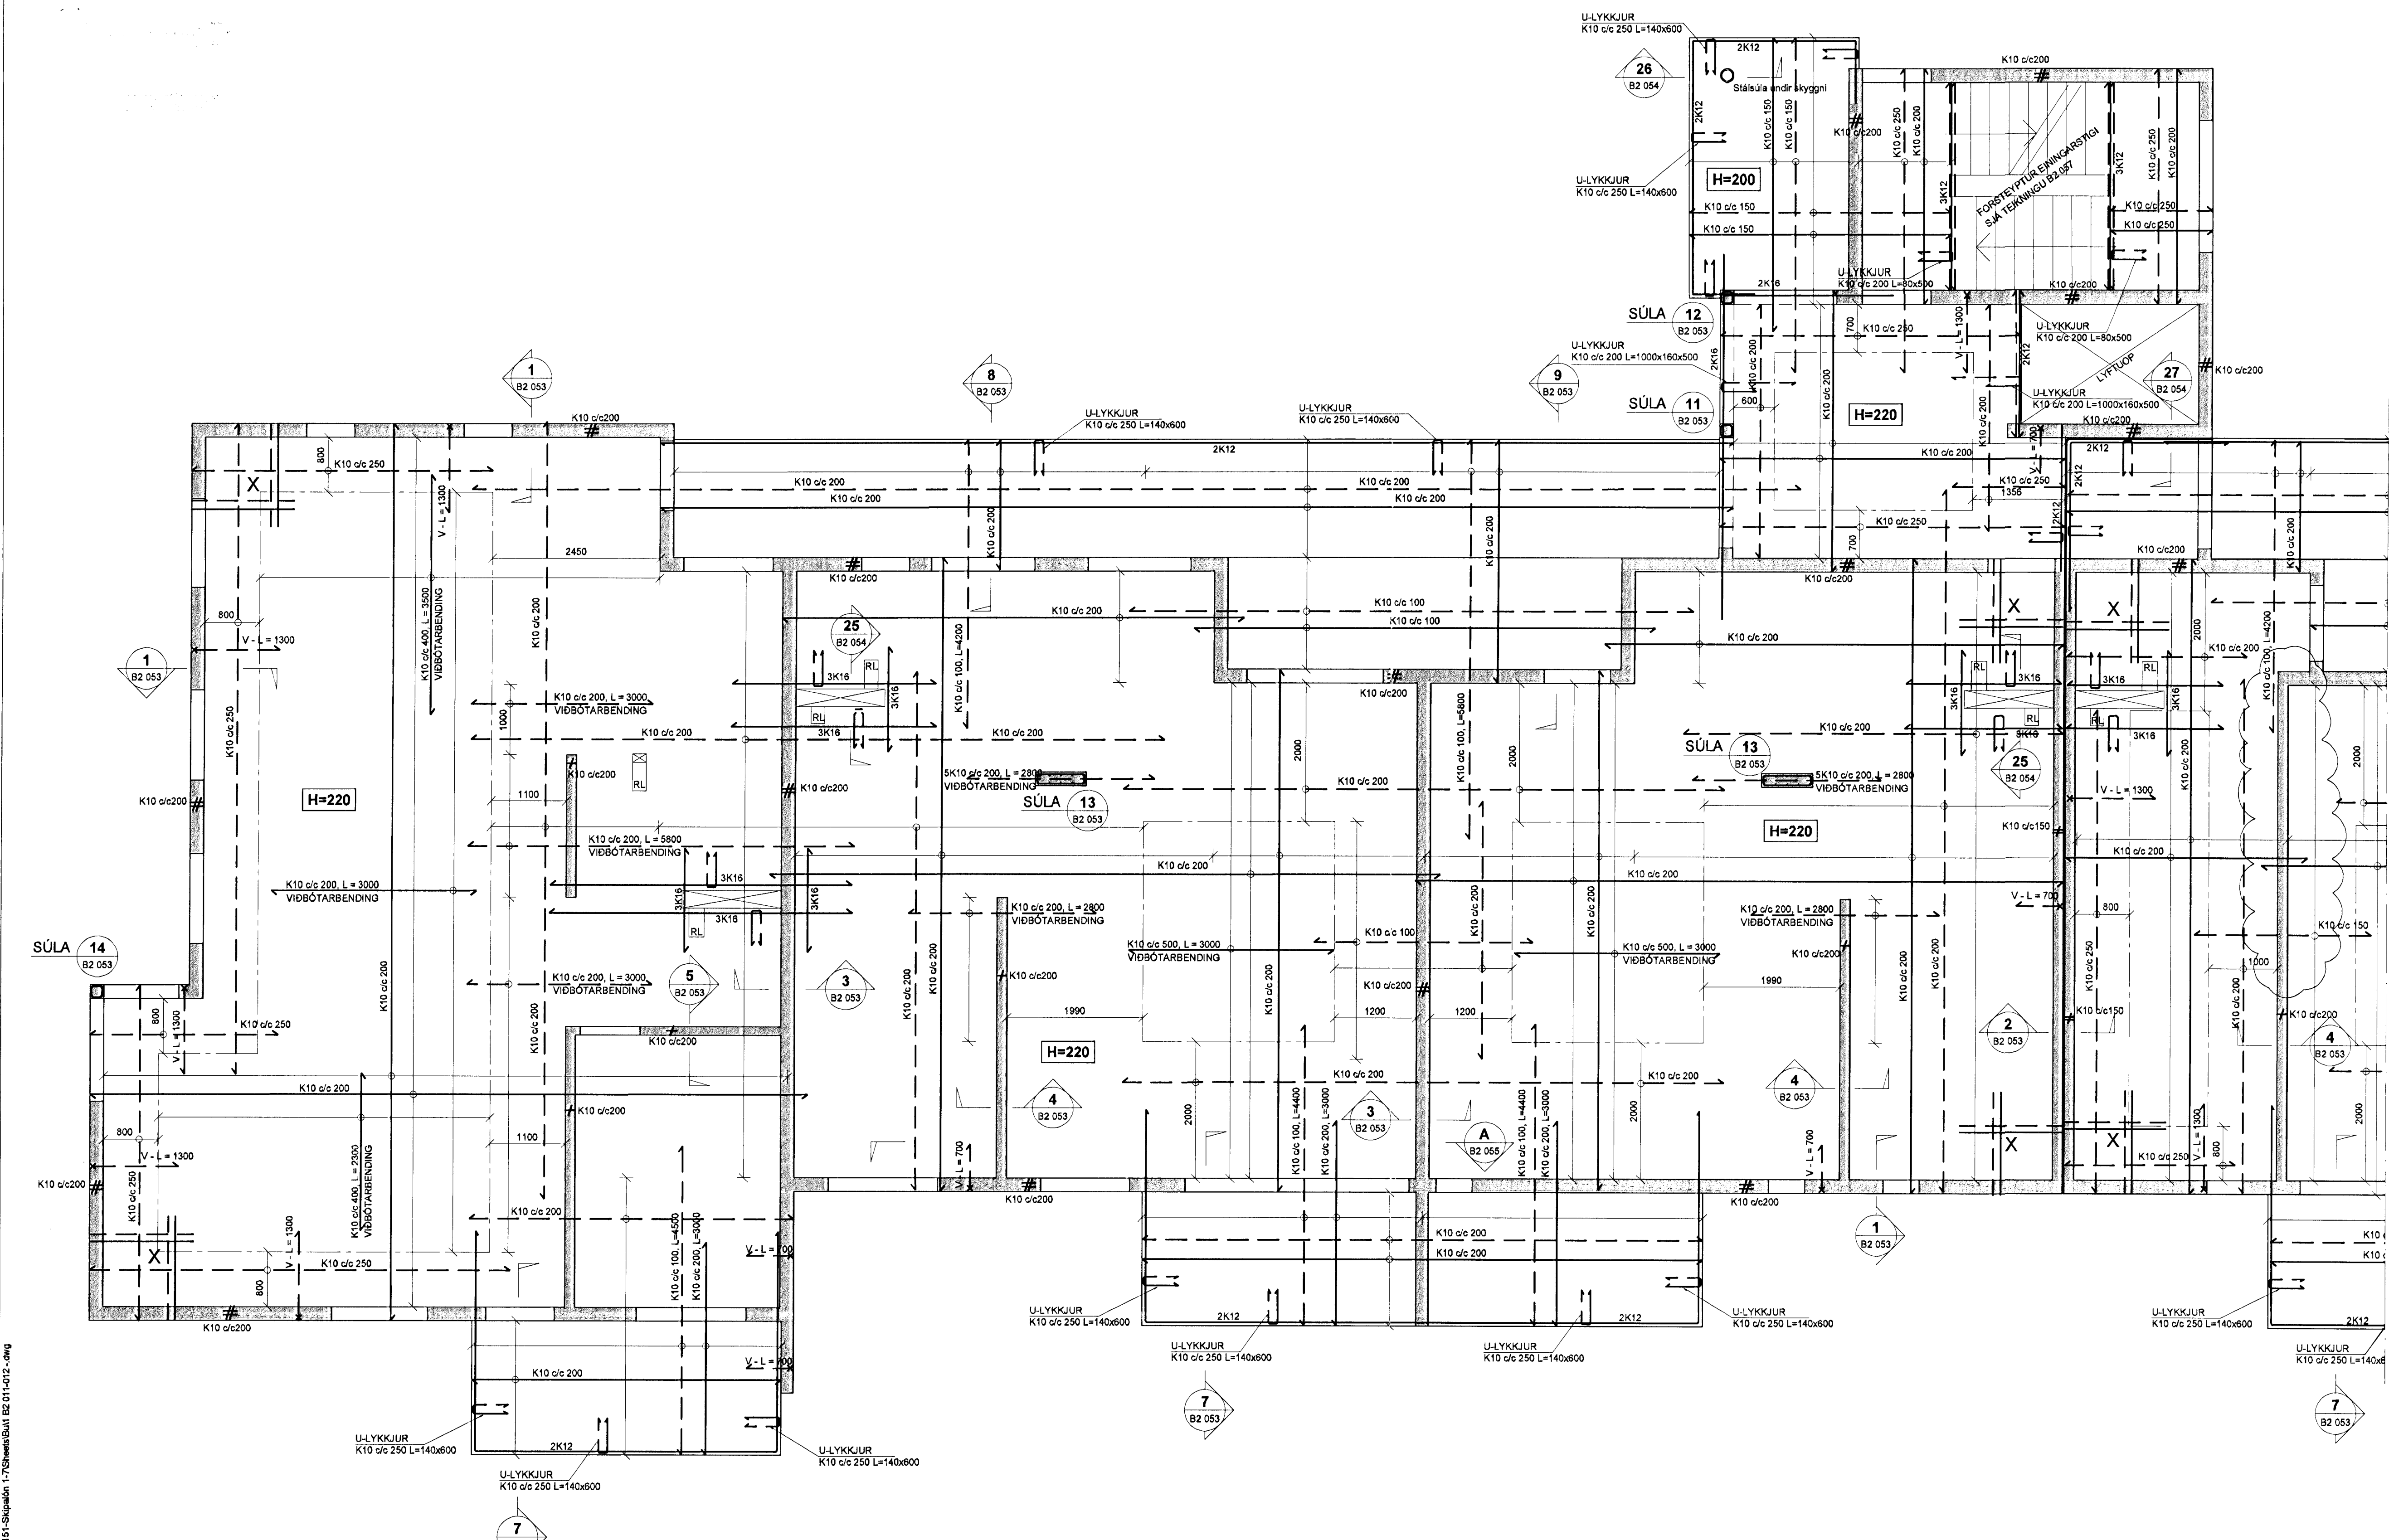

V:\2013\12151_Skipalón 1_7_Hafnarfirði\Teikningar\7-Project_Navigat\12151-Skipalón 1_7\Brennasúli_B2_011.vlw.dwg