

**SKÝRINGAR**

Punktalína táknar veggir fyrir ofan plötu.

Bending í neðribrún plötu skal ávallt vera meiri eða jafnt og K10 c/c 200  
 Bending í efribrún plötu fyrir innan svæði merkt með línunni — skal ávallt vera meiri eða jafnt og K10 c/c 250.  
 Línan sýnir mörk á efnibendingu. Járn skal alltaf ná hálfra skytilengd út fyrir mörk efnibendingar.  
 Sjá nánar á jarnateikningu.

**BENDING:**

- Útveggir 200mm með tvöfaldrni bendingu K10 c/c 200 í báðar áttir K10 c/c200 #
- Skilveggir húsa 150mm með einfaldri bendingu K10 c/c 150 í báðar áttir K10 c/c150 #
- Innveggir 150mm með einfaldri bendingu K10 c/c 200 í báðar áttir K10 c/c200 #
- Tengjárn upp í veggir efnibendingar standa minnst 500 mm upp úr plötu

Í alla 200mm veggenda og kringum öll op komi 2 K16 bundinn í lykku  
 Í alla 150 mm veggenda og kringum öll op komi 2 K12 bundinn í lykku  
 Lykkur K10 c/c 200

Járnmatottur í horn plötu  
 7 K10 c/c200 í báðar brúnir og báðar áttir. L=1500

V-L=1200 Vinkill K10 c/c200, L=Breittleg x 700  
 Vinkill gengur úr veggjum og bitum inn í loftplötur allan úthringinn.

U-Lykkur: Standa skytilengd upp fyrir efnibrún plötu og bindast í neðri járn plötu.

Ekki má skeyta saman fleiri en, 3. hvert járn í þversniði.  
 Ekki má skeyta efnibrúna járnnum saman yfir veggjum, súlum og bitum


**STEYPUMÖT:**

Bitu- og plötumöt skulu hafa yfirhæð L/300 af fjarlægð milli fasta punkta.

STEYPUKÖTAR - SJÁ TEIKNINGU ARKITEKTS

RL = Rásir í plötu við lagnakjarna fyrir gegnumstreymis niðurföll. Sjá sérmynd 3, teikn. B2 054

6. feb. 2013

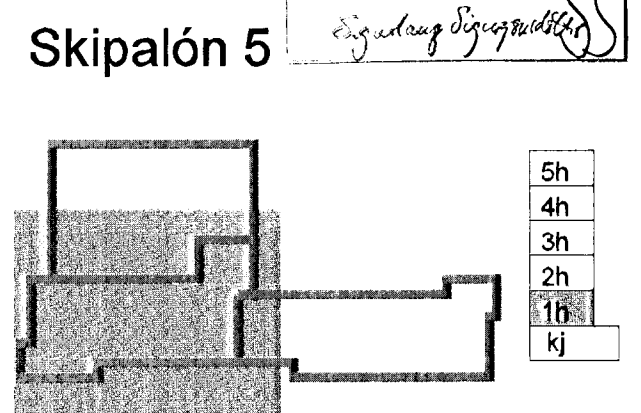

A 04.02.13 Veggir framangist JÓE/BG  
 Útg. Dags. Skýring Hannað/Yfirfand

**VS**

**VERKFRÆÐISTOFA**

B.E.JARHRAUN 20 • 220 HAFNARFJÓRÐUR • KENNIT. 710796-2899  
 vsb@vsb.is • Sími 585 8800 • Fax 585 9810 • www.vsb.is

Aritun sérhönnuðar Björn Gústafsson  
 Kt: 190550 4889 • bjorn@vsb.is

Verkefni SKIPALÓN 5  
 221 HAFNARFIRDI

Verkefni Burðarvirki  
 Veggir og plata, 1. hæð  
 Grunnmynd

Hannað	Teiknað	Yfirfand	Kvarði	Síða
JÓE	JÓE/GG	BG	1:50	-
Dags.	Verkefni	Teikning	Útgáfa	
20.12.2012	12151	5 B2 011	A	

**TILVÍSANIR:**

Almennar skýringar: . . . . . Sjá teikningu nr. 12151-B0 000


Hæðarkötur á plötum og málsetningar á veggjum: . Teikning arkitekts

Göf í plötum og veggjum: . . . . . Sjá gatateikningu

Almenn bending fyrir rásir, súlur, op og stokkaþót. . Sjá sérmyndir 1-3 teikn. 12151-B2 054

BROTÞÓLSFLOKKUR STEYPU:

SJÁ BL. NR. 12151-B0 000

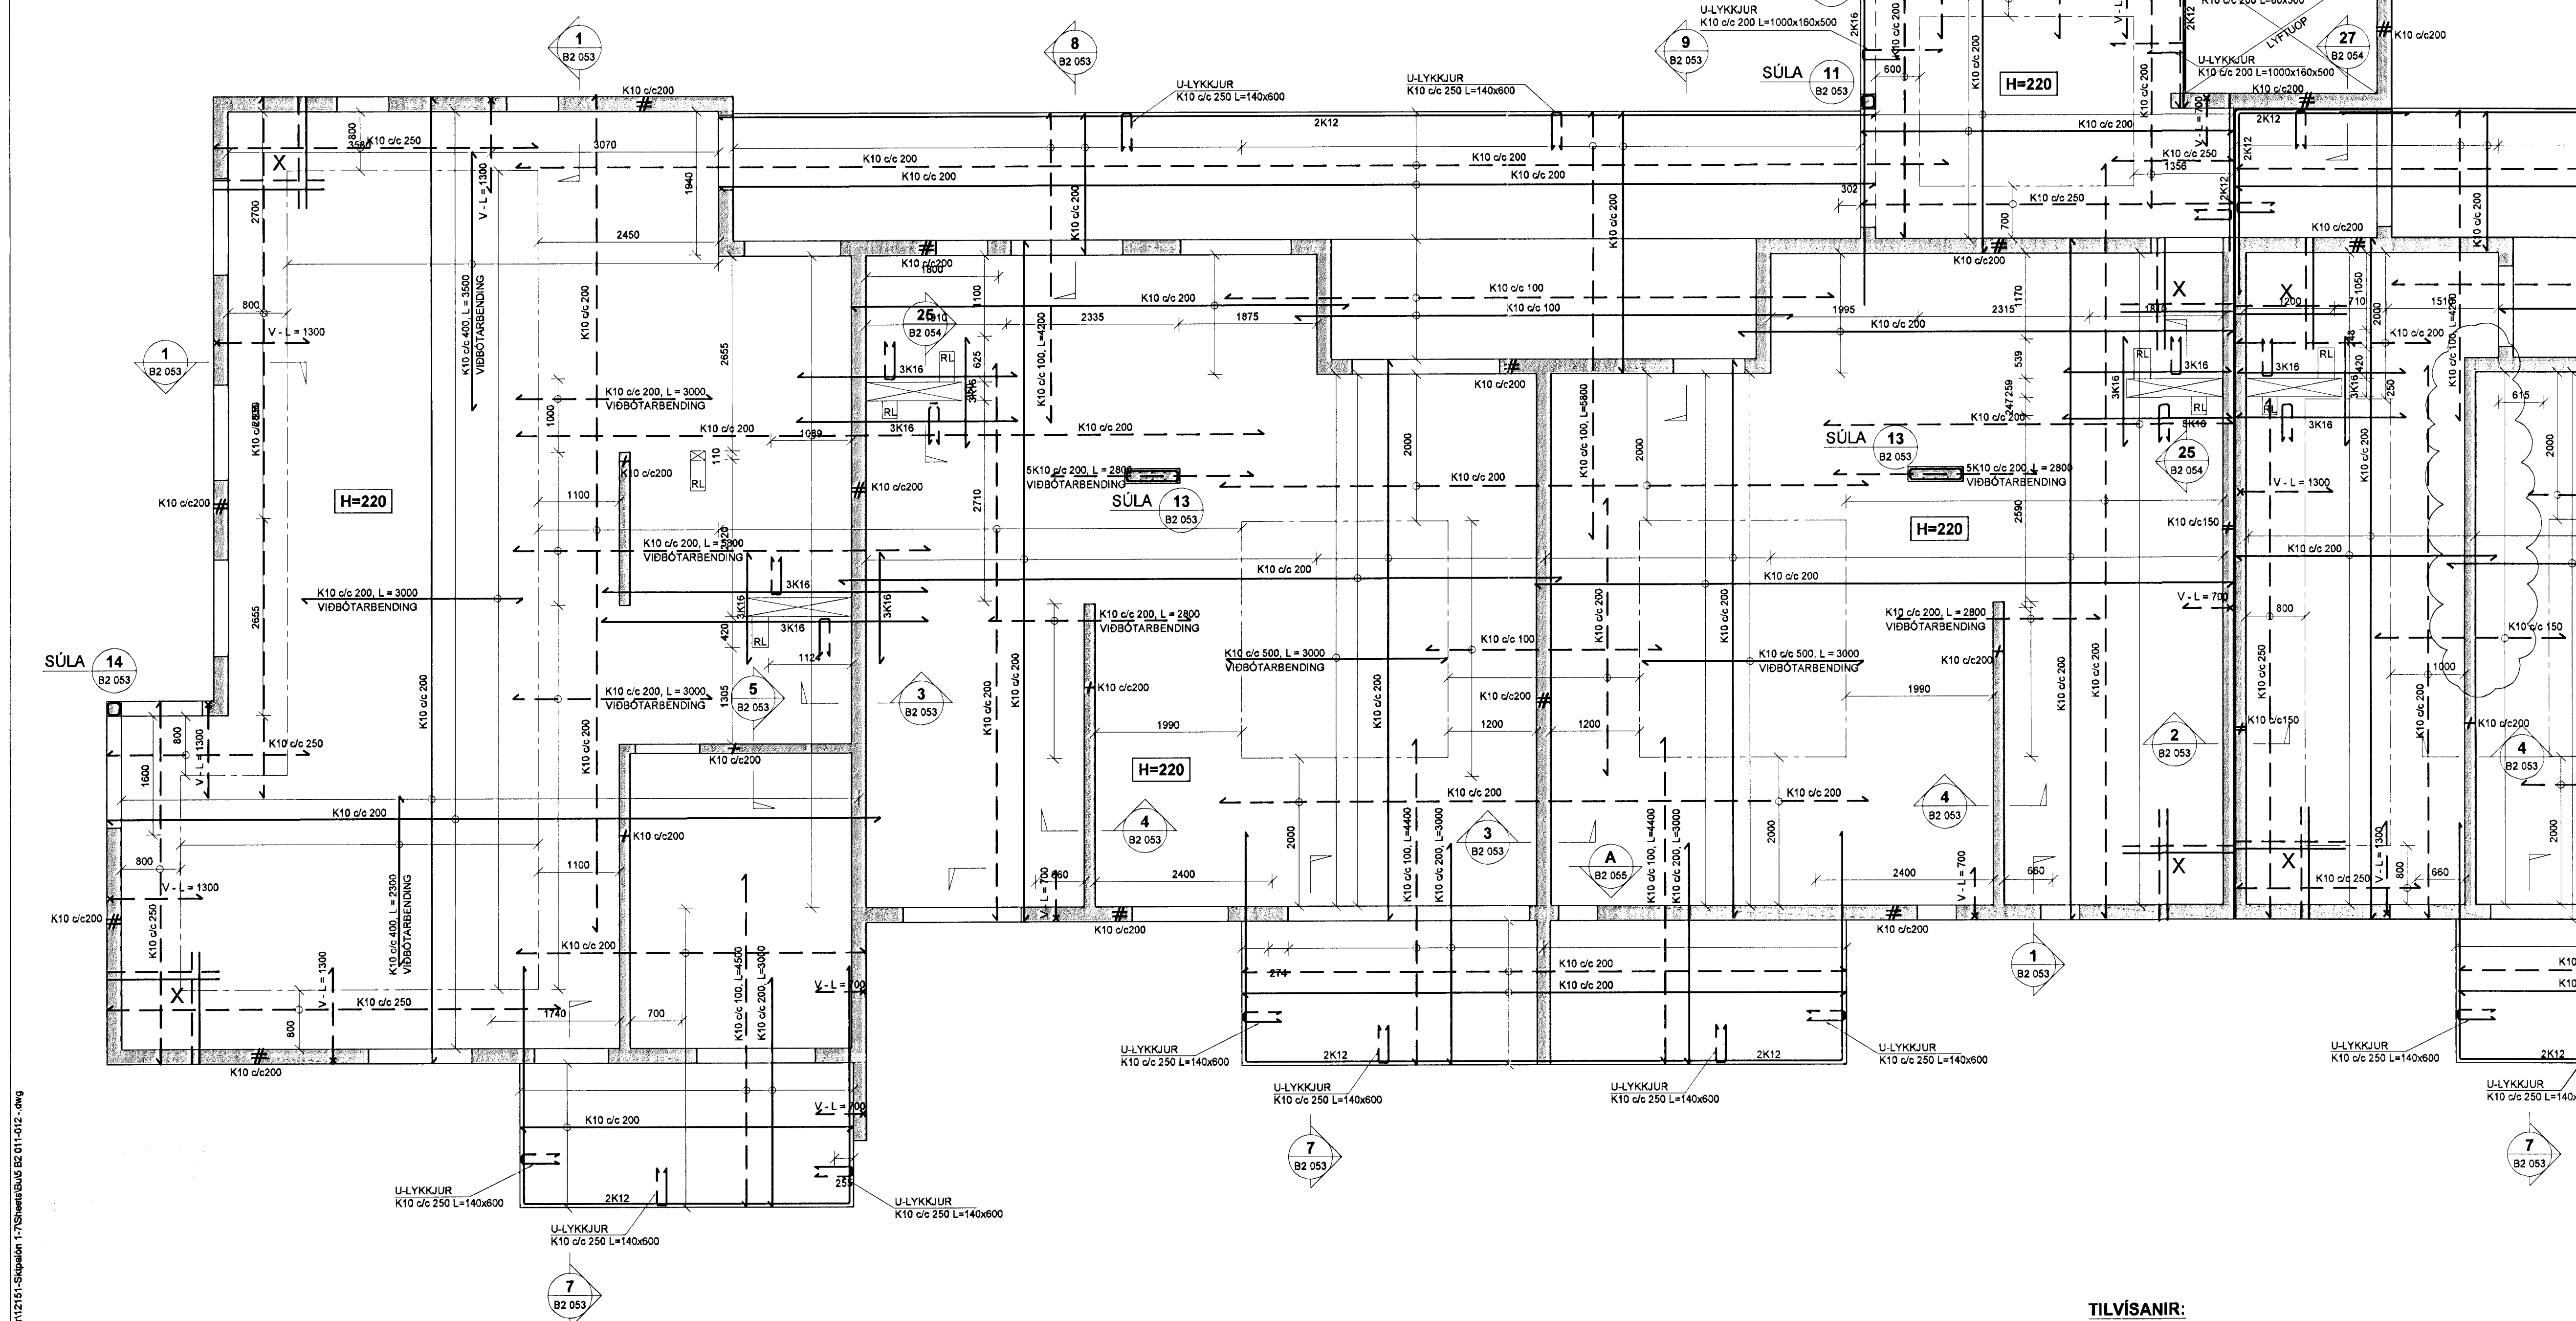

V:\2013\12151\_Skipalón 5\17\_Hafnarfirdi\17\_Tekningar\172\_Prosjekt\_Navigaton\12151-Skipalón 5\17\_SkjalB2053.dwg