

SKÝRINGAR

SKYGGÐ SVÆÐI TÁKNA VEGGI FYRIR OFAN BOTNPLÖTU.

MÁLSETNINGAR Á VEGGJUM OFAN BOTNPLÖTU ERU EINUNGIS MÁLSETNINGAR VEGNA TENGLIARNA. NÁNARI MÁLSETNINGAR Á HURÐUM OG VEGGJUM SJÁ TEIKNINGAR ARKITEKTS.

BENDING:

TENGLIARN UPP Í KJALLARAVEGGI ERU K10 c/c200 Í BÁÐAR BRÚNIR OG STANDA MINNST 700 UPP ÚR UNDIRSTÖÐUKLOSSA SJÁ NÁNAR SÉRMÝND.

Í ALLA 200mm VEGGI KOMI 2K16 BUNDINN Í LYKKJUR Í ALLA 150 mm VEGGI KOMI 2K12 BUNDINN Í LYKKJUR LYKKJUR K10 c/c 200


GK = ENDANLEGUR KÓTI - SJÁ TEIKNINGU ARKITEKTS

TILVÍSANIR:

- ALMENNAR SKÝRINGAR: SJÁ TEIKNINGU NR. B0 000
- MÁLSETNINGAR Á VEGGJUM: TEIKNING ARKITEKTS
- GÖT Í UNDIRSTÖÐU VEGGJUM: TEIKNING LAGNAHÖNNUDA

BROTÞOLSFLÖKKUR STEYPU C25

Skipalón 7

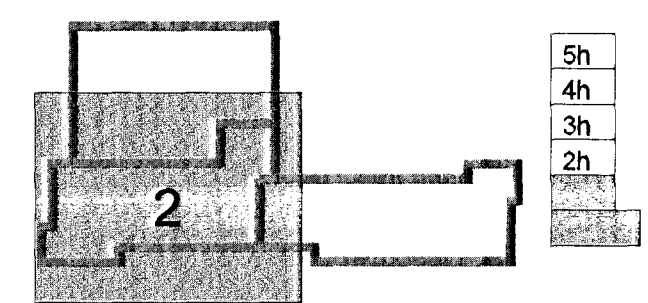

ASK
 - 6. feb. 2013

A 04.02.13 Sókkjar undir veggjum við svalir
 Útg. Dags. Skýring Hannadýrfríð

VSB

VERKFRÆDISTOFA

BÆJARHRAUN 20 • 220 HAFNARFJÖRÐUR • KENNIT. 710796-2899
 vsb@vsb.is • Sími 585 8600 • Fax 585 8610 • www.vsb.is

Áritun sérhönnuðar	Björn Guðlafsson		
Verkefni	SKIPALÓN 7		
Verkefni	221 HAFNARFIRÐI		
Verkefni	Burðarvirki		
Verkefni	Undirstöður		
Verkefni	Grunnmynd 2		
Hannadýrfríð	JÓE	Yfirfarið	BG
Teiknaði	JÓE	Kvali	1:50
Dags.	27.11.2012	Verkefni	12151
		Teikning	7 B2 -02
		Útgáfa	A