
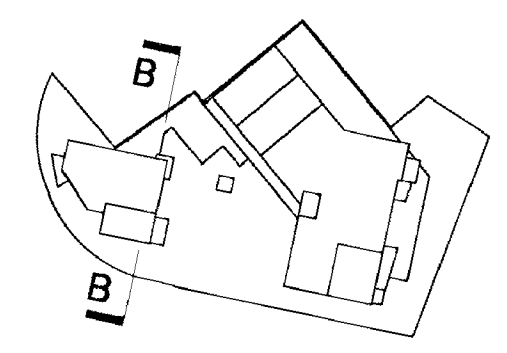


Samþykkt þingi
 07. maí 2013
 Bygginguvaldið í Hafnarfirði
 Pósthólfur 5, Gunnarshöfði

Br. A Stígaúts/þröppur leiðr. og skápak í sperrubak
 dags. 10.04.'13

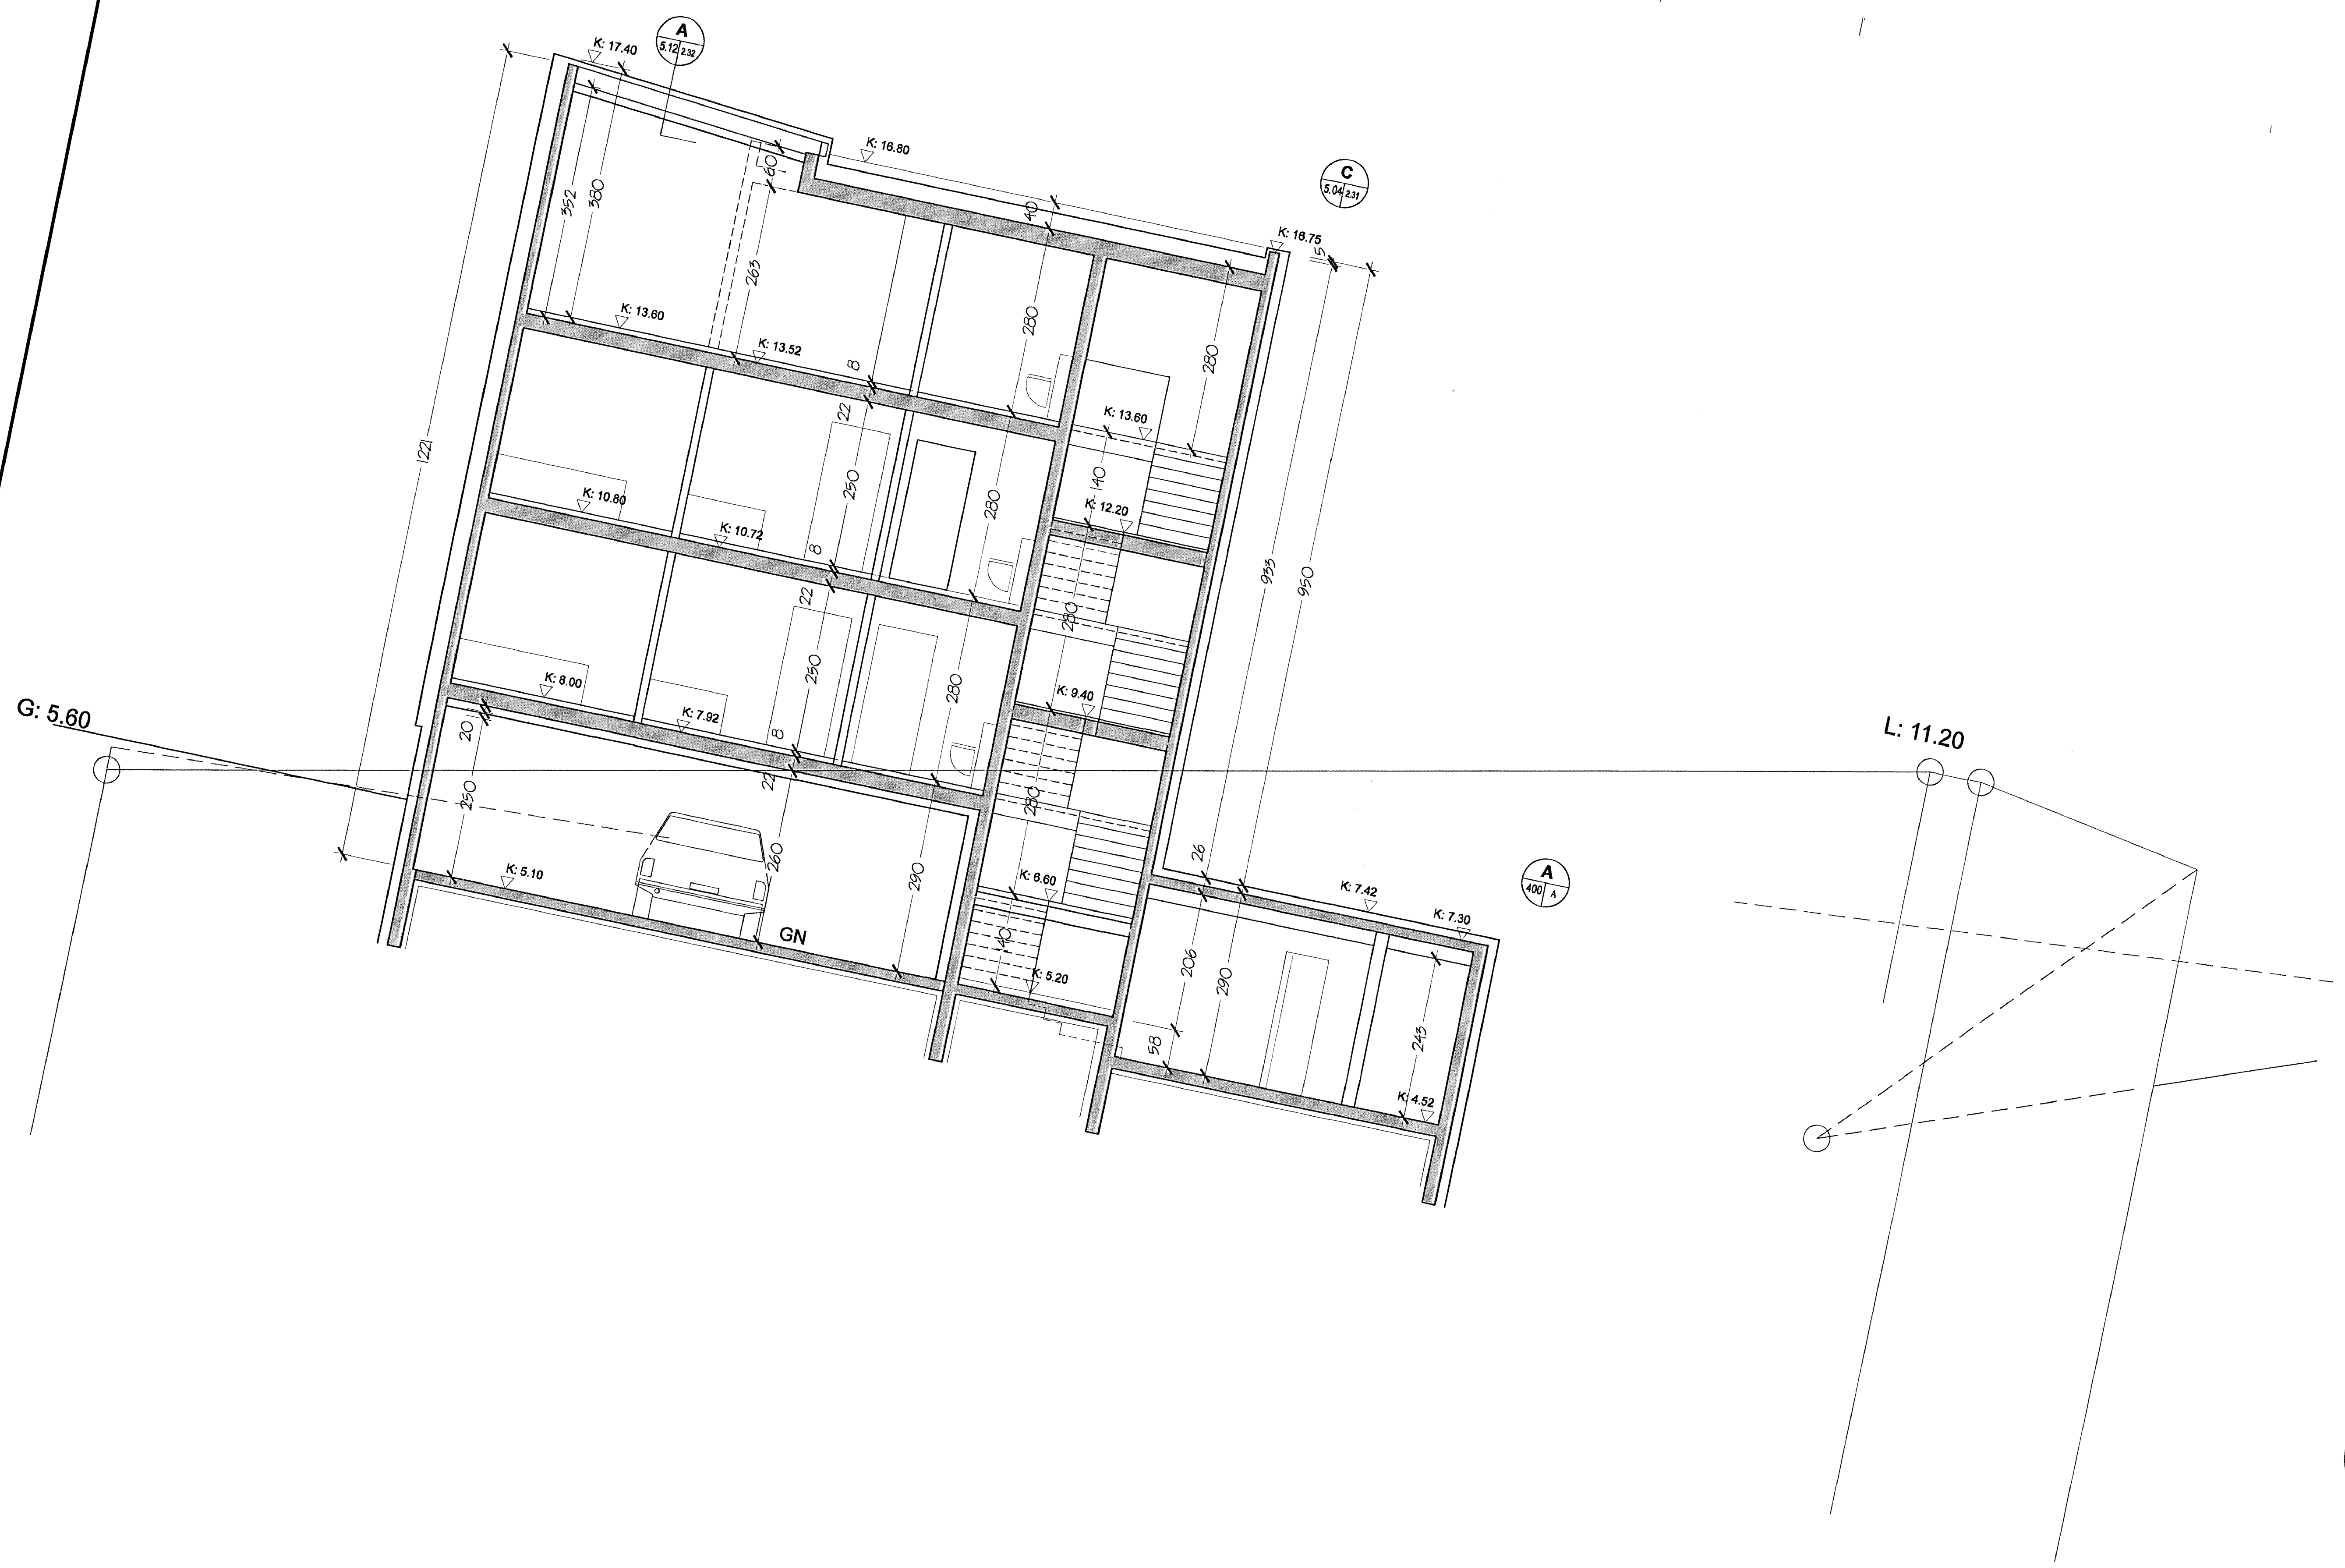

VESTURGATA 20 3M

Fjölbyili I Hfj.

Verkefning
 Sneiðir B-B
 Hús 20

mks: 1:50

2.32

dags. 29.10.07

Att Arkitektar
 Suðurlandsbraut 30 108 Rvk. kt: 590408 0580
 tryggvi.tr@gmail.com GSM: 897 2380

Tryggvi Tryggvason
 Tryggvi Tryggvason FAI kt: 261258 5789

att arkitektar_ / samstarfi v3_ einum arkitektu

einum arkitektar
 glöðheimur 20 104 Reykjavík
 sími 253 8989 fax 268 8989

einum arkitektar
 einum arkitektar arkitektar
 kt: 040266 2889 einum.com

einrúm