

16


Byggingafulltrúi Hafnarfjarðar
Móttekið þann

~~20~~ MAY 2013
Vantar undirritun hönnuðs

Byggingafulltrúi Hafnarfjarðar
Móttekið þann

21 MAY 2013

13

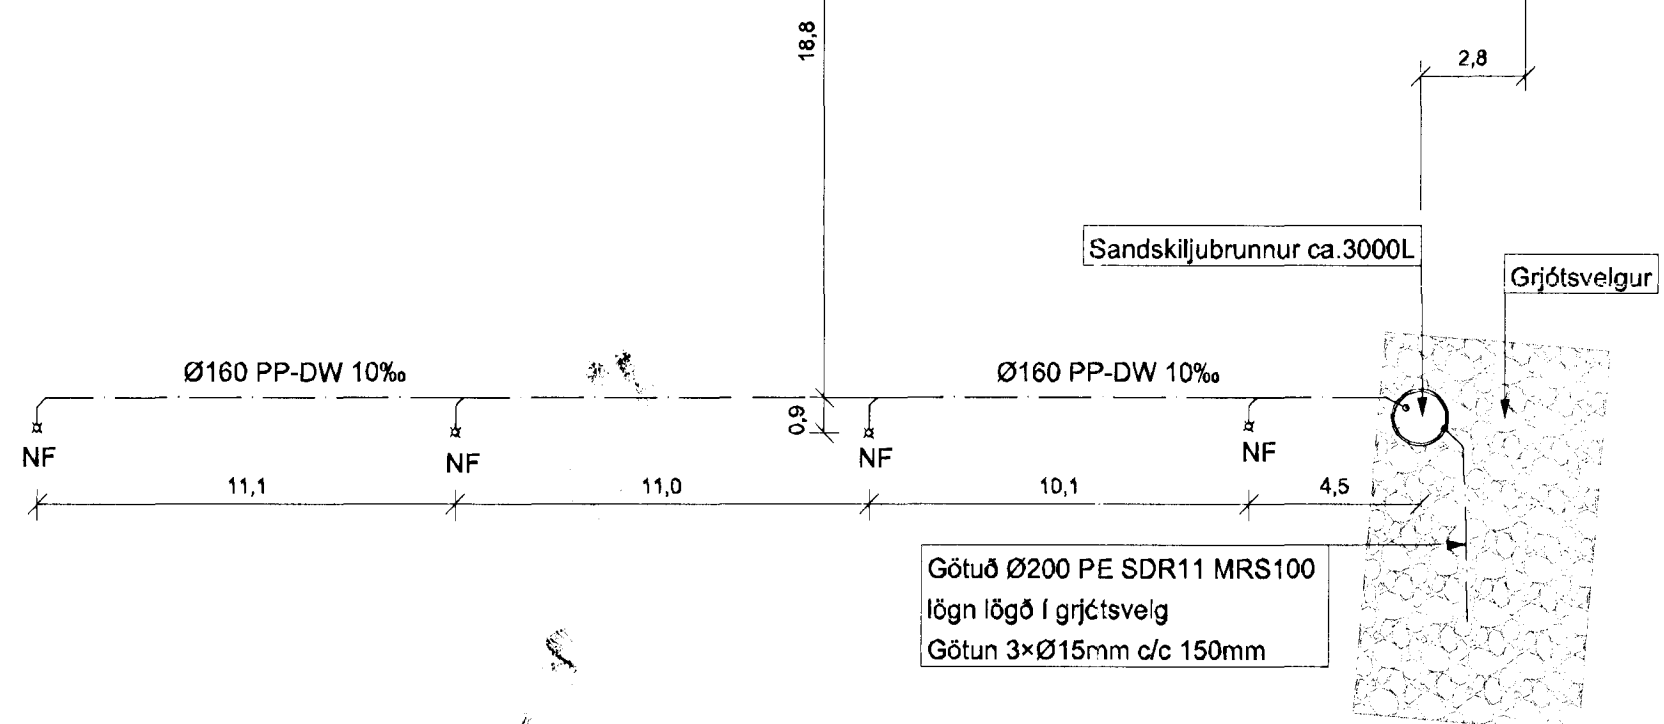

V:\2012\12197-Helluhraun 16-18\Teikningar\12-Project_Navigaton\12197 - Helluhraun 16-18\Sheets\12197-G01.dwg

XREF: 12197-Frárensil, 12197-Afstöðumynd

Útg.	Dags.	Skýring	Hannað/Yfirfarð

VSB

VERKFRÆÐISTOFA

BÆJARHRAUN 20 · 220 HAFNARFJÖRDUR
vsb@vsb.is · Sími 585 8600 · Fax 585 8610

Verkhett HELLUHRAUN 16-18 Regnvatnslagnir - Reyndarteikning Grunnmynd					
Hannað JGR	Teiknað RS	Yfirfarð SÁS	Kvarði 1:200	/ A2	Síða
Dags. 23.04.2013	Verkefni 12197	Teikning G01	Útgáfa		